


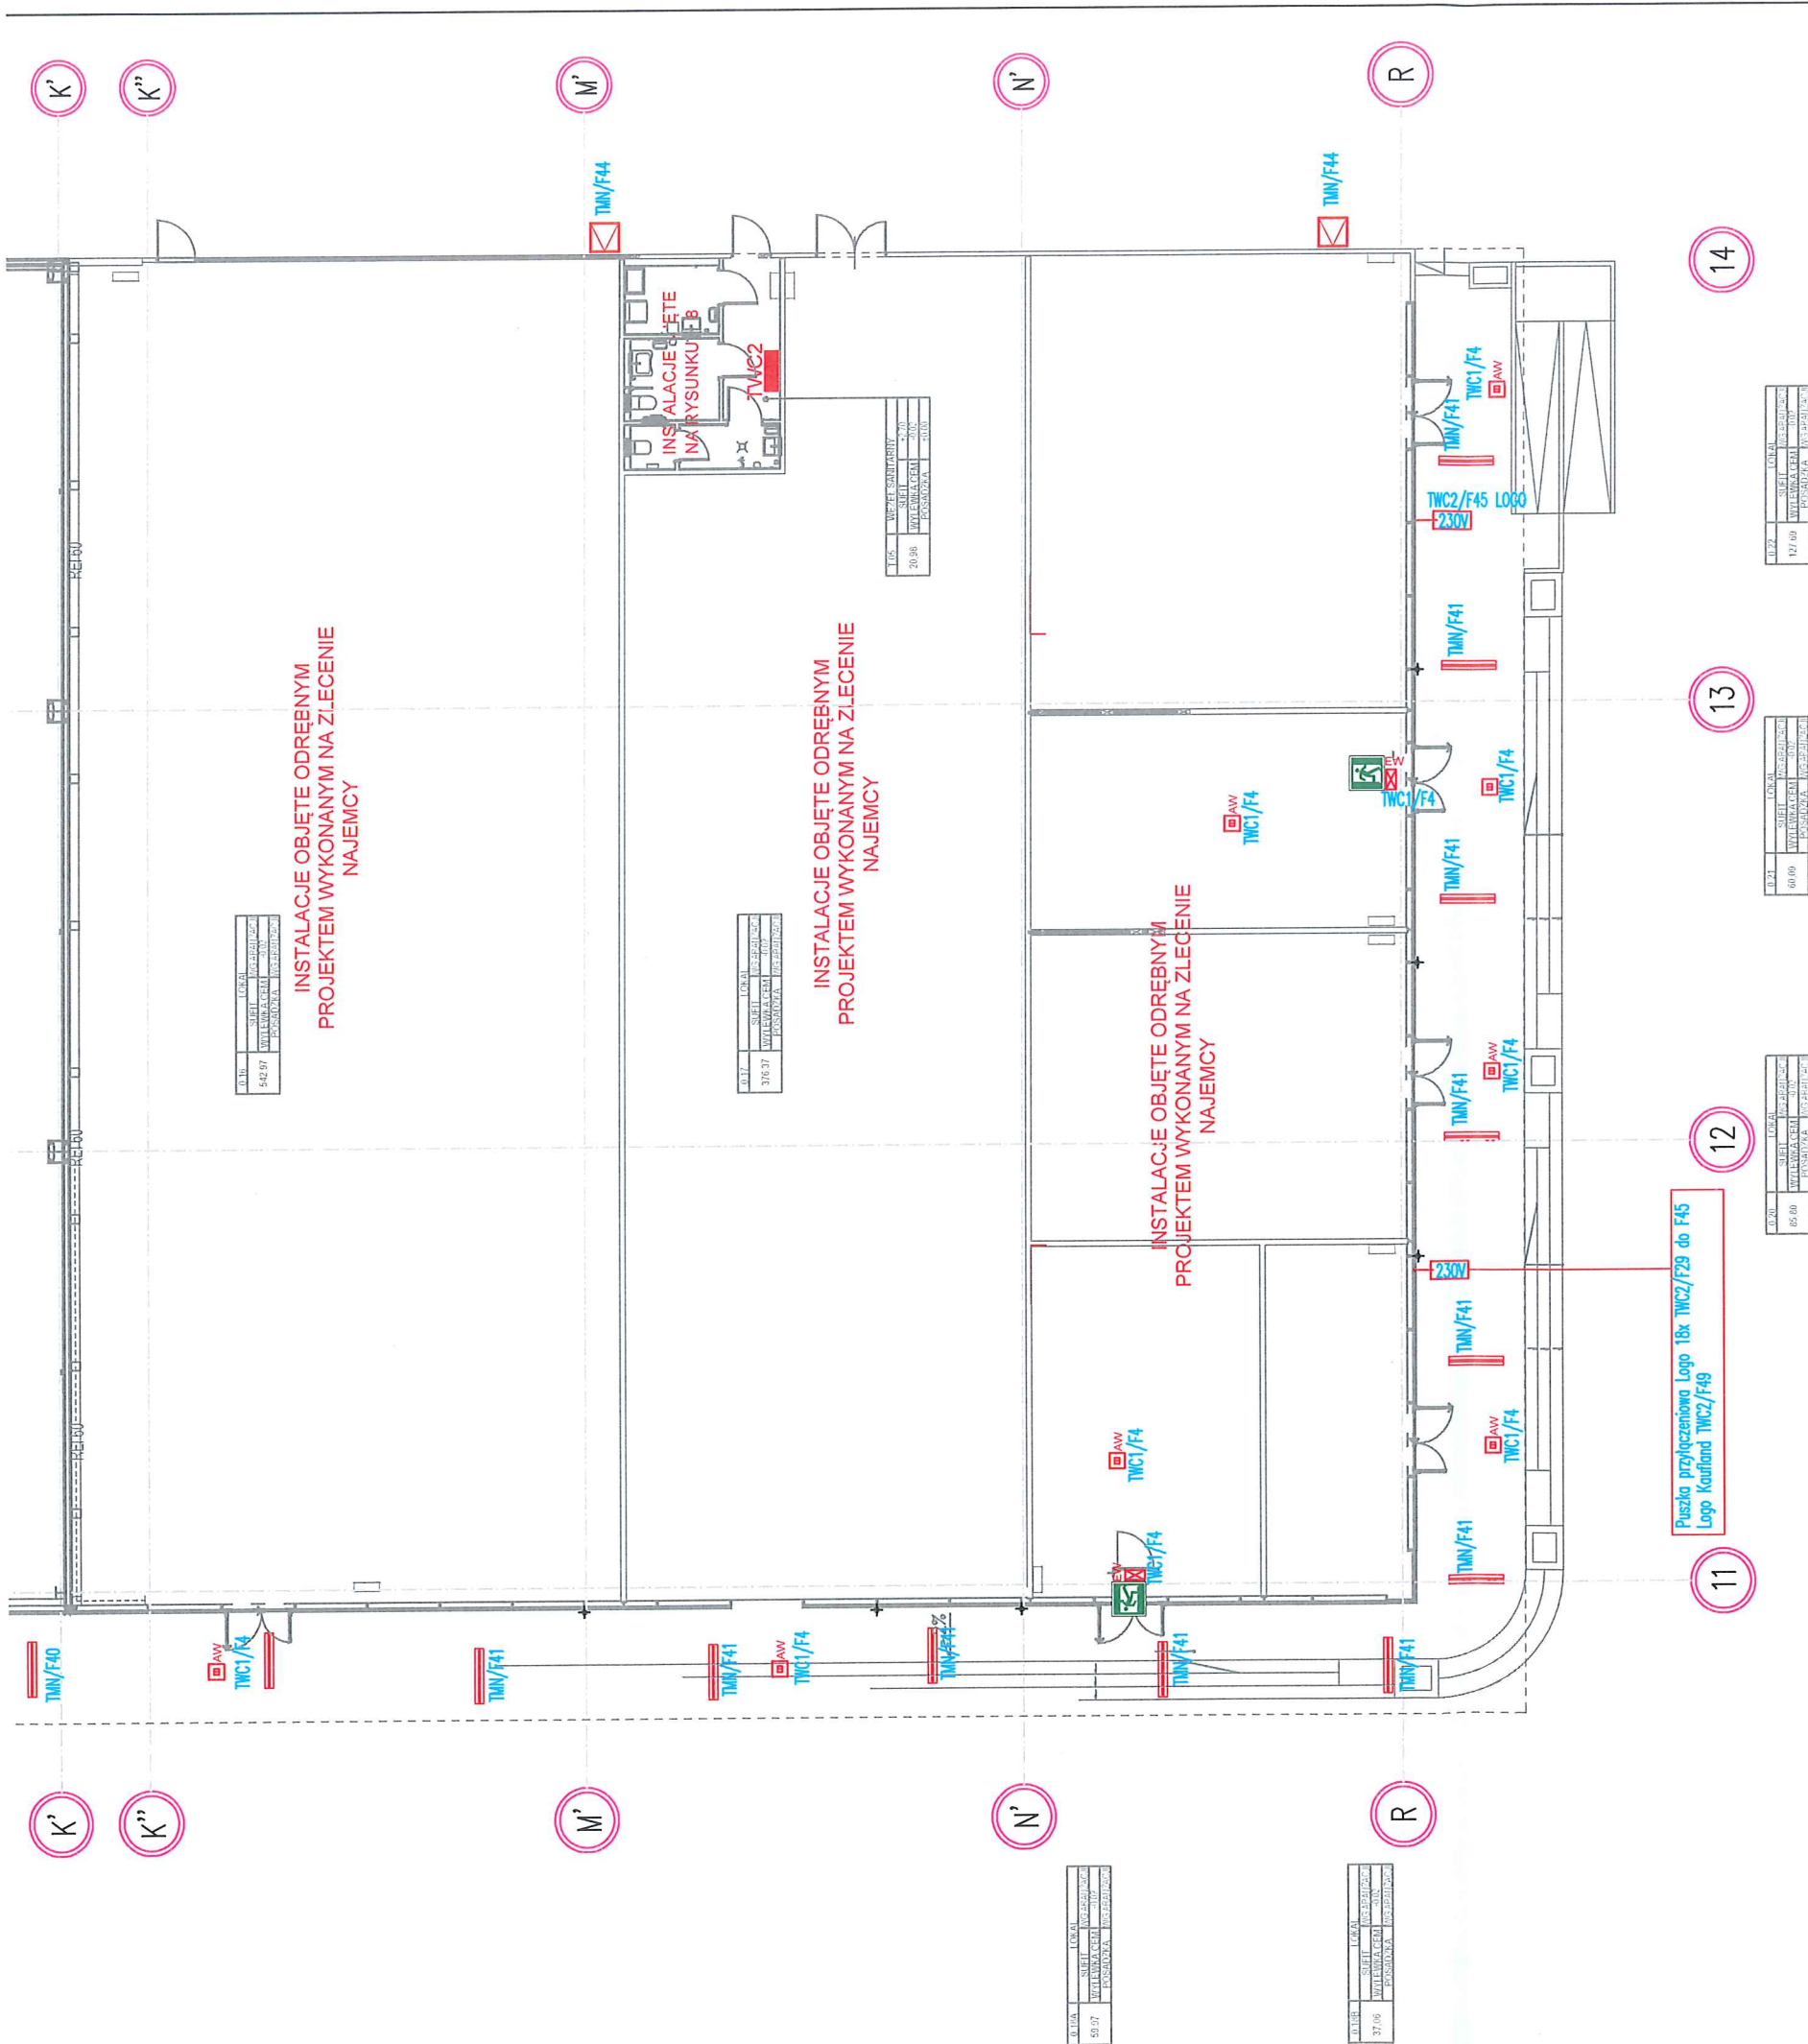

Do każdego z lokali w stanie deweloperskim zostały zapewnione podejścia instalacji sanitarnych, które umożliwiają realizację zaplecza socjalno-sanitarnego w ramach aranżacji projektów lokali przez docelowych najemców.

KOPIOWANIE BEZ PISEMNEJ ZGODY AUTORA ZABRONIONE PRAWA AUTORSKIE ZASTRZEŻONE

OBIEKT: PRZEBUDOWA BUDYNKU HANDLOWEGO
BIELSKO BIAŁA
UL. WARSZAWSKA 180

IMIĘ I NAZWISKO:	PODPIS:
PROJEKTANT:	
mgr inż. Aleksander Pater uprawnienia budowlane do projektowania bez ograniczeń w specjalności instalacyjnej nr 131/DOS/06	
SPRAWDZAJĄCY:	
mgr inż. Jarosław Przybysz uprawnienia budowlane do projektowania bez ograniczeń w specjalności instalacyjnej nr 105/DOS/05	

TYTUŁ RYSUNKU:		BRANŻA:
RZUT PRZYZIEMIA INSTALACJE OŚWIETLENIOWE		INSTALACJE ELEKTRYCZNE
NR	STADIUM	SKALA
V-23	P.W.	1:200
ID ZMIAN	DATA	NAZWA PLIKU:
G	30.07.2024	V-23_PW_N_E_RZUT PRZYZIEMIA INSTALACJE OŚWIETLENIOWE-104_ind-G

OPRAWY OŚWIETLENIOWE	
	OPRAWA LED 7W/IP65 4000K Z OPTYKĄ ASYMETRYCZNĄ
	OPRAWA KIERUNKOWA LED AT 2W IP44, 1h z PIKTOGRAMEM
	OPRAWA AWARYJNA LED AT 3W IP66, 1h z MODULEM HTR-25
	OPRAWA AWARYJNA LED AT 6W IP44, 1h OPTYKA OTWARTA
	OPRAWA LED 5W/IP65 4000K Z KŁOSZEM PROMIENIOWYM ZASILANIE PRZELOTOWE
	OPRAWA LED 4W/IP65 4000K Z KŁOSZEM PROMIENIOWYM ZASILANIE PRZELOTOWE

30.07.2024	Krzysztof Panas	-OŚWIETLENIE LOKALU NR 5G	
10.07.2024	Krzysztof Panas	-OBWODY OŚWIETLENIA DĄSZKU	
IND.	DATA:	AUTOR:	OPIS ZMIAN:

TECHNET INVEST
SPÓŁKA Z OGRANICZONĄ ODPOWIEDZIALNOŚCIĄ
SPÓŁKA KOMANDYTOWA
ul. Ustrońska 23 43-460 Wiśła
REGON: 369230620, NIP: 5482690217
KRS: 0000713359

DOKUMENTACJA POWYKONAWCZA