



PRZEKRÓJ 15-15

SKALA 1:25

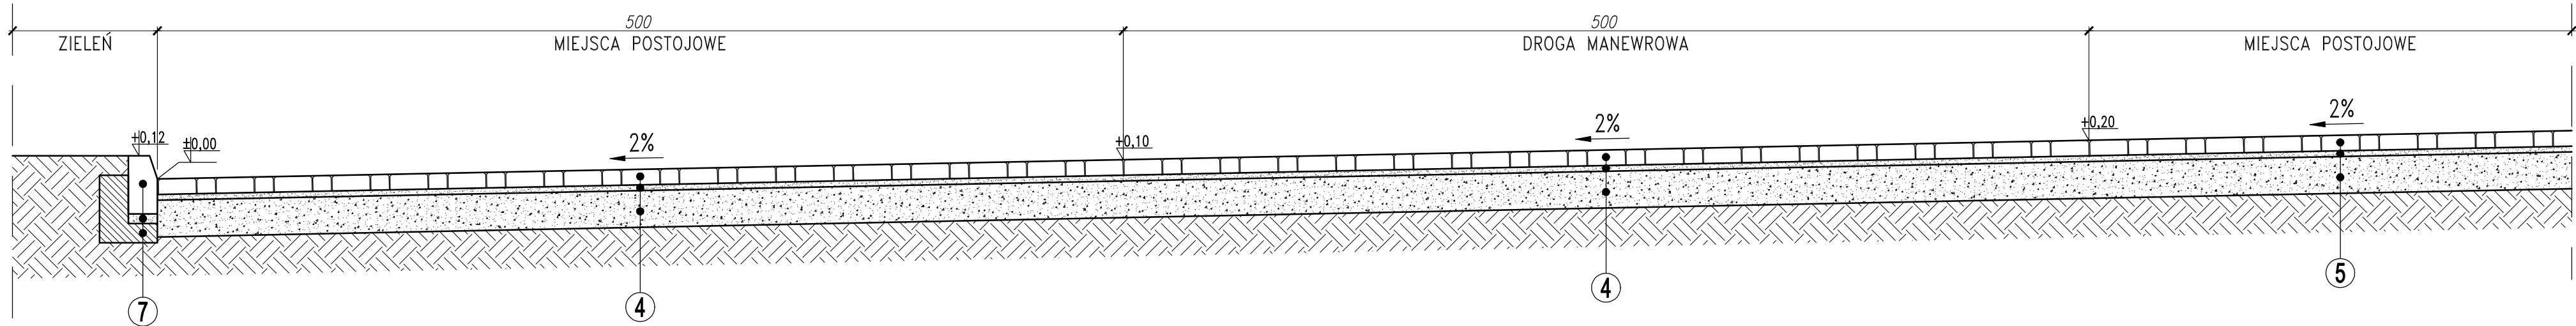


PRZEKRÓJ 16-16

SKALA 1:25

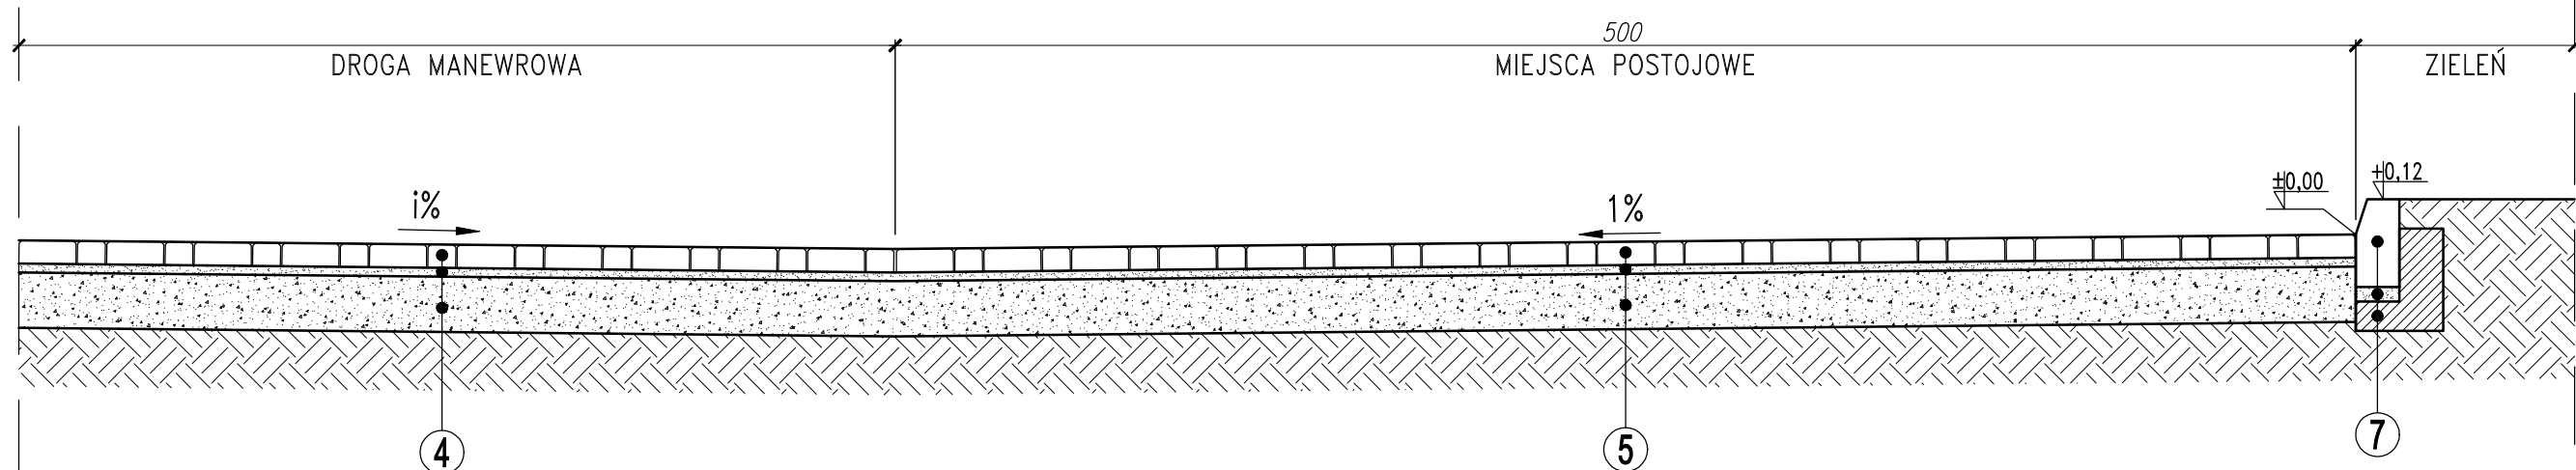

PRZEKRÓJ 17-17

SKALA 1:25

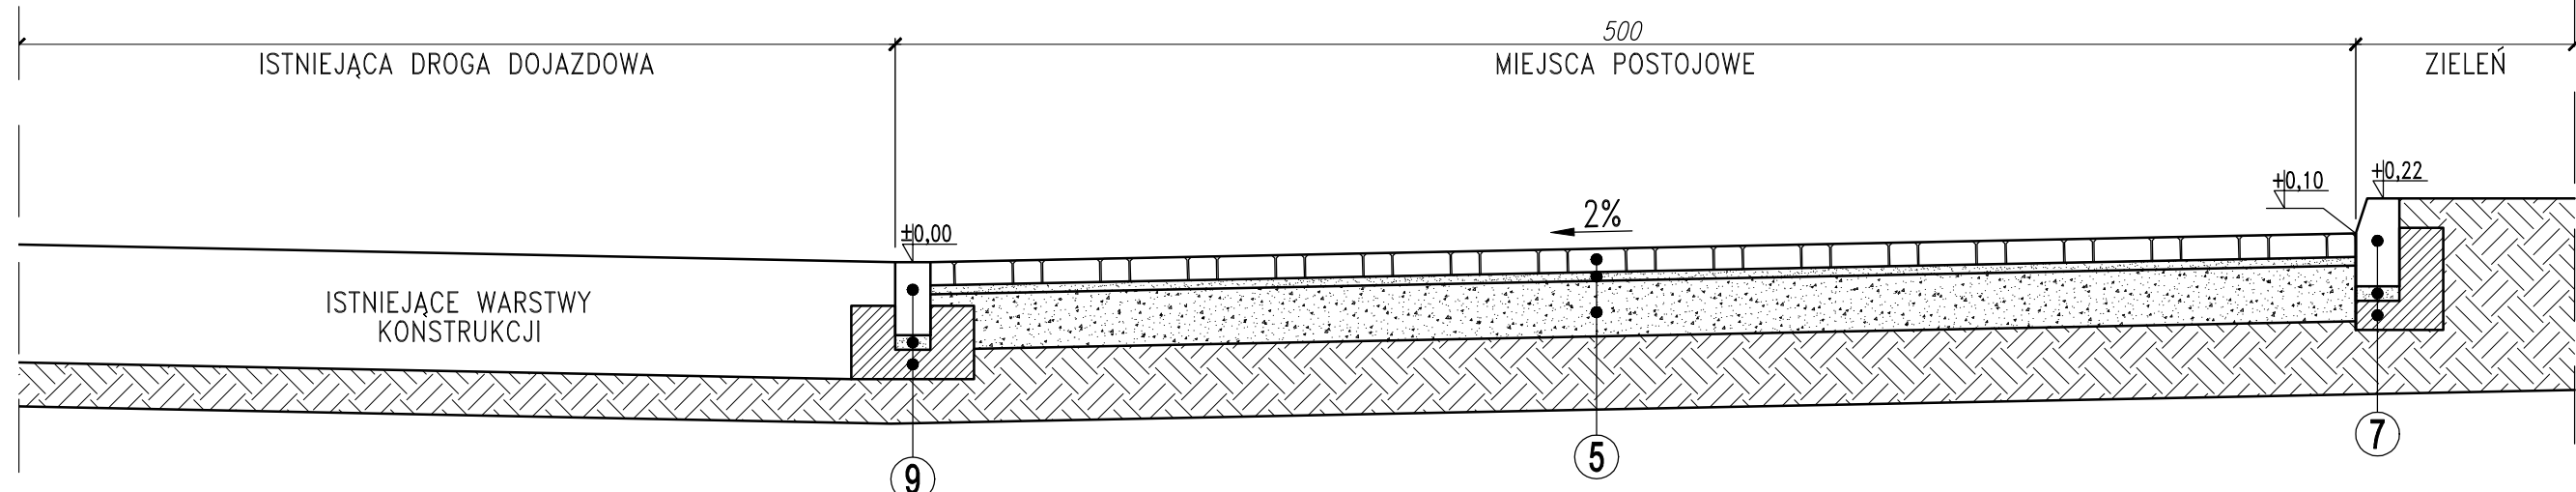

7

KRAWIEZNIK BETONOWY 15x30cm	30cm
PODSYPKA CEMENTOWO-PIASKOWA 1:4	5cm
ŁAWA BETONOWA Z OPOREM C12/15	10cm

8

OBRZEŻE BETONOWE 8x30cm	30cm
PODSYPKA CEMENTOWO-PIASKOWA 1:4	5cm
ŁAWA BETONOWA Z OPOREM C12/15	10cm

9

OPRNIK BETONOWY 12x25cm	25cm
PODSYPKA CEMENTOWO-PIASKOWA 1:4	5cm
ŁAWA BETONOWA Z OPOREM C12/15	10cm

10

SCIEK BETONOWY wg KPED 01.03 15x60cm	15cm
PODSYPKA CEMENTOWO-PIASKOWA 1:4	5cm
ŁAWA BETONOWA C12/15	20cm

1

DROGA DOJAZDOWA (POJ. CIEŻAROWE)

WARSTWA ŚCIERALNA SMA 11	4cm
WARSTWA WIAŻĄCA Z BETONU ASFALTOWEGO AC 16W	8cm
WARSTWA PODBUDOWY ZASADNICZEJ Z MIESZANKI NIEZWIĄZANEJ Z KRUSZYWA 0/31,5mm C90/3 (E2>130MPa)	20cm
PODŁOŻE G1 (doprowadzone do E2>80MPa)	

2

DROGA DOJAZDOWA (POJ. CIEŻAROWE)

KOSTKA BETONOWA typu BEHATON – kolor czerwony (bezfazowa, spoiny wypełnione piaskiem)	8cm
PODSYPKA CEMENTOWO-PIASKOWA	3cm
WARSTWA PODBUDOWY ZASADNICZEJ Z MIESZANKI NIEZWIĄZANEJ Z KRUSZYWA 0/31,5mm C90/3 (E2>160MPa)	32cm
PODŁOŻE G1 (doprowadzone do E2>80MPa)	

3

PLAC MANEWRÓWY (POJ. CIEŻAROWE)

KOSTKA BETONOWA typu BEHATON – kolor szary (bezfazowa, spoiny wypełnione piaskiem)	8cm
PODSYPKA CEMENTOWO-PIASKOWA	3cm
WARSTWA PODBUDOWY ZASADNICZEJ Z MIESZANKI NIEZWIĄZANEJ Z KRUSZYWA 0/31,5mm C90/3 (E2>160MPa)	32cm
PODŁOŻE G1 (doprowadzone do E2>80MPa)	

4

DROGA MANEWRÓWA (POJ. OSOBOWE)

KOSTKA BETONOWA typu BEHATON – kolor szary (bezfazowa, spoiny wypełnione piaskiem)	8cm
PODSYPKA CEMENTOWO-PIASKOWA	3cm
WARSTWA PODBUDOWY ZASADNICZEJ Z MIESZANKI NIEZWIĄZANEJ Z KRUSZYWA 0/31,5mm C90/3 (E2>130MPa)	19cm
PODŁOŻE G1 (doprowadzone do E2>80MPa)	

5

MIEJSCA POSTOJOWE (POJ. OSOBOWE)

KOSTKA BETONOWA typu BEHATON – kolor antracyt (bezfazowa, spoiny wypełnione piaskiem)	8cm
PODSYPKA CEMENTOWO-PIASKOWA	3cm
WARSTWA PODBUDOWY ZASADNICZEJ Z MIESZANKI NIEZWIĄZANEJ Z KRUSZYWA 0/31,5mm C90/3 (E2>130MPa)	19cm
PODŁOŻE G1 (doprowadzone do E2>80MPa)	

6

CHODNIKI I CIĄGI PIESZE

KOSTKA BETONOWA typu HOLLAND – kolor szary (bezfazowa, spoiny wypełnione piaskiem)	8cm
PODSYPKA CEMENTOWO-PIASKOWA	3cm
WARSTWA PODBUDOWY ZASADNICZEJ Z MIESZANKI NIEZWIĄZANEJ Z KRUSZYWA 0/31,5mm C90/3 (E2>80MPa)	15cm
PODŁOŻE G1 (doprowadzone do E2>50MPa)	

UWAGA:
±0,00 STANOWI PUNKT ODNIESIENIA W DANYM PRZEKROJU NA RYSUNKU.
KOTY WYSOKOŚCIOWE OKREŚLAJĄ BEZWZGLĘDNĄ WYSOKOŚĆ
OKREŚLONĄ WEDŁUG PRZYJĘTEGO PUNKTU ODNIESIENIA.

KOPIOWANIE BEZ PISEMNEJ ZGODY AUTORA ZABRONIONE PRAWA AUTORSKIE ZASTRZEŻONE

D			
C			
B			
A			
IND.	DATA:	AUTOR:	OPIS ZMIAN:

KOPIOWANIE BEZ PISEMNEJ ZGODY AUTORA ZABRONIONE PRAWA AUTORSKIE ZASTRZEŻONE

PRACOWNIA PROJEKTOWANIA
I USŁUG INWESTYCYJNYCH ALFA

Spółka z o.o. Spółka komandytowa
59-220 LEGNICA, ul. ŁOKIETKA 18
+48 76 8525671 www.ppalfa.pl pracownia@ppalfa.pl PRACOWNIA

OBIEKT:
PRZEBUDOWA BUDYNKU HANDLOWEGO
BIELSKO BIAŁA
UL. WARSZAWSKA 180

IMIĘ I NAZWISKO: PROJEKTANT: mgr inż. Jarosław Szyszka uprawnienia budowlane do projektowania bez ograniczeń w specjalności konstrukcyjno-budowlanej nr 10/DOŚ/10	PODPIS:
---	---------

TYTUŁ RYSUNKU: PRZEKROJE KONSTUKCJI NAWIERZCHNI 15-15, 16-16, 17-17	BRANŻA: DROGOWA
---	--------------------

ID PROJEKTU V-23	STADIUM PW	DATA 15.12.2023	SKALA 1:25	NR RYS 206/D
NAZWA PLIKU V-23_PW_N_D_PRZEKROJE KONSTRUKCJI NAWIERZCHNI-206_15-17				ID REWIZJI -