



PRZEKRÓJ 18-18

SKALA 1:25

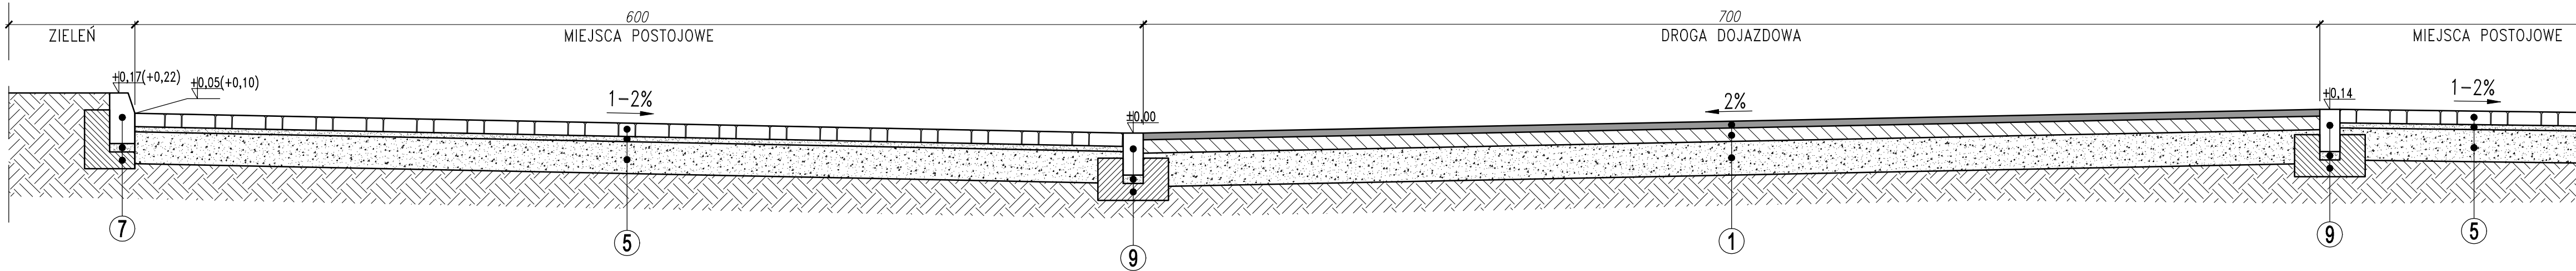


PRZEKRÓJ 19-19

SKALA 1:25

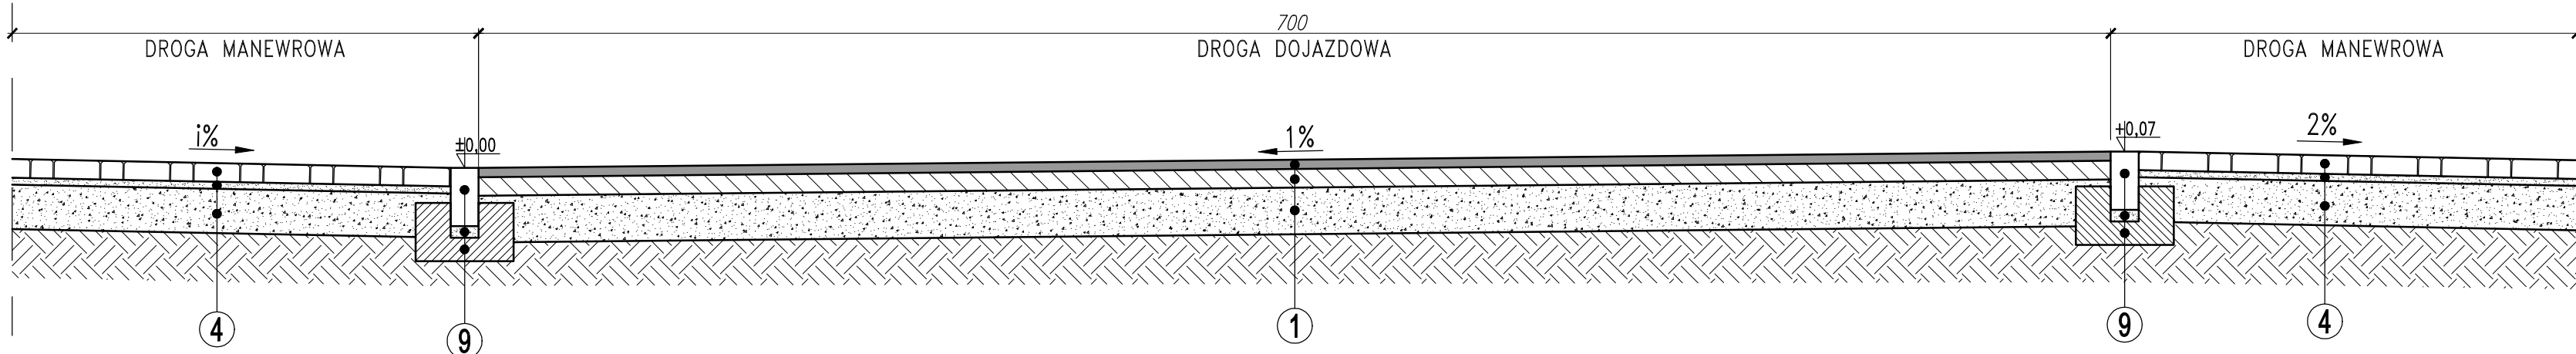

PRZEKRÓJ 20-20

SKALA 1:25

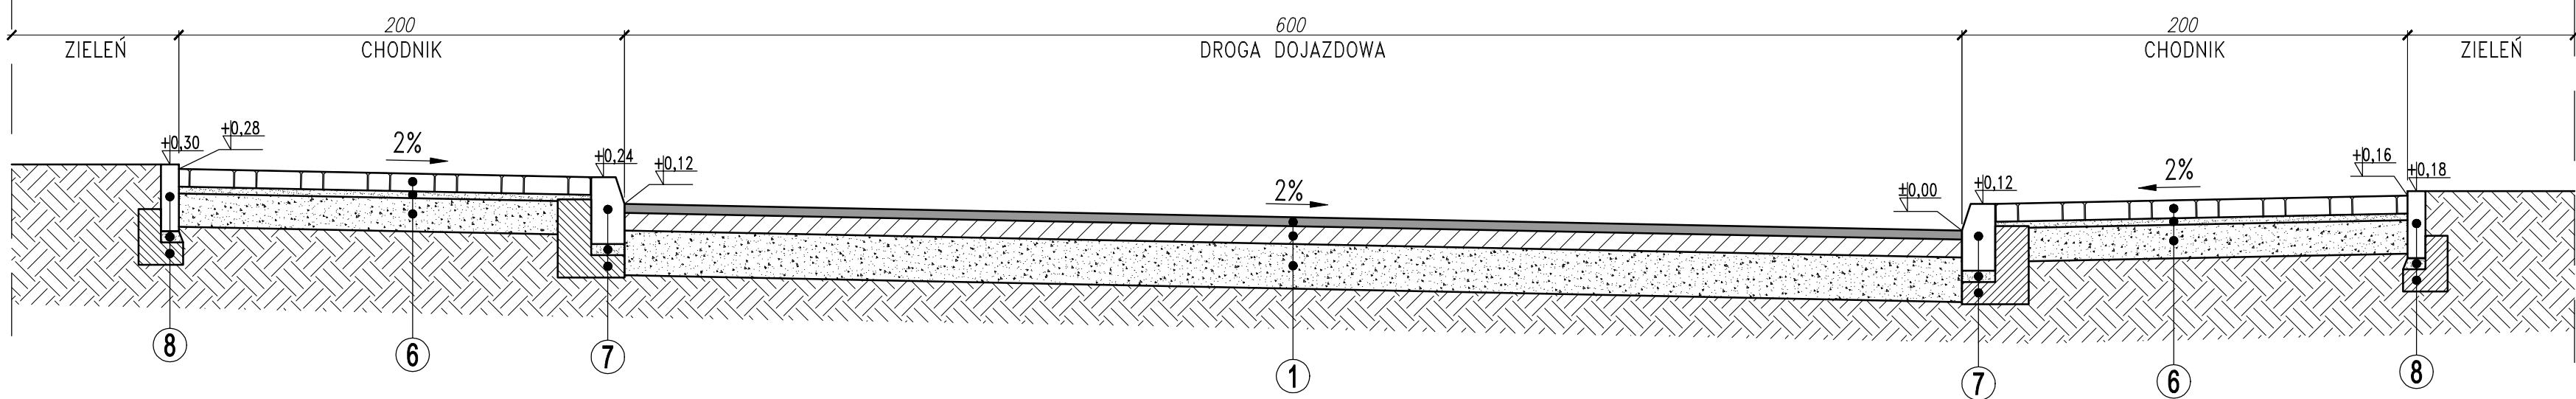

7	KRAWĘZNIK BETONOWY 15x30cm PODSYPKA CEMENTOWO-PIASKOWA 1:4 ŁAWA BETONOWA Z OPOREM C12/15
---	--

8	OBRZEŻE BETONOWE 8x30cm PODSYPKA CEMENTOWO-PIASKOWA 1:4 ŁAWA BETONOWA Z OPOREM C12/15
---	---

9	OPRNIK BETONOWY 12x25cm PODSYPKA CEMENTOWO-PIASKOWA 1:4 ŁAWA BETONOWA Z OPOREM C12/15
---	---

10	SCIEK BETONOWY wg KPED 01.03 15x60cm PODSYPKA CEMENTOWO-PIASKOWA 1:4 ŁAWA BETONOWA C12/15
----	---

1	DROGA DOJAZDOWA (POJ. CIEŻAROWE)
	WARSTWA ŚCIERALNA SMA 11 4cm WARSTWA WIAŻĄCA Z BETONU ASFALTOWEGO AC 16W 8cm WARSTWA PODBUDOWY ZASADNICZEJ Z MIESZANKI NIEZWIĄZANEJ Z KRUSZYWA 0/31,5mm C90/3 (E2>130MPa) 20cm PODŁOŻE G1 (doprowadzone do E2>80MPa)

2	DROGA DOJAZDOWA (POJ. CIEŻAROWE)
	KOSTKA BETONOWA typu BEHATON – kolor czerwony (bezfazowa, spoiny wypełnione piaskiem) 8cm PODSYPKA CEMENTOWO-PIASKOWA 3cm WARSTWA PODBUDOWY ZASADNICZEJ Z MIESZANKI NIEZWIĄZANEJ Z KRUSZYWA 0/31,5mm C90/3 (E2>160MPa) 32cm PODŁOŻE G1 (doprowadzone do E2>80MPa)

3	PLAC MANEWRÓWY (POJ. CIEŻAROWE)
	KOSTKA BETONOWA typu BEHATON – kolor szary (bezfazowa, spoiny wypełnione piaskiem) 8cm PODSYPKA CEMENTOWO-PIASKOWA 3cm WARSTWA PODBUDOWY ZASADNICZEJ Z MIESZANKI NIEZWIĄZANEJ Z KRUSZYWA 0/31,5mm C90/3 (E2>160MPa) 32cm PODŁOŻE G1 (doprowadzone do E2>80MPa)

4	DROGA MANEWRÓWA (POJ. OSOBOWE)
	KOSTKA BETONOWA typu BEHATON – kolor szary (bezfazowa, spoiny wypełnione piaskiem) 8cm PODSYPKA CEMENTOWO-PIASKOWA 3cm WARSTWA PODBUDOWY ZASADNICZEJ Z MIESZANKI NIEZWIĄZANEJ Z KRUSZYWA 0/31,5mm C90/3 (E2>130MPa) 19cm PODŁOŻE G1 (doprowadzone do E2>80MPa)

5	MIEJSCA POSTOJOWE (POJ. OSOBOWE)
	KOSTKA BETONOWA typu BEHATON – kolor antracyt (bezfazowa, spoiny wypełnione piaskiem) 8cm PODSYPKA CEMENTOWO-PIASKOWA 3cm WARSTWA PODBUDOWY ZASADNICZEJ Z MIESZANKI NIEZWIĄZANEJ Z KRUSZYWA 0/31,5mm C90/3 (E2>130MPa) 19cm PODŁOŻE G1 (doprowadzone do E2>80MPa)

6	CHODNIKI I CIĄGI PIESZE
	KOSTKA BETONOWA typu HOLLAND – kolor szary (bezfazowa, spoiny wypełnione piaskiem) 8cm PODSYPKA CEMENTOWO-PIASKOWA 3cm WARSTWA PODBUDOWY ZASADNICZEJ Z MIESZANKI NIEZWIĄZANEJ Z KRUSZYWA 0/31,5mm C90/3 (E2>80MPa) 15cm PODŁOŻE G1 (doprowadzone do E2>50MPa)

UWAGA:
±0,00 STANOWI PUNKT ODNIESIENIA W DANYM PRZEKROJU NA RYSUNKU.
KOTY WYSOKOŚCIOWE OKREŚLAJĄ BEZWZGLĘDNĄ WYSOKOŚĆ OKREŚLONĄ WEDŁUG PRZYJĘTEGO PUNKTU ODNIESIENIA.

KOPIOWANIE BEZ PISEMNEJ ZGODY AUTORA ZABRONIONE PRAWA AUTORSKIE ZASTRZEŻONE

D			
C			
B			
A			
IND.	DATA:	AUTOR:	OPIS ZMIAN:

KOPIOWANIE BEZ PISEMNEJ ZGODY AUTORA ZABRONIONE PRAWA AUTORSKIE ZASTRZEŻONE

PRACOWNIA PROJEKTOWANIA I USŁUG INWESTYCYJNYCH ALFA
Spółka z o.o. Spółka komandytowa
59-220 LEGNICA, ul. ŁOKIETKA 18
+48 76 8525671 www.ppalfa.pl pracownia@ppalfa.pl

ALFA PRACOWNIA

OBIEKT: PRZEBUDOWA BUDYNKU HANDLOWEGO BIELSKO BIAŁA UL. WARSZAWSKA 180

IMIĘ I NAZWISKO:	PODPIS:
PROJEKTANT: mgr inż. Jarosław Szyszka uprawnienia budowlane do projektowania bez ograniczeń w specjalności konstrukcyjno-budowlanej nr 10/DOŚ/10	

TYTUŁ RYSUNKU:		BRANŻA:	
PRZEKROJE KONSTUKCJI NAWIERZCHNI 18-18, 19-19, 20-20		DROGOWA	

ID PROJEKTU	STADIUM	DATA	SKALA	NR RYS
V-23	PW	15.12.2023	1:25	207/D
NAZWA PLIKU				ID REWIZJI
V-23_PW_N_D_PRZEKROJE KONSTRUKCJI NAWIERZCHNI-207_18-20				-