



PRZEKRÓJ 27-27

SKALA 1:25

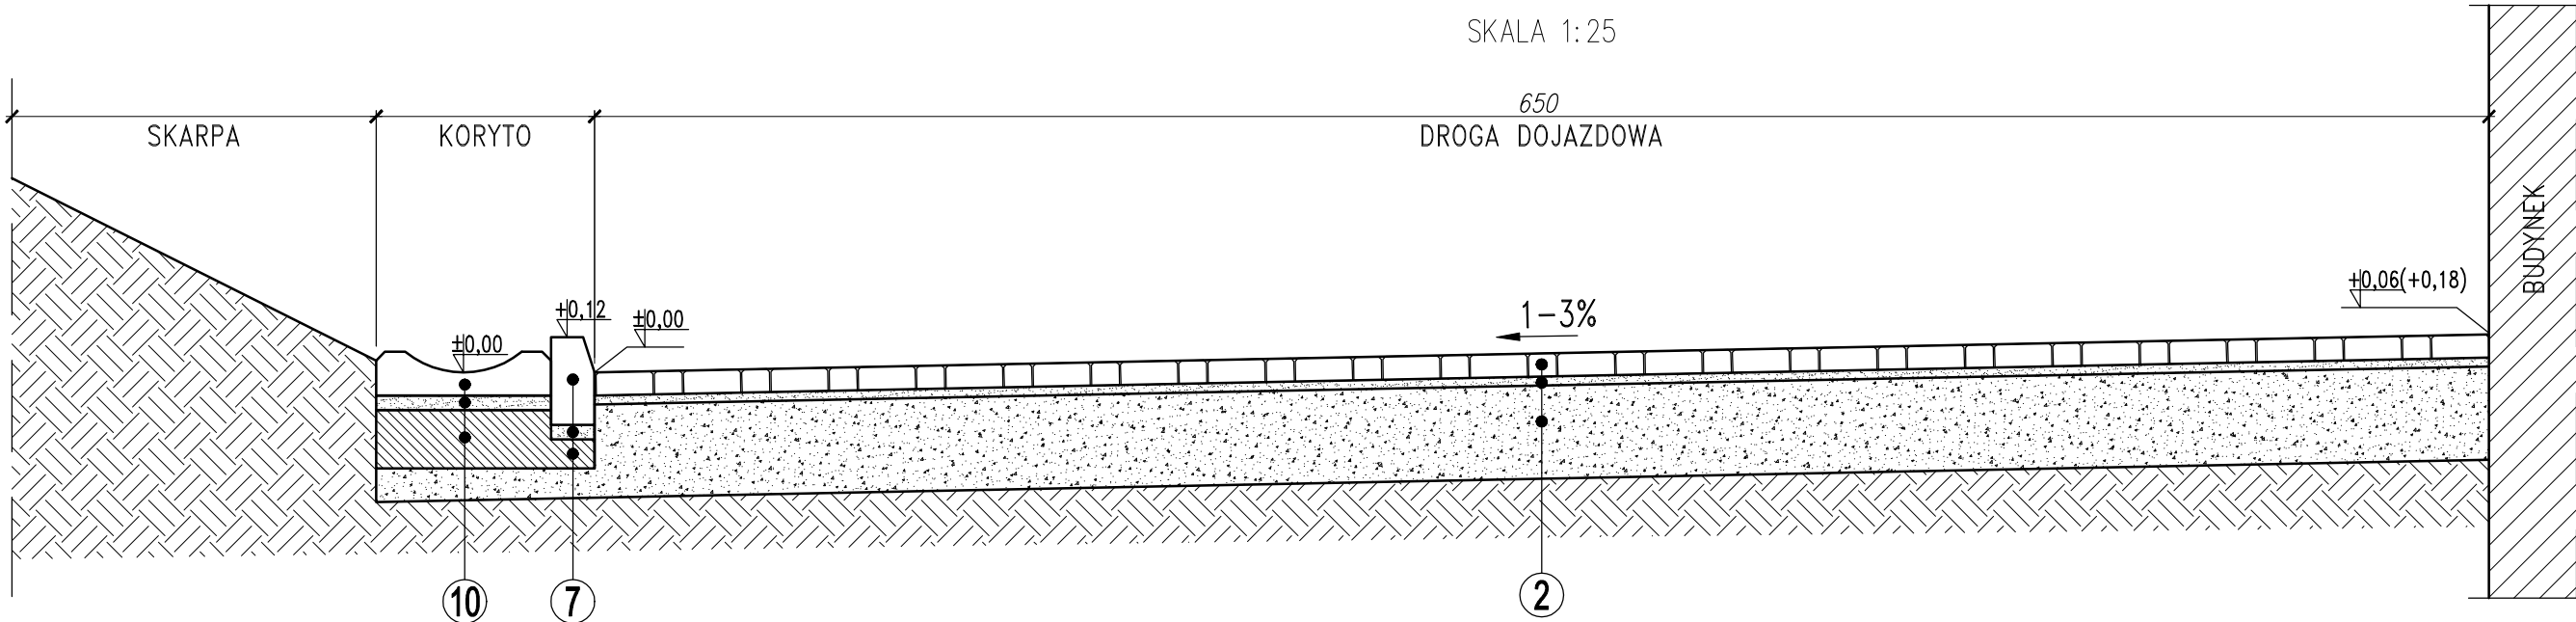


PRZEKRÓJ 28-28

SKALA 1:25

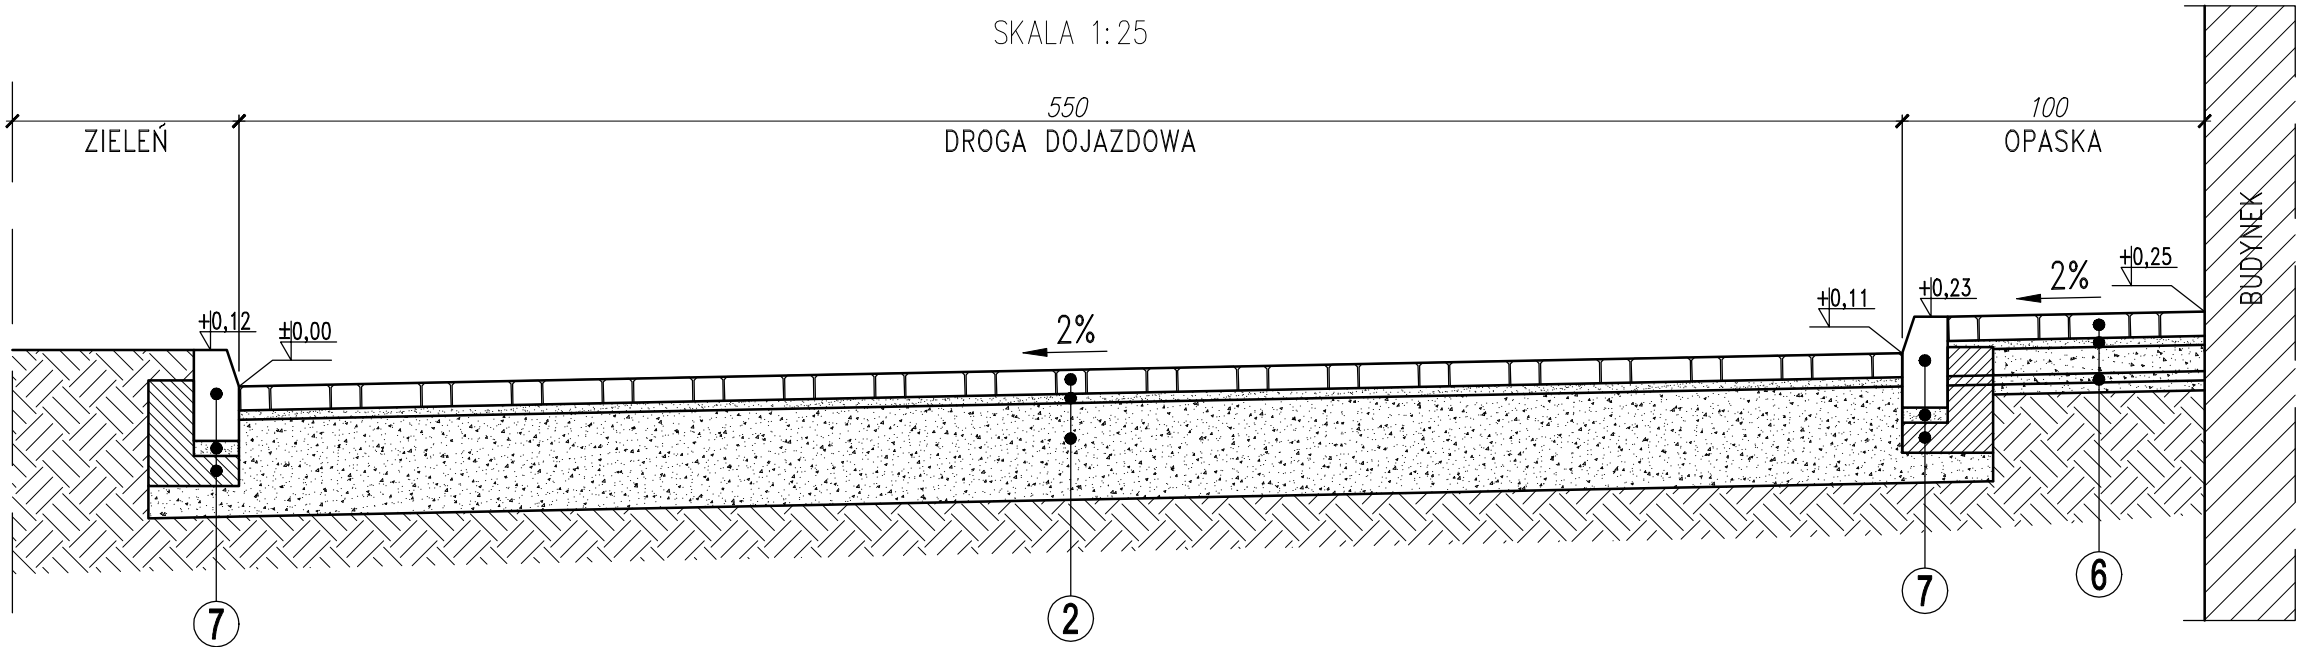

PRZEKRÓJ 29-29

SKALA 1:25

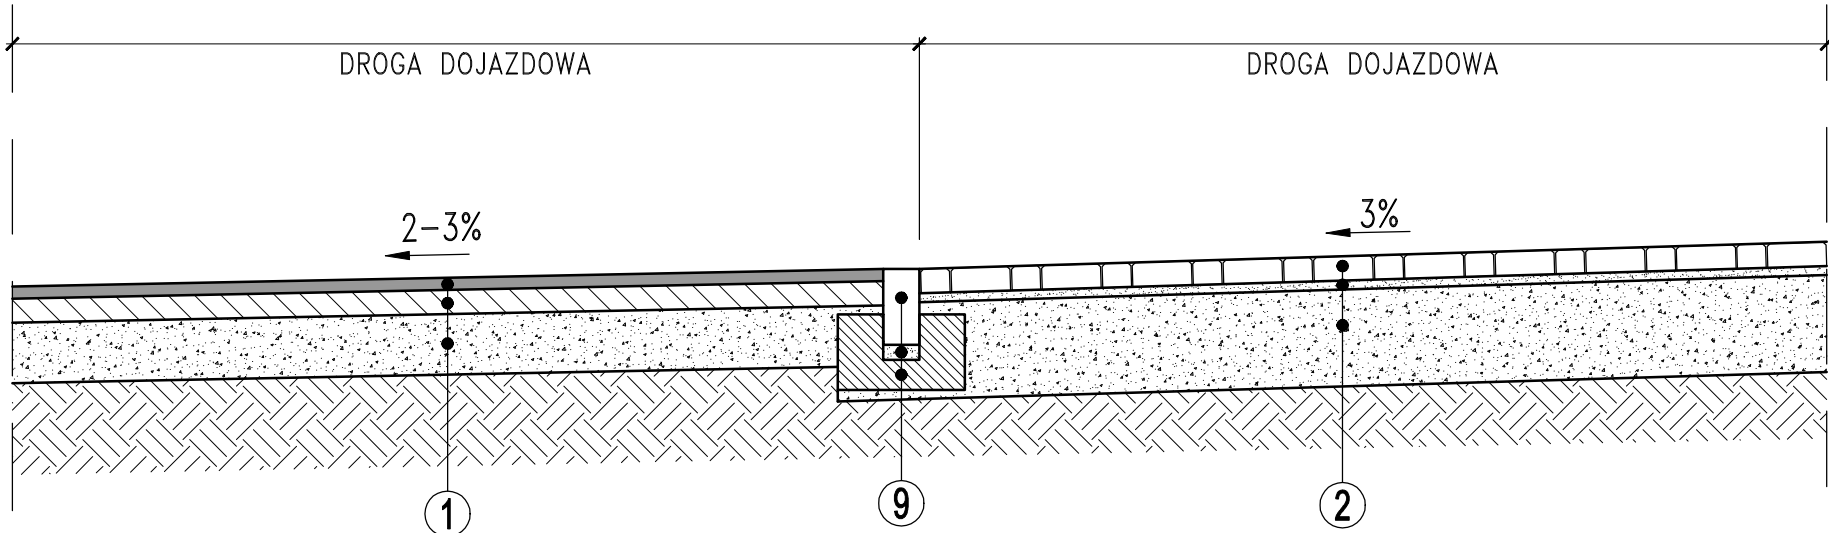

1 DROGA DOJAZDOWA (POJ. CIEŻAROWE)

WARSTWA ŚCIERALNA SMA 11	4cm
WARSTWA WIĄŻĄCA Z BETONU ASFALTOWEGO AC 16W	8cm
WARSTWA PODBUDOWY ZASADNICZEJ Z MIESZANKI NIEZWIĄZANEJ Z KRUSZYWA 0/31,5mm C90/3 (E2>130MPa)	20cm
PODŁOŻE G1 (doprowadzone do E2>80MPa)	

2 DROGA DOJAZDOWA (POJ. CIEŻAROWE)

KOSTKA BETONOWA typu BEHATON – kolor czerwony (bezfazowa, spoiny wypełnione piaskiem)	8cm
PODSYPKA CEMENTOWO-PIASKOWA	3cm
WARSTWA PODBUDOWY ZASADNICZEJ Z MIESZANKI NIEZWIĄZANEJ Z KRUSZYWA 0/31,5mm C90/3 (E2>160MPa)	32cm
PODŁOŻE G1 (doprowadzone do E2>80MPa)	

3 PLAC MANEROWY (POJ. CIEŻAROWE)

KOSTKA BETONOWA typu BEHATON – kolor szary (bezfazowa, spoiny wypełnione piaskiem)	8cm
PODSYPKA CEMENTOWO-PIASKOWA	3cm
WARSTWA PODBUDOWY ZASADNICZEJ Z MIESZANKI NIEZWIĄZANEJ Z KRUSZYWA 0/31,5mm C90/3 (E2>160MPa)	32cm
PODŁOŻE G1 (doprowadzone do E2>80MPa)	

4 DROGA MANEROWA (POJ. OSOBOWE)

KOSTKA BETONOWA typu BEHATON – kolor szary (bezfazowa, spoiny wypełnione piaskiem)	8cm
PODSYPKA CEMENTOWO-PIASKOWA	3cm
WARSTWA PODBUDOWY ZASADNICZEJ Z MIESZANKI NIEZWIĄZANEJ Z KRUSZYWA 0/31,5mm C90/3 (E2>130MPa)	19cm
PODŁOŻE G1 (doprowadzone do E2>80MPa)	

5 MIEJSCA POSTOJOWE (POJ. OSOBOWE)

KOSTKA BETONOWA typu BEHATON – kolor antracyt (bezfazowa, spoiny wypełnione piaskiem)	8cm
PODSYPKA CEMENTOWO-PIASKOWA	3cm
WARSTWA PODBUDOWY ZASADNICZEJ Z MIESZANKI NIEZWIĄZANEJ Z KRUSZYWA 0/31,5mm C90/3 (E2>130MPa)	19cm
PODŁOŻE G1 (doprowadzone do E2>80MPa)	

6 CHODNIKI I CIĄGI PISZE

KOSTKA BETONOWA typu HOLLAND – kolor szary (bezfazowa, spoiny wypełnione piaskiem)	8cm
PODSYPKA CEMENTOWO-PIASKOWA	3cm
WARSTWA PODBUDOWY ZASADNICZEJ Z MIESZANKI NIEZWIĄZANEJ Z KRUSZYWA 0/31,5mm C90/3 (E2>80MPa)	15cm
PODŁOŻE G1 (doprowadzone do E2>50MPa)	

7

KRAWIEZNIK BETONOWY 15x30cm	30cm
PODSYPKA CEMENTOWO-PIASKOWA 1:4	5cm
ŁAWA BETONOWA Z OPOREM C12/15	10cm

8

OBRIEŻE BETONOWE 8x30cm	30cm
PODSYPKA CEMENTOWO-PIASKOWA 1:4	5cm
ŁAWA BETONOWA Z OPOREM C12/15	10cm

9

OPRNIK BETONOWY 12x25cm	25cm
PODSYPKA CEMENTOWO-PIASKOWA 1:4	5cm
ŁAWA BETONOWA Z OPOREM C12/15	10cm

10

SCIEK BETONOWY wg KPED 01.03 15x60cm	15cm
PODSYPKA CEMENTOWO-PIASKOWA 1:4	5cm
ŁAWA BETONOWA C12/15	20cm

UWAGA:

±0,00 STANOWI PUNKT ODNIESIENIA W DANYM PRZESKROJU NA RYSUNKU.
KOTY WYSOKOSCIOWE OKREŚLAJĄ BEZWZGLĘDNĄ WYSOKOŚĆ
OKREŚLONĄ WEDŁUG PRZYJĘTEGO PUNKTU ODNIESIENIA.

KOPIOWANIE BEZ PISEMNEJ ZGODY AUTORA ZABRONIONE PRAWA AUTORSKIE ZASTRZEŻONE

D			
C			
B			
A			
IND.	DATA:	AUTOR:	OPIS ZMIAN:

KOPIOWANIE BEZ PISEMNEJ ZGODY AUTORA ZABRONIONE PRAWA AUTORSKIE ZASTRZEŻONE

PRACOWNIA PROJEKTOWANIA I USŁUG INWESTYCYJNYCH ALFA Spółka z o.o. Spółka komandytowa 59-220 LEGNICA, ul. ŁOKIETKA 18 +48 76 8525671 www.ppalfa.pl pracownia@ppalfa.pl	ALFA PRACOWNIA
---	-------------------

OBIEKT:	PRZEBUDOWA BUDYNKU HANDLOWEGO BIELSKO BIAŁA UL. WARSZAWSKA 180
---------	--

IMIĘ I NAZWISKO:	PODPIS:
PROJEKTANT: mgr inż. Jarosław Szyszka uprawnienia budowlane do projektowania bez ograniczeń w specjalności konstrukcyjno-budowlanej nr 10/DOŚ/10	

TYTUŁ RYSUNKU:	BRANŻA:
PRZESKROJE KONSTUKCJI NAWIERZCHNI 27-27, 28-28, 29-29	DROGOWA

ID PROJEKTU	STADIUM	DATA	SKALA	NR RYS
V-23	PW	15.12.2023	1:25	210/D
NAZWA PLIKU				ID REWIZJI
V-23_PW_N_D_PRZESKROJE KONSTRUKCJI NAWIERZCHNI-210_27-29				-