



PRZEKRÓJ 30-30

SKALA 1:25

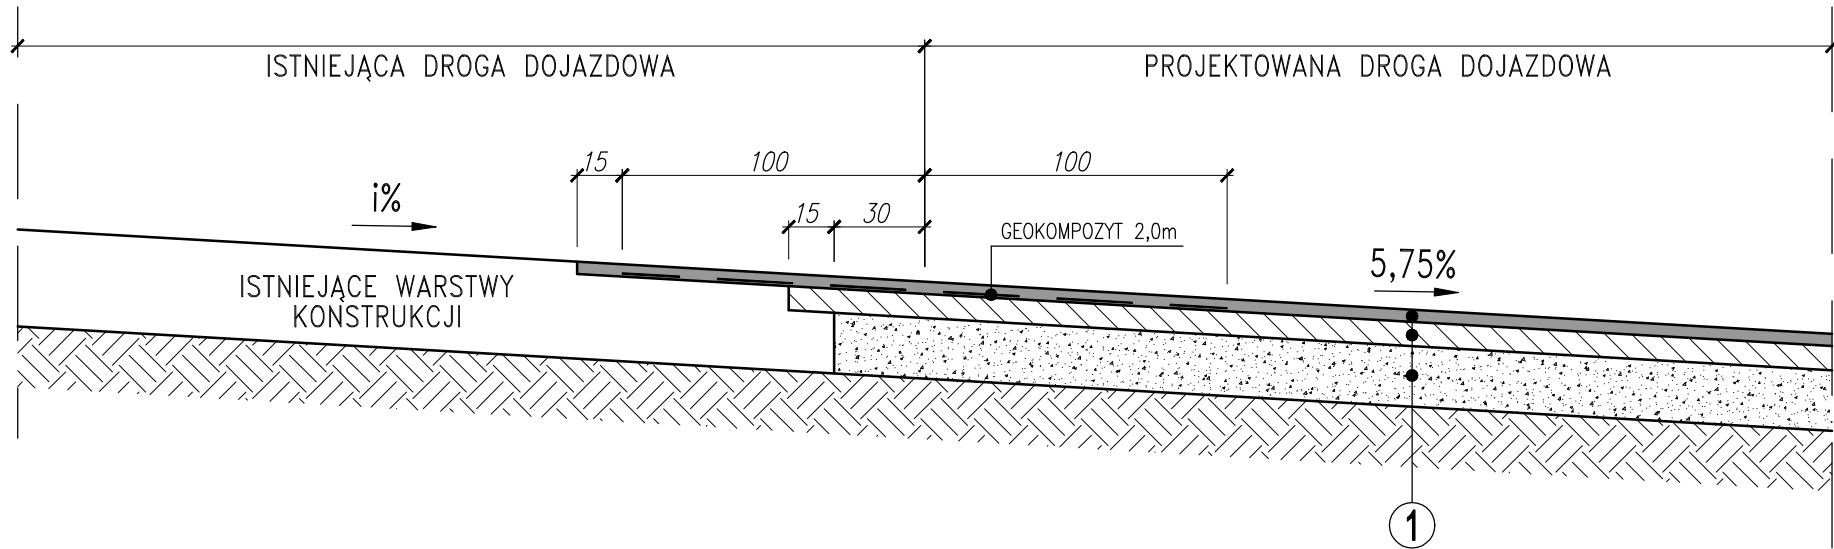


PRZEKRÓJ 31-31

SKALA 1:25

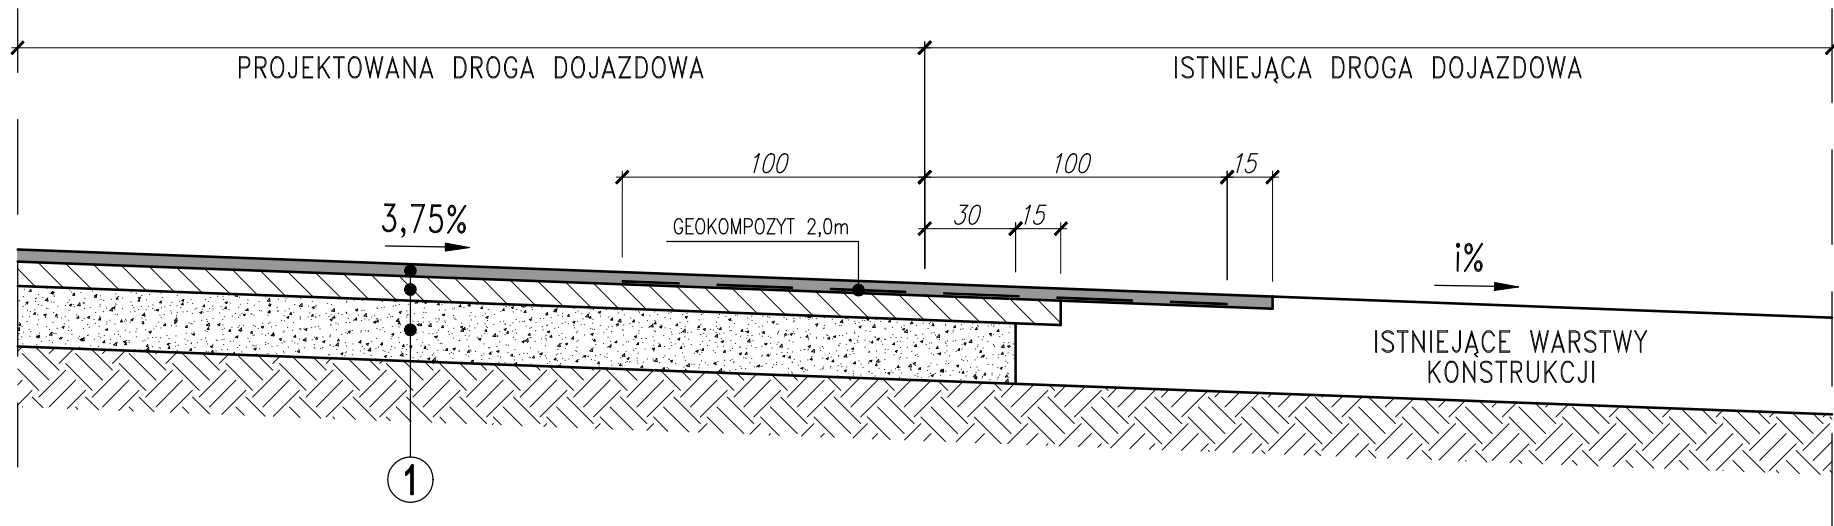


PRZEKRÓJ 32-32

SKALA 1:25

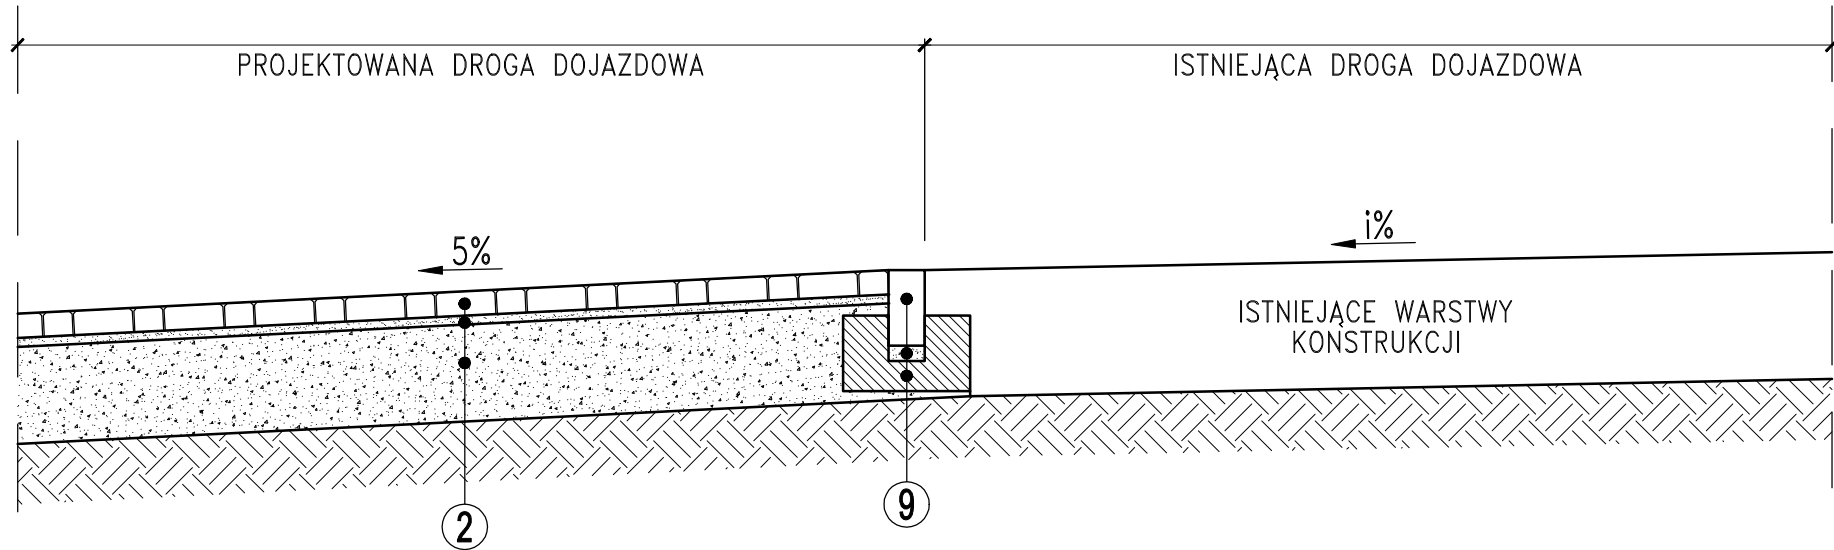


PRZEKRÓJ 33-33

SKALA 1:25

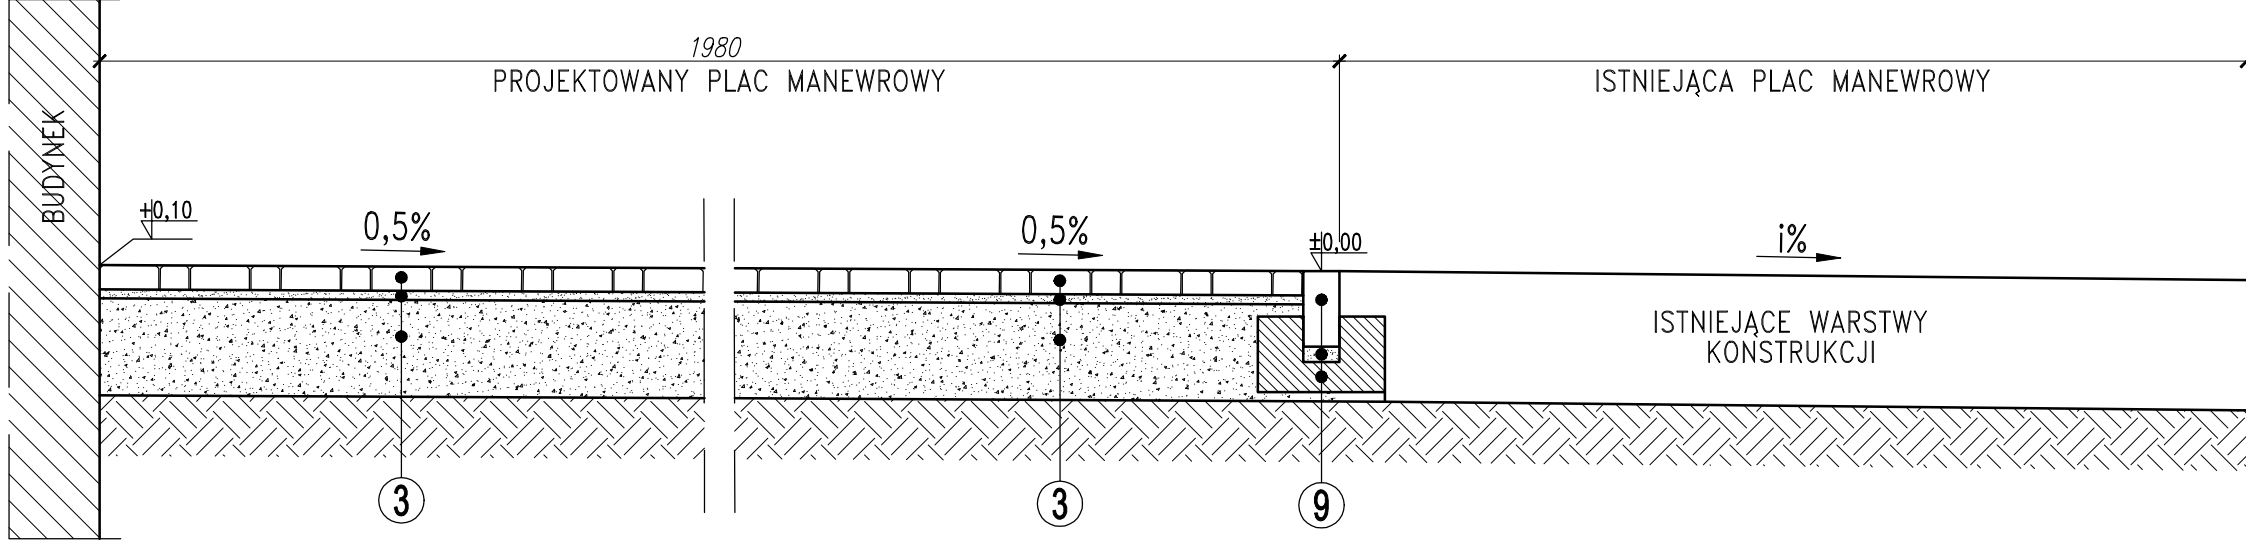

PRZEKRÓJ 34-34

SKALA 1:25

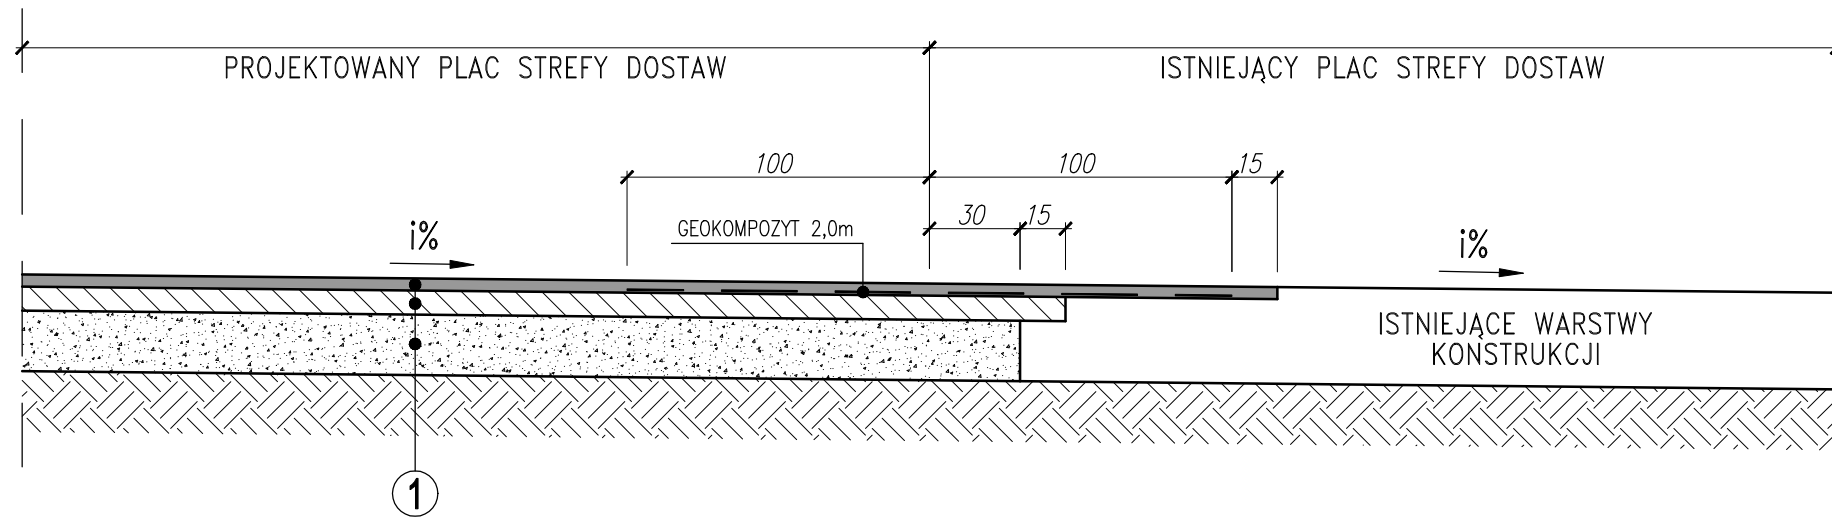

1	DROGA DOJAZDOWA (POJ. CIEŻAROWE)
	WARSTWA ŚCIERALNA SMA 11 4cm
	WARSTWA WIĄZĄCA Z BETONU ASFALTOWEGO AC 16W 8cm
	WARSTWA PODBUDOWY ZASADNICZEJ Z MIESZANKI NIEZWIĄZANEJ Z KRUSZYWA 0/31,5mm C90/3 (E2>130MPa) 20cm
	PODŁOŻE G1 (doprowadzone do E2>80MPa)

2	DROGA DOJAZDOWA (POJ. CIEŻAROWE)
	KOSTKA BETONOWA typu BEHATON – kolor czerwony (bezfazowa, spoiny wypełnione piaskiem) 8cm
	PODSYPKA CEMENTOWO–PIASKOWA 3cm
	WARSTWA PODBUDOWY ZASADNICZEJ Z MIESZANKI NIEZWIĄZANEJ Z KRUSZYWA 0/31,5mm C90/3 (E2>160MPa) 32cm
	PODŁOŻE G1 (doprowadzone do E2>80MPa)

3	PLAC MANEROWY (POJ. CIEŻAROWE)
	KOSTKA BETONOWA typu BEHATON – kolor szary (bezfazowa, spoiny wypełnione piaskiem) 8cm
	PODSYPKA CEMENTOWO–PIASKOWA 3cm
	WARSTWA PODBUDOWY ZASADNICZEJ Z MIESZANKI NIEZWIĄZANEJ Z KRUSZYWA 0/31,5mm C90/3 (E2>160MPa) 32cm
	PODŁOŻE G1 (doprowadzone do E2>80MPa)

4	DROGA MANEROWA (POJ. OSOBOWE)
	KOSTKA BETONOWA typu BEHATON – kolor szary (bezfazowa, spoiny wypełnione piaskiem) 8cm
	PODSYPKA CEMENTOWO–PIASKOWA 3cm
	WARSTWA PODBUDOWY ZASADNICZEJ Z MIESZANKI NIEZWIĄZANEJ Z KRUSZYWA 0/31,5mm C90/3 (E2>130MPa) 19cm
	PODŁOŻE G1 (doprowadzone do E2>80MPa)

5	MIEJSCA POSTOJOWE (POJ. OSOBOWE)
	KOSTKA BETONOWA typu BEHATON – kolor antracyt (bezfazowa, spoiny wypełnione piaskiem) 8cm
	PODSYPKA CEMENTOWO–PIASKOWA 3cm
	WARSTWA PODBUDOWY ZASADNICZEJ Z MIESZANKI NIEZWIĄZANEJ Z KRUSZYWA 0/31,5mm C90/3 (E2>130MPa) 19cm
	PODŁOŻE G1 (doprowadzone do E2>80MPa)

6	CHODNIKI I CIĄGI PIESZE
	KOSTKA BETONOWA typu HOLLAND – kolor szary (bezfazowa, spoiny wypełnione piaskiem) 8cm
	PODSYPKA CEMENTOWO–PIASKOWA 3cm
	WARSTWA PODBUDOWY ZASADNICZEJ Z MIESZANKI NIEZWIĄZANEJ Z KRUSZYWA 0/31,5mm C90/3 (E2>80MPa) 15cm
	PODŁOŻE G1 (doprowadzone do E2>50MPa)

7	KRAWIEZNIK BETONOWY 15x30cm 30cm
	PODSYPKA CEMENTOWO–PIASKOWA 1:4 5cm
	ŁAWA BETONOWA Z OPOREM C12/15 10cm

8	OBRZEŻE BETONOWE 8x30cm 30cm
	PODSYPKA CEMENTOWO–PIASKOWA 1:4 5cm
	ŁAWA BETONOWA Z OPOREM C12/15 10cm

9	OPRNIK BETONOWY 12x25cm 25cm
	PODSYPKA CEMENTOWO–PIASKOWA 1:4 5cm
	ŁAWA BETONOWA Z OPOREM C12/15 10cm

10	SOŁEK BETONOWY wg KPED 01.03 15x60cm 15cm
	PODSYPKA CEMENTOWO–PIASKOWA 1:4 5cm
	ŁAWA BETONOWA C12/15 20cm

UWAGA:
±0,00 STANOWI PUNKT ODNIESIENIA W DANYM PRZEKROJU NA RYSUNKU.
KOTY WYSOKOŚCIOWE OKREŚLAJĄ BEZWZGLĘDNĄ WYSOKOŚĆ OKREŚLONĄ WEDŁUG PRZYJĘTEGO PUNKTU ODNIESIENIA.

KOPIOWANIE BEZ PISEMNEJ ZGODY AUTORA Z ABRON I ONE				PRAWA AUTORSKIE ZASTRZEŻONE			
D							
C							
B							
A							
IND.	DATA:	AUTOR:	OPIS ZMIAN:				

KOPIOWANIE BEZ PISEMNEJ ZGODY AUTORA ZABRONIONE

PRAWA AUTORSKIE ZASTRZEŻONE

PRACOWNIA PROJEKTOWANIA
I USŁUG INWESTYCYJNYCH ALFA

Spółka z o.o. Spółka komandytowa
59-220 LEGNICA, ul. ŁOKIETKA 18
+48 76 8525671 www.ppalfa.pl pracownia@ppalfa.pl


PRACOWNIA

OBIEKT:
**PRZEBUDOWA BUDYNKU HANDLOWEGO
BIELSKO BIAŁA
UL. WARSZAWSKA 180**

IMIĘ I NAZWISKO:	PODPIS:
PROJEKTANT: mgr inż. Jarosław Szyszka uprawnienia budowlane do projektowania bez ograniczeń w specjalności konstrukcyjno-budowlanej nr 10/DOŚ/10	

TYTUŁ RYSUNKU:	BRANŻA:
PRZEKROJE KONSTUKCJI NAWIERZCHNI 30-30, 31-31, 32-32, 33-33, 34-34	DROGOWA

ID PROJEKTU	STADIUM	DATA	SKALA	NR RYS
V-23	PW	15.12.2023	1:25	211/D
NAZWA PLIKU				ID REWIZJI
V-23_PW_N_D_PRZEKROJE KONSTRUKCJI NAWIERZCHNI-211_30-34				-