



PRZEKRÓJ 38-38

SKALA 1:25

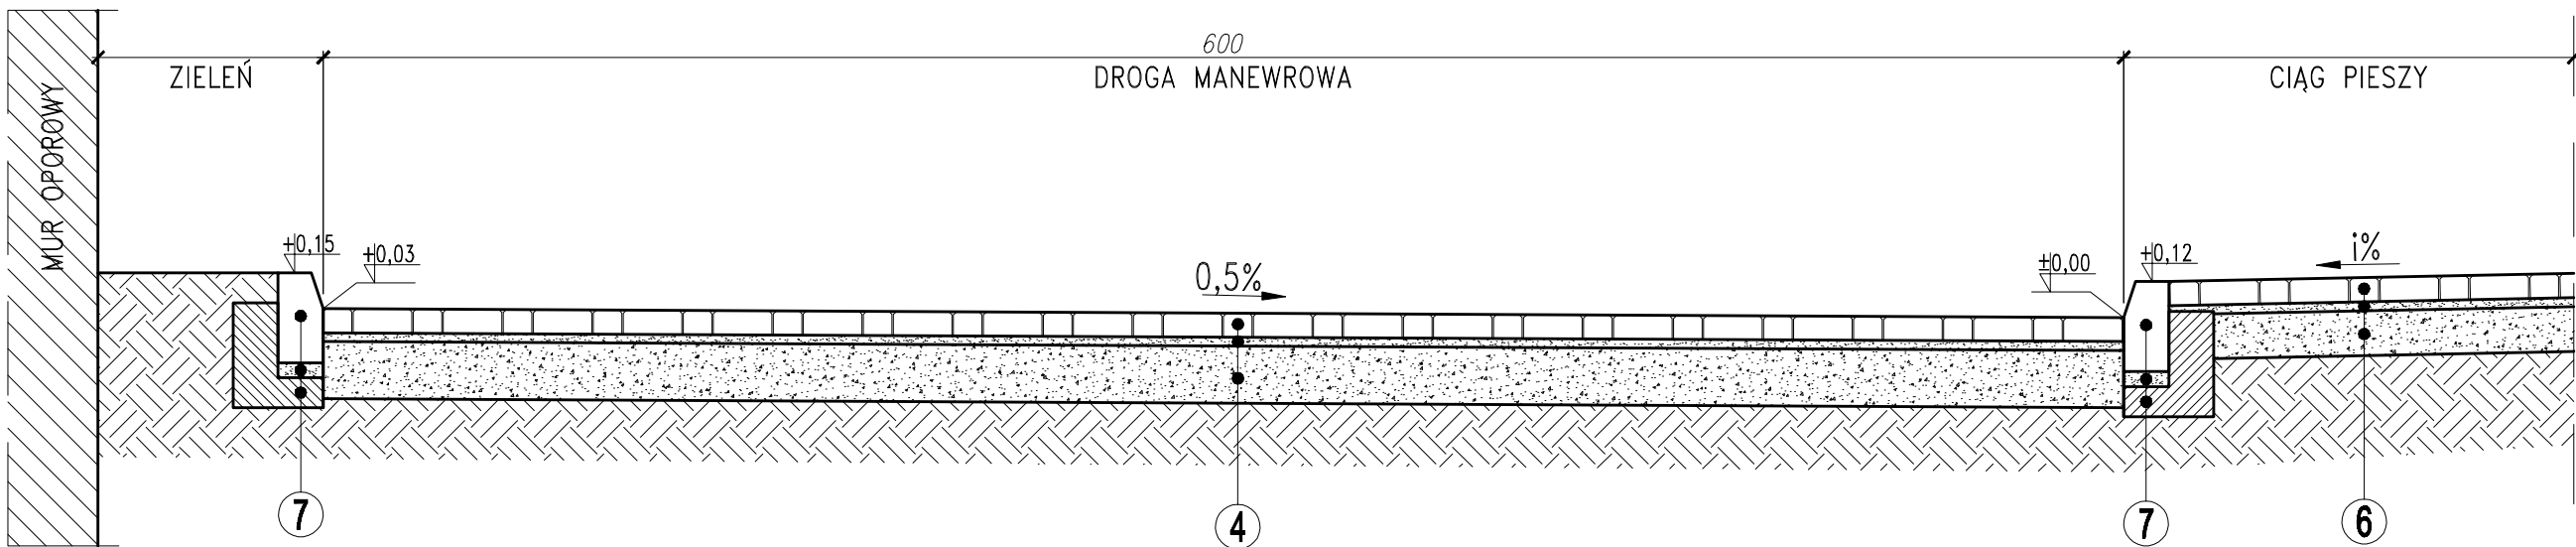

PRZEKRÓJ 39-39

SKALA 1:25

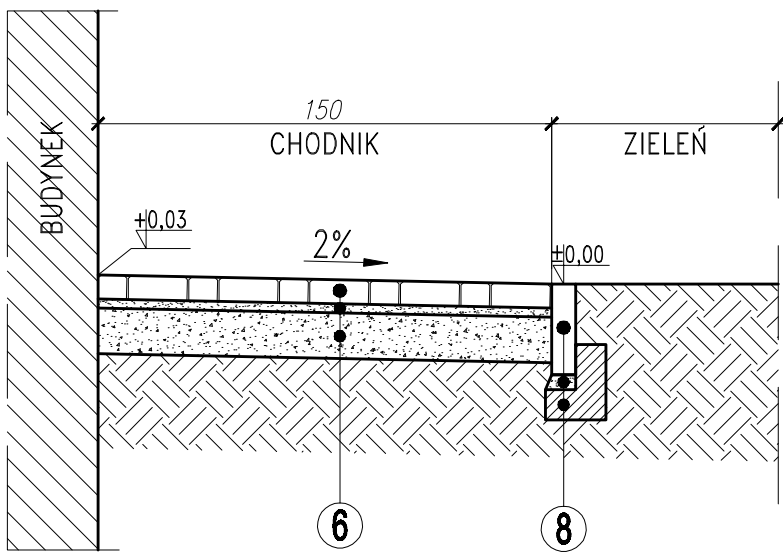

1 DROGA DOJAZDOWA (POJ. CIEŻAROWE)

WARSTWA ŚCIERALNA SMA 11	4cm
WARSTWA WIĄZĄCA Z BETONU ASFALTOWEGO AC 16W	8cm
WARSTWA PODBUDOWY ZASADNICZEJ Z MIESZANKI NIEZWIĄZANEJ Z KRUSZYWA 0/31,5mm C90/3 (E2>130MPa)	20cm
PODŁOŻE G1 (doprowadzone do E2>80MPa)	

2 DROGA DOJAZDOWA (POJ. CIĘŻAROWE)

KOSTKA BETONOWA typu BEHATON – kolor czerwony (bezfazowa, spoiny wypełnione piaskiem)	8cm
PODSYPKA CEMENTOWO–PIASKOWA	3cm
WARSTWA PODBUDOWY ZASADNICZEJ Z MIESZANKI NIEZWIĄZANEJ Z KRUSZYWA 0/31,5mm C90/3 (E2>160MPa)	32cm
PODŁOŻE G1 (doprowadzone do E2>80MPa)	

3 PLAC MANEWROWY (POJ. CIĘŻAROWE)

KOSTKA BETONOWA typu BEHATON – kolor szary (bezfazowa, spoiny wypełnione piaskiem)	8cm
PODSYPKA CEMENTOWO–PIASKOWA	3cm
WARSTWA PODBUDOWY ZASADNICZEJ Z MIESZANKI NIEZWIĄZANEJ Z KRUSZYWA 0/31,5mm C90/3 (E2>160MPa)	32cm
PODŁOŻE G1 (doprowadzone do E2>80MPa)	

4 DROGA MANEWROWA (POJ. OSOBOWE)

KOSTKA BETONOWA typu BEHATON – kolor szary (bezfazowa, spoiny wypełnione piaskiem)	8cm
PODSYPKA CEMENTOWO–PIASKOWA	3cm
WARSTWA PODBUDOWY ZASADNICZEJ Z MIESZANKI NIEZWIĄZANEJ Z KRUSZYWA 0/31,5mm C90/3 (E2>130MPa)	19cm
PODŁOŻE G1 (doprowadzone do E2>80MPa)	

5 MIEJSCA POSTOJOWE (POJ. OSOBOWE)

KOSTKA BETONOWA typu BEHATON – kolor antracyt (bezfazowa, spoiny wypełnione piaskiem)	8cm
PODSYPKA CEMENTOWO–PIASKOWA	3cm
WARSTWA PODBUDOWY ZASADNICZEJ Z MIESZANKI NIEZWIĄZANEJ Z KRUSZYWA 0/31,5mm C90/3 (E2>130MPa)	19cm
PODŁOŻE G1 (doprowadzone do E2>80MPa)	

6 CHODNIKI I CIĄGI PIESZE

KOSTKA BETONOWA typu HOLLAND – kolor szary (bezfazowa, spoiny wypełnione piaskiem)	8cm
PODSYPKA CEMENTOWO–PIASKOWA	3cm
WARSTWA PODBUDOWY ZASADNICZEJ Z MIESZANKI NIEZWIĄZANEJ Z KRUSZYWA 0/31,5mm C90/3 (E2>80MPa)	15cm
PODŁOŻE G1 (doprowadzone do E2>50MPa)	

7

KRAWIEŻNIK BETONOWY 15x30cm	30cm
PODSYPKA CEMENTOWO–PIASKOWA 1:4	5cm
ŁAWA BETONOWA Z OPOREM C12/15	10cm

8

OBRZEŻE BETONOWE 8x30cm	30cm
PODSYPKA CEMENTOWO–PIASKOWA 1:4	5cm
ŁAWA BETONOWA Z OPOREM C12/15	10cm

9

OPRNIK BETONOWY 12x25cm	25cm
PODSYPKA CEMENTOWO–PIASKOWA 1:4	5cm
ŁAWA BETONOWA Z OPOREM C12/15	10cm

10

ŚCIEK BETONOWY wg KPED 01.03 15x60cm	15cm
PODSYPKA CEMENTOWO–PIASKOWA 1:4	5cm
ŁAWA BETONOWA C12/15	20cm

UWAGA:
±0,00 STANOWI PUNKT ODNIESIENIA W DANYM PRZEKROJU NA RYSUNKU.
KOTY WYSOKOŚCIOWE OKREŚLAJĄ BEZWZGLĘDNĄ WYSOKOŚĆ
OKREŚLONĄ WEDŁUG PRZYJĘTEGO PUNKTU ODNIESIENIA.

KOPIOWANIE BEZ PISEMNEJ ZGODY AUTORA ZABRONIONE PRAWA AUTORSKIE ZASTRZEŻONE

D			
C			
B			
A			
IND.	DATA:	AUTOR:	OPIS ZMIAN:

KOPIOWANIE BEZ PISEMNEJ ZGODY AUTORA ZABRONIONE PRAWA AUTORSKIE ZASTRZEŻONE

PRACOWNIA PROJEKTOWANIA I USŁUG INWESTYCYJNYCH ALFA Spółka z o.o. Spółka komandytowa 59-220 LEGNICA, ul. ŁOKIETKA 1B +48 76 8525671 www.ppalfa.pl pracownia@ppalfa.pl	ALFA P R A C O W N I A
---	----------------------------------

OBIEKT:	PRZEBUDOWA BUDYNKU HANDLOWEGO BIELSKO BIAŁA UL. WARSZAWSKA 180
---------	---

IMIĘ I NAZWISKO: PROJEKTANT: mgr inż. Jarosław Szyszka uprawnienia budowlane do projektowania bez ograniczeń w specjalności konstrukcyjno-budowlanej nr 10/DOS/10	PODPIS:
--	---------

TYTUŁ RYSUNKU: PRZEKROJE KONSTUKCJI NAWIERZCHNI 38-38, 39-39	BRANŻA: DROGOWA
--	---------------------------

ID PROJEKTU V-23	STADIUM PW	DATA 14.05.2024	SKALA 1:25	NR RYS 213/D
NAZWA PLIKU V-23_PW_N_D_PRZEKROJE_KONSTRUKCJI_NAWIERZCHNI-213_38-39				ID REWIZJI -