
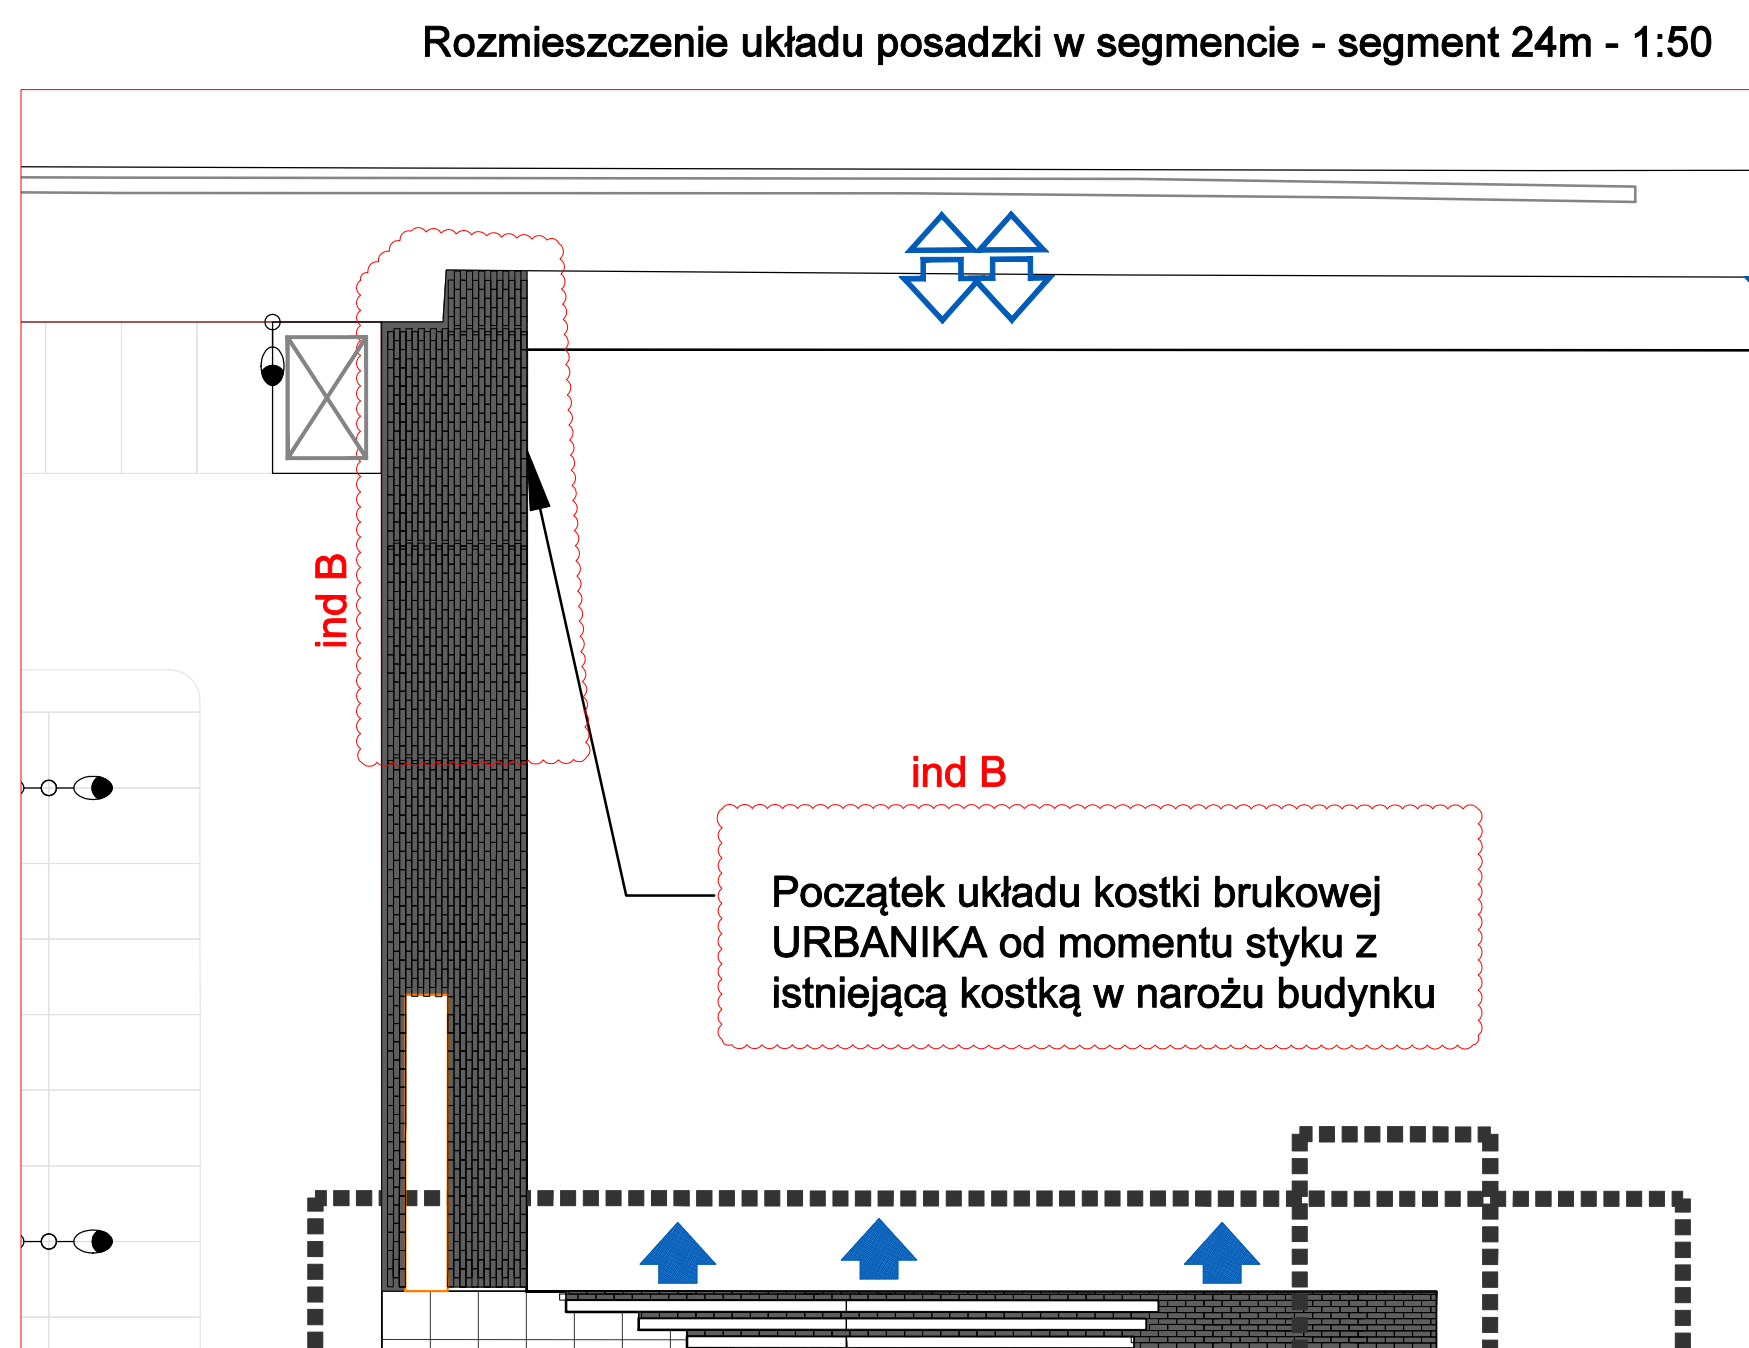
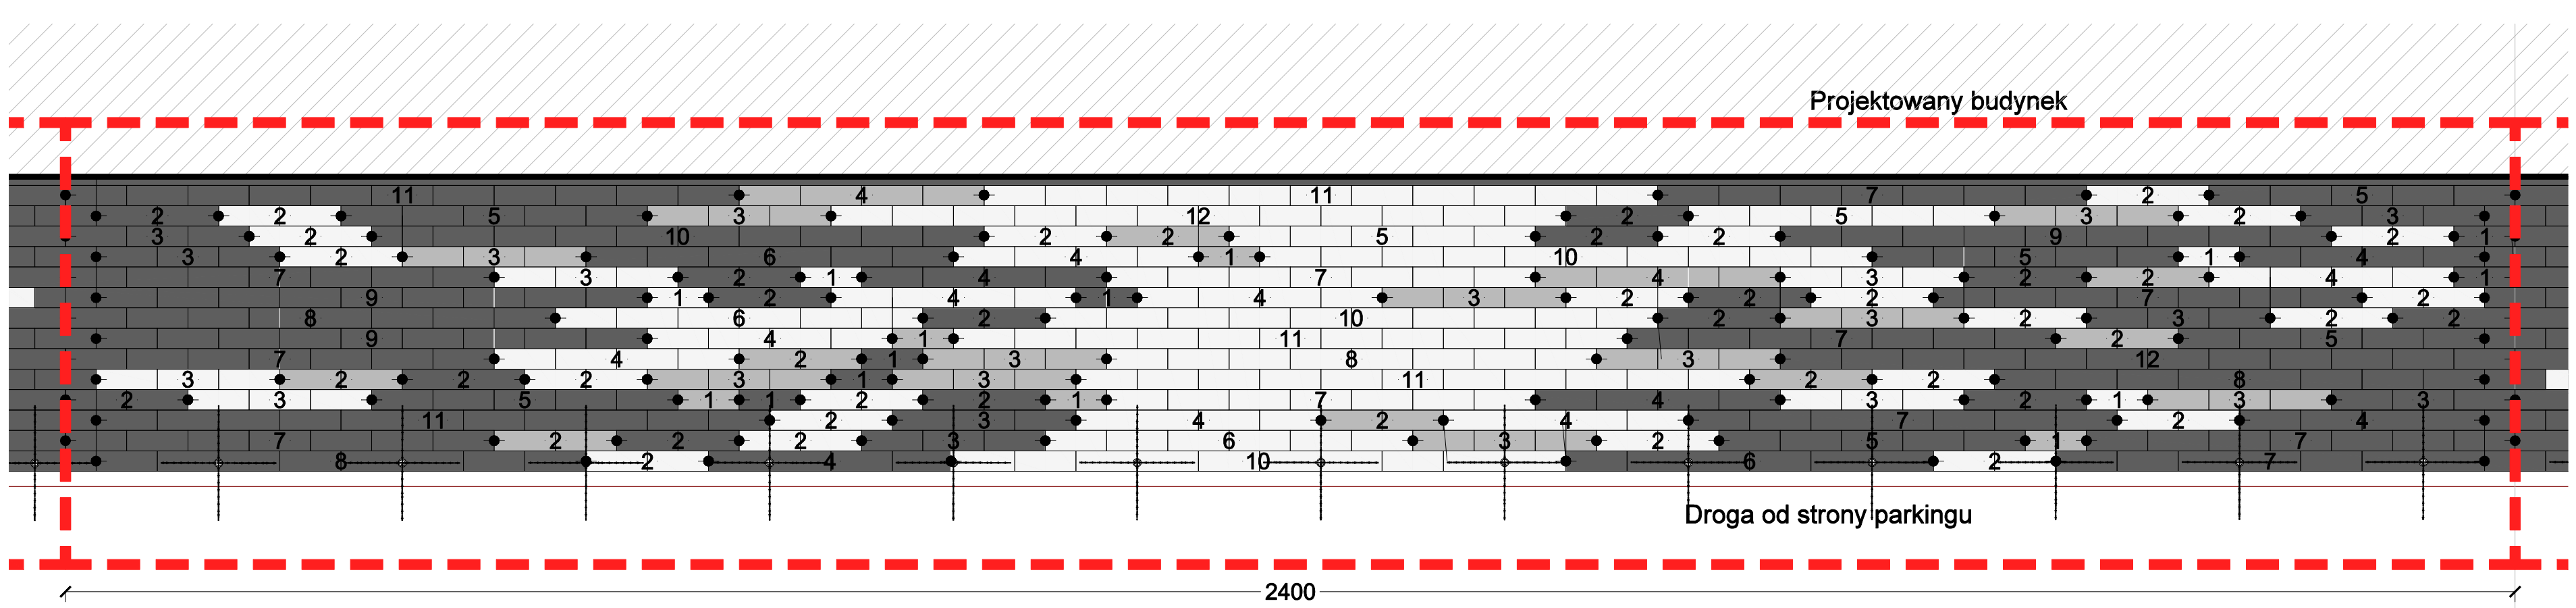


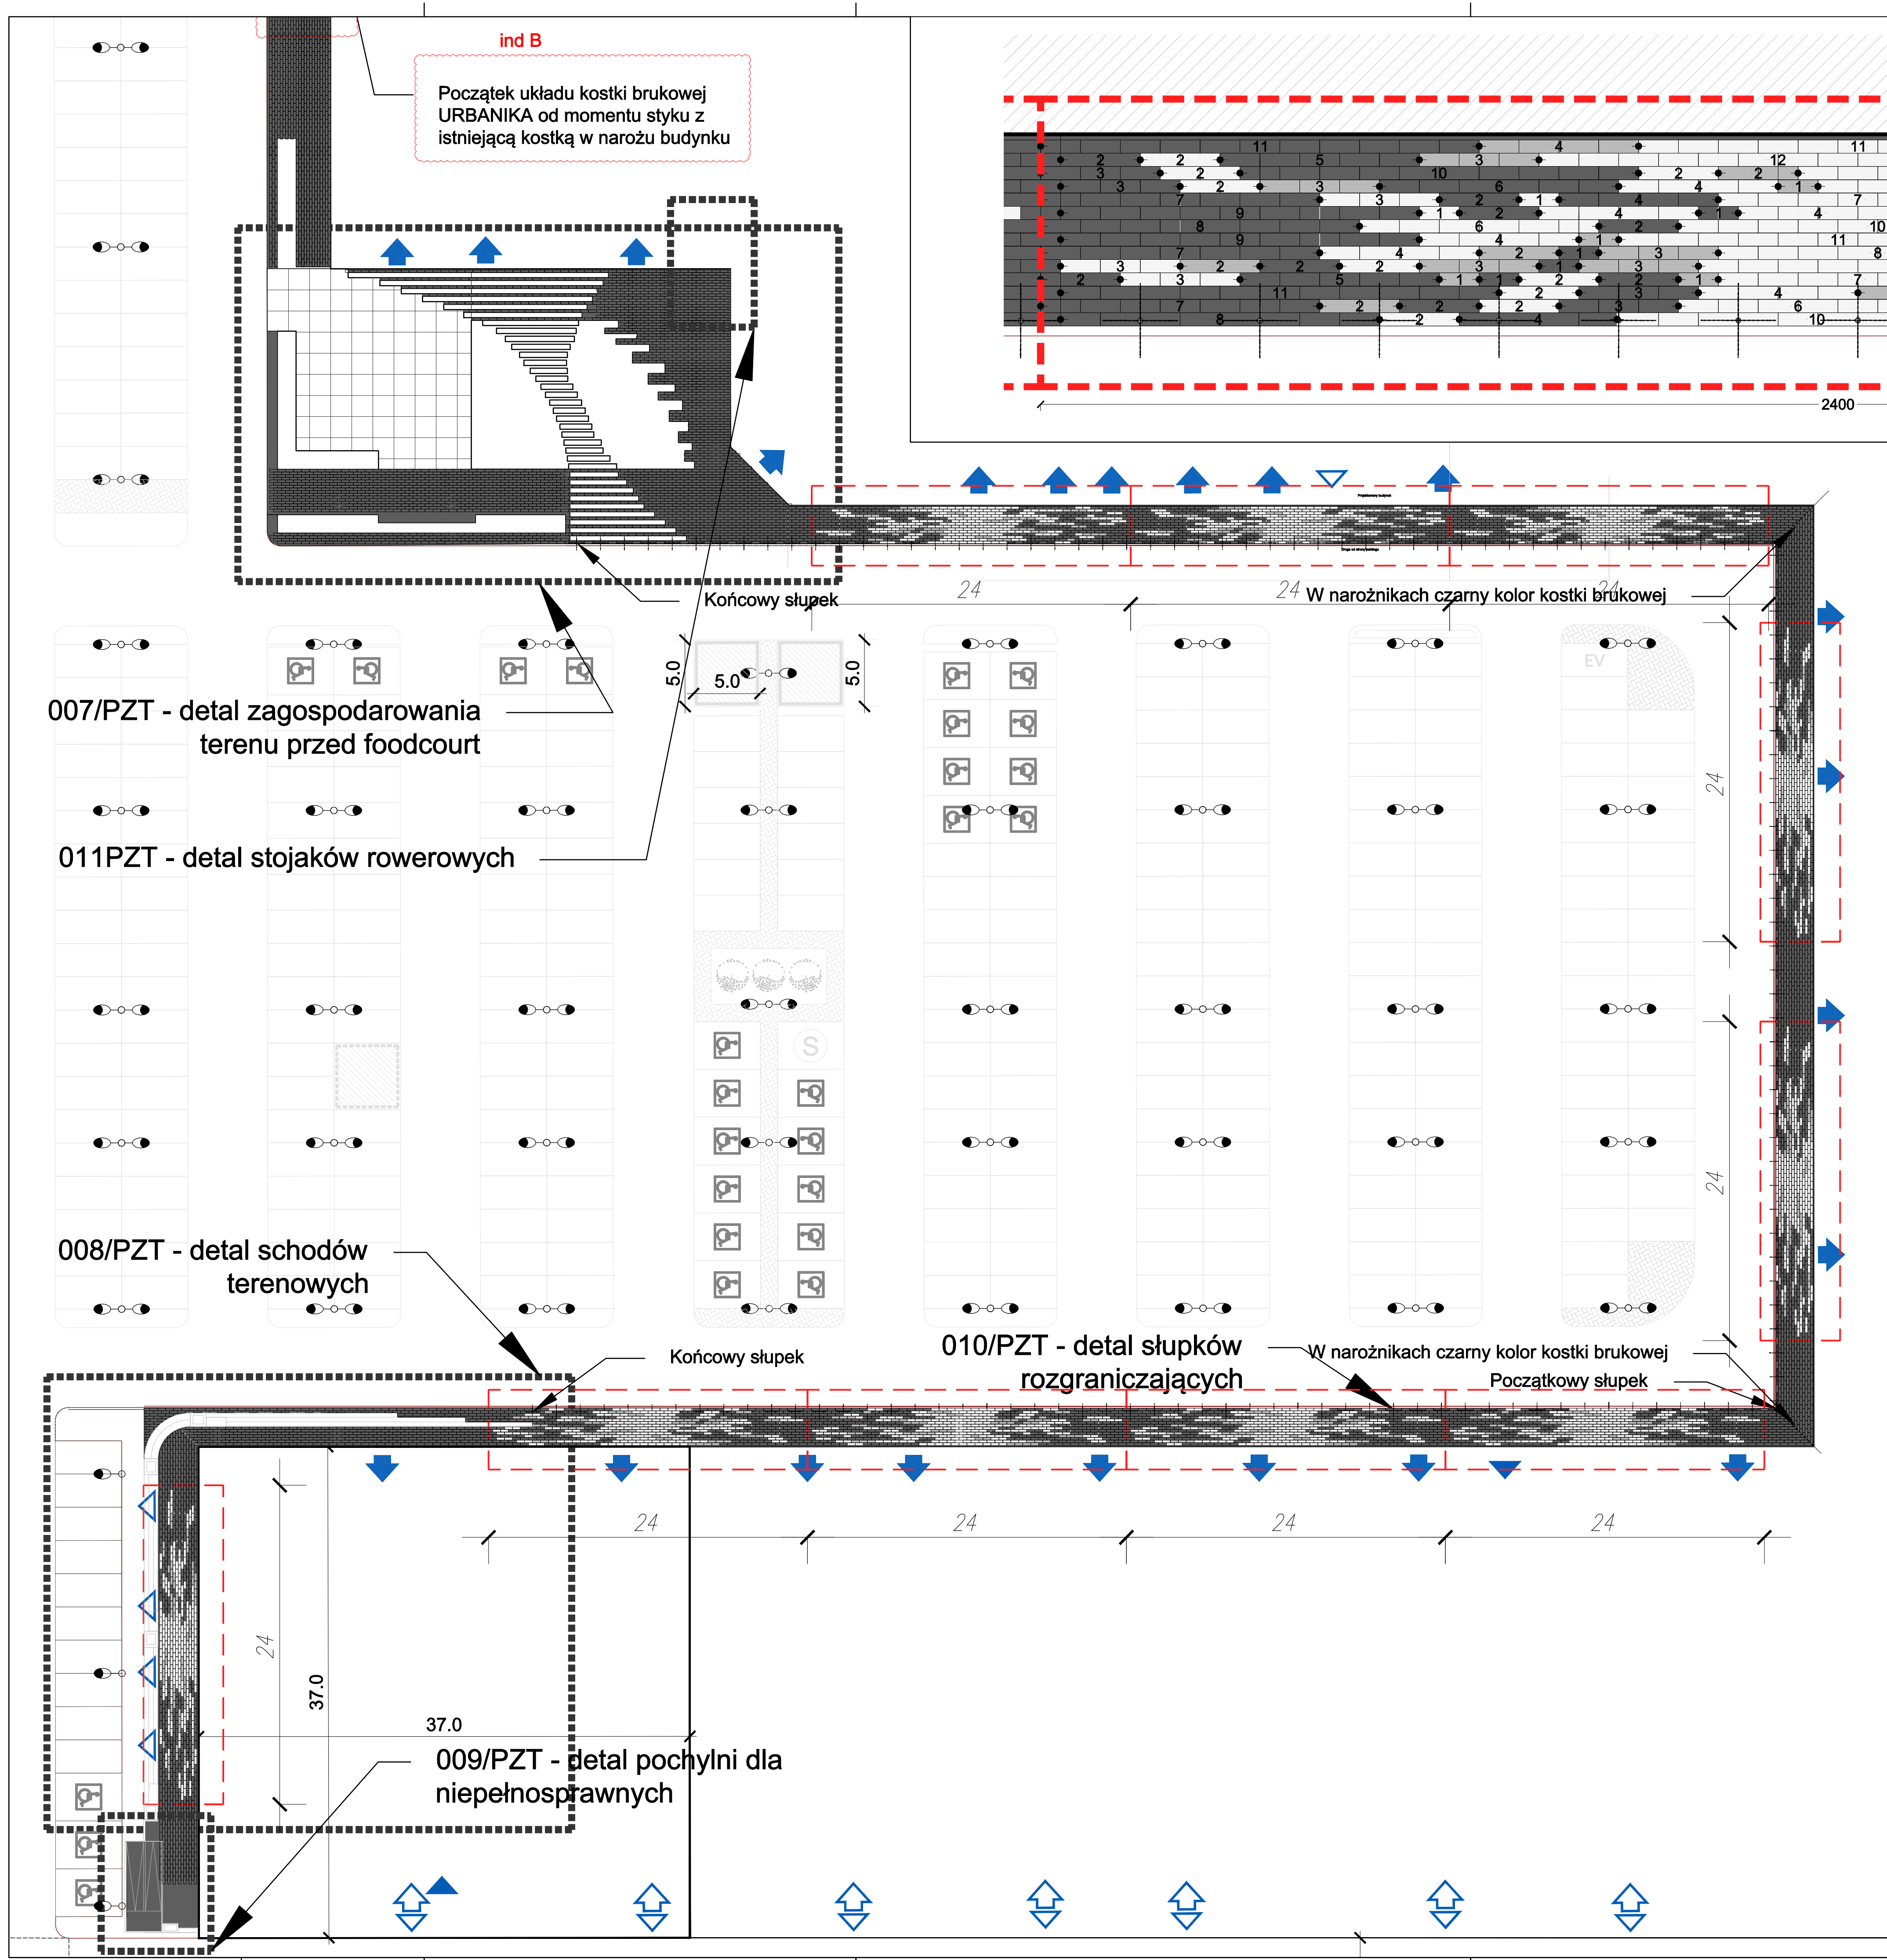

Kostka biała w segmencie:	25,68m ²
Kostka szara w segmencie:	7,44m ²
ILOŚĆ SEGMENTÓW:	10
Całość powierzchni:	1310,8m ²
Kostka biała:	256,8m ² [19,6%]
Kostka szara:	74,4m ² [5,7%]
Kostka czarna:	979,6m ² [74,7%]

UWAGI:
1. Spadki, rzędne terenu wg rysunku 001/PZT

PROJEKTOWANE CHODNIKI - KOSTKA BRUKOWA gr. 8cm, HOLLAND

KOSTKA BRUKOWA URBANIKA 60x20 gr.8 cm o fakturze pękanej w trzech kolorach:
1-ARDO-CIEMNOSZARY,
2-GRAFITOWY
3-INEZ JASNOSZARY,

PŁYTY BETONOWE Magna 75x100, gr. 8 cm, POLBRUK.
w kolorze NERINO

NERINO - BIAŁO-SZARO-CZARNY

PŁYTY BRUKOWE NOVATOR CITY, 80x40cm o gr. 8cm
BRUK-BET, w kolorze: RUSTICAL® RENOX - GRANITON BIAŁY
Ilość płyt: 252 = 80,64 m²

RUSTICAL® RENOX - graniton biały

KOPLOWANIE BEZ PRZEMIEJ ZDOBY AUTORA ZABRONIONE		PRAWA AUTORSKIE ZASTRZEŻONE	
D			
C			
B	01.07.2024	mgr inż. arch. Bartłomiej Tuczański	- aktualizacja projektu układu posadzki
A	18.01.2024	mgr inż. arch. Bartłomiej Tuczański	- aktualizacja projektu układu posadzki
IND.	DATA:	AUTOR:	OPIS ZMIAN:
KOPLOWANIE BEZ PRZEMIEJ ZDOBY AUTORA ZABRONIONE		PRAWA AUTORSKIE ZASTRZEŻONE	
OBJEKT: PRZEBUDOWA BUDYNKU HANDLOWEGO BIELSKO-BIAŁA UL. WARSZAWSKA 180			
IMIĘ I NAZWISKO PROJEKTANTA		PODPIS	
OPRACOWUJĄCY:			
mgr inż. arch. Bartłomiej Tuczański			
NAZWA RYSUNKU		BRANŻA	
PROJEKT POSADZKI I PLANSZA ZBIORCZA DETALI PZT		ARCHITEKTURA	
ID PROJEKTU	STADIUM	DATA	SKALA
V-23	PW	15.12.2023	1:25
NAZWA PLIKU		NR RYS	
V-23_PW_N_PZT_PROJEKT_POSADZKI_I_PLANSZA_ZBIORCZA_DETALI_PZT_ind-B-006		006/PZT	
		ID REWIZJI	
		B	