
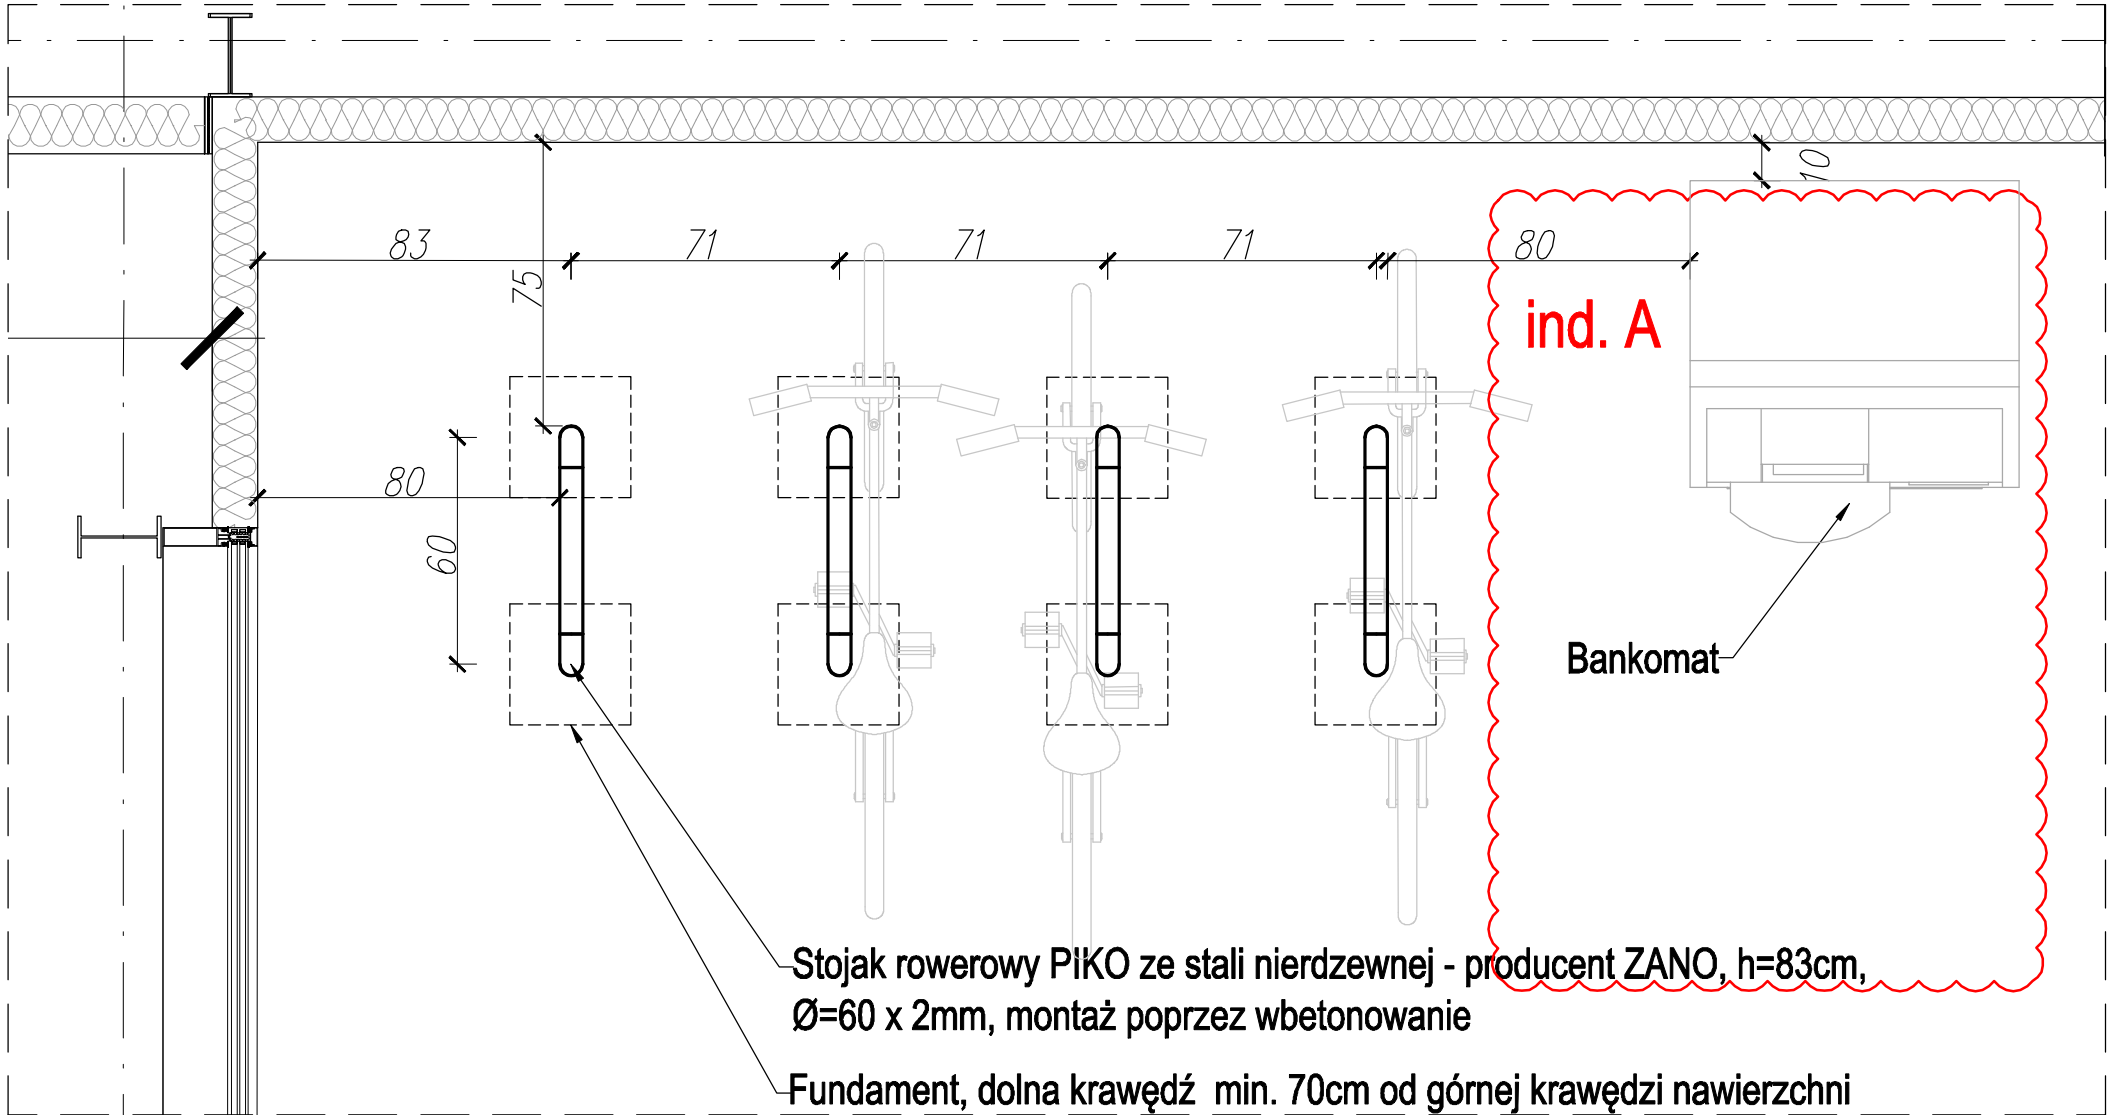
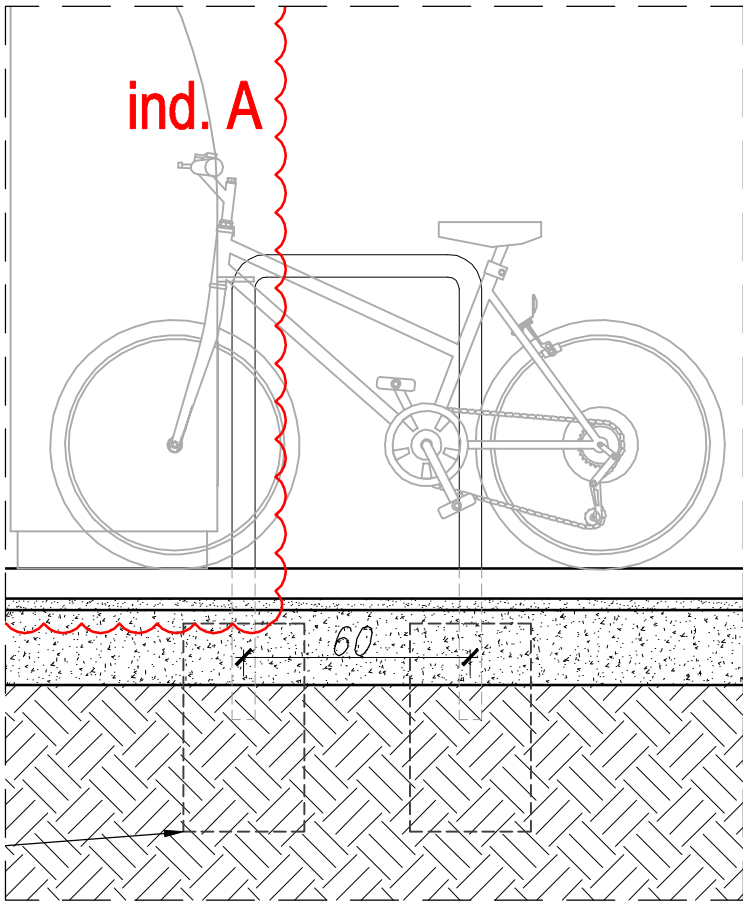


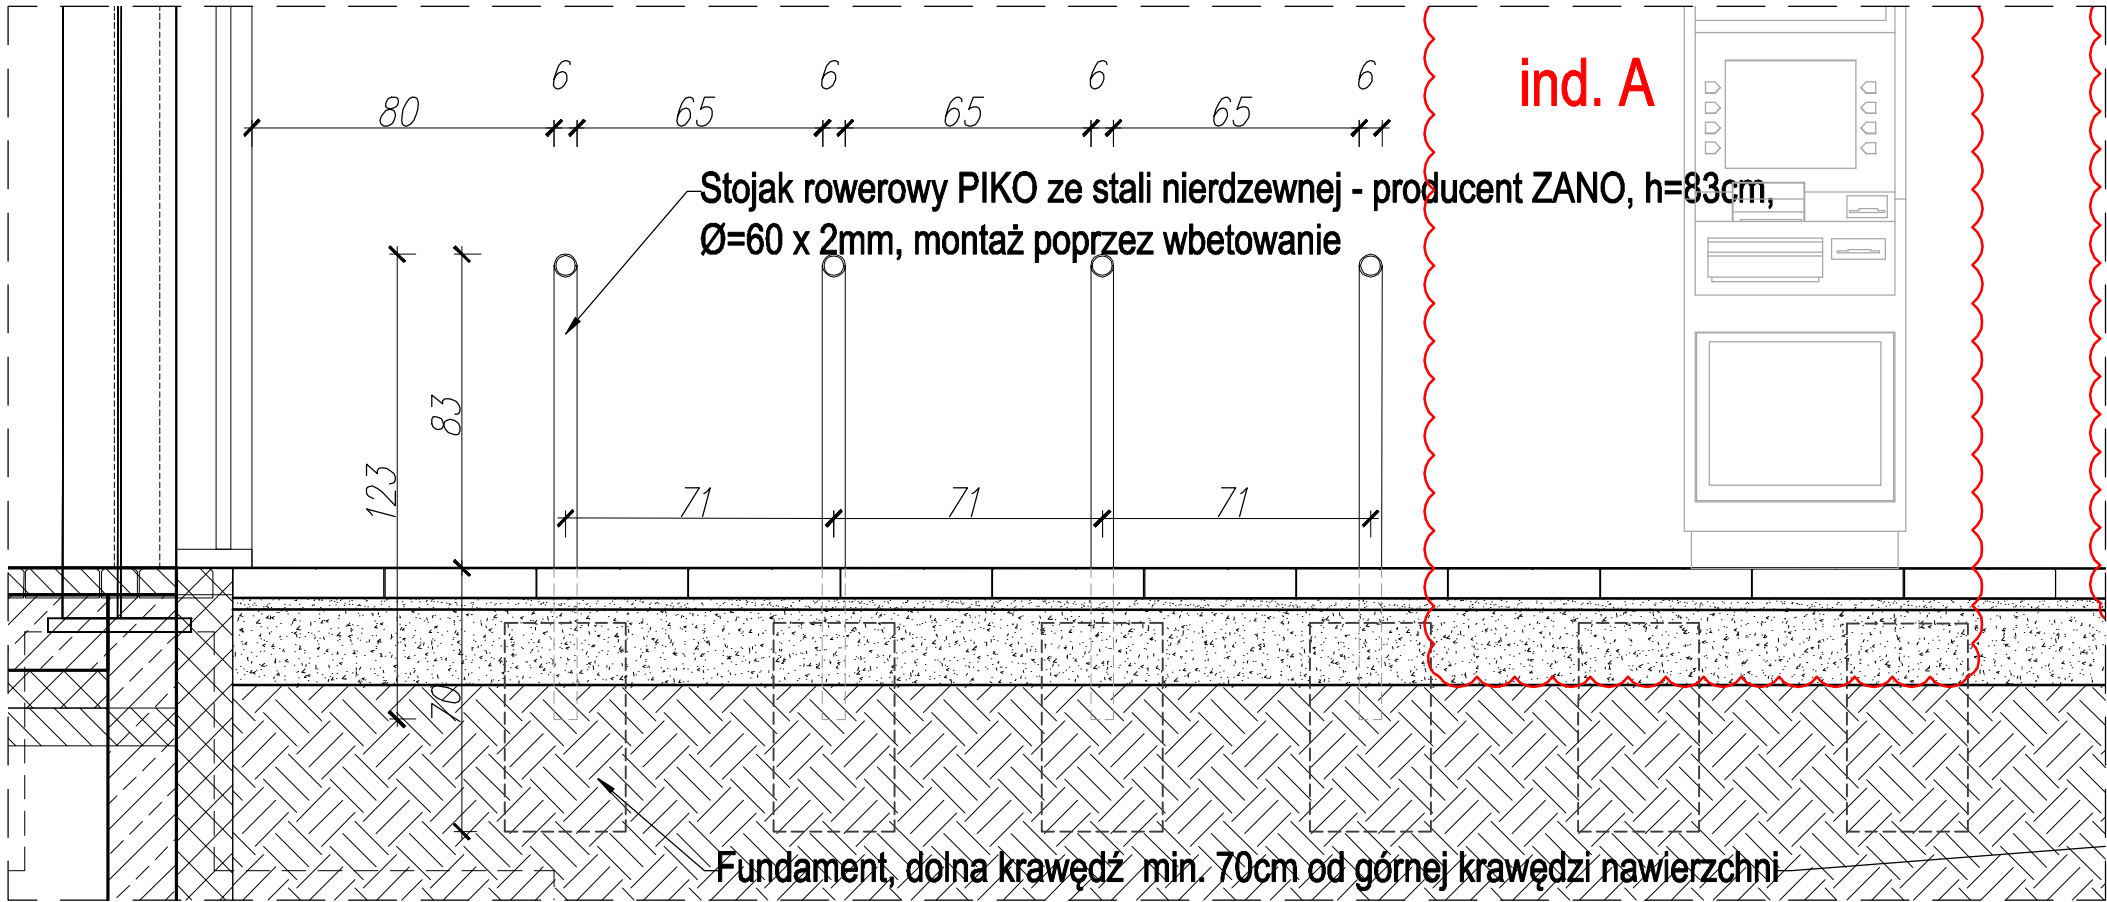

A	20.02.2024	BT	- usunięcie dwóch miejsc rowerowych oraz wyznaczenie miejsca pod bankomat
IND.	DATA:	AUTOR:	OPIS ZMIAN:

KOPIOWANIE BEZ PISEMNEJ ZGODY AUTORA ZABRONIONE PRAWA AUTORSKIE ZASTRZEŻONE

PRACOWNIA PROJEKTOWANIA I USŁUG INWESTYCYJNYCH ALFA
Spółka z o.o. Spółka komandytowa
59-220 LEGNICA, ul. ŁOKIETKA 1B
+48 76 8525671 www.ppalfa.pl pracownia@ppalfa.pl

OBIEKT: PRZEBUDOWA BUDYNKU HANDLOWEGO
BIELSKO-BIAŁA
UL. WARSZAWSKA 180

IMIĘ I NAZWISKO PROJEKTANTA	PODPIS
OPRACOWUJĄCY:	
mgr inż. arch. Bartłomiej Tuczański	

NAZWA RYSUNKU	BRANŻA
STOJAKI NA ROWERY	ARCHITEKTURA

ID PROJEKTU	STADIUM	DATA	SKALA	NR RYS
V-23	PW	15.12.2023	1:20	011/PZT
NAZWA PLIKU				ID REWIZJI
V-23_PW_N_PZT_STOJAKI NA ROWERY_rew-A-011				-