

	GEOLOGIA Konrad Sobol ul. Tatrzńska 34 43-300 Bielsko-Biała	www.geologia-sobol.pl e-mail: biuro@geologia-sobol.pl kom. +48 604 063 606
---	---	--

SPRAWOZDANIE Z BADAŃ GEOTECHNICZNYCH

z dnia 20.09.2024 r.

Zlecniodawca:	Daldehyg Intl Sp. z o.o ul. Ślężna 102-106, 53-111 Wrocław
Inwestycja:	Przebudowa budynku handlowego przy. Ul. Warszawskiej 180 w Bielsku-Białej
Lokalizacja:	Bielsko-Biała, ul. Warszawska180
Przedmiot badań:	Podbudowa w strefie chodników i ciągów pieszych
Urządzenie pomiarowe:	HMP LFG-SD nr:10607

Tabela 1. Wyniki badań- płyta HMP LFG-SD.

Lp.	Lokalizacja badań (załącznik nr 1)	Rodzaj gruntu	E _{vd} [MPa]	E _{v2} [MPa]	I _s
1	1	Kruszywo	55,50	111,00	0,98
2	2	Kruszywo	48,90	97,80	0,98
3	3	Kruszywo	51,25	102,50	0,98
4	4	Kruszywo	53,36	106,72	0,98
5	5	Kruszywo	47,50	95,00	0,98
6	6	Kruszywo	44,20	88,40	0,98

Wnioski:

1. Podbudowa spełnia założenia projektowe. Sprawdzono parametr nośności w zakresie podłoża Gruntowego G1 o doprowadzeniu parametru powyżej 50MPa.


Opracował:


mgr inż. Konrad Sobol
upr. MŚ nr VII-1547
upr. MŚ nr V-1726

GEOLOGIA
KONRAD SOBOL
ul. Tatrzńska 34, 43-300 Bielsko-Biała
tel./fax (33) 819-42-71, kom. 604-063-606
NIP: 795-225-46-74 REGON: 180306386

Załączniki:

1. Mapa dokumentacyjna- zał. nr 1

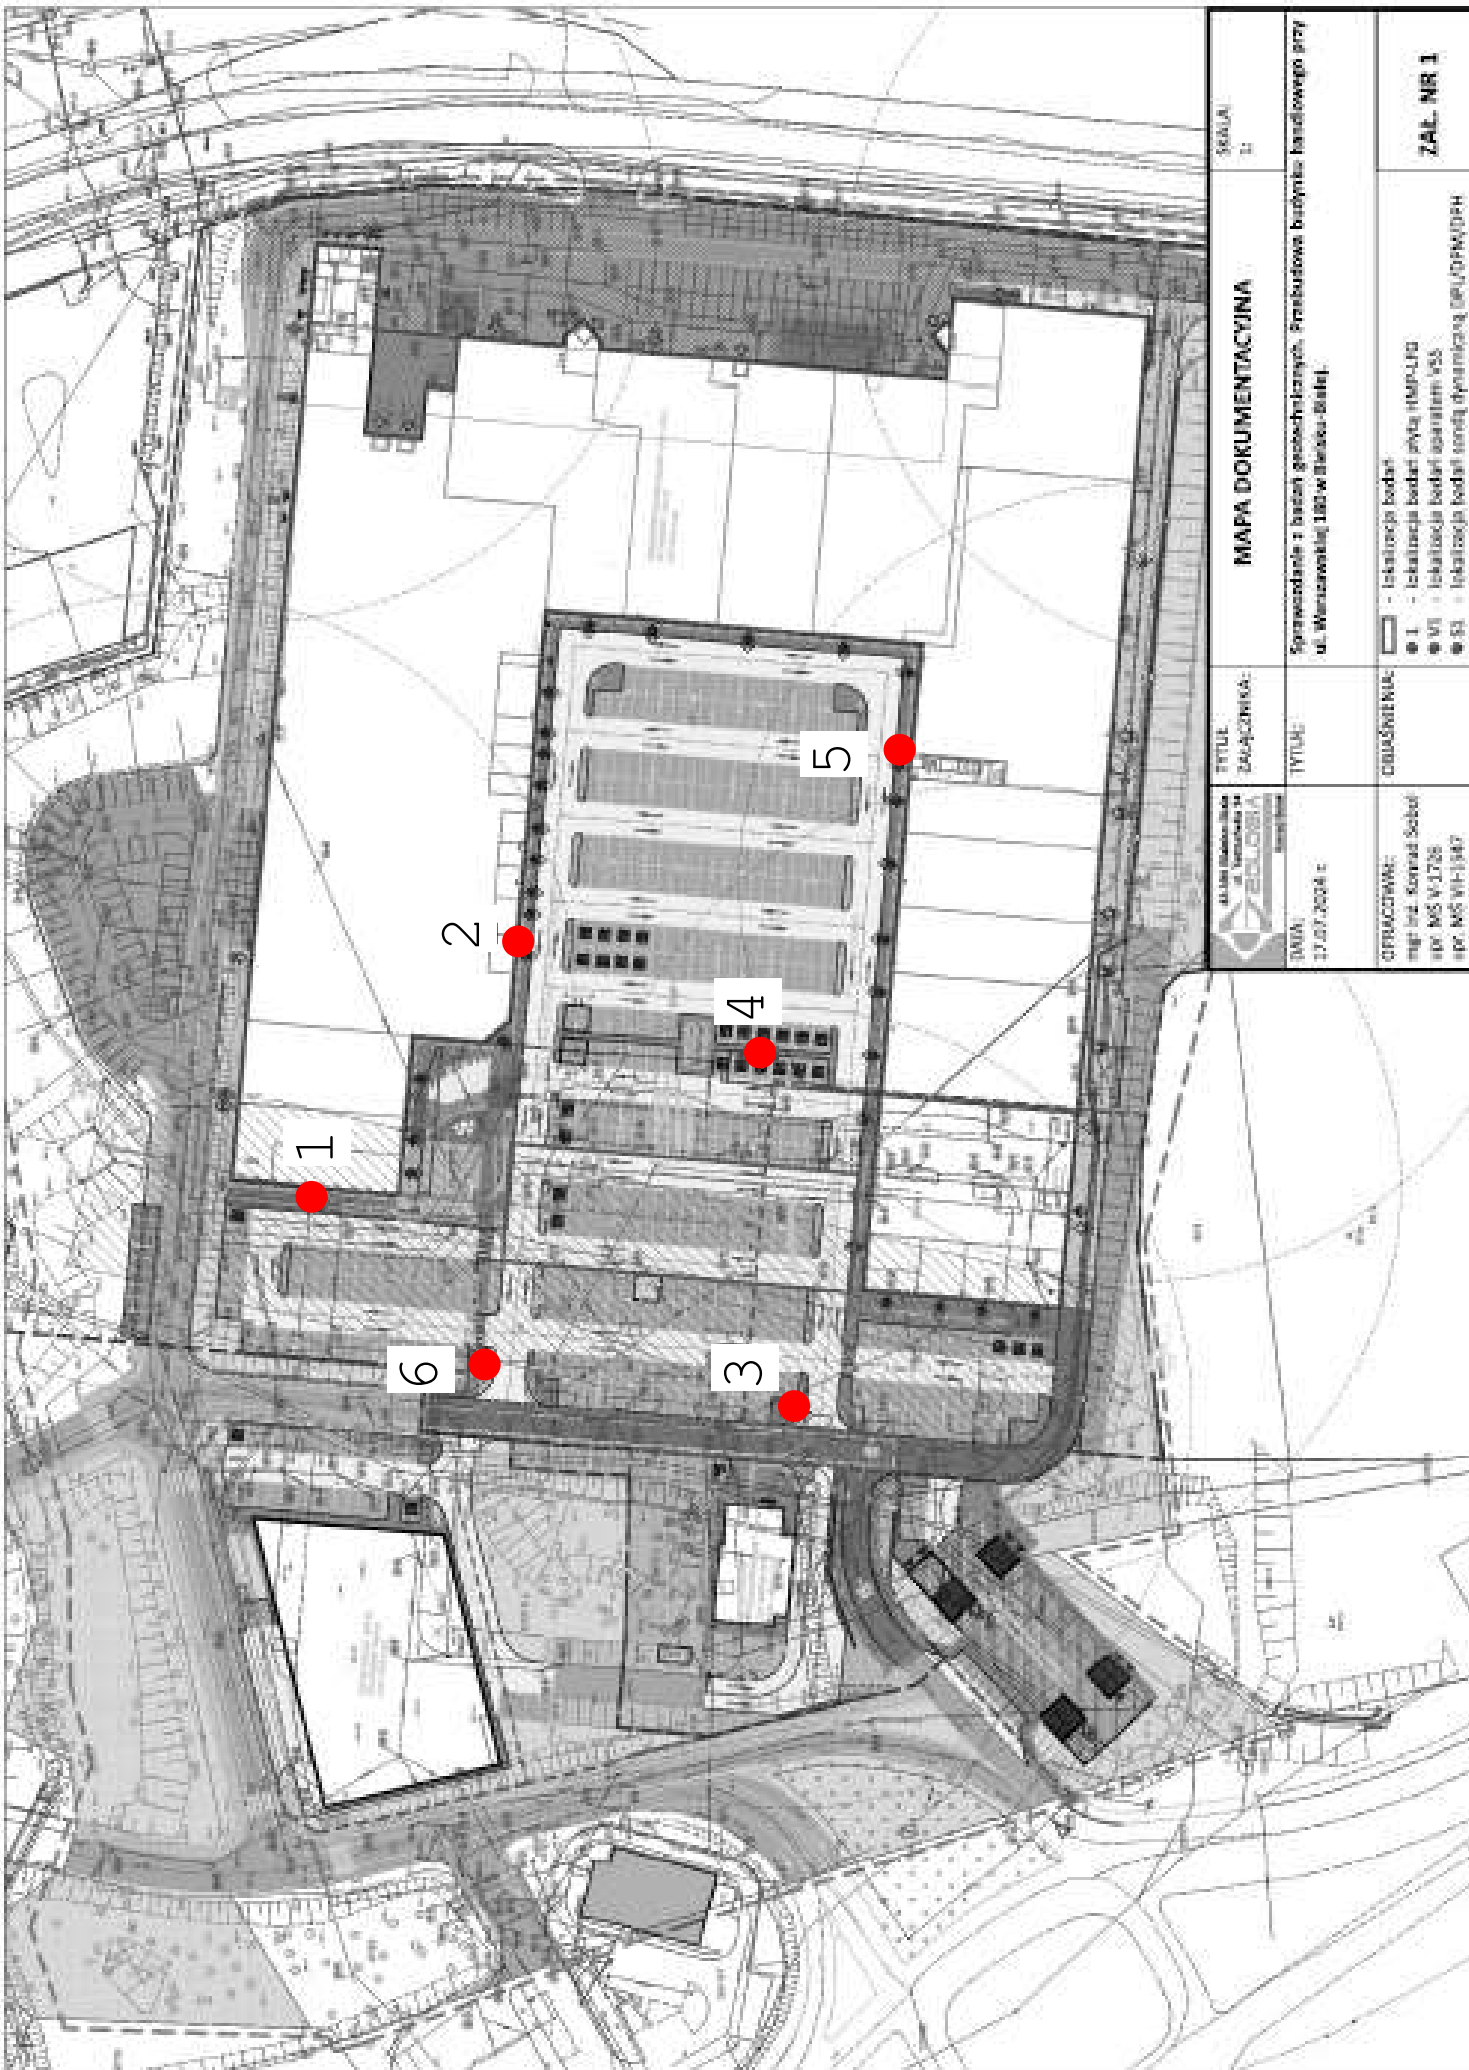

SKALA: 1:1		MAPA DOKUMENTACYJNA	
Tytuł: ZADANIE: 1		Tytuł: ZADANIE: 1	
Opracowanie: mgr inż. Konrad Sobol IPR: M5 W-1728 IPR: M5 W-1747		Opracowanie: mgr inż. Konrad Sobol IPR: M5 W-1728 IPR: M5 W-1747	
ZAL. NR 1		ZAL. NR 1	