

	GEOLOGIA Konrad Sobol ul. Tatrzńska 34 43-300 Bielsko-Biała	www.geologia-sobol.pl e-mail: biuro@geologia-sobol.pl kom. +48 604 063 606
---	--	--

SPRAWOZDANIE Z BADAŃ GEOTECHNICZNYCH

z dnia 24.09.2024 r.

Zleceniodawca:	Daldehyg Intl Sp. z o.o ul. Ślężna 102-106, 53-111 Wrocław
Inwestycja:	Przebudowa budynku handlowego przy. Ul. Warszawskiej 180 w Bielsku-Białej
Lokalizacja:	Bielsko-Biała, ul. Warszawska180
Przedmiot badań:	Podbudowa w strefie dróg manewrowych
Urządzenie pomiarowe:	HMP LFG-SD nr:10607

Tabela 1. Wyniki badań- płyta HMP LFG-SD.

Lp.	Lokalizacja badań (załącznik nr 1)	Rodzaj gruntu	E _{vd} [MPa]	E _{v2} [MPa]	I _s
1	1	Kruszywo	79,72	159,44	0,98
2	2	Kruszywo	84,78	169,56	0,98
3	3	Kruszywo	83,04	166,08	0,98
4	4	Kruszywo	82,01	164,02	0,98
5	5	Kruszywo	81,79	163,58	0,98
6	6	Kruszywo	81,52	163,04	0,98

Wnioski:

1. Podbudowa spełnia założenia projektowe. Sprawdzono parametr nośności w zakresie podłoża Gruntowego G1 o doprowadzeniu parametru 80MPa.


Opracował:


 mgr inż. Konrad Sobol
 upr. MŚ nr VII-1547
 upr. MŚ nr V-1726

GEOLOGIA
KONRAD SOBOL
 ul. Tatrzńska 34, 43-300 Bielsko-Biała
 tel./fax (33) 819-42-71, kom. 604-063-606
 NIP: 795-225-46-74 REGON: 180306386

Załączniki:

1. Mapa dokumentacyjna- zał. nr 1

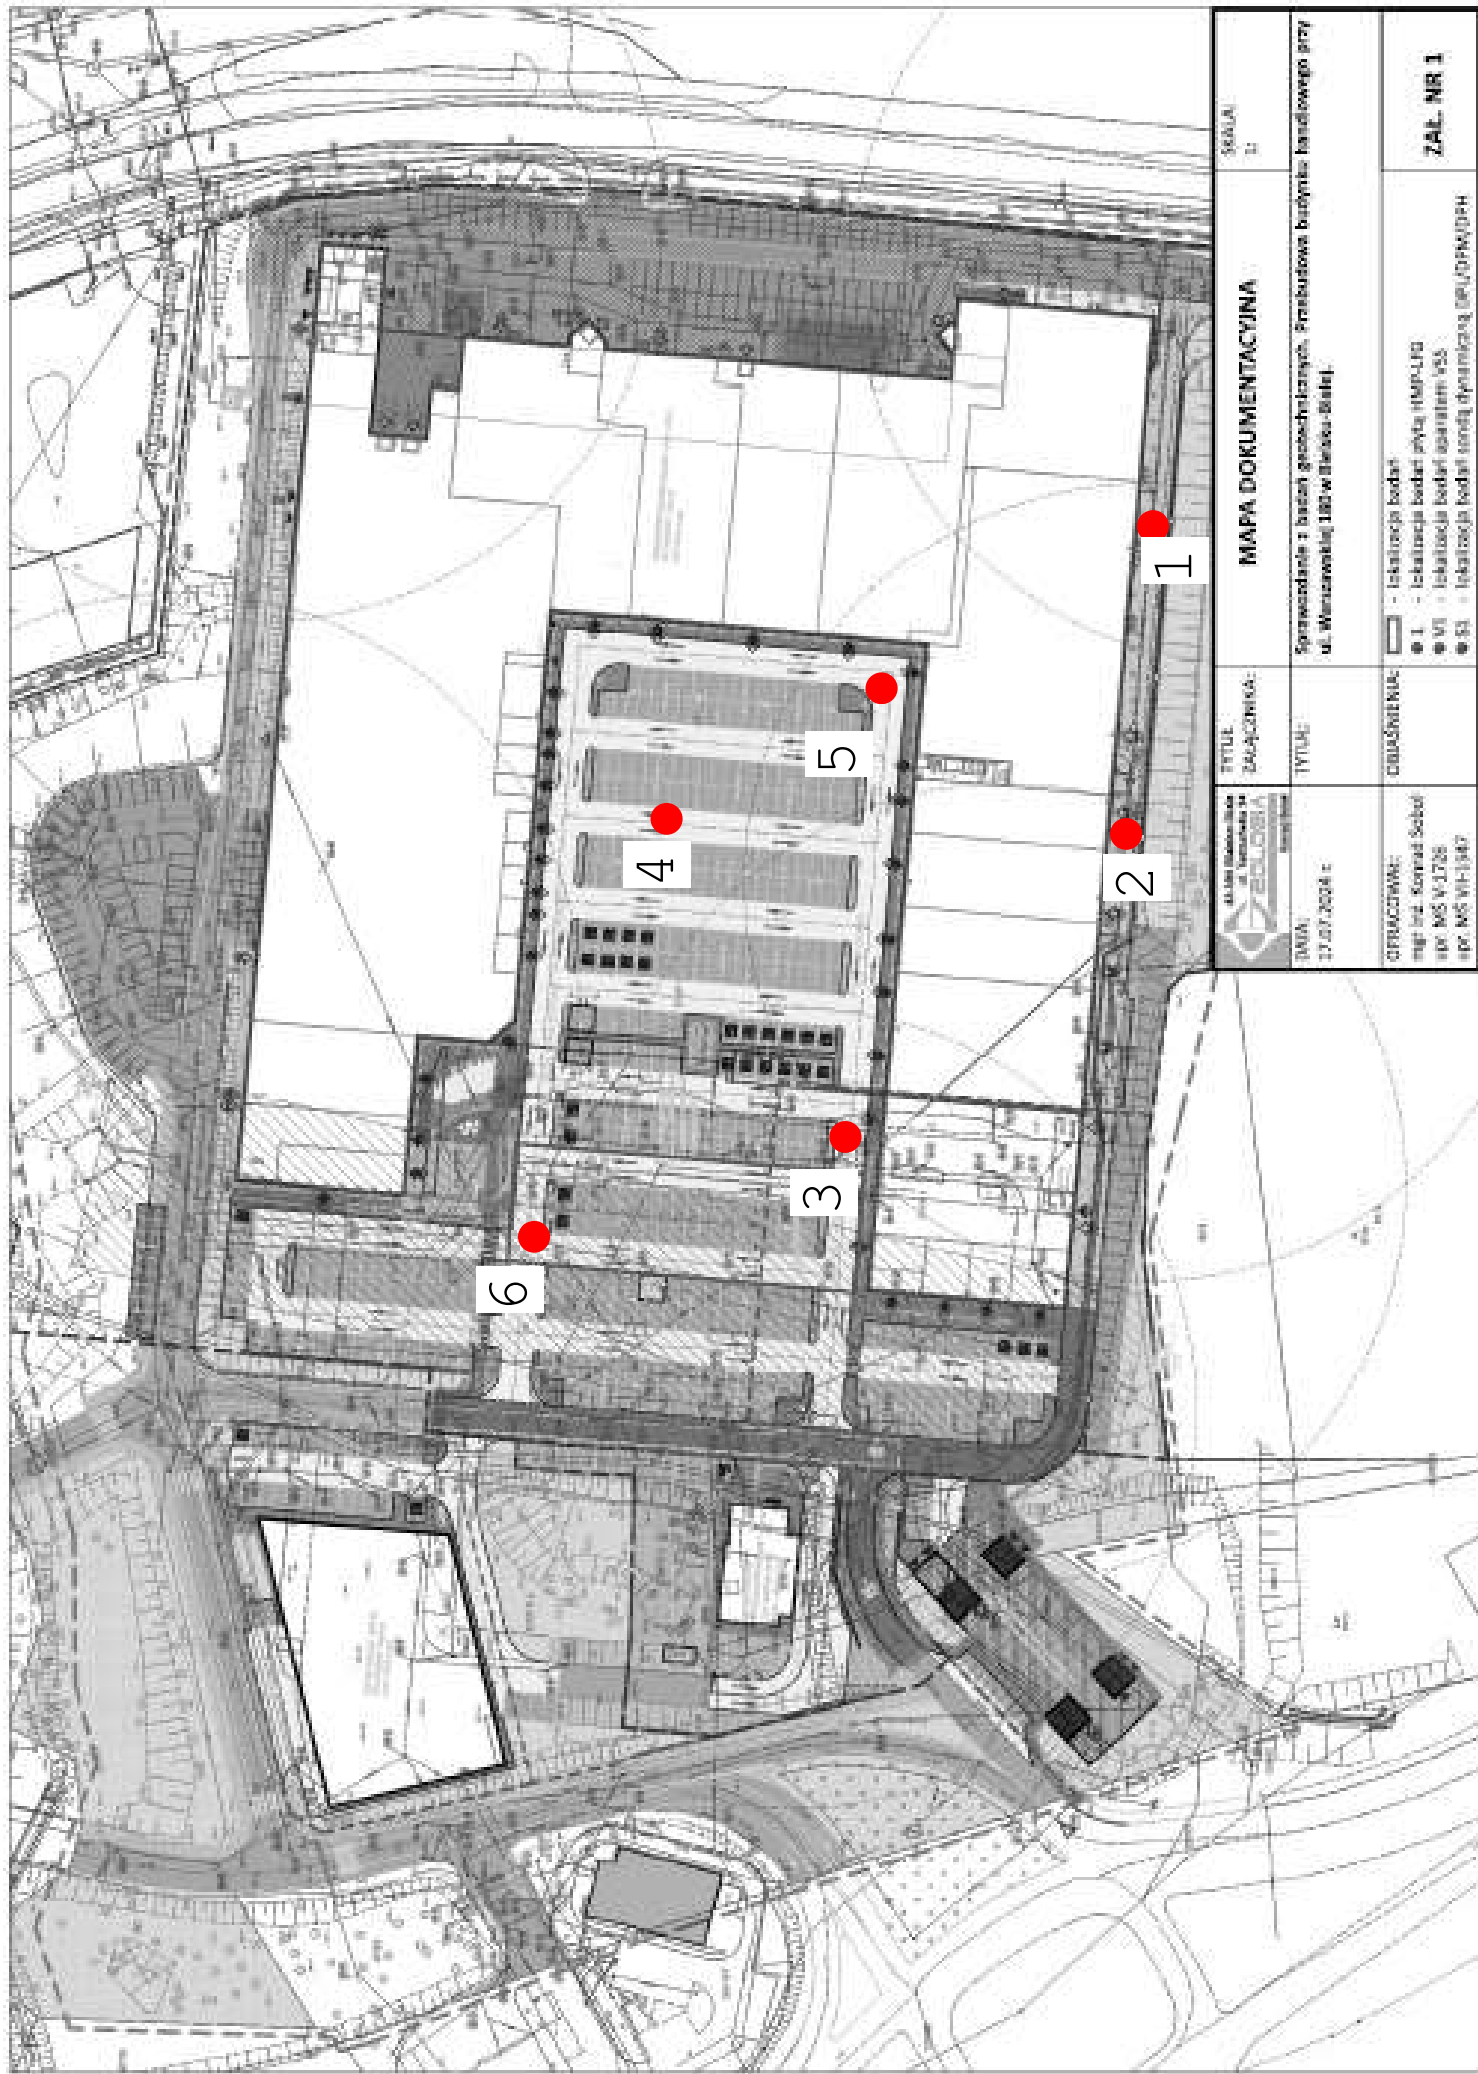

MAPA DOKUMENTACYJNA		SKALA: 1:1
ZAL. NR 1		