

Wykonawca/Inwestor*: TAURON Dystrybucja S.A, Oddział w Bielsku - Białej

Zgłoszenie odbioru/sprawdzenia*

TAURON Dystrybucja S.A, Oddział w Bielsku - Białej
Region Bielsko-Biała

wykonanego zgodnie z Umową*/Zleceniem/Porozumieniem* nr **UM/TD-OB/02316/06660/2024**

Zlecenie - 013292

Adres: Bielsko-Biała ul. Warszawska 180 p.gr. 47/24, 3439/20 – REDKOM PARK BIELSKO SP. Z O.O.

Nazwa zadania: Budowa przyłącza kablowego

Inspektor Nadzoru/ Przedstawicielowi TAURON Dystrybucja S.A.*:

.....

Proszę o sprawdzenie i przyłączenie do sieci wykonanego/przebudowanego* obiektu:

Charakterystyka obiektu energetycznego:**

Przyłącze kablowe typu NA2XY-J 4x240mm² o dł. 7/20m.....Nr PSP*.....

Zestaw złączowo-pomiarowy typu ZK2a-1PP ZK-BBB 120351.....Nr PSP*.....

Rozłącznik bezpiecznikowy „2” 400A.....Nr PSP*.....

Oświadczam, że:

1. Potwierdzam swoją wyłączną odpowiedzialność za fakt że, obiekt został wykonany zgodnie z obowiązującymi przepisami, normami i wymaganiami TAURON Dystrybucja S.A., w tym m.in. w zakresie:
 - a) Ustawy z dnia 7 lipca 1994 r “Prawo budowlane” wraz z aktami wykonawczymi, z późniejszymi zmianami,
 - b) Ustawy z dnia 10 kwietnia 1997 r “Prawo energetyczne” wraz z aktami wykonawczymi, z późniejszymi zmianami,
 - c) Ustawy o systemie oceny zgodności Dz.U.Nr 166 z dnia 30 sierpnia 2002r. poz. 1360 z późniejszymi zmianami,
 - d) Ustawy o wyrobach budowlanych Dz.U.Nr.92 z dnia 16 kwietnia 2004r. poz.881 z późniejszymi zmianami.
 - e) Wymagań Polskich Norm.

Załącznik nr 1

do Wytycznych w sprawie odbiorów i sprawdzeń urządzeń elektroenergetycznych i sieci dystrybucyjnej w TAURON Dystrybucja S.A.



2. Poświadczam przeprowadzenie z wynikiem pozytywnym wymaganych przepisami prób i pomiarów itp.
3. Poświadczam gotowość przyjęcia napięcia dla wykonanego obiektu, przyłączanego do sieci dystrybucyjnej TAURON Dystrybucja S.A.

Wymienione wyżej prace zostały wykonane przez:

Piotr Madej

(Imię i nazwisko osoby posiadającej uprawnienia)

posiadającego aktualne uprawnienia:

Nr **SLK/4028/OWOE/11** w zakresie sieci, instalacje i urządzenia elektryczne i elektroenergetyczne.

Kierownik Robót
mgr inż. Piotr Madej
Upr. bud. bez op. niżej w zakresie sieci:
instal. i urządzeń elektroenergetycznych
Nr. upr. SLK/4028/OWOE/11
Czytelny podpis i pieczęć Wykonawcy/Inwestora lub jego pełnomocnika

Żywiec, dn. 16.10.2024r.

(Miejscowość, data)

Wykaz dokumentów odbiorowych wg. załącznika nr 2
Wykaz dokumentów do sprawdzenia wg. załącznika nr 2A

Potwierdzam prawidłowość sporządzenia dokumentacji powykonawczej:

.....
(Miejscowość, data)

.....
(Podpis Inspektora Nadzoru/Kierownika Projektu Inwestycyjnego Przedstawiciela TD S.A.)

* niepotrzebne skreślić

** charakterystyka obiektu może być zmieniana i dostosowana do odbieranego obiektu

Załącznik nr 3

do Wytycznych w sprawie odbiorów urządzeń elektroenergetycznych i sieci dystrybucyjnej w TAURON Dystrybucja S.A. (wersja pierwsza)

Zestawienie dokumentów załączonych do protokołu nr odbioru przyłącza elektroenergetycznego nN

Adres obiektu przyłączanego: Bielsko-Biała ul. Warszawska 180 p.gr. 47/24, 3439/20 – FTF REAL ESTATE SP. Z O.O.

Wykonawca: Piotr Madej
Imię, nazwisko

Elmontaż sp. z o.o.
Firma

Numer zamówienia/pozycja 1/119854/2024/O06R01

Numer umowy o przyłączenie UP 1/119854/2024/O06R01

Lp.	Nazwa dokumentu	Ilość	Forma dokumentu	Uwagi
1	Decyzja o pozwoleniu na budowę nr z dnia		Oryginał	
2	Zgłoszenie zamiaru budowy przyłącza nr z dnia lub art. 29a (nie wymaga tworzenia dokumentu)		Oryginał	
3	Projekt budowlany		Oryginał	
4	Projekt wykonawczy z naniesionymi ewentualnymi zmianami dokonanymi w toku realizacji robót, w tym w szczególności	1	Oryginał	
	Schemat ideowy po aktualizacji*	1	Oryginał	
	Plan sytuacyjny powykonawczy - nowe i likwidowane elementy sieci*	1	Oryginał	
	Uzgodnienia branżowe/ Protokół z posiedzenia Rady Koordynacyjnej w sprawie usytuowania projektowanych sieci uzbrojenia terenu*	3	Kserokopia	
	Zdjęcia uziemienia przed zasypaniem*		Elektronicznie	
5	Dokumentacja prawna, w tym w szczególności			
	Oświadczenie projektanta dotyczące wykonania projektu zgodnie z obowiązującymi przepisami PB*	1	Oryginał	
	Wypis z rejestru gruntów, wypis z ksiąg wieczystych, akty notarialne, itp.*	1	Kserokopia	
	Zgody właścicieli*	1	Kserokopia	
	Decyzja o umieszczeniu urządzenia w pasie drogowym*		Kserokopia	
6	Protokoły badań, pomiarów i sprawdzeń, w tym w szczególności:			
	Protokół z pomiarów kabla nN*	1	Oryginał	
	Protokół pomiarowy z badania i oceny skuteczności ochrony przed porażeniem w obiekcie - linia nN*	1	Oryginał	
7	Potwierdzenie, że wyroby budowlane zastosowane w trakcie wykonywania robót są dopuszczone do stosowania		Kserokopia	
8	Dokumentacja geodezyjna na płycie CD (zgodnie ze standardami TDSA) razem ze szkicem geodezyjnym w wersji papierowej	1	Elektronicznie, szkic na wersji papierowej	
9	Mapka inwentaryzacji geodezyjnej, powykonawczej z potwierdzeniem wprowadzenia do ewidencji materiałów państwowego zasobu geodezyjnego i kartograficznego (czerwona pieczęć) w ilości wynikającej z wymagań w dokumentacji projektowej tj. zawartych w nim uzgodnień albo z oświadczeniem wykonawcy prac geodezyjnych po uzyskaniu pozytywnego wyniku weryfikacji zgodnie z art. 12b ust. 5a Prawo Geodezyjne i Kartograficzne oraz informacja uprawnionego geodety o wynikach geodezyjnej inwentaryzacji powykonawczej – Załącznik 17		Oryginał	
10	Faktury za roboty dodatkowe*		Kserokopia	
11	Dokumentacja w wersji elektronicznej			
	Dokumentacja fotograficzna na płycie CD wybudowanego przyłącza	1	Elektronicznie	
	Elektroniczna wersja dokumentacji powykonawczej (płyta CD, pliki pdf.)	1	Elektronicznie	

Załącznik nr 3

do Wytycznych w sprawie odbiorów urządzeń elektroenergetycznych i
sieci dystrybucyjnej w TAURON Dystrybucja S.A. (wersja pierwsza)



ELNOR S.A. sp. z o.o.
34-3007
ELEKTROENERGETYKA

mgr inż. Piotr Kadej

Podpis Wykonawcy

Stwierdzam, że dokumenty są kompletne:

.....
Data i podpis przedstawiciela TD S.A.

* niepotrzebne skreślić

Oświadczenie o wykonaniu przyłącza elektroenergetycznego nNBielsko-Biała ul. Warszawska 180 p.gr. 47/24, 3439/20
Adres obiektu przyłączanegoStacja SN/nN BBB10830 Warszawska, pole nN w ST
Nr, nazwa stacji, obwód nr:

Klient: REDKOM PARK BIELSKO SP. Z O.O.

Imię, nazwisko

Wykonawca:

Piotr Madej
Imię, nazwiskoELMONTAŻ Żywiec Sp. z o.o.
Firma

- numer zamówienia / pozycja Nr 1/119854/2024/O06R01
- numery PSP.....
- numer umowy o przyłączenie UP/119854/2024/O06R01
- dokumentacja techniczno-prawna opracowana przez Jerzy Tatoń – ENEL Projekt s.c.
Biuro Projektowe
- zabezpieczenie przedlicznikowe: 50A , WTN-00gG , RBK 00
wartość typ wkładki typ rozłącznika

Oświadczenie Wykonawcy

Oświadczam, że prace związane z realizacją przyłączenia obiektu jw. wykonano zgodnie z kartami technologicznymi, dokumentacją techniczno-prawną, obowiązującym w tym zakresie prawem, normami i przepisami jak również wytycznymi i instrukcjami TAURON Dystrybucja S.A. Teren budowy uporządkowano.
Przyłącze, nadaje się do podania napięcia.


(data i podpis Wykonawcy lub jego przedstawiciela)

Przyłącze ze względów technologicznych włączono do sieci dystrybucyjnej TAURON Dystrybucja S.A. w dniu16.10.2024.....r. i **znajduje się pod napięciem.**

Oświadczenie Klienta (jeżeli klient był obecny na miejscu w dniu wykonania zadania przyłączeniowego)

Oświadczam, że zostałem poinformowany przez Wykonawcę o włączeniu przyłącza do sieci elektroenergetycznej TD S.A. oraz odebrałem klucze do skrzynki kontrolno-pomiarowej. Przyjmuję również do wiadomości, że korzystanie z energii elektrycznej bez podpisania stosownej umowy sprzedaży energii elektrycznej i świadczenia usług przesyłowych podlega karze wynikającej z art. 278 ust. 5 Kodeksu Karnego.

Podpisy:

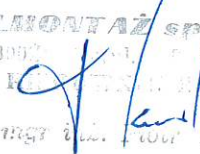
ELMONTAŻ SP. Z O.O.
34-3000...
mgr inż. Piotr Madej1.
(Wykonawca)2. Nieobecny - Poinformowany
(Klient*)**Informacje dodatkowe:**

Przyłącze wykonano w PPN

Dokumentem uprawniającym do uzyskanie decyzji o pozwoleniu na użytkowanie jest protokół odbioru przyłącza.

* w przypadku nieobecności klienta na miejscu w dniu wykonania zadania przyłączeniowego, należy wpisać „Klient nieobecny”

Żywiec, dnia 16.10.2024r.
Miejscowość

Oświadczenie kierownika budowy, kierownika robót, wykonawcy

Imię i Nazwisko: Piotr Madej

Adres: ul. Myśliwska 32, 34-311 Czernichów

Jako kierownik budowy/robót/ wykonawca* obiektu budowlanego - przyłącze energetyczne - usytuowanego w Bielsko-Biała przy ul. Warszawska 180 p.gr. 47/24, 3439/20 – REDKOM PARK BIELSKO SP. Z O.O.

obr. oznaczonego nr

niniejszym oświadczam, że :

1. Powyższy obiekt został wybudowany
 - a) zgodnie z projektem budowlanym i/lub warunkami pozwolenia na budowę znak: 119854/2024/O06R01 z dnia 24.09.2024r.
 - b) odstępstwo polega na
2. Zgodnie*/niezgodnie* z przepisami i Polskimi Normami oraz zasadami wiedzy technicznej.
3. Teren budowy został uporządkowany.
4. Nie zachodzi*/zachodzi* potrzeba wykonania prób, poprawek i uzupełnień.....
5. Do wykonania pozostało:.....
6. Dane techniczne obiektu: **

Przyłącze kablowe typu NA2XY-J 4x240mm² o dł. 7/20m

Zestaw złączowo-pomiarowy typu ZK2a-1PP ZK-BBB 120351

Rozłącznik bezpiecznikowy „2” 400A

Żywiec, dnia 16.10.2024r.
Miejscowość

Kierownik Robót
mgr inż. Piotr Madej
Upr. bud. i nadz. inż. w zakresie sieci
lin. i urządzeń elektroenergetycznych
Nr upr. 64K/4025/JWC/E/11
.....
Podpis

* niepotrzebne skreślić

** Zgodnie z Charakterystyką obiektu ze zgłoszenia.

Miejscowość, data: *Bielsko-Biała, 15 październik 2024*

Temat zadania: *Bielsko-Biała ul. Warszawska dz.47/24*

Nr PSP*:

Imię i Nazwisko (KPI/IN/PKO):

Wykonawca:

OŚWIADCZENIE

Wykonawca razem z uprawnionym geodetą oświadcza, że inwentaryzacja jest zgodna z uzgodnieniem, dokumentacją projektową i operat geodezyjny został wykonany zgodnie z standardem obowiązującym w TAURON Dystrybucja S.A.

Dane geometryczne i opisowe zostały zapisane na odpowiednich warstwach w plikach zgodnie ze standardem obowiązującym w TAURON Dystrybucja S.A.

Przekazany zostaje:

- operat geodezyjny na nośniku elektronicznym/z plikiem tekstowym i plikami zgodnymi ze standardem TAURON Dystrybucja S.A.
- szkic geodezyjny w postaci papierowej

Oświadczamy, że podkład mapowy z rzeczywistym przebiegiem zrealizowanej inwestycji został przekazany do właściwego ośrodka geodezyjnego w *Bielsku-Białej* dnia *15 październik 2024*.

Termin dostarczenia inwentaryzacji geodezyjnej 6 miesięcy

Nr KERG : *GK.6640.2570.2024*

Data i podpis geodety
Bielsko-Biała, 15 październik 2024

mgr inż. *Tomasz Stanisławski*
GEODETA

Data i podpis Wykonawcy wraz z nazwą firmy

ELBIONT/IZ sp. z o.o.
31-300 Żurawiec ul. ...
KIEROWNIK ...
mgr inż. *Piotr ...*

Przyjęta do wprowadzenia dokumentacja powykonawcza pod względem merytorycznym została sprawdzona na etapie wprowadzania danych do systemu GIS

W przypadku braku danych lub błędnych danych dokumentacja zostanie zwrócona do Wykonawcy poprzez (KPI/IN/PKO)*

Data i podpis operatora GIS (Odbierający)

.....
czytelny podpis lub pieczęć

*niepotrzebne skreślić



LeN = 6.95 m
 - Rura ochronna (DVK110) = 6.95m

15-18 - szafka elektroenergetyczna 1,30x0,30m

Obiekt: Bielsko-Biała ul.Warszawska dz.47/24				Rodzaj pracy: Aktualizacja bazy GESUT Pomiar sieci elektroenergetycznej	
	Data:	Nazwisko i imię wykonawcy	Woj.: śląskie	STREFA GEODEZJI Tomasz Stanisławski 43-392 Międzyrzecze Górne, ul. Międzyrzecze Górne 489 NIP. 937-271-92-87, REGON: 382420720, tel +48538-103-131 GK.6640.2570.2024 Szkic nr.: 1	
Pomierzył:	15.10.2024	mgr inż Tomasz Stanisławski GEODETA	Powiat: M. Bielsko-Biała		
Sporządził:	15.10.2024	Mirosław Warzecha	Gmina: M. Bielsko-Biała		
Sprawdził:	15.10.2024	GEODETA (nr.upr.9304)	J.ewid/obreb.: Stare Bielsko		

Protokół Nr 1/2024

Pomiar oporności izolacji z dn. 16.10.2024r.

Inwestor: TAURON Dystrybucja S.A Oddział w Bielsku-Białej
Wykonawca: Elmontaż Sp. z o.o. Żywiec 34-300 ul. Ks. Pr. St. Słonki 54
Obiekt: Przyłącze kablowe typu NA2XY-J 4x240mm² o dł. 7/20m

Bielsko-Biała ul. Warszawska 180 p.gr. 47/24, 3439/20 – FTF REAL ESATE SP. Z O.O.
Pomiar został przeprowadzony wielofunkcyjnym miernikiem parametrów sieci typu MPI525 nr fabr. A93064
napięcie 1000, 2500V

- 1. Wyniki pomiarów
- 2. Sprawdzono ciągłość żył
- 3. Kabel nadaje się do załączenia

L.p.	Oznaczenie i nr pola lub obwodu	Typ przewodu i przekrój w mm ²	Napięcie robocze	Oporność izolacji MΩ										Orzeczenie
				L1-L2	L2-L3	L1-L3	L1-N	L2-N	L3-N	L1-PE	L2-PE	L3-PE	N-PE	
1	2	3	5	6	7	8	9	10	11	12	13	14	15	16
1	Odc. od ZK-BBB 120170 do ST BBB10830 pole nr 11	NA2XY-J 4x240mm ²	400V	400	400	400	400	400	400	-	-	-	-	w normie

Pomiar wykonał:

Uprawniony do wykonywania
pomiarów elektrycznych
Piotr Madej
E-1/616/274/20
D-1/617/274/20

Pomiar sprawdził:

Uprawniony do wykonywania
pomiarów elektrycznych
Piotr Madej
E-1/616/274/20
D-1/617/274/20

Protokół nr 2 pomiar uziemienia

1. Miejsce badania: **ZK-BBB 120351 Bielsko-Biała ul. Warszawska 180 p.gr. 47/24, 3439/20 – FTF REAL ESTATE SP. Z O.O.**
2. Rodzaj uziemienia: **uziemienie ochronne**
3. Data pomiaru: **16.10.2024**
4. Rodzaj Uziomu: **uziom poziomy - bednarka FeZn 30x4**
5. Rodzaj gruntu: **wilgotny**
6. Pomiar wykonano przyrządem: **MPI 525 nr fabr. A93064**

Miejsce pomiaru	Wartość zmierzona [Ω]	Współczynnik Kp	Wartość przeliczona [Ω]	Wartość maksymalna [Ω]	Ocena
ZK-BBB 120351	4,3	2,2	9,46	30	pozytywna

Pomiar wykonał:

Uprawniony do wykonywania
pomiarów elektrycznych
Piotr Madej
E-1/616/274/20
D-1/617/274/20


Pomiar sprawdził:

Uprawniony do wykonywania
pomiarów elektrycznych
Piotr Madej
E-1/616/274/20
D-1/617/274/20



DOKUMENTACJA
POWYKONAWCZA

DOKUMENTACJA PROJEKTOWA	
Nr sprawy:	013292
Temat:	Budowa przyłącza kablowego nN 0,4kV służącego do zasilania w energię elektryczną obiektu hadlowo/usługowego w Bielsku-Białej przy ul. Warszawskiej, p. gr. 47/24
Faza:	Projekt budowlano-wykonawczy
Wykaz p.gr. na trasie linii	94/20
Obiekt:	Przyłącze kablowe NA2XY-J 4x240mm ²
Inwestor: i Zamawiający:	Tauron Dystrybucja S.A. Oddział Bielsko-Biała ul. Batorego 17A 43-300 Bielsko-Biała
Zespół autorski	
Projektował:	mgr inż. Jerzy Tatoń SLK/2609/PWOE/09 mgr inż. Jerzy Tatoń uprawnienia budowlane do projektowania i kierowania robotami budowlanymi bez ograniczeń w specjalności instalacyjnej w zakresie sieci, instalacji i urządzeń elektrycznych i elektroenergetycznych. Upr.bud. nr SLK/2609/PWOE/09 Nr ew.ŚOIB:SLK/IE/6327/09 tel. 601 886 336
Opracował:	Artur Góra 
Egz. nr 2/3	Data opracowania: Wrzesień 2024r.

KOMPLEKSOWE WYKONAWSTWO Z ZAKRESU ROBÓT ELEKTRYCZNYCH I TELETECHNICZNYCH

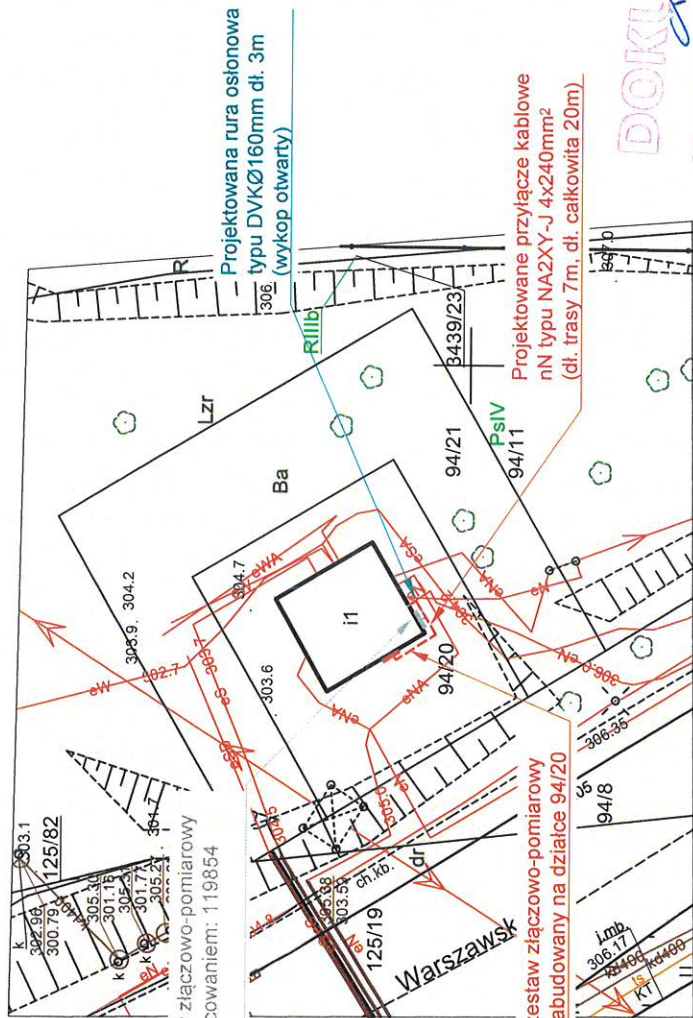

DOKUMENTACJA
POWYKONAWCZA

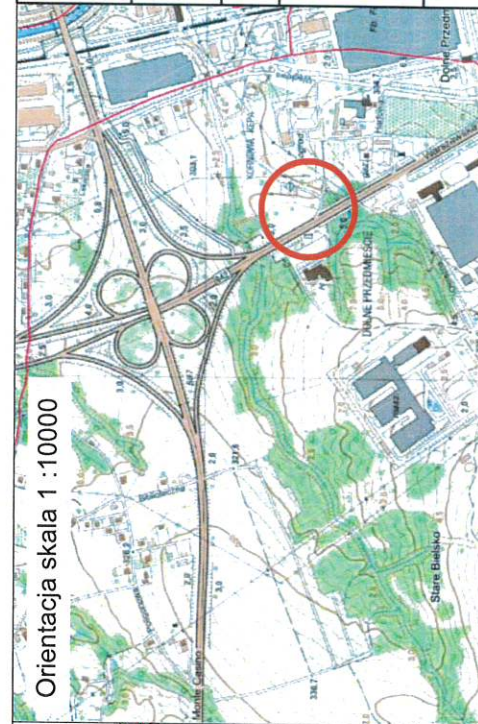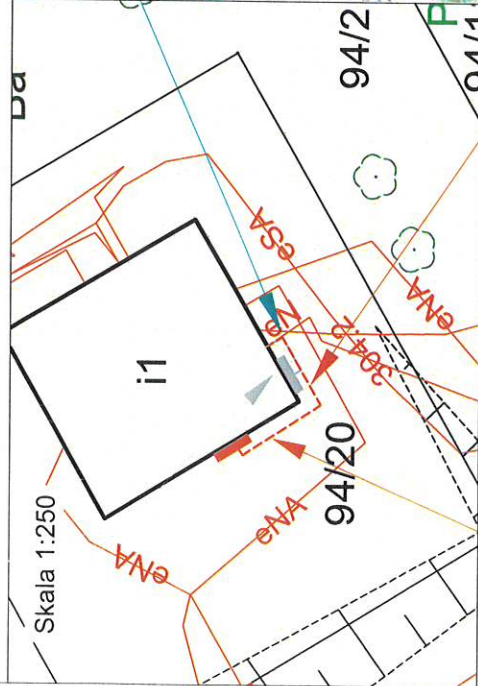

MONTAŻ ZYMIG		Nr sprawy: 588/24	Nr sprawy: 013292
Temat: "Budowa przyłącza kablowego nN 0.4kV typu NA2XY-J 4x240mm² w Bielsku-Białej przy ul. Warszawskiej, służącego do zasilania w energię elektryczną obiektu handlowo-usługowego zlokalizowanego na dz. 47/24, 3439/20"		Koordinaty GPS: 49°50'39"N 19°02'03"E	
Tytuł: Zagospodarowanie terenu		Inwestor: TAURON DYSTRYBUCJA S.A. Oddział w Krakowie ul. Podgórska 25A 31-033 Kraków Oddział w Bielsku-Białej ul. Batoiego 17A 43-300 Bielsko-Biala	
Projektant: Inż. inż. Jerzy Tator SLK/2609/PWOE/09 ENEL PROJEKT		Podpis: 	
Opracował: Artur Góra		Data: 09.2024	
		Skala: 1:500	
		Rysunek nr: E-1	

DOKUMENTACJA
POWYKONAWCZA



Układ bilansujący

Rozdzielna nN stacji transformatorowej
SN/nN BBB10830 Warszawska
Układ pracy: TT

W polu nr "11" zabudować rozłącznik
bezpiecznikowy "2" 400A

ZK-BBB 120351

Projektowany zestaw złączowo-pomiarowy typu ZK2a-1PP
zabudowany na działce nr 94/20

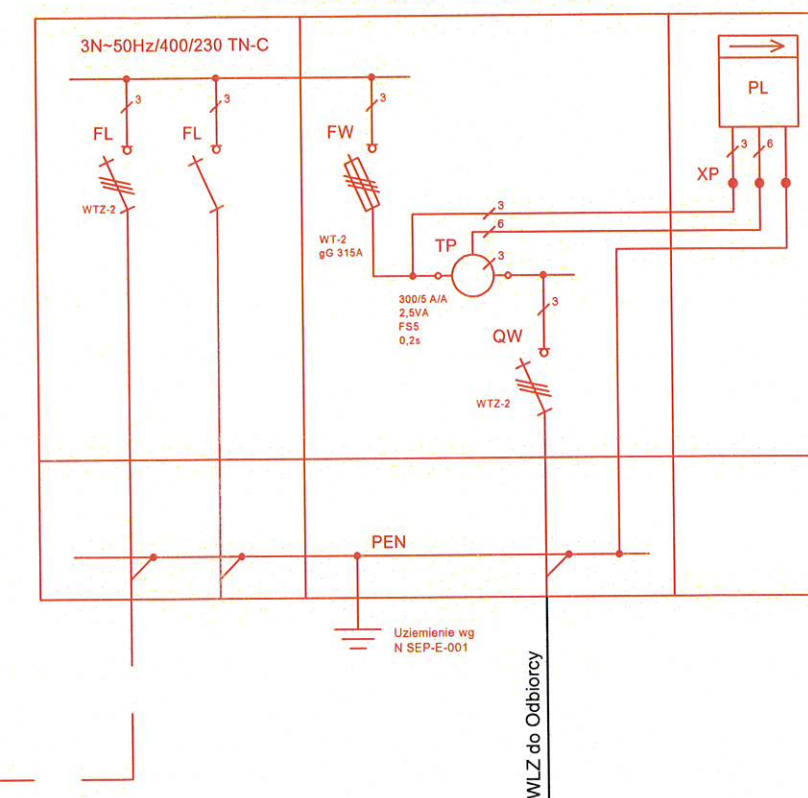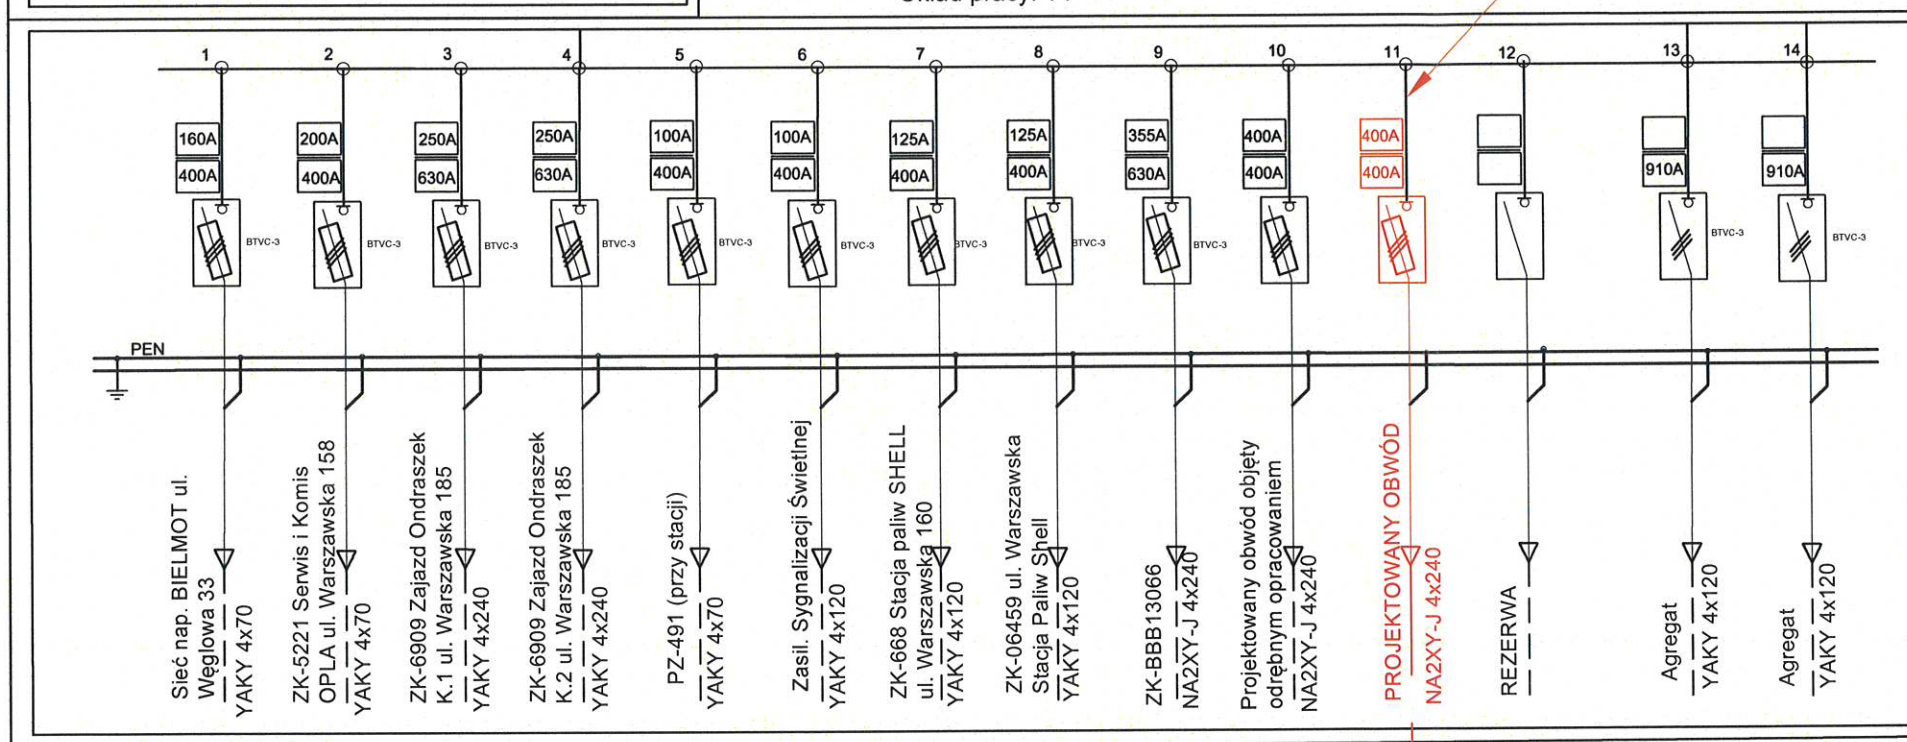

Projektowane przyłącze kablowe nN
0,4kV typu NA2XY-J 4x240mm²
dł. trasy 7m, dł. całkowita 20m
Układ pracy: TN-C

OZNACZENIA:

- PL - licznik energii
FL - rozłącznik kabla magistralnego - rozłącznik bezpiecznikowy listwowy wielkości "2" 400A z zaciskami typu V
FW - zabezpieczenie WLZ - rozłącznik bezpiecznikowy listwowy wielkości "2" 400A z bocznym wyprowadzeniem odpływu
QW - rozłącznik WLZ - rozłącznik bezpiecznikowy listwowy wielkości "2" 400A z zaciskami typu V i kompletem zwieraczy
TP - przekładnik prądowy 200/5A, kl. 0,2s za zgodą TD S.A., FS5
XP - listwa kontrolno-pomiarowa, plombowana
PEN - szyna PEN z zaciskami typu V dla przyłączenia kabli magistralnych i Odbiorcy

		Nr wersji: 588/24	Nr sprawy: 013292
Temat: "Budowa przyłącza kablowego nN 0,4kV typu NA2XY-J 4x240mm ² w Bielsku-Białej przy ul. Warszawskiej, służącego do zasilania w energię elektryczną obiektu handlowo-usługowego zlokalizowanego na dz. 47/24, 3439/20"			
Tytuł: Schemat ideowy		Koordynaty GPS: 49°50'39"N 19°02'03"E	
Projektant: mgr inż. Jerzy Tatoń SLK/2609/PWOWE/09 	Podpis: 	Inwestor: TAURON DYSTRYBUCJA S.A. Oddział w Krakowie ul. Podgórska 25A 31-035 Kraków Oddział w Bielsku-Białej ul. Batorego 17A 43-300 Bielsko-Biała	
Opracował: Artur Góra	Podpis: 	Data: 09.2024	Skala: Rysunek nr: E-3

TAURON Dystrybucja S.A.
Oddział w Bielsku Białej
ul. Batorego 17a, 43-300 Bielsko-Biała
Infolinia: +48 32 606 0 616

Adres do korespondencji:
ul. Filarowa 18, 43-300 Bielsko-Biała
info@tauron-dystrybucja.pl



Bielsko-Biała, dn. 24.09.2024r.

ENEL PROJEKT
Jerzy Tatoń, Sławomir Płonka Sp. J.

ul. Wyzwolenia 19
32-600 Oświęcim

Sygnatura: TD/OBB/OMI1/2024-09-24/6280
UZG/631/2024

Dotyczy: *uzgodnienia budowy przyłącza kablowego nN zgodnie ze zleceniem nr 013292/2024/O06R01 dla zasilania obiektu handlowo-usługowego w Bielsku-Białej przy ul. Warszawskiej.*

W odpowiedzi na pismo z dnia 18 września 2024 roku, data wpływu do TAURON Dystrybucja S.A. 19 wrzesień 2024 roku, w sprawie jak wyżej, informujemy, że przesłany projekt wykonawczy uzgadniamy z następującymi uwagami:

- **do prac przystąpić po zawarciu z Gminą Bielsko-Biała umowy służebności przesylu w formie aktu notarialnego zapewniającego prawo wejścia w teren,**
- **w celu sprawdzenia i oplombowania wykonanego zgodnie z projektem półpośredniego układu pomiarowo-rozliczeniowego energii elektrycznej należy skontaktować się z TAURON Dystrybucja Pomiary Sp. z o.o. w Bielsku-Białej przy ul. Filarowej 18 oraz udostępnić świadectwa wzorcowania zainstalowanych przekładników prądowych. Przekładniki powinny mieć na obudowie fabrycznie wygrawerowaną przekładnię prądową.**

Ważność opinii ustala się na okres 2 lat, tj. do dnia 23.09.2026 roku.

Jeden z otrzymanych egzemplarzy projektu pozostawiamy w naszych aktach, drugi zwracamy w załączeniu.

Z poważaniem

TAURON Dystrybucja S.A.
Oddział w Bielsku-Białej
Starszy specjalista ds. realizacji inwestycji
Wydział Inwestycji

Krzysztof Biernatek

Sprawę prowadzi: Krzysztof Biernatek
tel. +48338664623,
Załączniki:
Zał. nr 1 - 1x egz. projektu
K/o:
1 x OMI

TAURON Dystrybucja S.A.
ul. Podgórska 25A
31-035 Kraków

NIP: 611 020 28 60, REGON: 230179216
Kapitał zakładowy (wpłacony): 560.575.920,52 zł
Sąd Rejonowy dla Krakowa Śródmieścia
XI Wydział Gospodarczy Krajowego Rejestru Sądowego
pod numerem KRS: 0000073321

www.tauron-dystrybucja.pl