


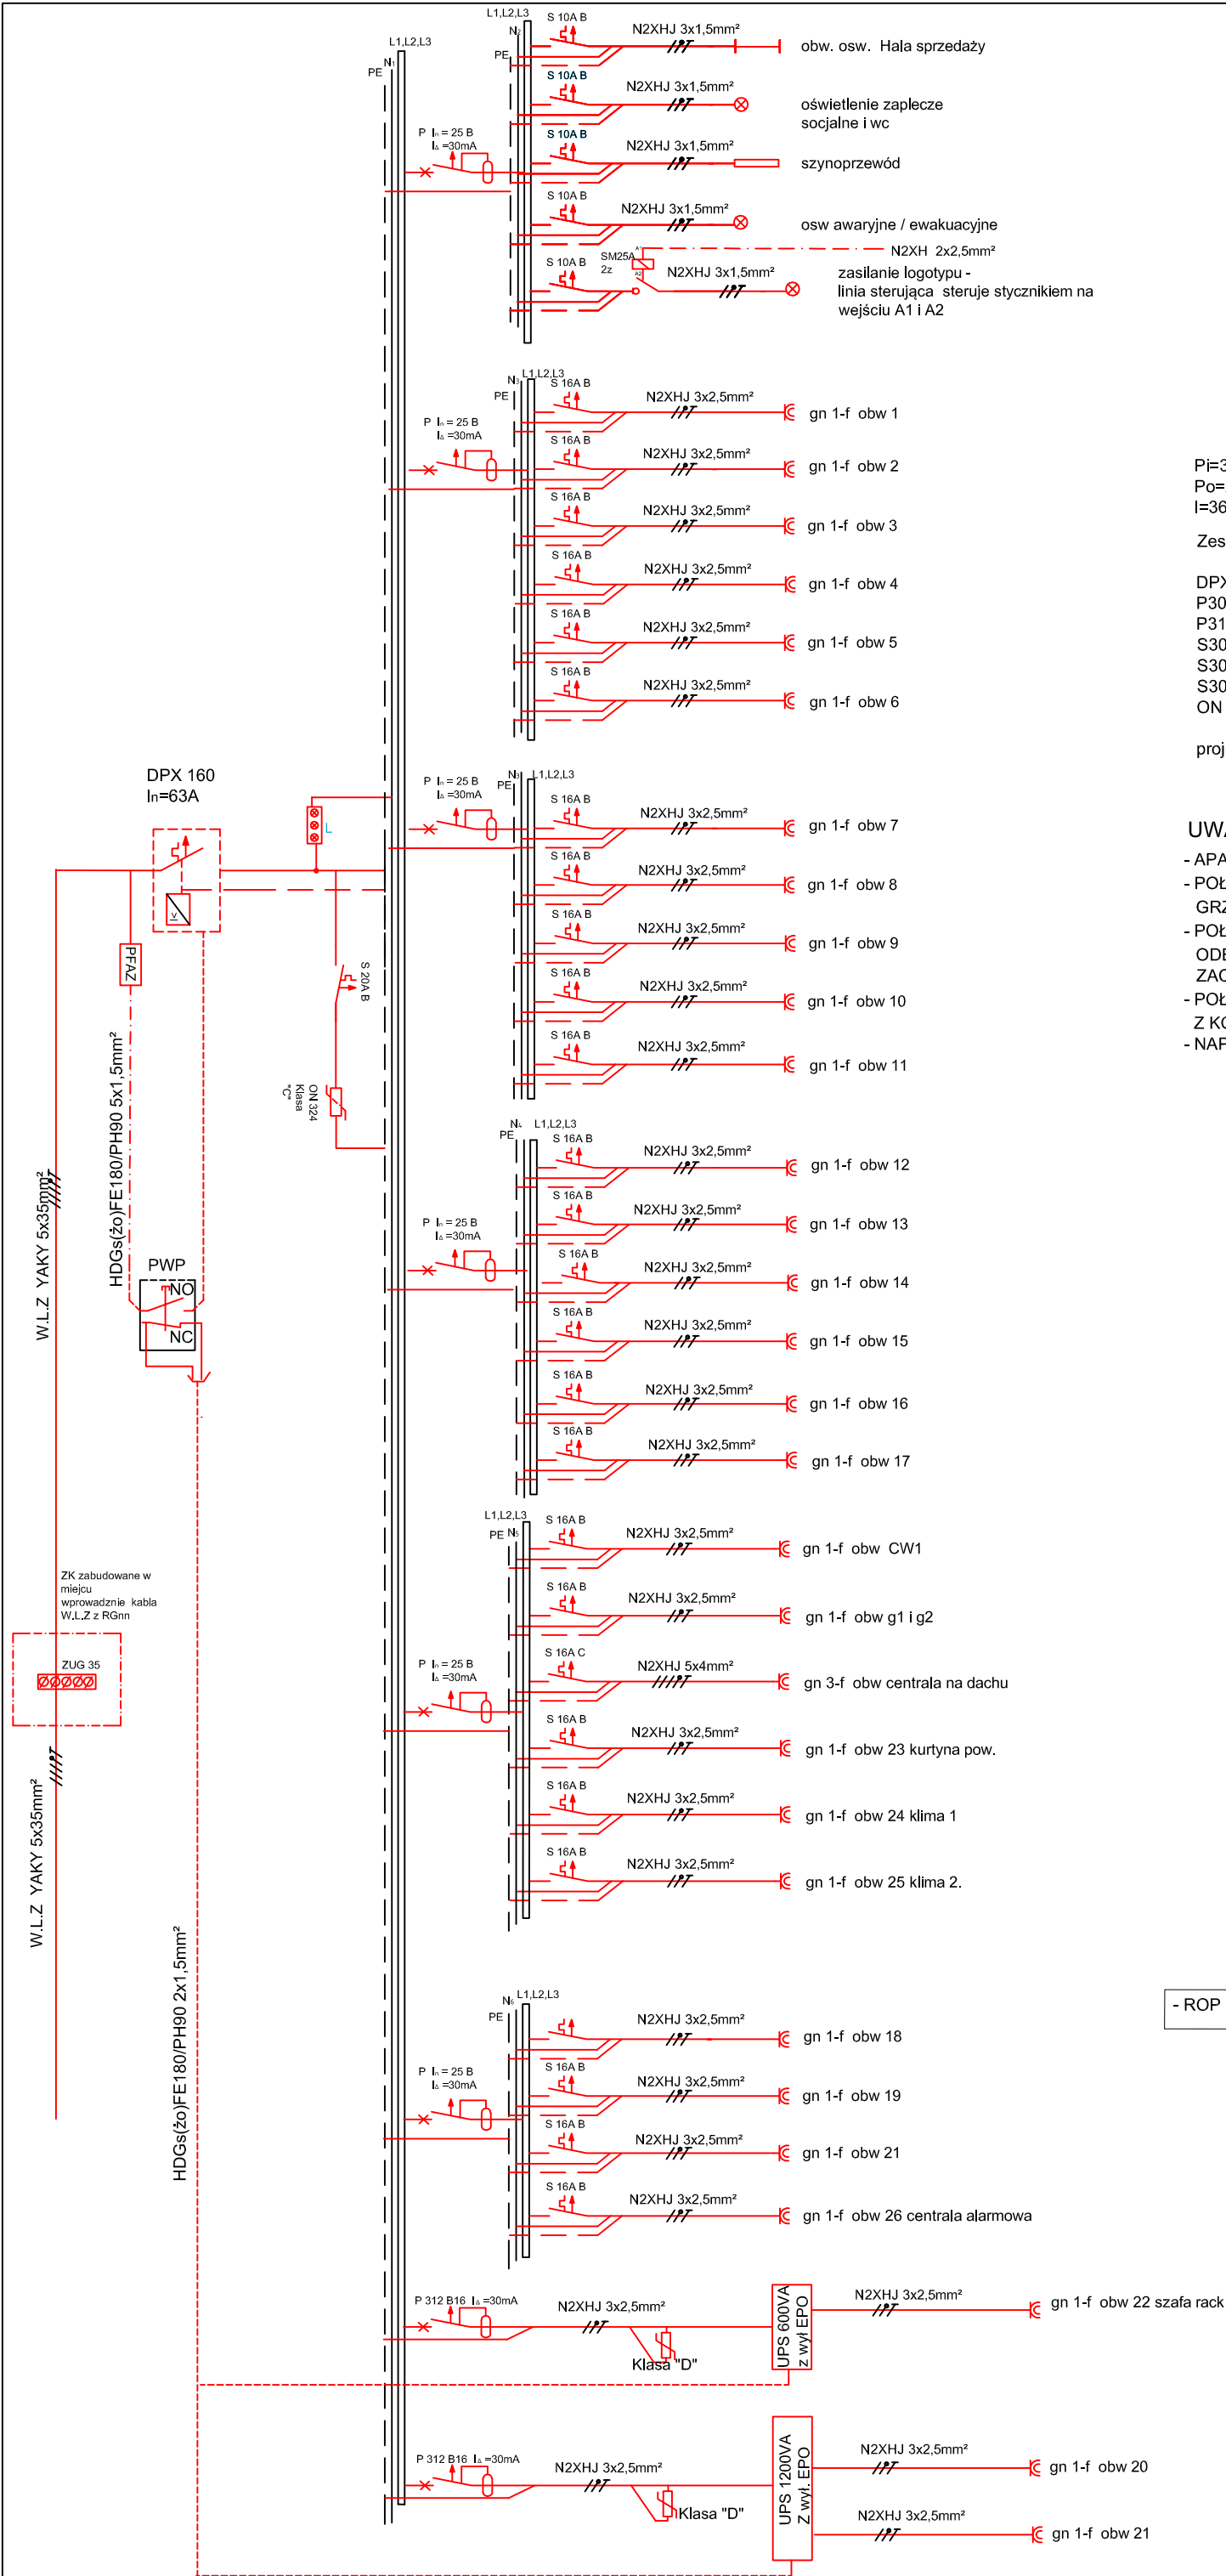

Pi=35 kW
Po=24,5 kW
I=36,87

Zestawienie materiałów:

DPX160 63A	- 1
P303 25B 30mA	- 6
P312 B16A 30mA	- 2
S301 10A	- 5
S303C 16A	-1
S301 16 A	- 26
ON 324 C	-1

proj tablica obwodowa "TLN1A" Legrand XL³160 3x24; 72mod

UWAGI:

- APARATY MODUŁOWE MOCOWANE NA WSPORNIKACH TH35
- POŁĄCZENIA WEWNĘTRZNE TORÓW PRĄDOWYCH SZYNY GRZEBIENIOWE TRŁÓJFAZOWE
- POŁĄCZENIA WEWNĘTRZNE APARATÓW OBWODÓW ODBIORCZYCH PRZEWODAMI LgY Z KONCÓWKAMI DO ZACISKANIA
- POŁĄCZENIA OBWODÓW STEROWANIA PRZEWODAMI LgY 1.5mm² Z KONCÓWKAMI DO ZACISKANIA
- NAPIECIE STEROWANIA 230V

- ROP ISTNIEJĄCY (POZA OPRACOWANIEM)

TN-S

PSK PROJEKT Sebastian Komuński 98-100 Łask , Ostrów Osiedle 18 s.komuński@gmail.com tel. 697906094	
Objekt:	ADAPTACJA LOKALU 0.01a W BUDYNKU HANDLOWYM
Adres:	43-300 BIELSKO - BIAŁA UL. WARSZAWSKA 80
Inwestor:	REDKOM PARK BIELSKO Sp. z o.o. UL. SŁONECZNA 116A 05-500 STARA IWICZNA
PROJEKT TECHNICZNY JEDNOKRESKOWY SCHEMAT ZASILANIA TLN1A	
Projektant:	Dariusz Komuński upr.bud.proj.882/90
Sprawdzający:	mgr inż. Arkadiusz Kłoczek LOD/0818/PW0E/07
Rysował:	mgr inż. Sebastian Komuński
Skala:	1:100
rys. nr	ES-1
Podpis:	
Data:	10.2024