



RZUT DACHU 1:100

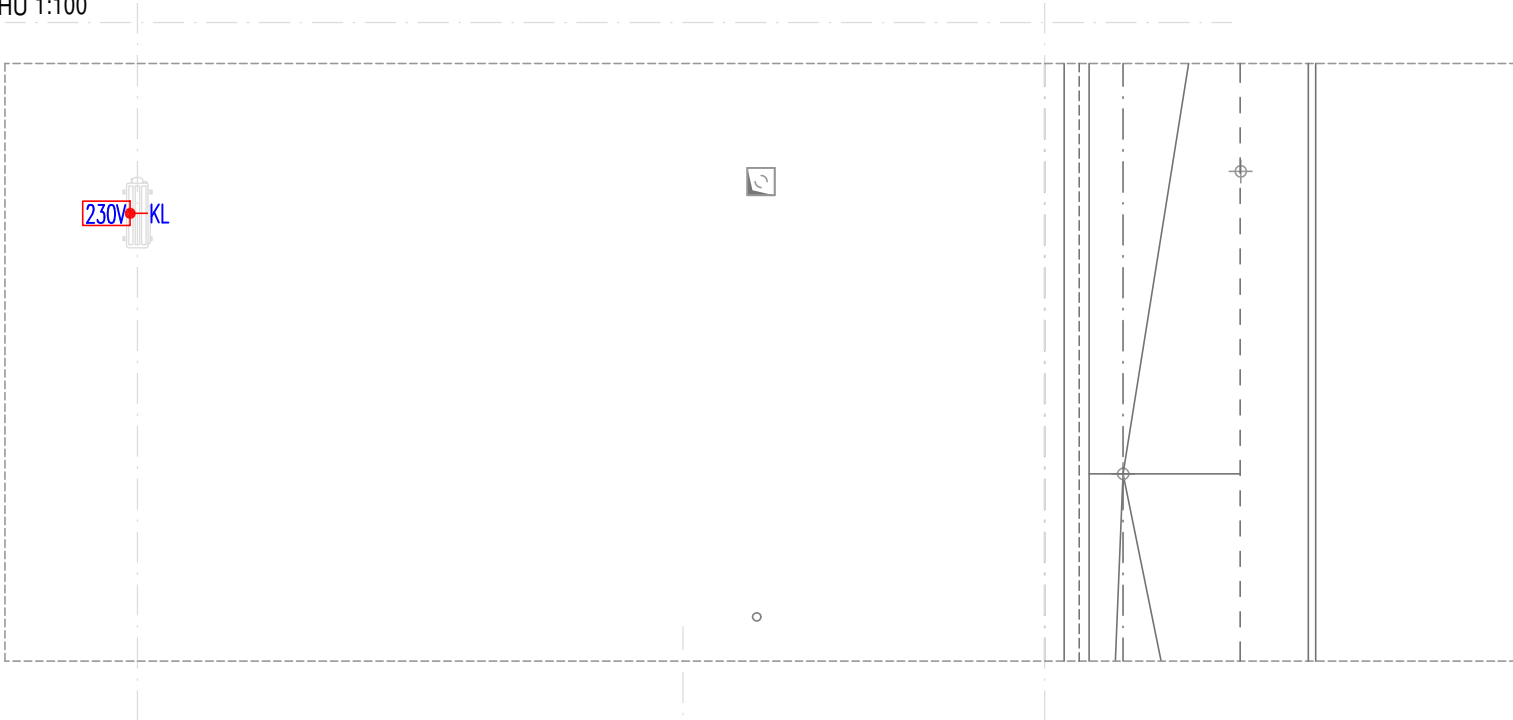

O Z N A C Z E N I A

	Pojedyncze gniazdo wtykowe 2P+Z, IP20, 16A, 250V AC, podtynkowe
	Pojedyncze gniazdo wtykowe 2P+Z, IP44, 16A, 250V AC, podtynkowe
	Wypust 230V(400V), dla zasilania urządzeń technologicznych.

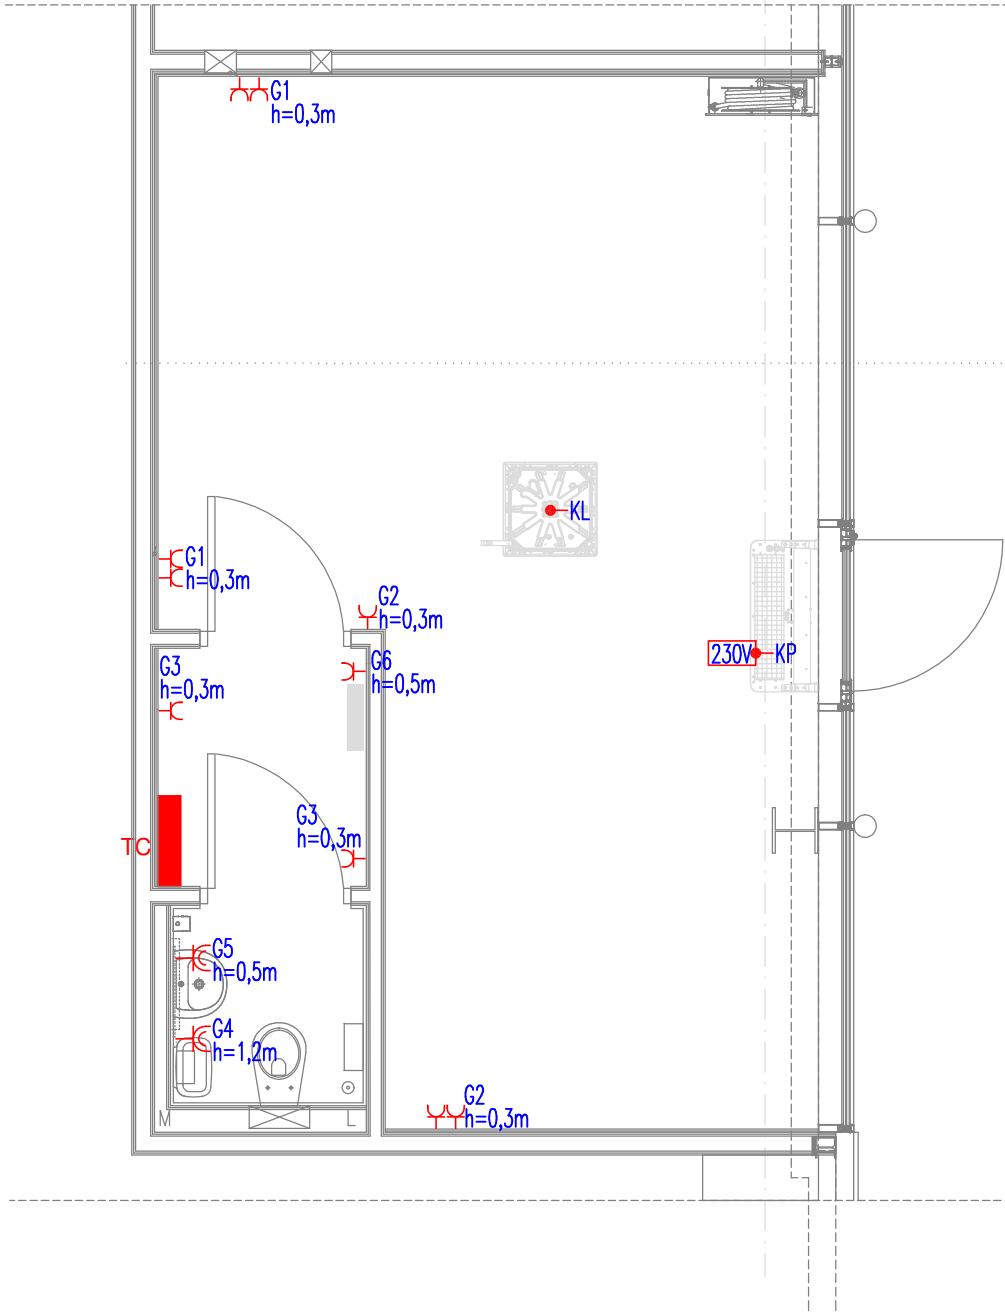

- Uwagi:
- Instalację gniazd wtykowych wykonać kablami N2XH 3x2,5mm².
 - Przewody układać pod płytami GK, jeżeli nie ma innej możliwości to w bruzdach pod tynkiem, w rurach elektroinstalacyjnych oraz w korytach w przestrzeni międzystropowej.
 - Jednostki wewnętrzne klimatyzacji podłączyć z agregatem zewnętrznym przewodem zgodnymi z DTR zakupionych urządzeń.
 - Wszystkie przejścia kablowe (o średnicy powyżej 4cm) pomiędzy strefami pożarowymi powinny być uszczelnione pianką PROMAT o odporności EI60.
 - Na etapie projektowania dokonano uzgodnień międzybranżowych, w szczególności z branżą sanitarną.

KOPIOWANIE BEZ PISEMNEJ ZGODY AUTORA Z A B R O N I O N E					PRAWA AUTORSKIE ZASTRZEŻONE									
PRACOWNIA PROJEKTOWANIA I USŁUG INWESTYCYJNYCH ALFA Spółka z o.o. Spółka komandytowa 59-220 LEGNICA, ul. ŁOKIETKA 18 +48 76 8525671 www.ppalfa.pl pracownia@ppalfa.pl														
OBIEKT:														
LOKAL CASEOWNIA W BUDYNKU HANDLOWYM														
BIELSKO BIAŁA														
UL. WARSZAWSKA 180														
IMIĘ I NAZWISKO PROJEKTANTA					PODPIS									
PROJEKTANT:														
mgr inż. Aleksander Pater														
uprawnienia budowlane do projektowania bez ograniczeń														
w specjalności instalacyjnej nr 131/DOS/06														
NAZWA RYSUNKU					BRANŻA									
RZUT LOKALU - INSTALACJE ELEKTRYCZNE					INSTALACJE ELEKTRYCZNE									
ID PROJEKTU	STADIUM	DATA	SKALA	NR RYS										
V-23	PW	-	1:100	02/E										
NAZWA PLIKU					ID REWIZJI									
C_Bielsko Biała_PW_IE_E2-E3-MODEL					-									