


1. Instalacje wykonać kablami:
N2XH 3(4,5)x1,5(2,5)mm² – instalacja oświetleniowa.
2. Przewody układać pod płytami GK, w korytach
w przestrzeni międzystropowej.
3. Oprawy oznaczone "AW" są wyposażone w
elektroinwertery awaryjno-użytkowe czas
podtrzymania 3h.
4. Łączniki montować na wysokości 1,3m od p.p.
5. Wszystkie przejścia kablowe (o średnicy powyżej
4cm) pomiędzy strefami pożarowymi powinny być
uszczelnione
pianką PROMAT o odporności EI60.
6. Oprawy oznaczone "OZ" oświetlenie zewnętrzne,
pozostawić zapas przewodu l~5m dla
podłączenia zewnętrznego oświetlenia
reklamowego.

OPRAWY OŚWIETLENIOWE	
Zaw 	Oprawa awaryjne oświetlenia zewnętrzznego, montowana nad każdym wyjściem korytorem, z inwerterem 1h, certyfikowana ONBP wyposażona w element grafitowy.
 AW	Oprawa bezpieczeństwa LED 3h, cylindra "otwarta", 3h, autotest podtrzymanie zasilania 3h, certyfikowana ONBP
	Oprawa bezpieczeństwa z piktogramem kierunkowym, LED 2h, dwustronna, jednocierenna, autotest, podtrzymanie zasilania 3h, certyfikowana ONBP
	Panel LED B 600X600 mm 4000K – 40W

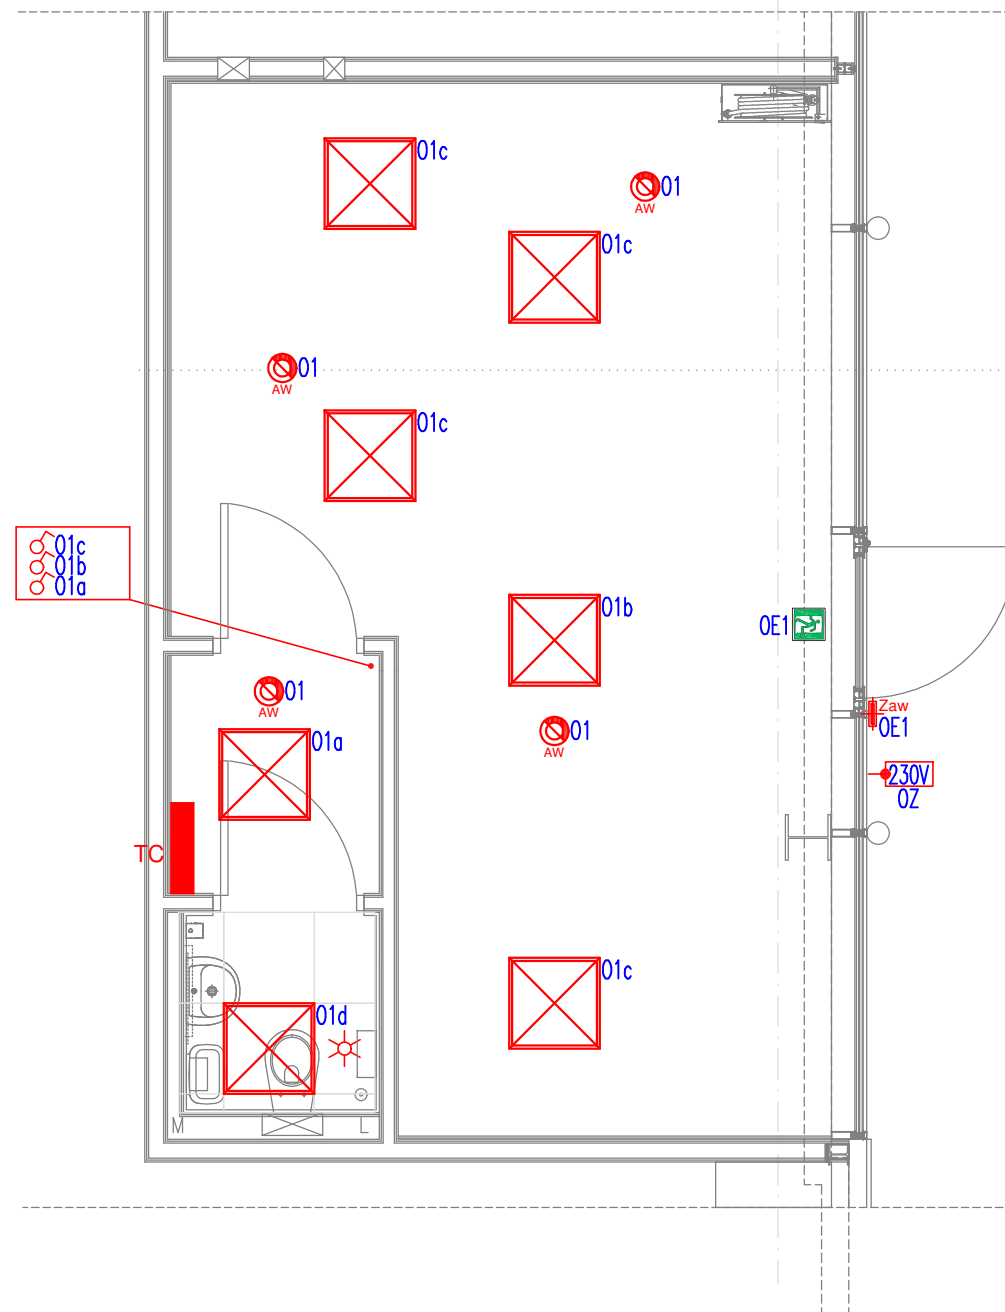

	Pojedynczy tęcznik oświetleniowy IP44, 10A, 250V AC, podtynkowy
	Modułowy czujnik obecności IP44, 10A, 250V AC, stropowy

KOPIOWANIE BEZ PISEMNEJ ZGODY AUTORA ZABRONIONE PRAWA AUTORSKIE ZASTRZEŻONE

**PRACOWNIA PROJEKTOWANIA
I USŁUG INWESTYCYJNYCH ALFA**
Spółka z o.o. Spółka komandytowa
59-220 LEGNICA, ul. ŁOKIETKA 1B
+48 76 8525671 www.ppalfa.pl pracownia@ppalfa.pl



OBIĘT: LOKAL CASEOWNIA W BUDYNKU HANDLOWYM
BIELSKO BIAŁA
UL. WARSZAWSKA 180

IMIE I NAZWISKO PROJEKTANTA

PODPIS

PROJEKTANT:	
-------------	--

mgr inż. Aleksander Pater
uprawnienia budowlane do projektowania bez ograniczeń
w specjalności instalacyjnej nr 131/DOŚ/06

NAZWA RYSUNKU

BRANŽA

RZUT LOKALU - INSTALACJE OŚWIETLENIOWE

INSTALACJE ELEKTRYCZNE

ID PROJEKTU	STADIUM	DATA	SKALA	NR RYS
V-23	PW	-	1:100	03/E
NAZWA PLIKU				ID REWIZJI
C_Bielsko Biala_PW_IE_E2-E3-MODEL				-