


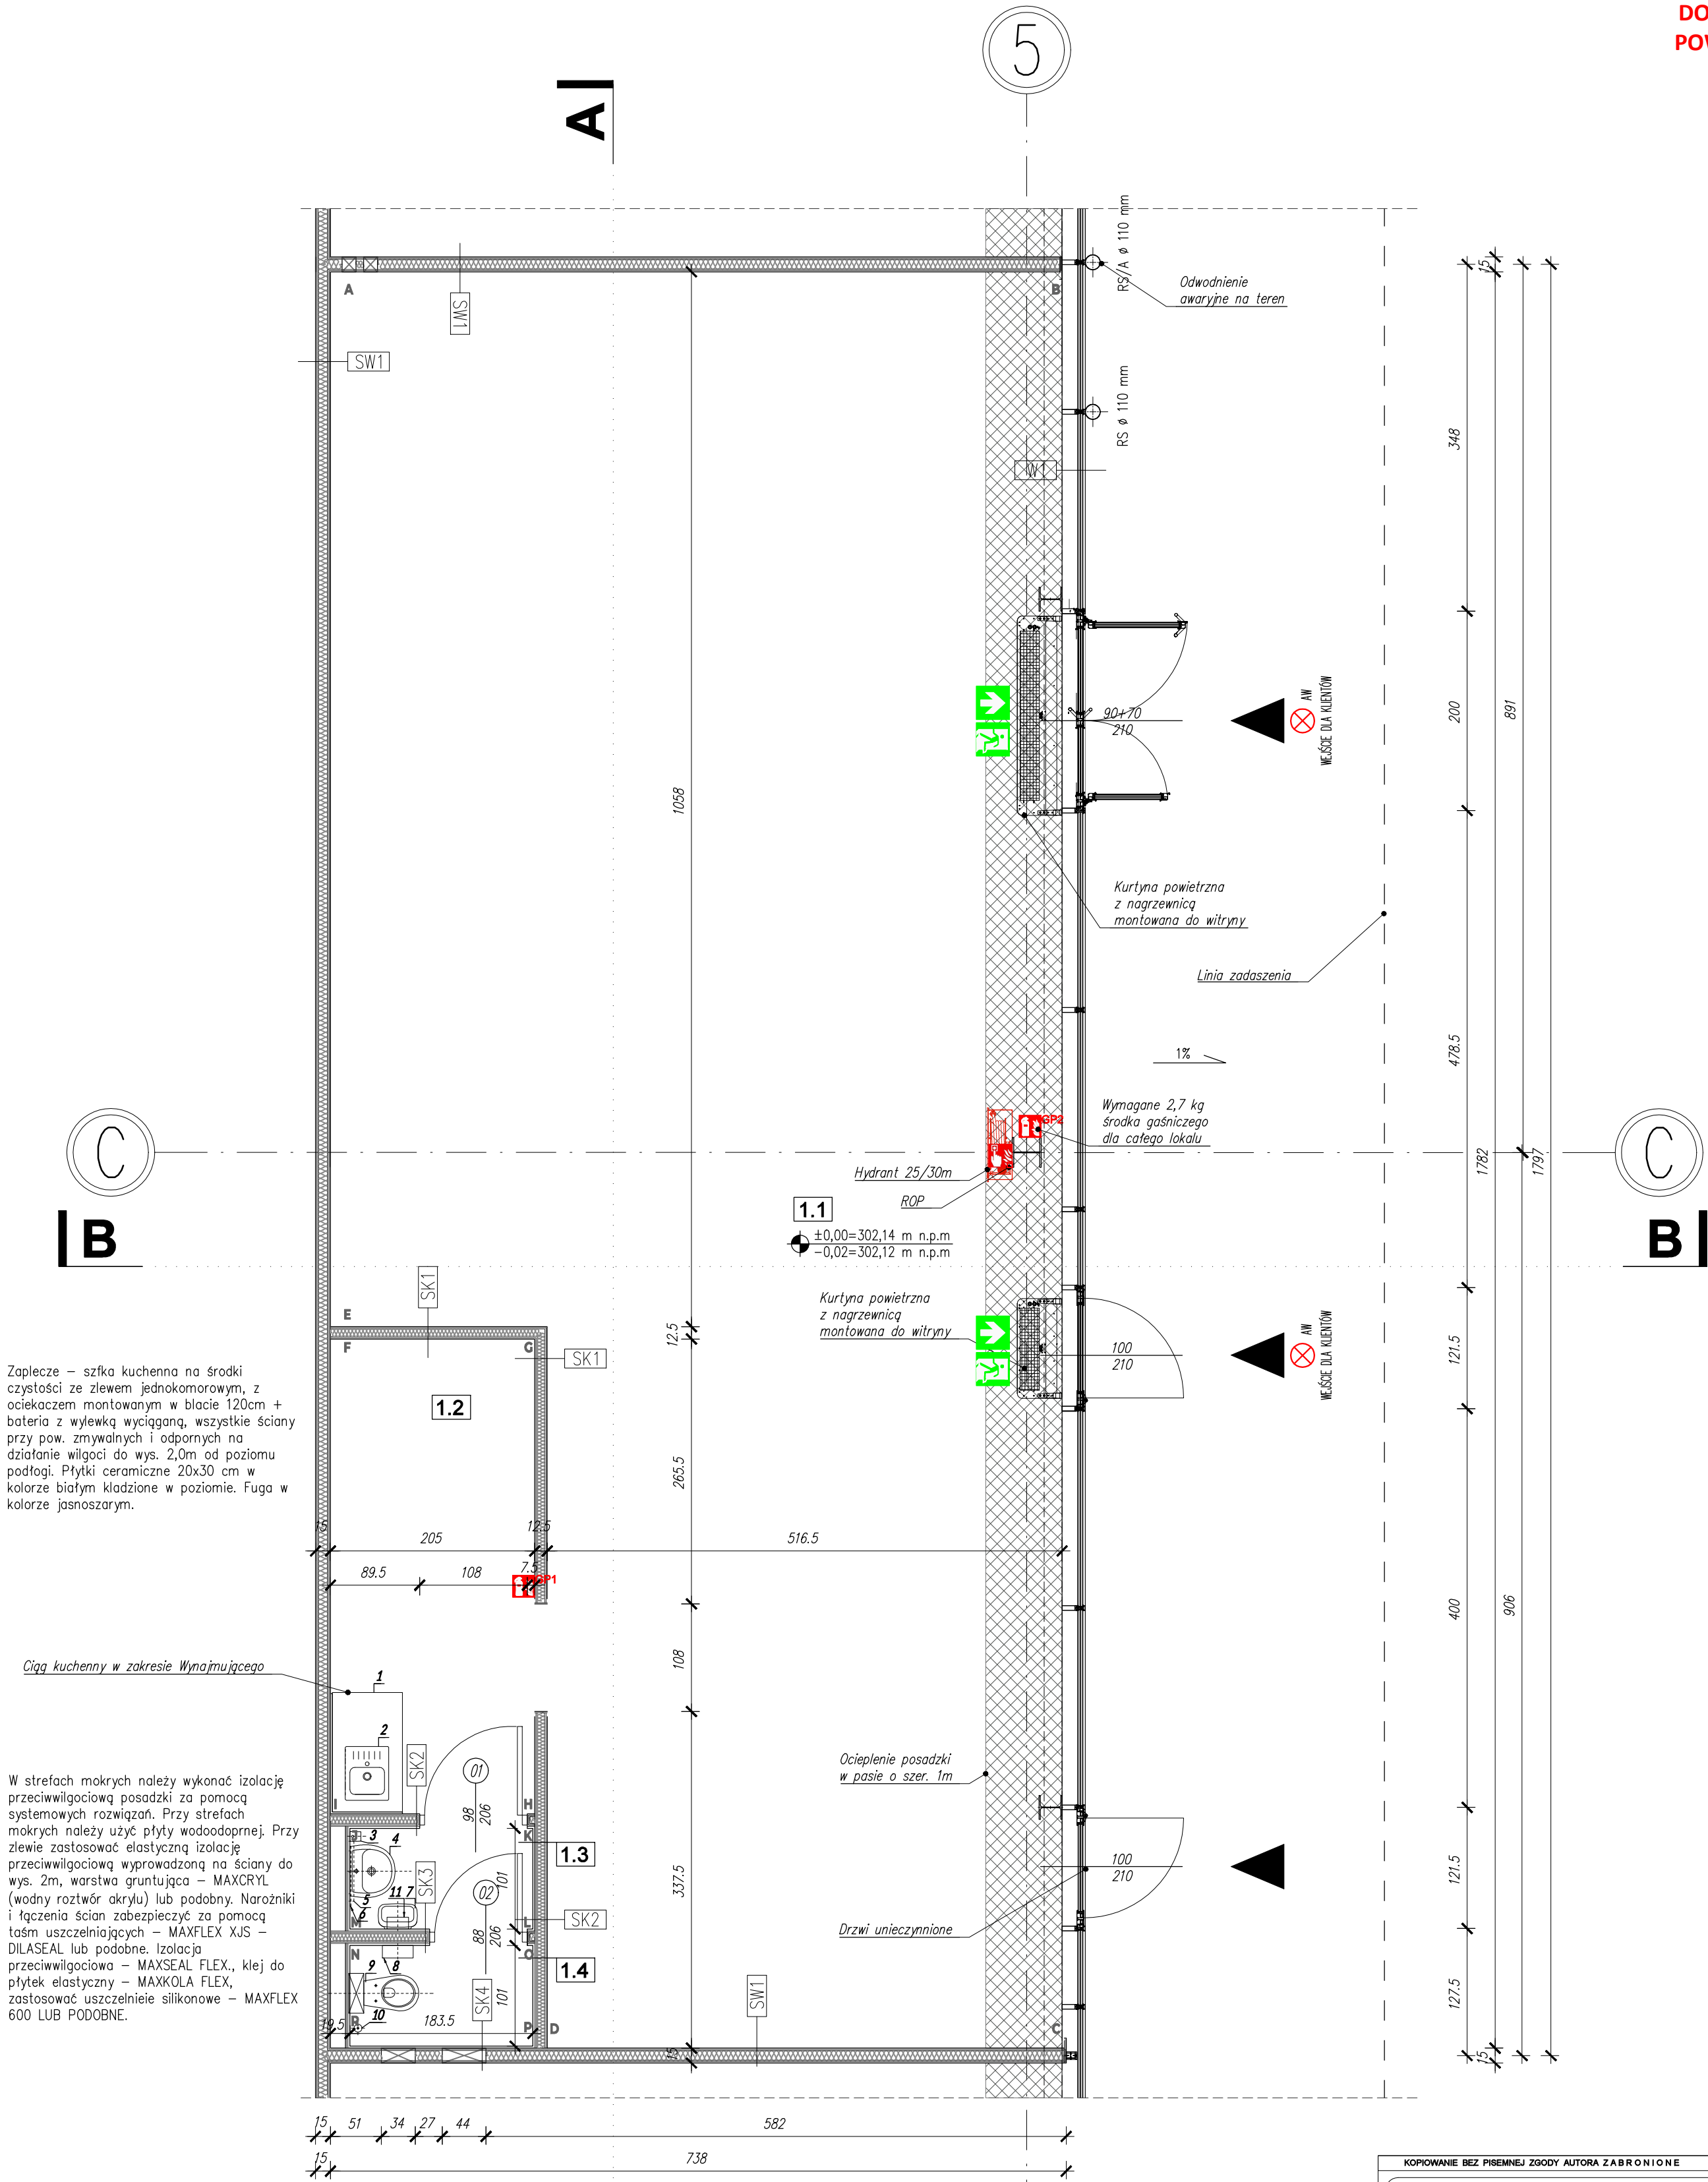

Zaplecze – szafka kuchenna na środku czystości ze zlewem jednokomorowym, z ociekaczem montowanym w blacie 120cm + bateria z wylewką wyciąganą, wszystkie ściany przy pow. zmywalnych i odpornych na działanie wilgoci do wys. 2,0m od poziomu podłogi. Płytki ceramiczne 20x30 cm w kolorze białym kładzione w poziomie. Fuga w kolorze jasnoszarym.

Ciąg kuchenny w zakresie Wynajmującego

W strefach mokrych należy wykonać izolację przeciwwilgociową posadzki za pomocą systemowych rozwiązań. Przy strefach mokrych należy użyć płyty wodoodpornej. Przy zlewie zastosować elastyczną izolację przeciwwilgociową wyprowadzoną na ściany do wys. 2m, warstwa gruntująca – MAXCRYL (wodny roztwór akrylu) lub podobny. Narożniki i łączenia ścian zabezpieczyć za pomocą taśm uszczelniających – MAXFLEX XJS – DILASEAL lub podobne. Izolacja przeciwwilgociowa – MAXSEAL FLEX., klej do płytek elastyczny – MAXKOLA FLEX, zastosować uszczelnienie silikonowe – MAXFLEX 600 LUB PODOBNE.

LEGENDA	
	Kierunkowa oprawa ewakuacyjna
	Hydrant wewnętrzny HP25
	Ręczny ostrzegacz pożarowy
	Gaśnica proszkowa typu ABC 2kg

NR POM.	NAZWA POMIESZCZENIA	WYS. POM.	POW. [m²]
1.1	Sala sprzedaży	Na całą wysokość lokalu, miejscowo 4,25 m, oraz 3,5m	115.06
1.2	Zaplecze	Na całą wysokość lokalu.	9.77
1.4	przedsiónek WC	3.00m	1.85
1.5	WC	3.00m	1.85
Suma powierzchni			128,53

KOPIOWANIE BEZ PISEMNEJ ZGODY AUTORA ZABRONIONE

PRACOWNIA PROJEKTOWANIA I USŁUG INWESTYCYJNYCH ALFA

Spółka z o.o. Spółka komandytowa

59-220 LEGNICA, ul. ŁOKIETKA 1B

+48 76 6525671

www.ppalfa.pl

pracownia@ppalfa.pl

PRACOWNIA

OBIEKT:

ARANŻACJA LOKALU ŚWIAT KSIĄŻKI W BUDYNKU HANDLOWYM

BIELSKO BIAŁA

UL. WARSZAWSKA 180

INWESTOR:

Redkom Park Bielsko Sp. z o.o.

IMIĘ I NAZWISKO PROJEKTANTA

PROJEKTANT:

mgr inż. arch. Agata Zygmunt-Sidor

uprawnienia budowlane do projektowania bez ograniczeń

w specjalności architektonicznej nr 87/DSOKK/2018

OPRACOWUJĄCY:

mgr inż. arch. Paula Misiak-Skwarek

PODPIS

NAZWA RYSUNKU

BRANŻA

RZUT PRZYZIEMIA

ARCHITEKTURA

ID PROJEKTU

STADIUM

DATA

SKALA

NR RYS

V-23

PT

16.08.2024

1:50

05G/A/1

NAZWA PLIKU

ID REWIZJI

V-23_PT_SK_A-RZUT PRZYZIEMIA

-