




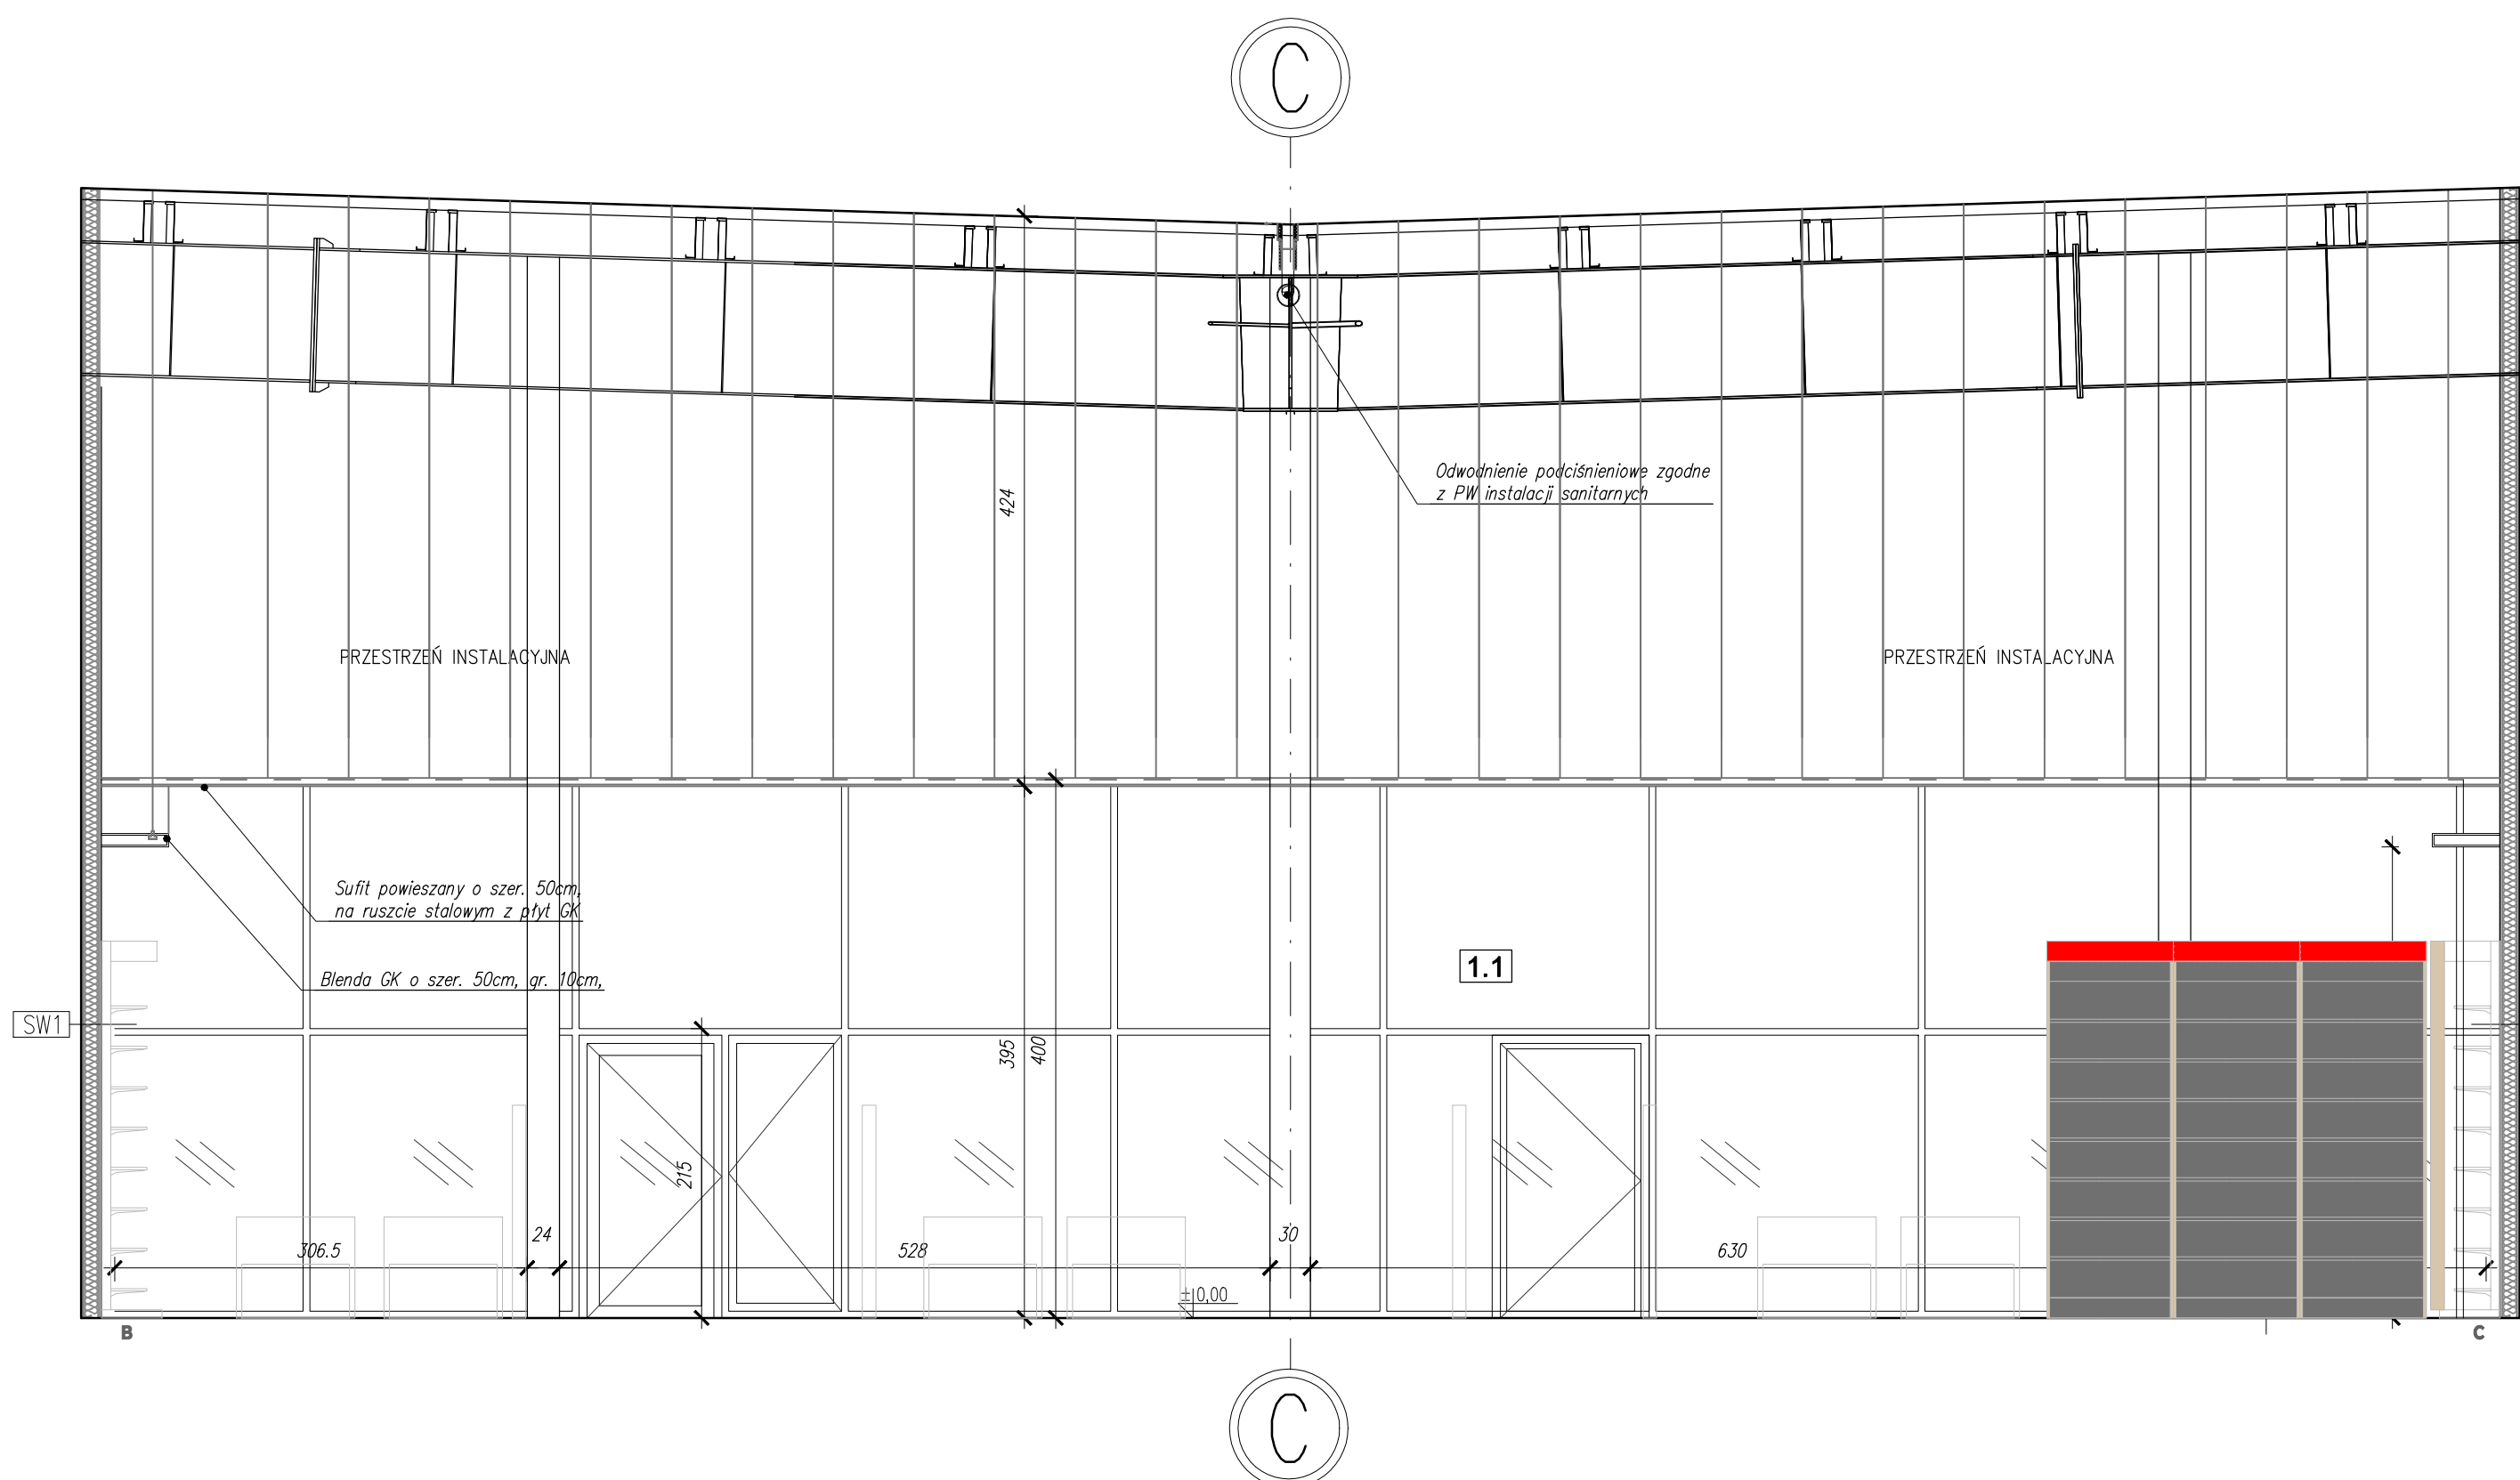


KŁAD ŚCIANY B-C

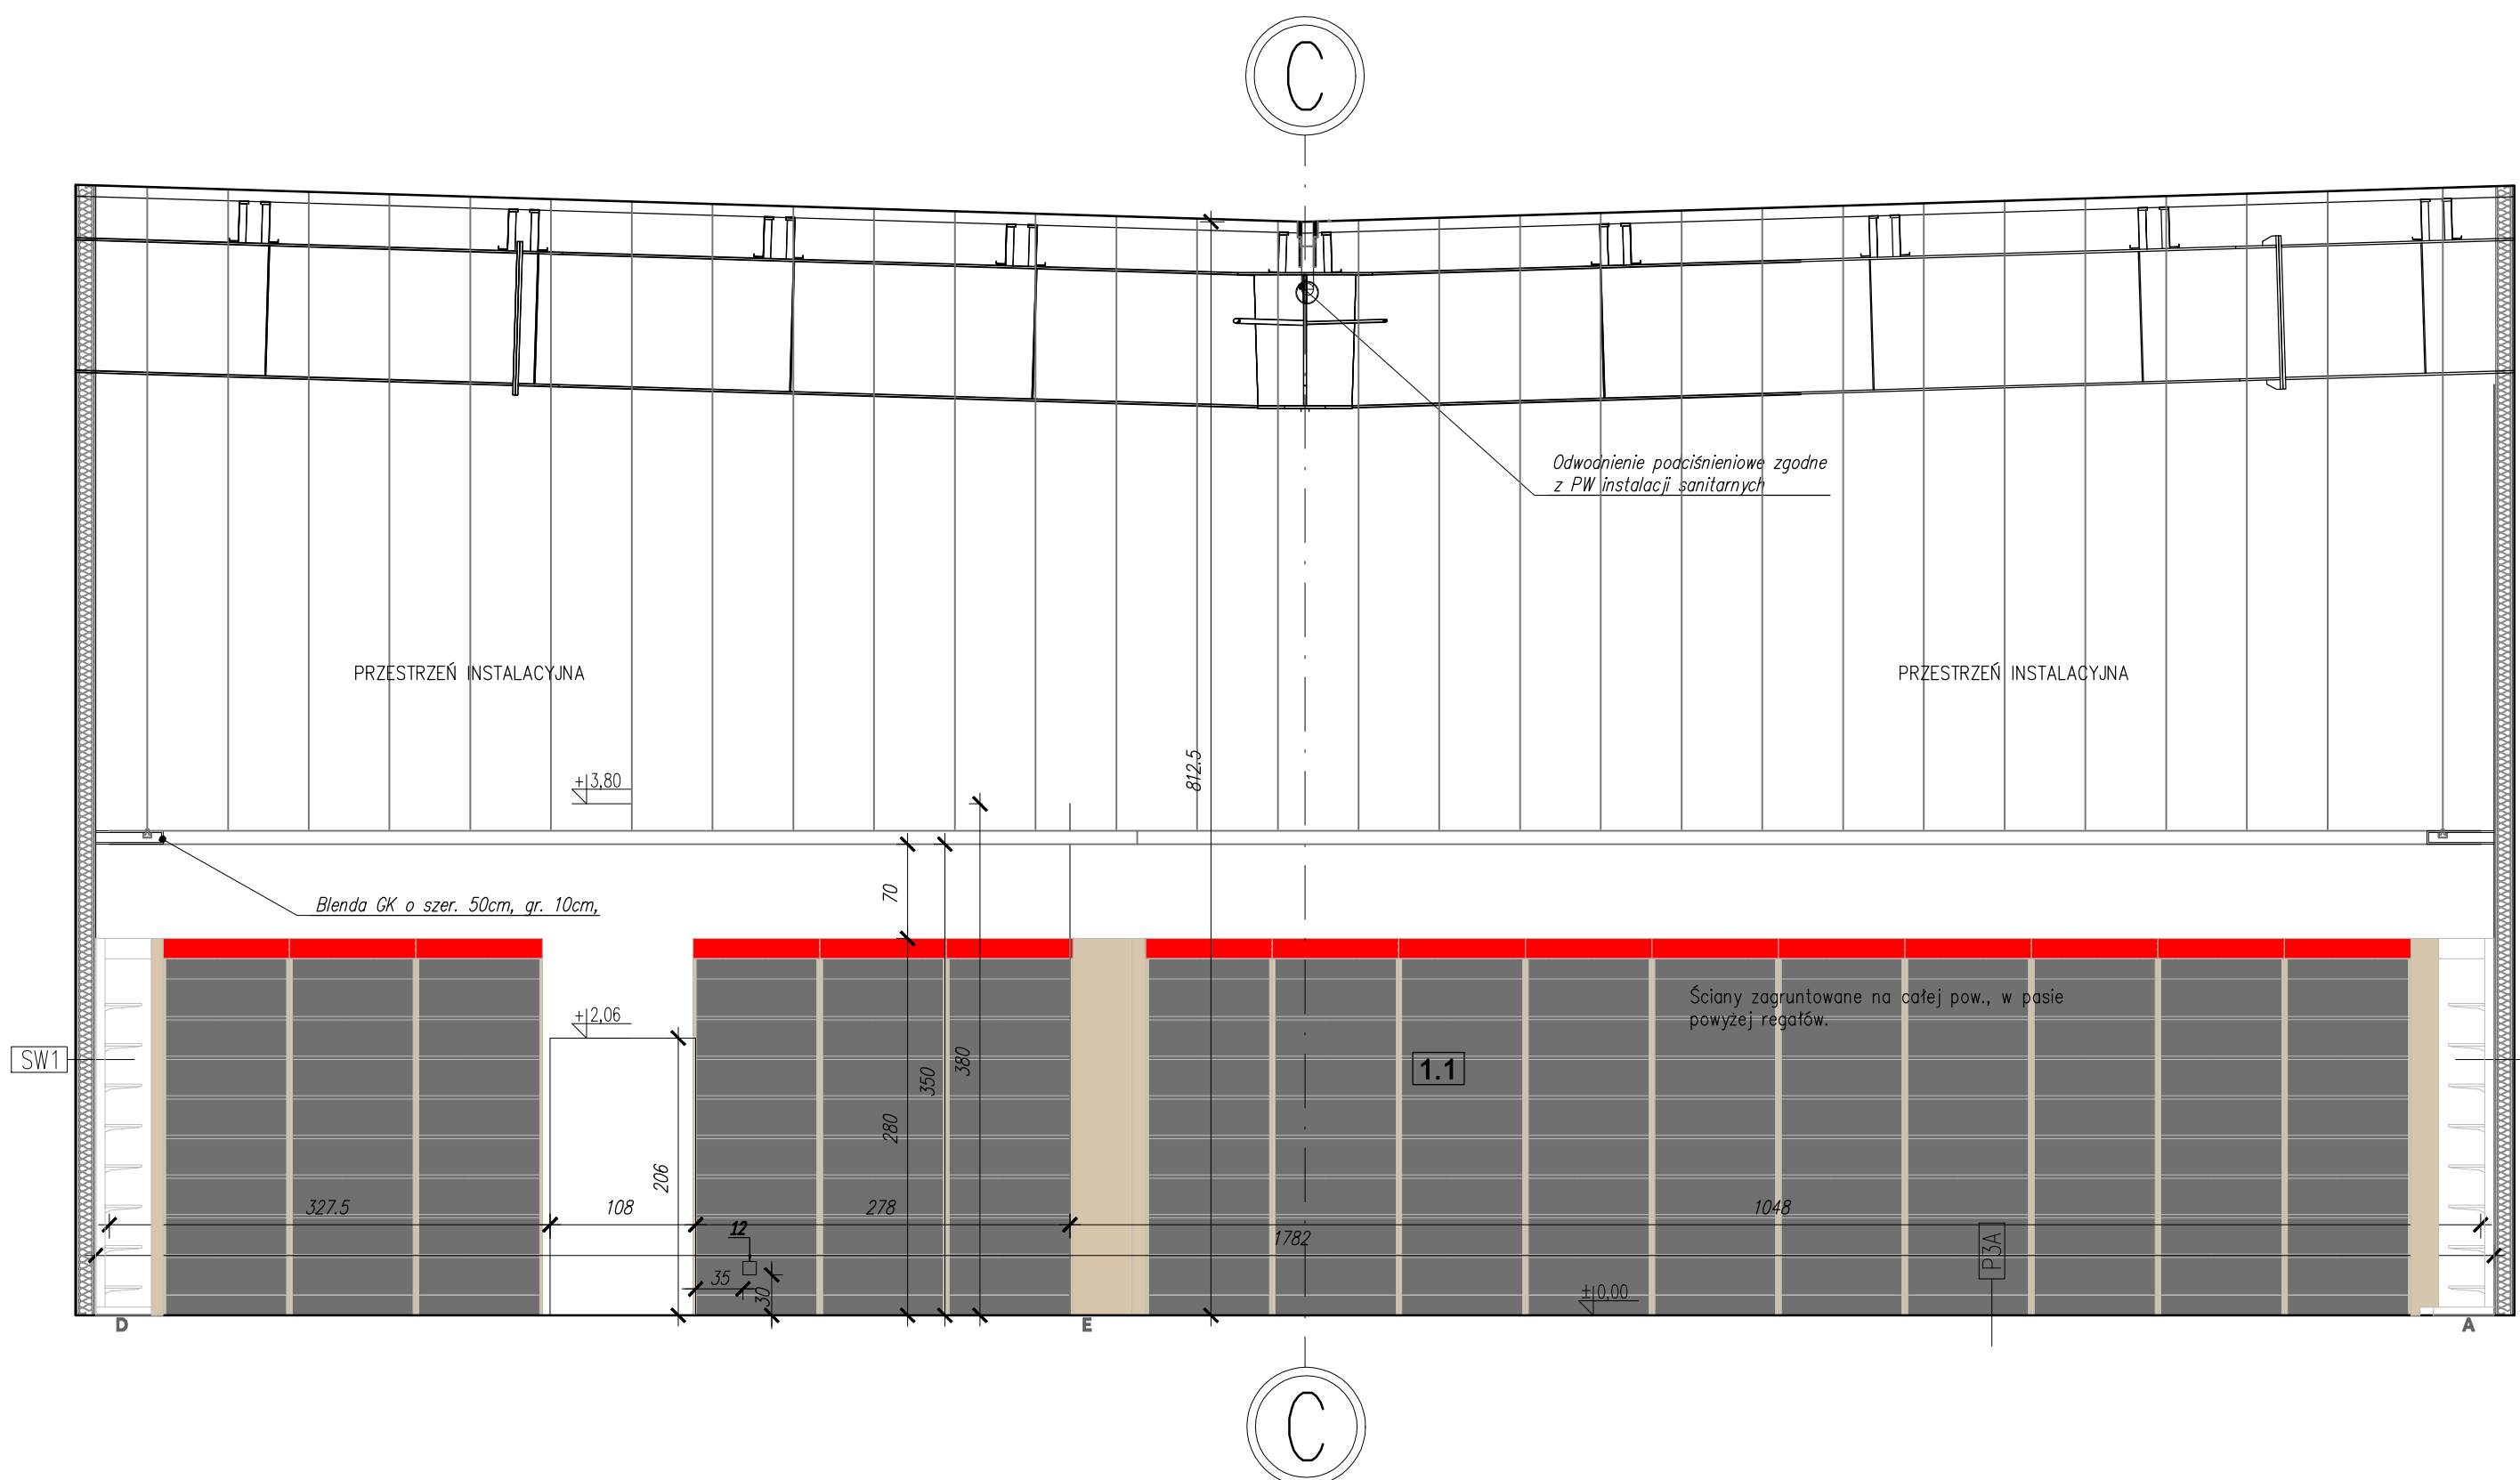


KŁAD ŚCIANY D-E-A

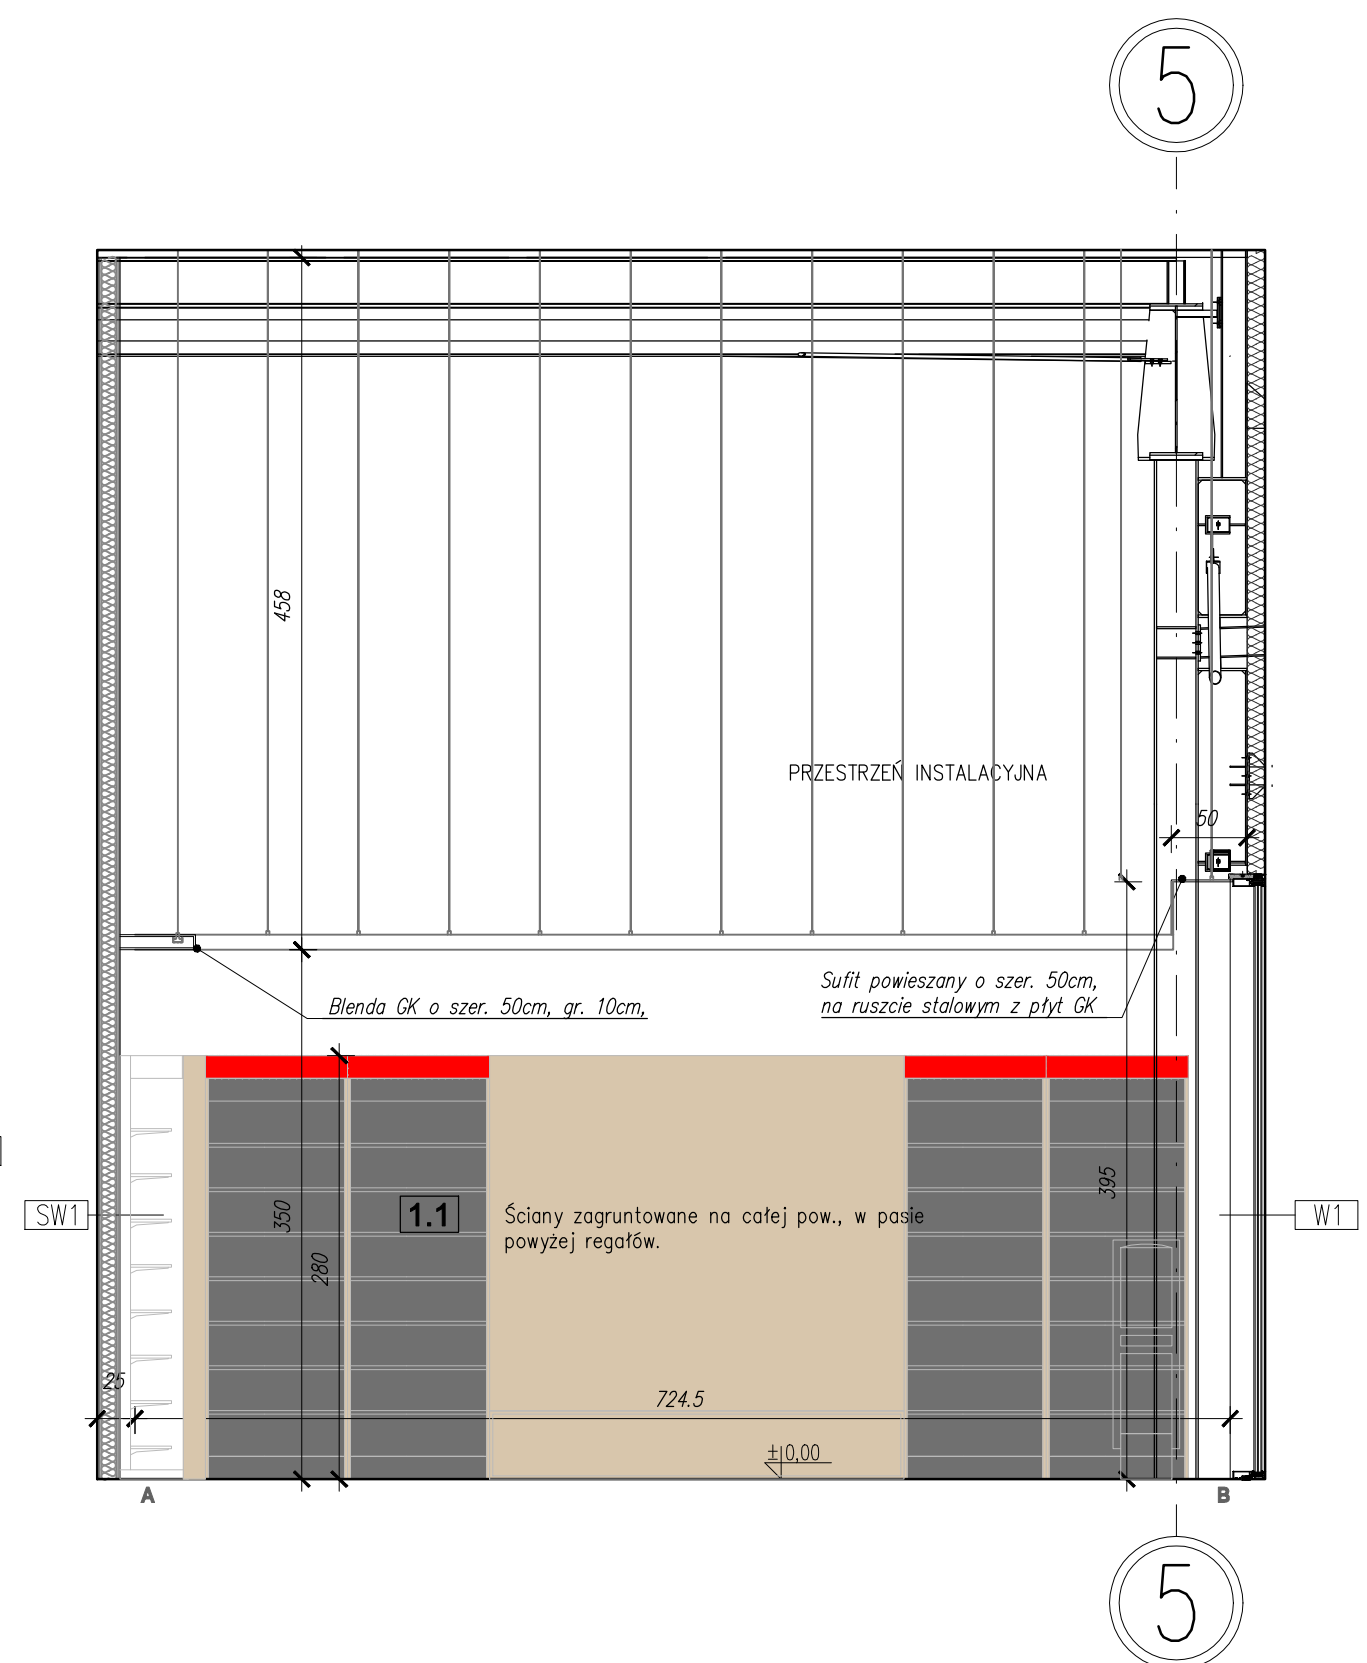

KŁAD ŚCIANY A-B

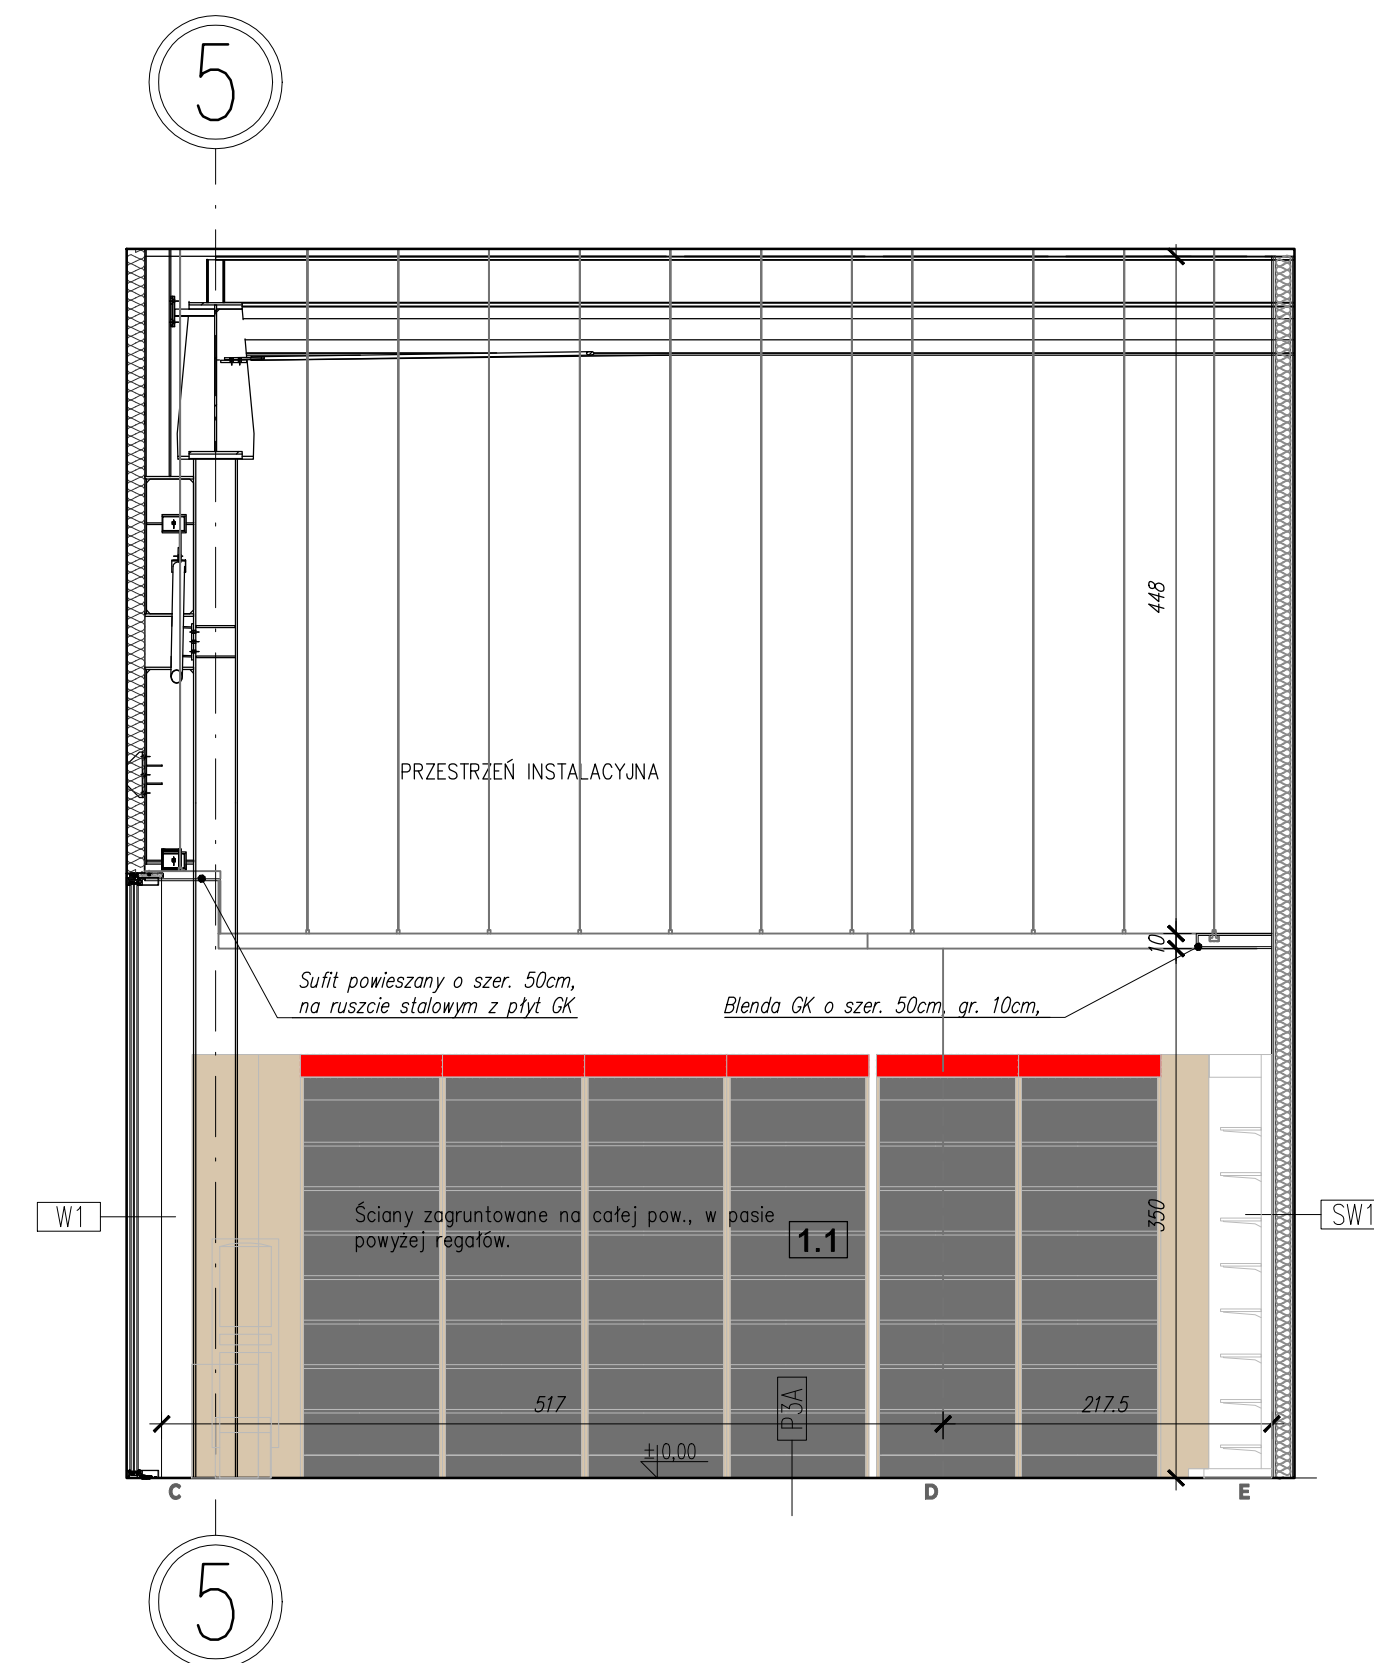

KŁAD ŚCIANY C-D-E

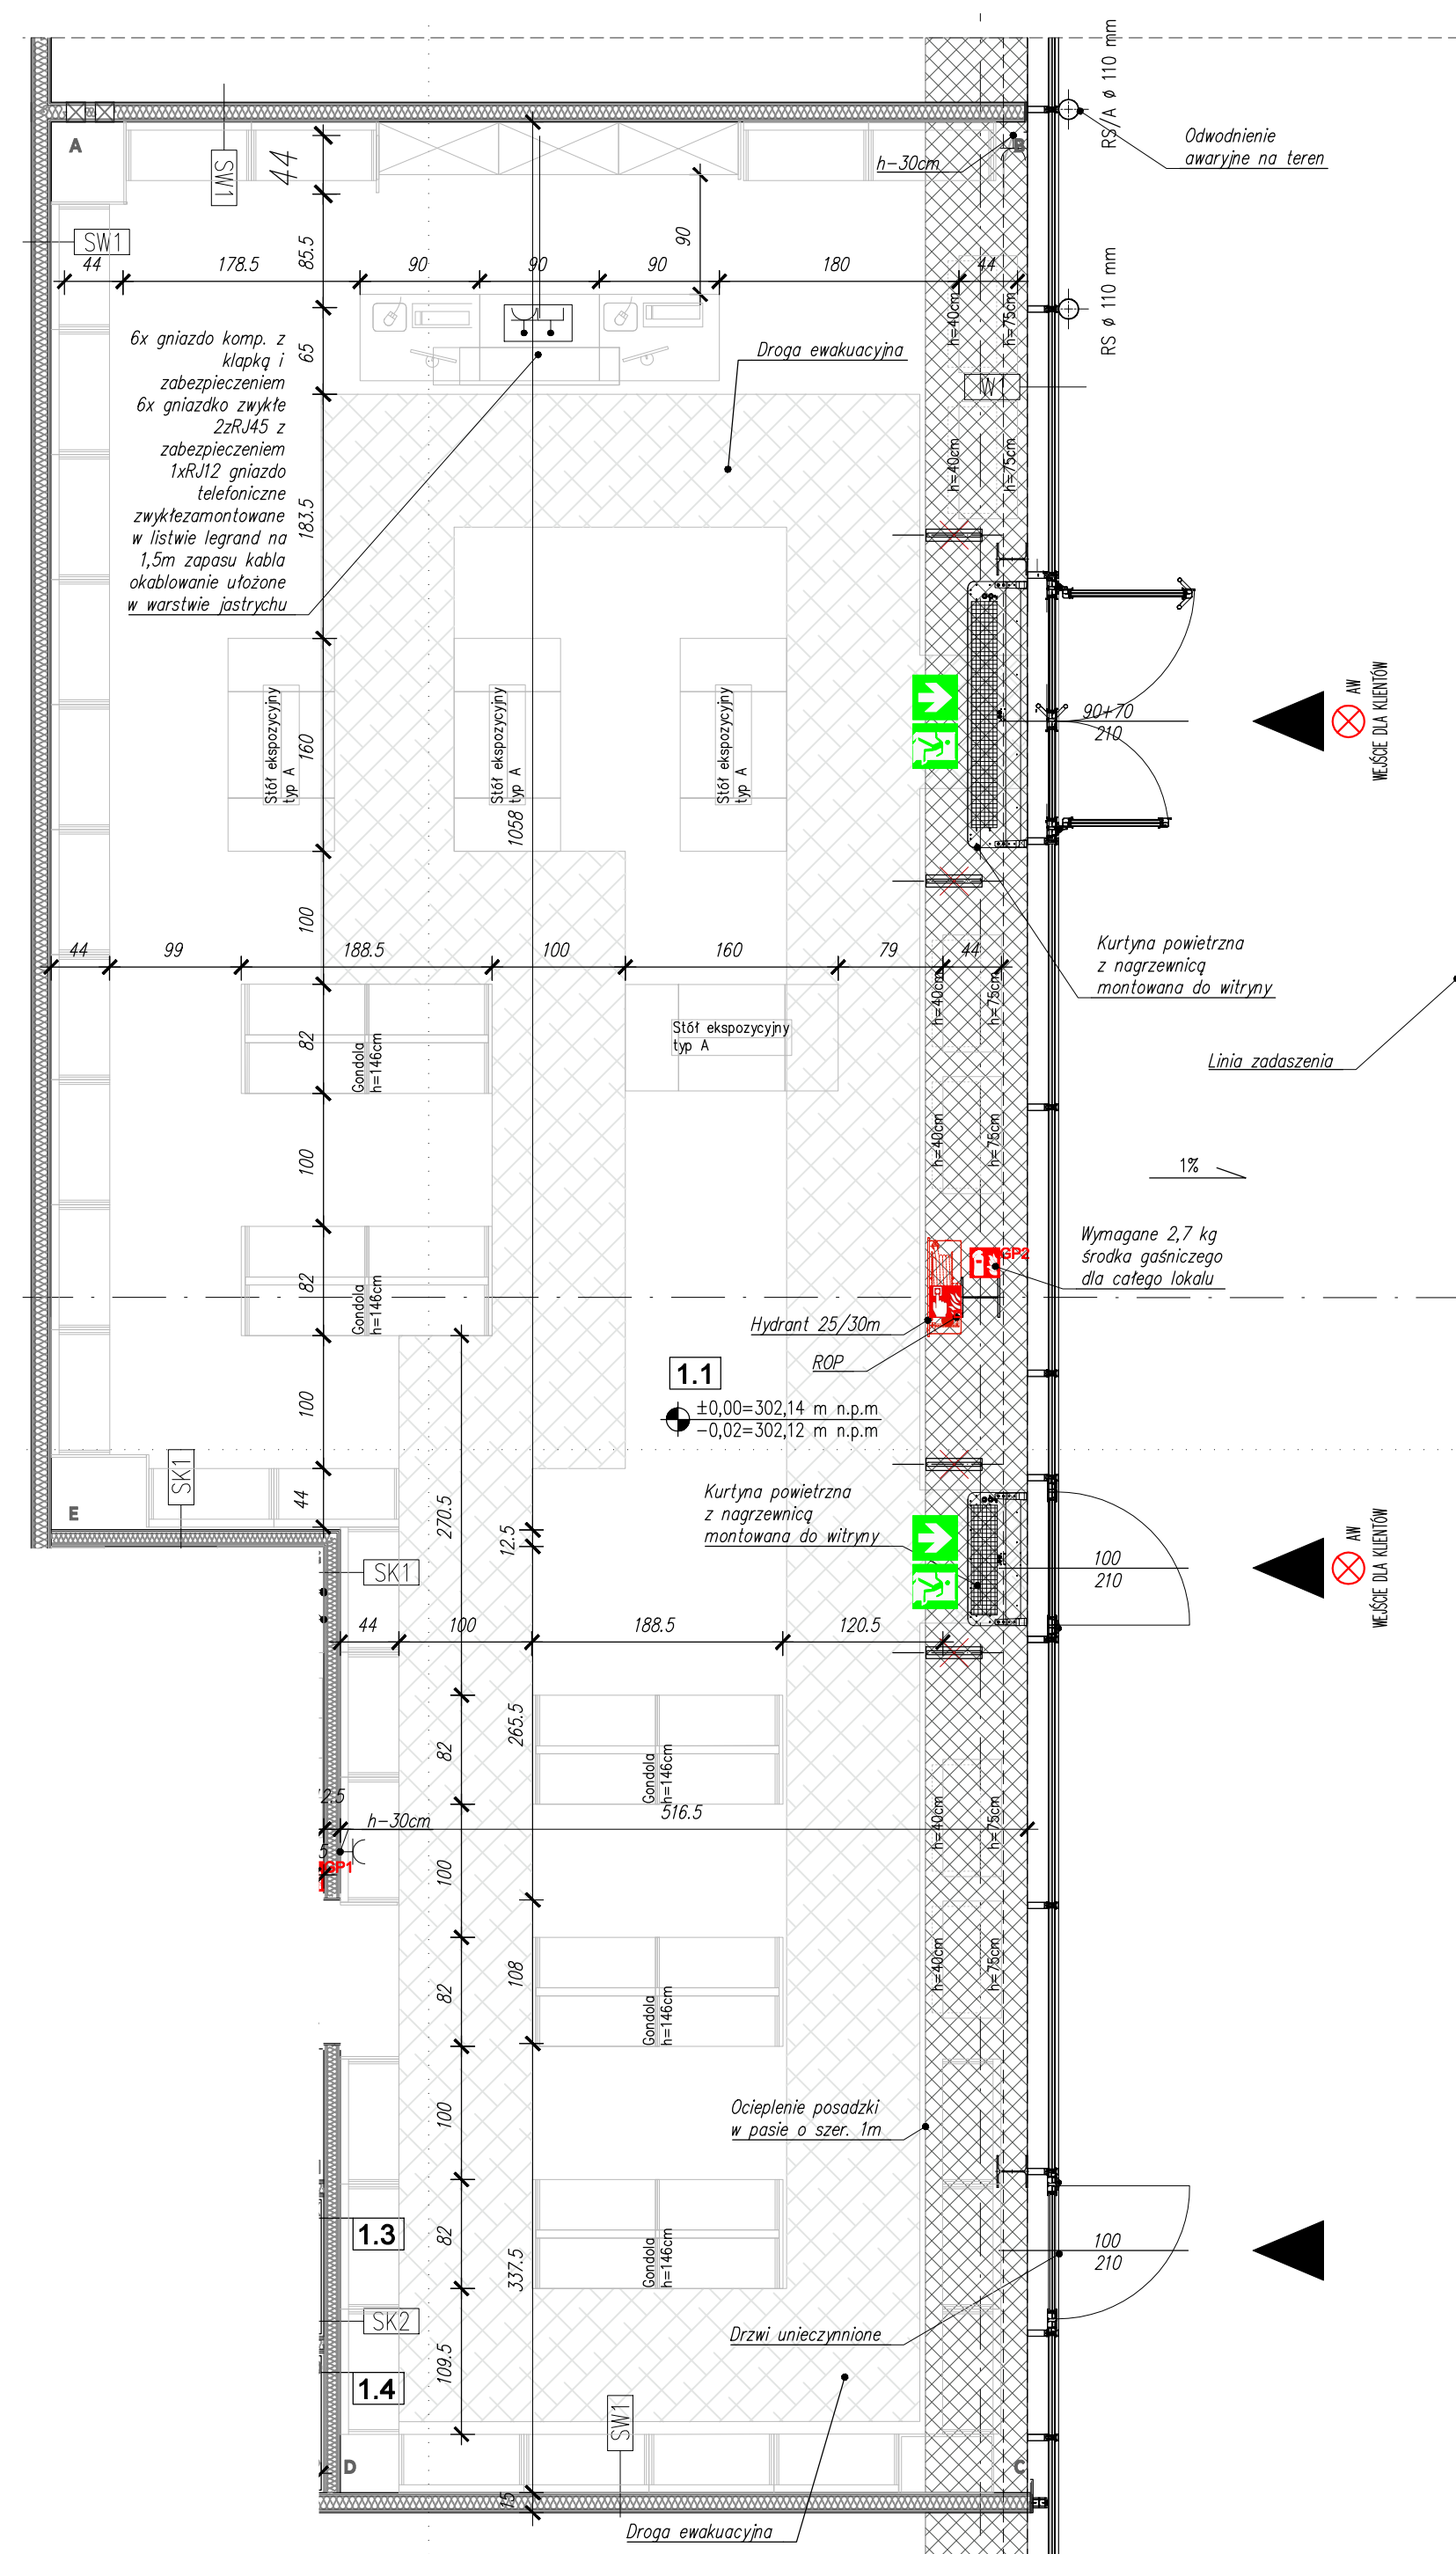

RZUT SALI SPRZEDAŻY

KOPLOWANIE BEZ PREMII ZŁOŻY AUTOR ZA BRONIONE		PRAWA AUTORSKIE ZASTRZEŻONE		
PRACOWNIA PROJEKTOWANIA I USŁUG INWESTYCYJNYCH ALFA Spółka z o.o. Spółka komandytowa 59-220 LECZNICA, UL. LOKIETKA 1B +48 76 8525671 www.alfaplan.pl pracownia@alfaplan.pl				
OBIEKT: ARANŻACJA LOKAŁU ŚWIAT KSIĄŻKI W BUDYNKU HANDLOWYM BIELSKO BIAŁA UL. WARSZAWSKA 180				
INWESTOR: Redkom Park Bielsko Sp. z o.o.				
IMI I NAZWISKO PROJEKTANTA		PODPIS		
mgr inż. arch. Agata Zygmunt-Sidor uprawnienia budowlane do projektowania bez ograniczeń w specjalności architektonicznej nr 87/D8OKK/2018				
OPRACOWUJĄCY:				
mgr inż. arch. Paula Misiak-Skwarek				
NAZWA RYSUNKU		BRANŻA		
KŁADY ŚCIAN SALI SPRZEDAŻY-ARANŻACJA		ARCHITEKTURA		
ID PROJEKTU	STADIUM	DATA	SKALA	NR RYS
V-23	PT	16.08.2024	1:50	05G/A/10
NAZWA PLIKU				ID REWIZJI
V-23_PT_SK_A-KŁADY ŚCIAN SALI SPRZEDAŻY-ARANŻACJA				-