




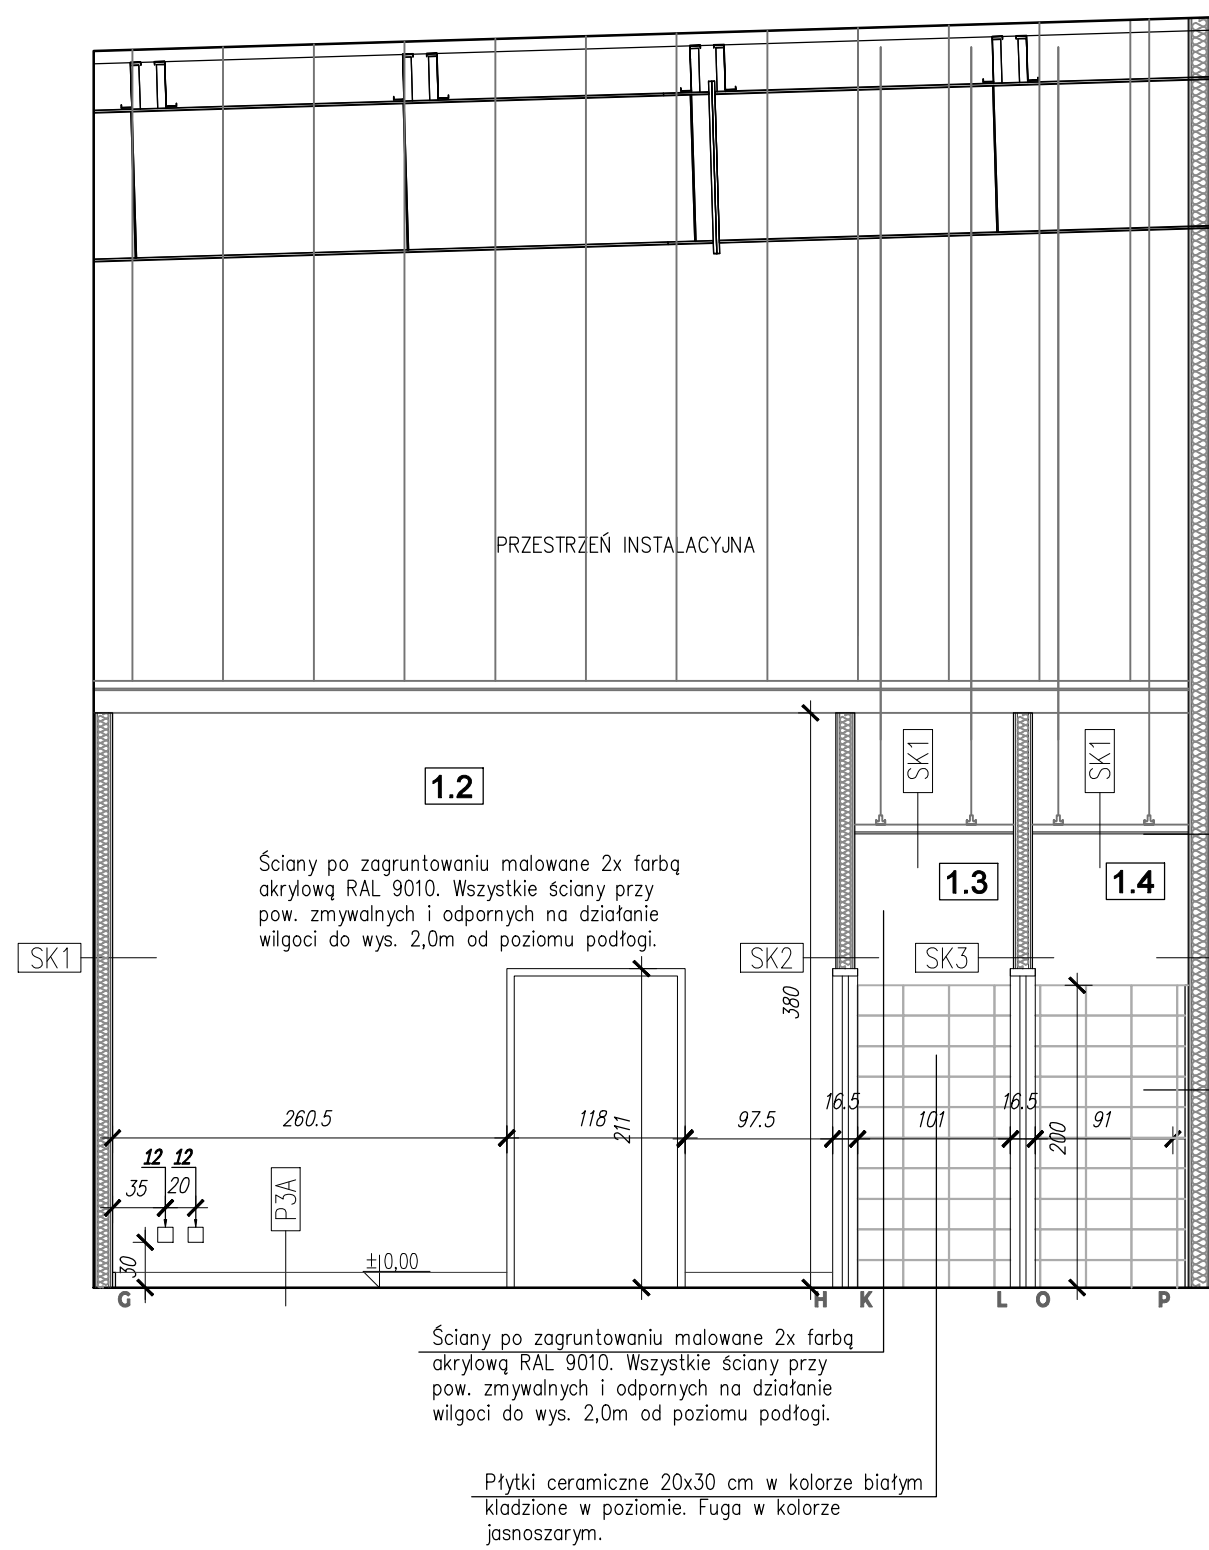


KŁAD ŚCIANY G-H-K-L-O-P

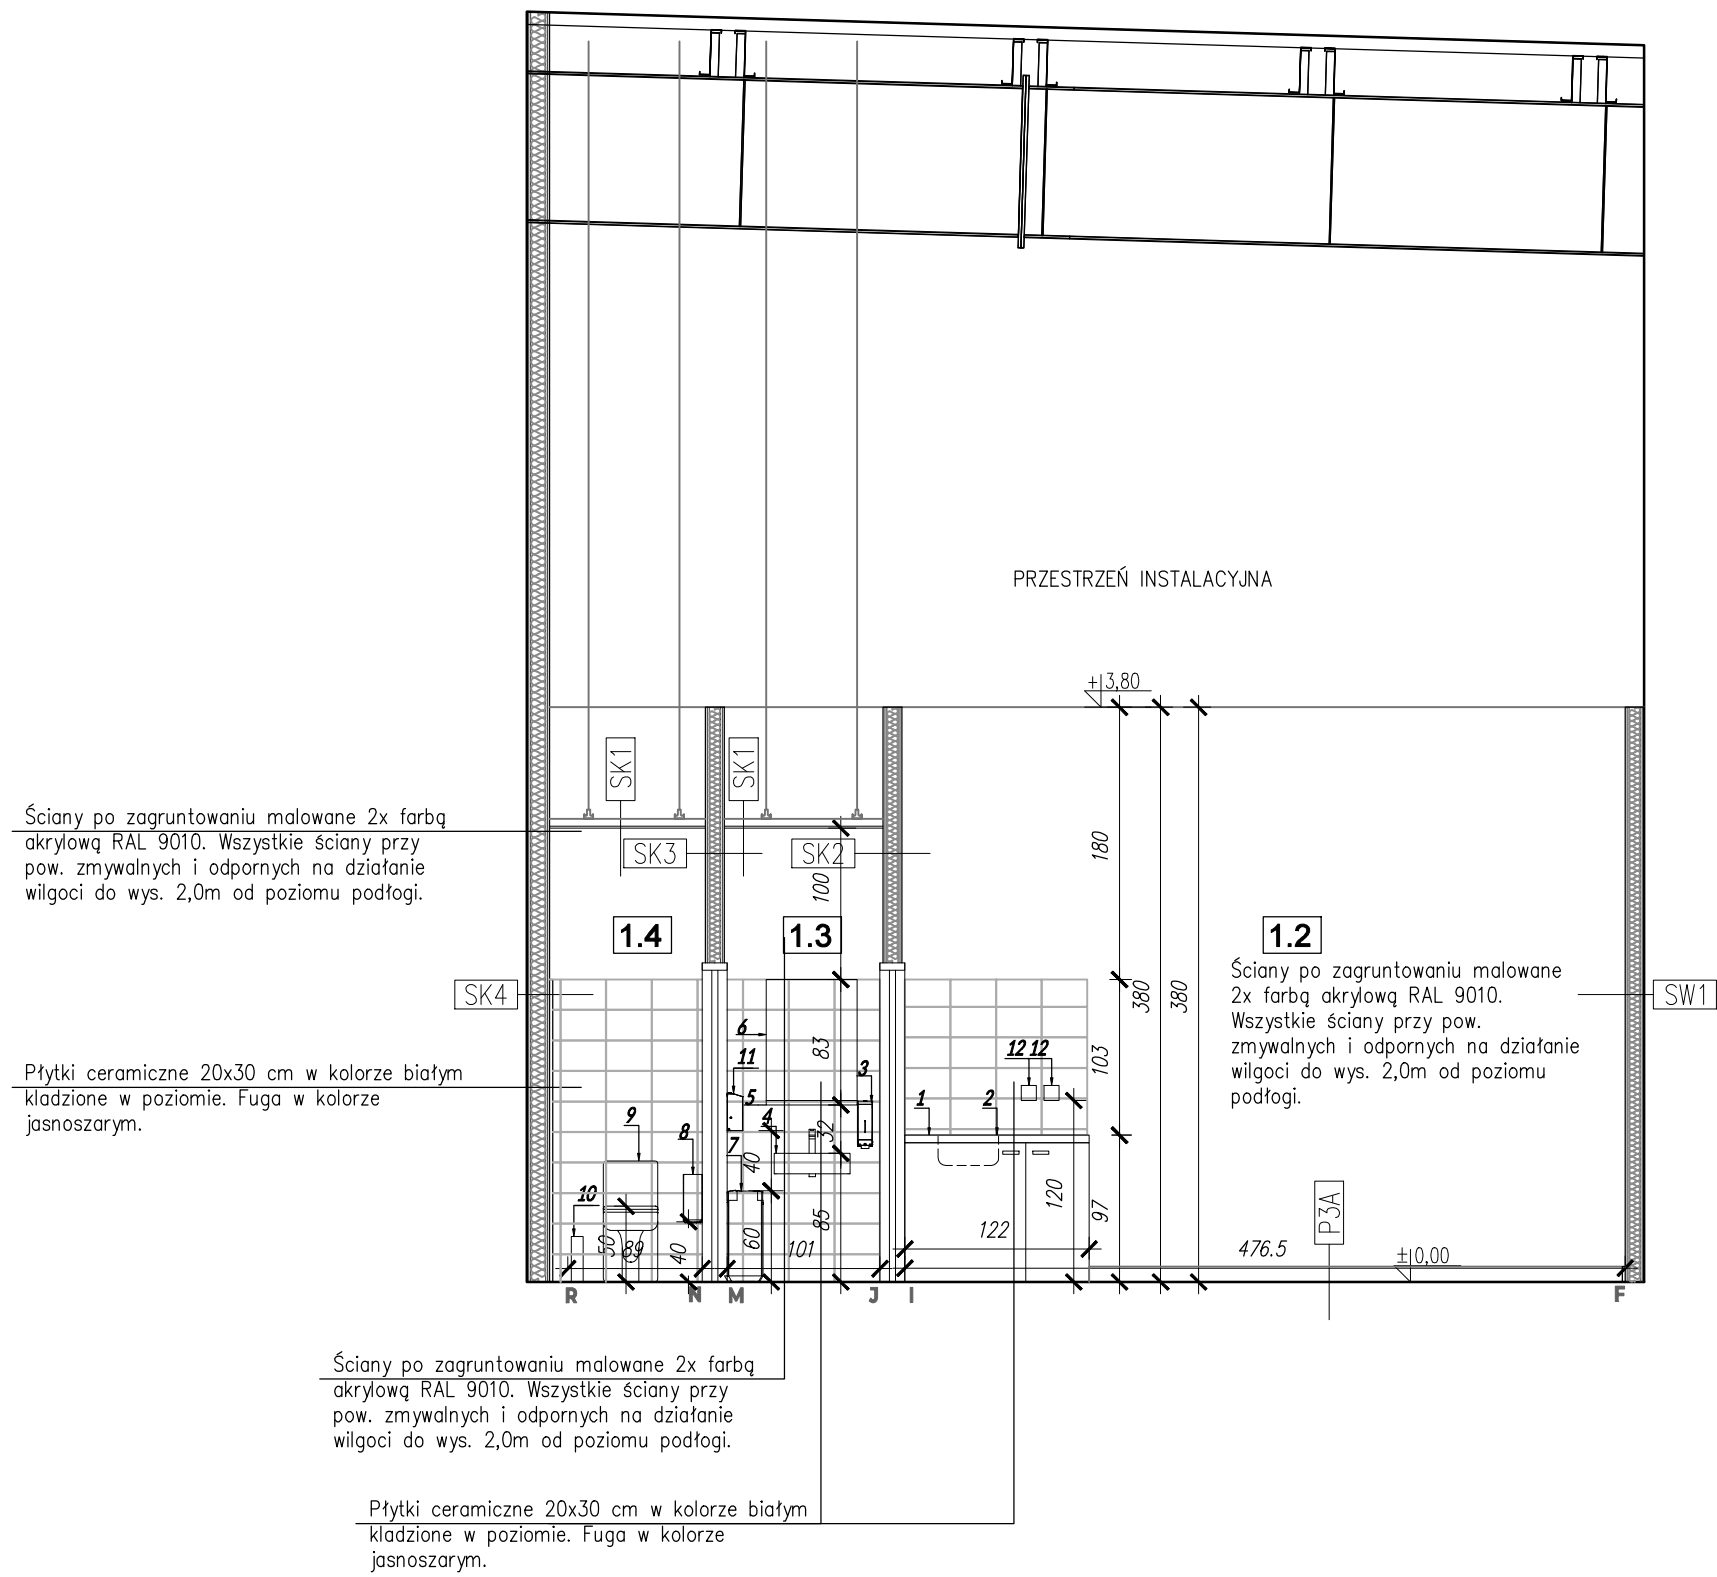


KŁAD ŚCIANY R-N-M-J-I-F

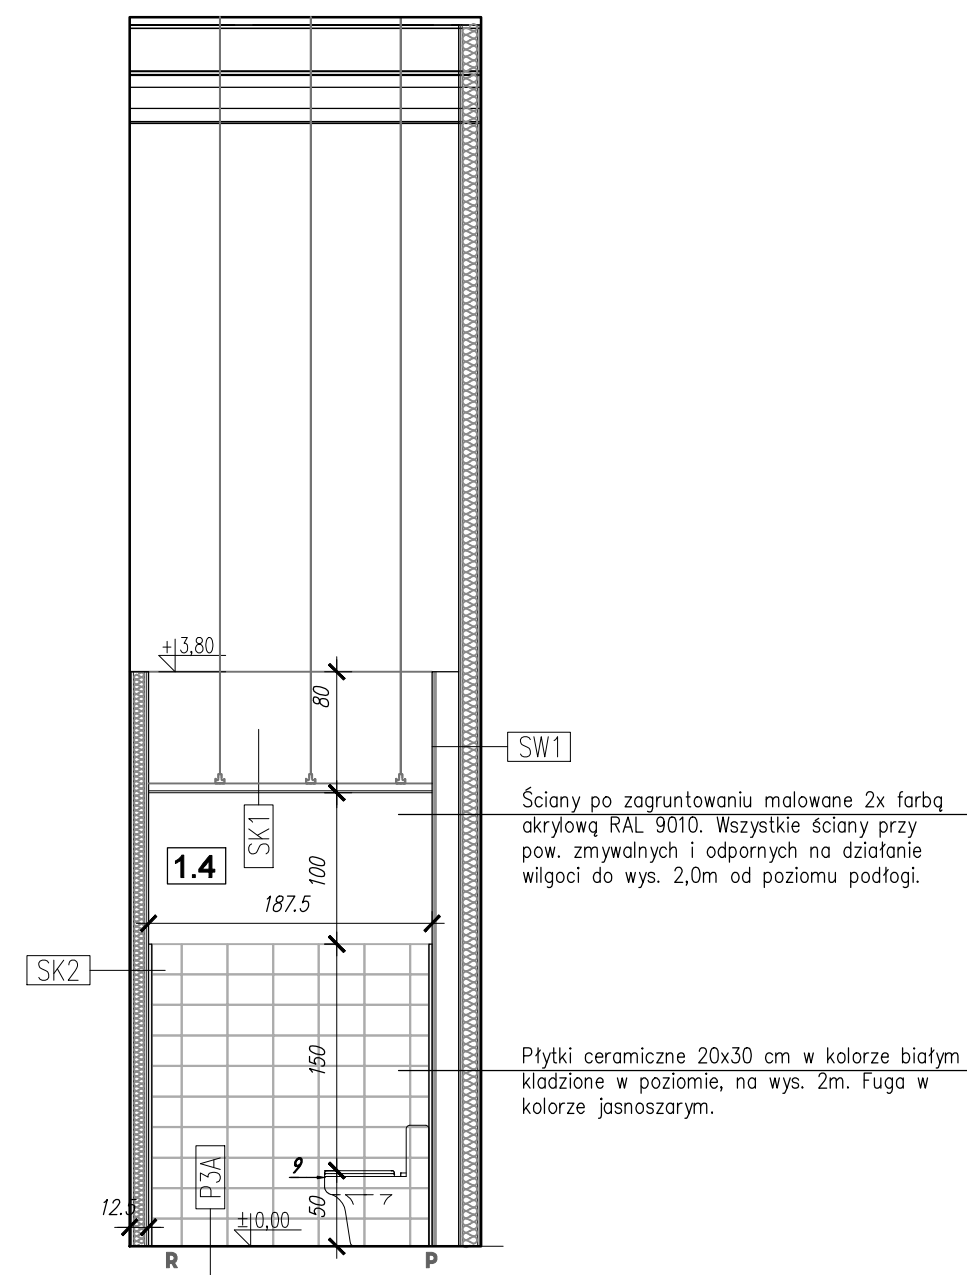


KŁAD ŚCIANY R-P

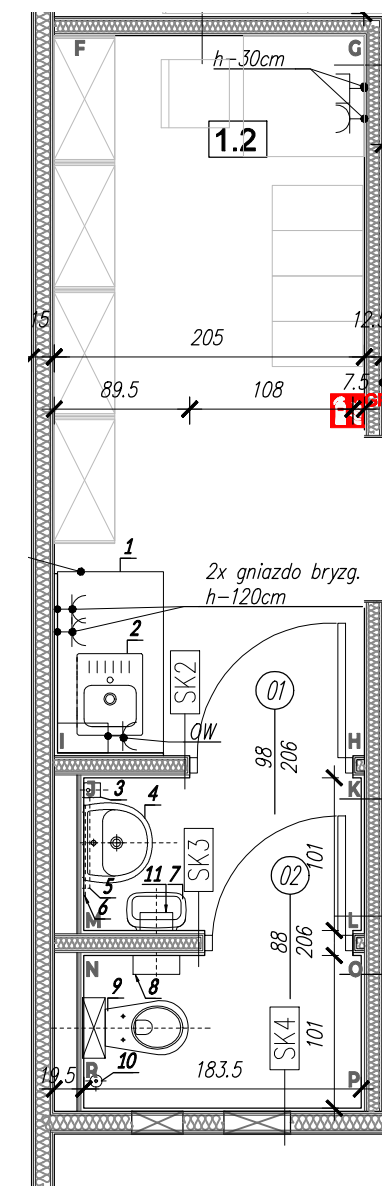


RZUT ZAPLECZA I WC

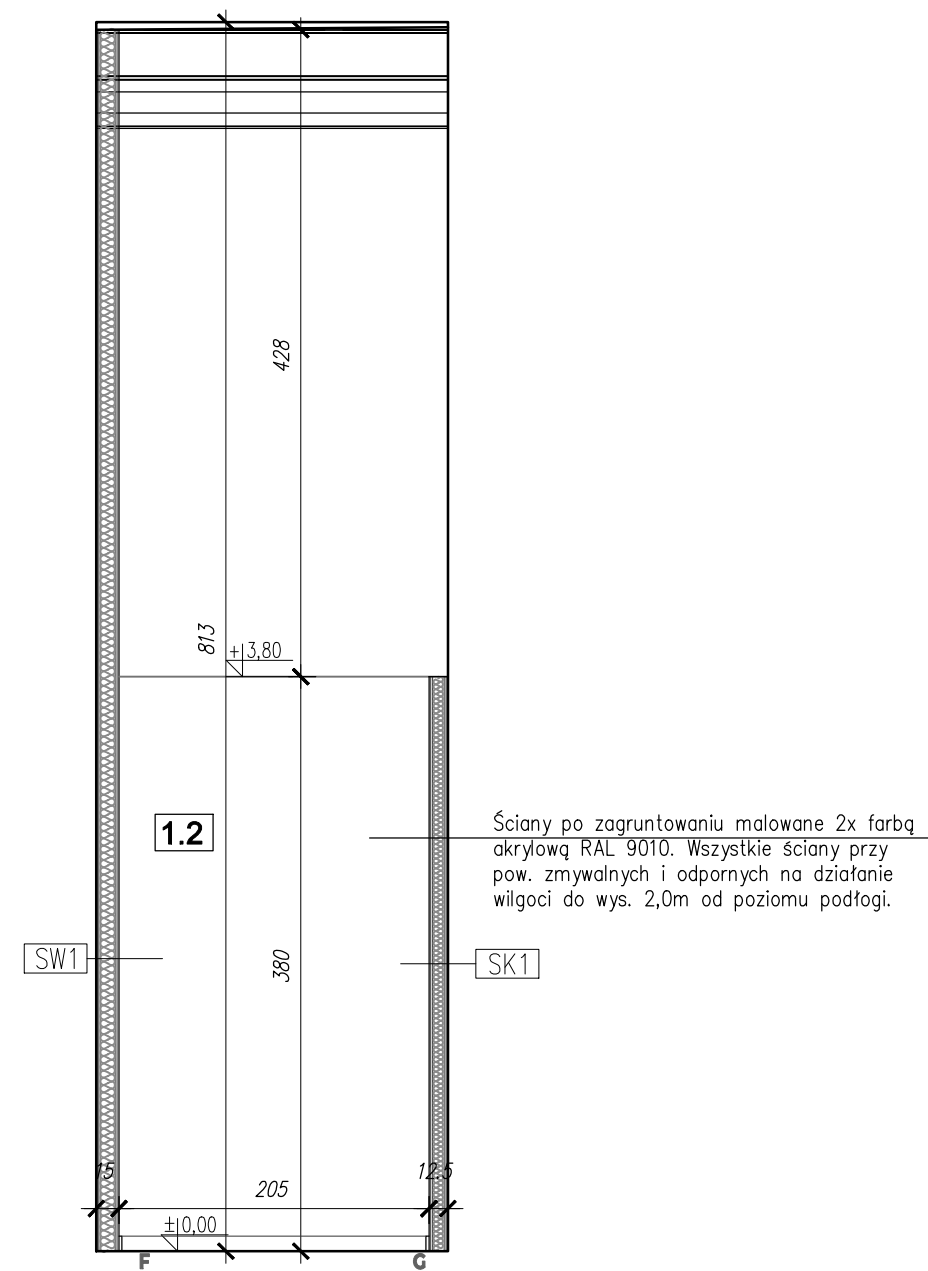


KŁAD ŚCIANY F-G

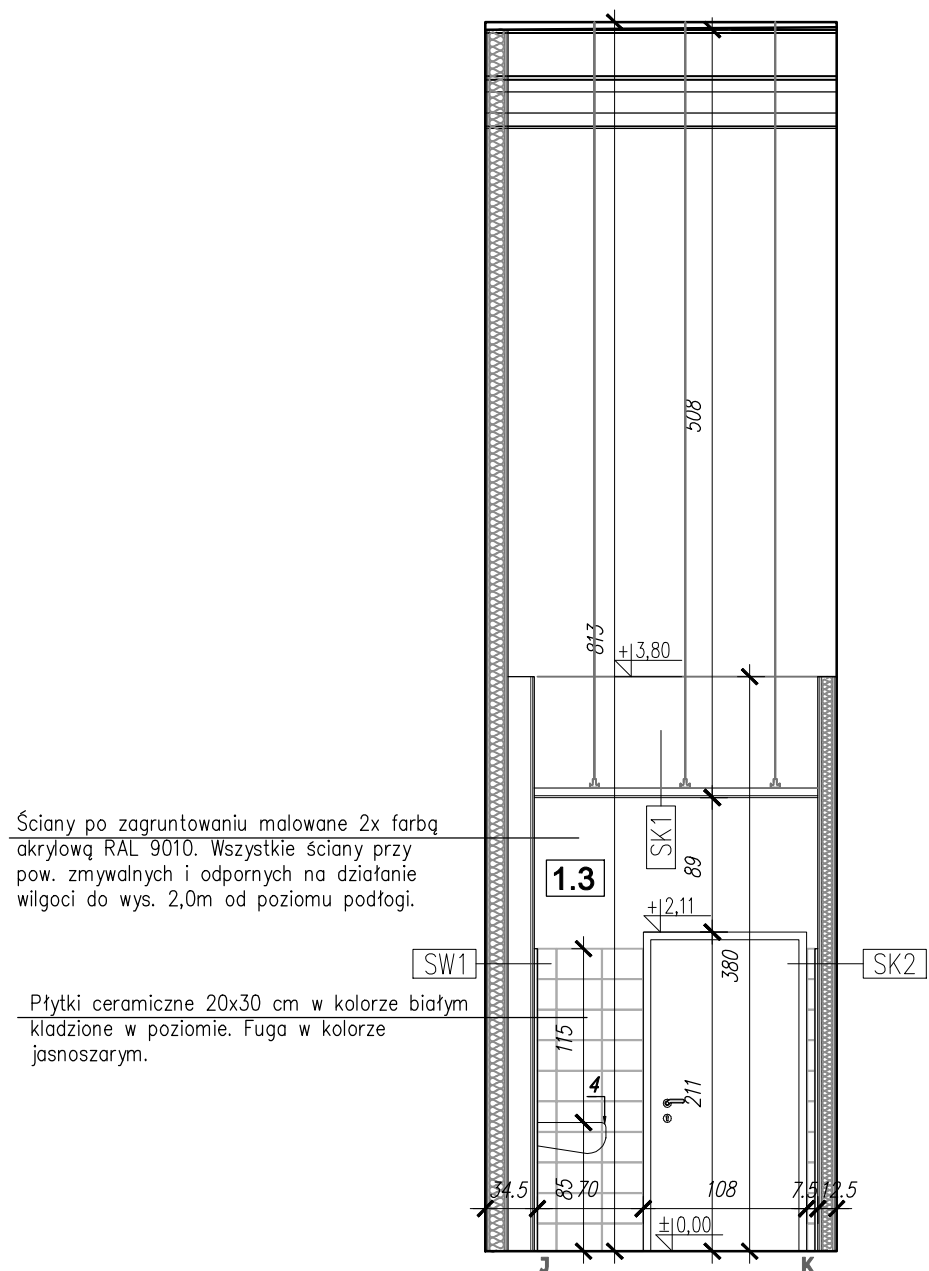


KŁAD ŚCIANY J-K

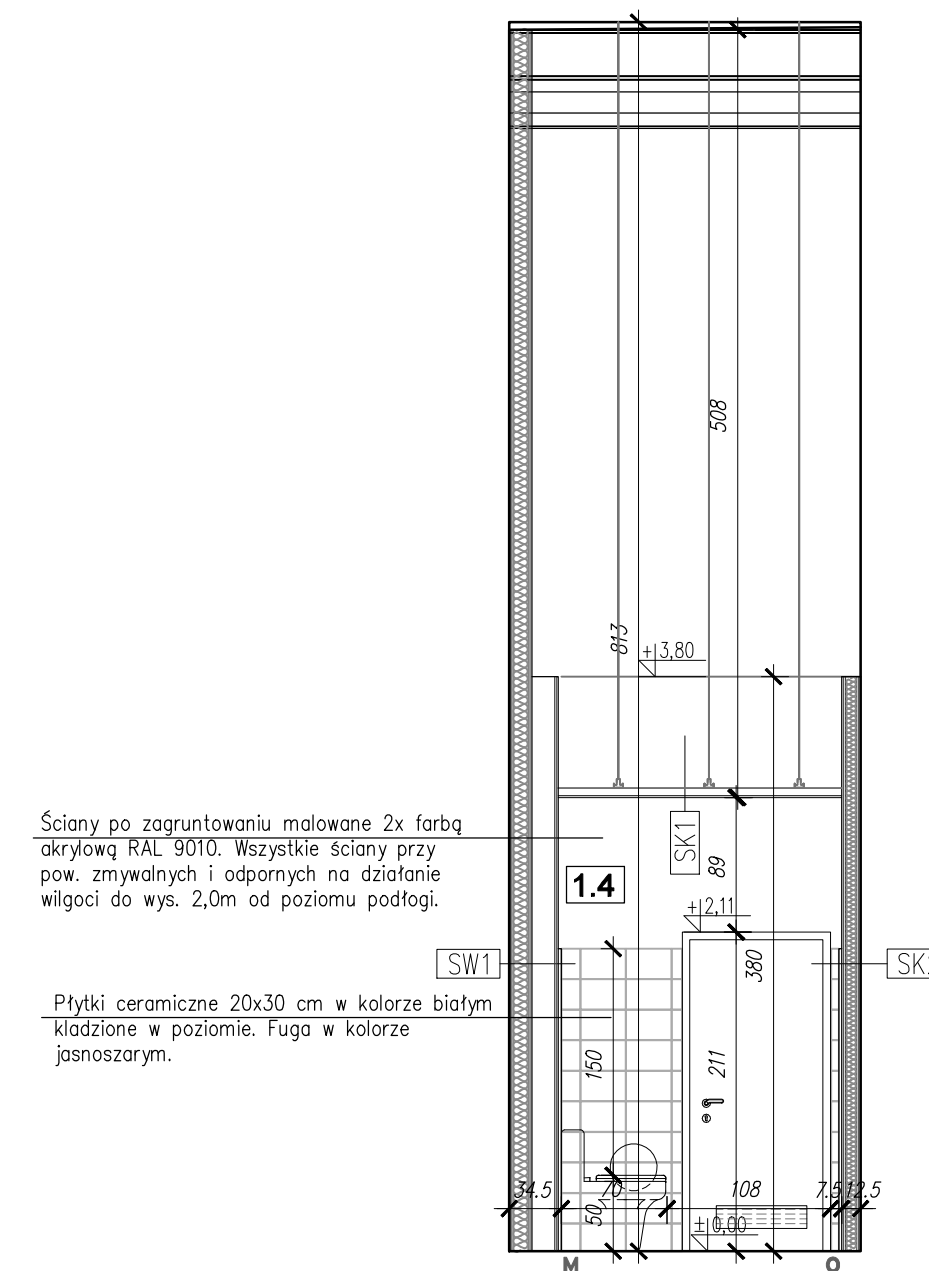

KŁAD ŚCIANY M-O

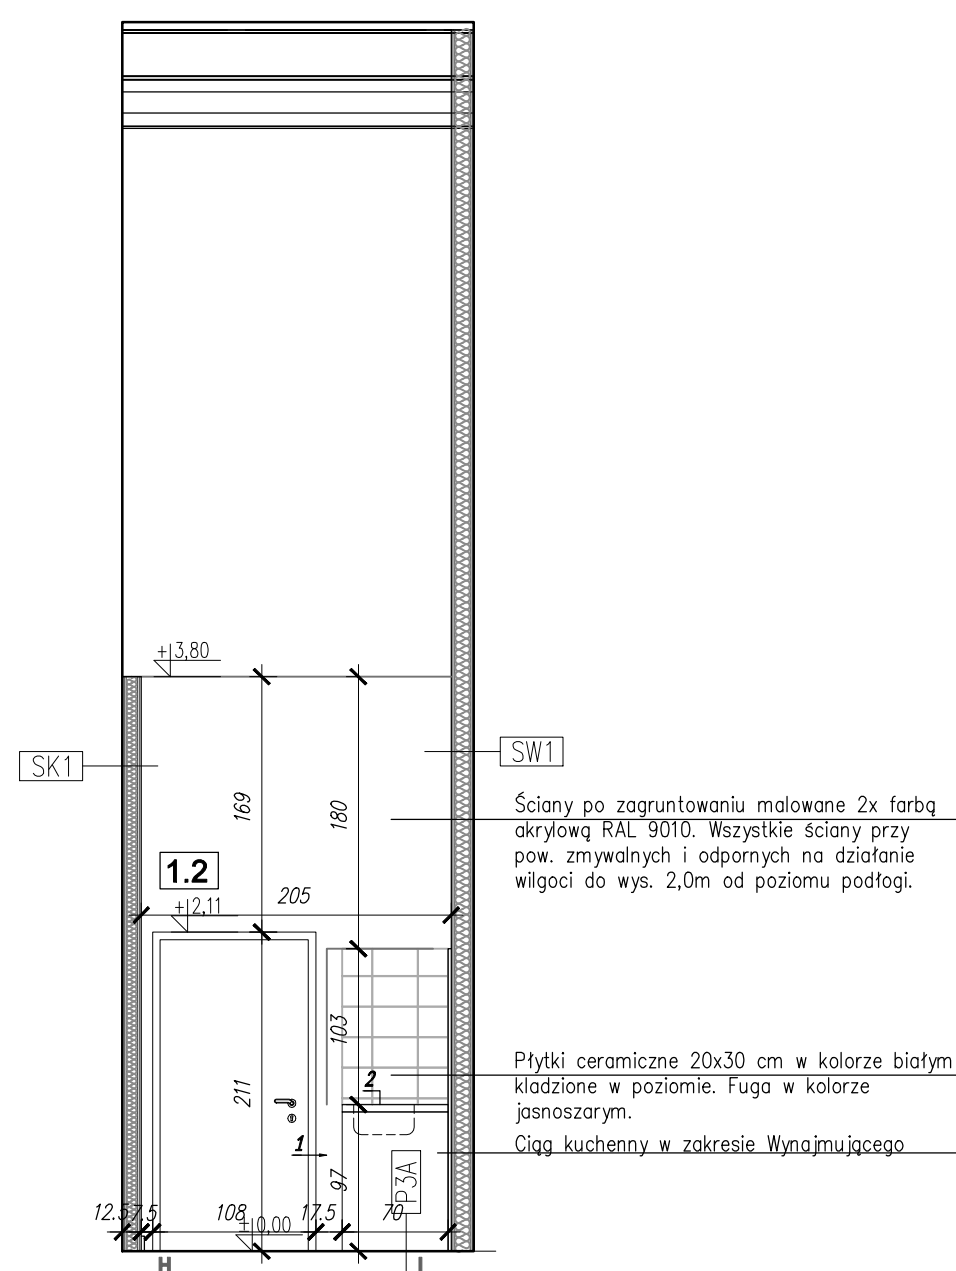

KŁAD ŚCIANY H-I

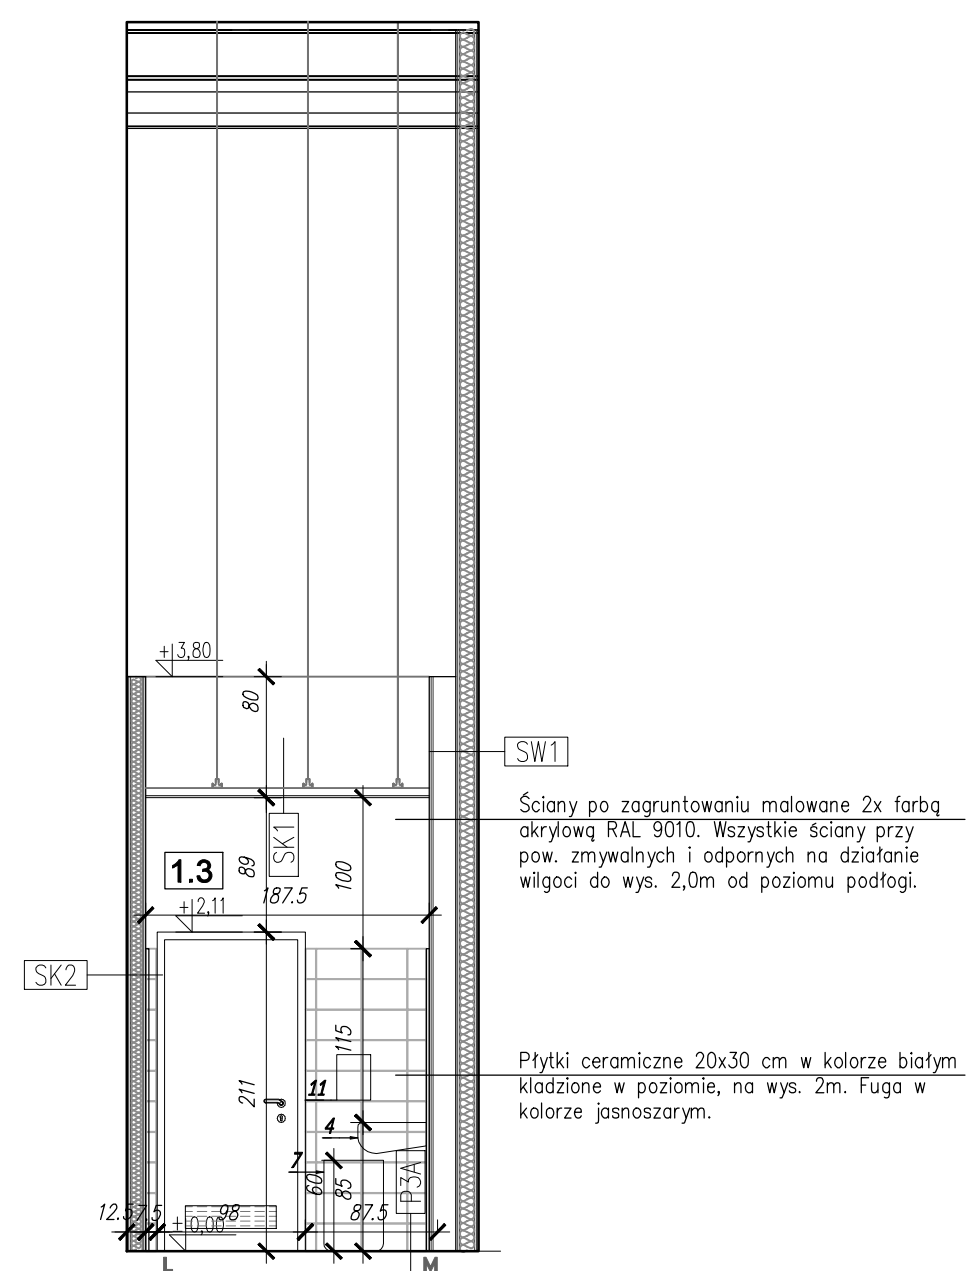

KŁAD ŚCIANY L-M

KOPROWANIE BEZ PISEMNEJ ZGODY AUTORA ZABRONIONE		PRAWA AUTORSKIE ZASTRZEŻONE	
PRACOWNIA PROJEKTOWANIA I USŁUG INWESTYCYJNYCH ALFA Spółka z o.o. Sądka komandytowa 58-220 LEGNICA, ul. ŁOKIETKA 18 +48 76 8525071 www.pcpa.pl pracownia@pcpa.pl			
OBIEKT: ARAZANICA LOKALU ŚWIAT KSIĄŻEK W BUDYNKU HANDLOWYM BIELSKO BIAŁA UL. WARSZAWSKA 180			
INWESTOR: Redkom Park Bielsko Sp. z o.o.			
IMIĘ I NAZWISKO PROJEKTANTA PROJEKTANT:		PODPIS	
mgr inż. arch. Agata Zygmunt-Sidor uprawnienia budowlane do projektowania bez ograniczeń w specjalności architektonicznej nr 877/DSOKK/2018			
OPRACOWUJĄCY: mgr inż. arch. Paula Misiak-Skwarek			
NAZWA RYSUNKU		BRANŻA	
KLĄDY ŚCIAN ZAPLECZA I WC		ARCHITEKTURA	
ID PROJEKTU	STADIUM	DATA	SKALA
V-23	PT	16.08.2024	1:50
NAZWA RYSU			ID REWIZJI
V-23_PT_ŚC_KŁADY ŚCIAN ZAPLECZA I WC			-