


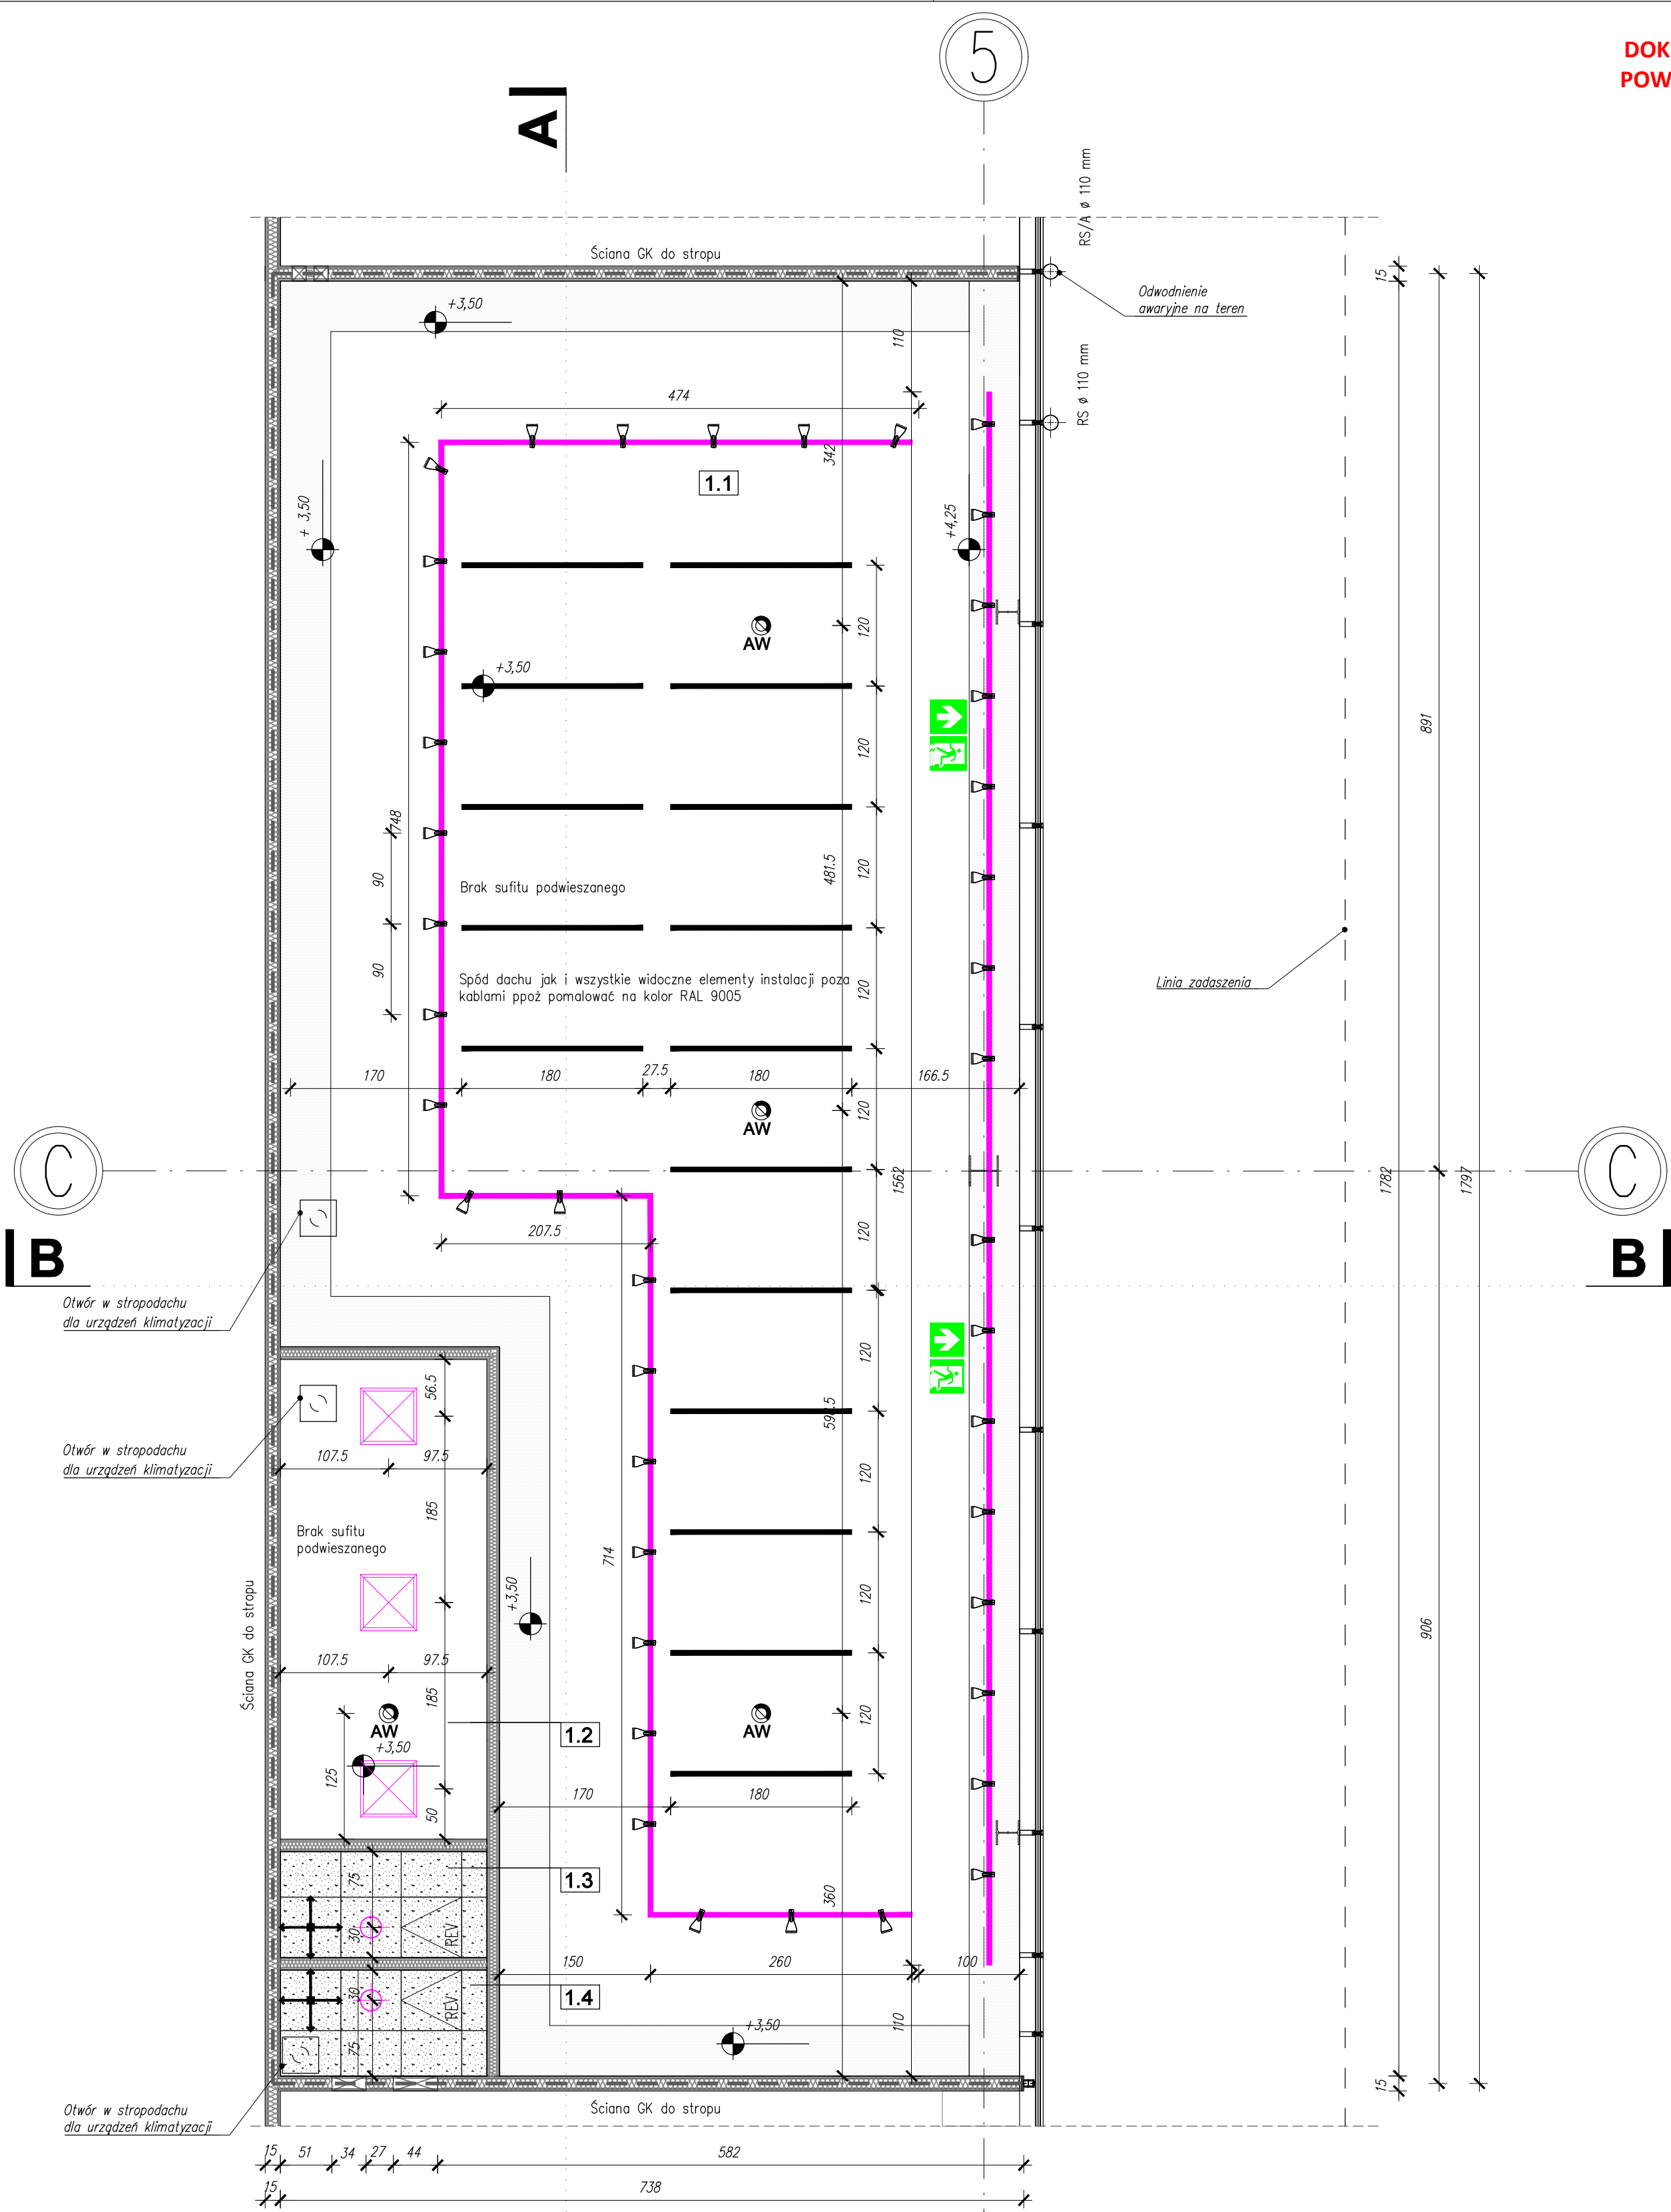

	LEGENDA
	Otwór rewizyjny 60x60 cm
	Kierunkowa oprawa ewakuacyjna
	Reflektor SNIPER A 4400 lm 830 BK 45 PL-CORE-3000-830-C-23 I 925mA I typ. 4400 lm @ 65° - 43W
	Oprawa wbudowana w sufit "downlight" DOWNLIGHT SHERIFF LED 3000LM 4000K - 45W WHITE
	Panel LED B 600X600 mm 4000K - 40W
	CORA LED LINE 180cm A 831 60W 24 BLACK

	Oświetlenie awaryjne - wymagane podtrzymanie 3h, natężenie 1 lux na całej powierzchni sklepu i 5 lux przy urządzeniach p.poż
	Blendy i sufit podwieszany systemowy pełny, z płyt GK na poziomie 4,25m oraz 3,5m. Powierzchnia łączna 32,16 m2, malowany na kolor RAL 9016
	Sufit podwieszany rastrowy pełny typu ARMSTRONG na poziomie 3,5m. Powierzchnia 4,3m2, w kolorze RAL 90016

UWAGA:
Należy zamontować zegar sterujący oświetleniem witryny i logo sklepu. Minimalne natężenie światła w pasie całej witryny wewnątrz lokalu to 1000 lx

KOPIOWANIE BEZ PISEMNEJ ZGODY AUTORA ZABRONIONE				PRAWA AUTORSKIE ZASTRZEŻONE	
PRACOWNIA PROJEKTOWANIA I USŁUG INWESTYCYJNYCH ALFA Spółka z o.o. Spółka komandytowa 59-220 LEGNICA, ul. ŁOKIETKA 18 +48 76 8525671 www.ppalpa.pl pracownie@ppalpa.pl				 PRACOWNIA	
OBIEKT: ARANŻACJA LOKALU ŚWIAT KSIĄŻKI W BUDYNKU HANDLOWYM BIELSKO BIAŁA UL. WARSZAWSKA 180					
INWESTOR: Redkom Park Bielsko Sp. z o.o.					
IMIĘ I NAZWISKO PROJEKTANTA PROJEKTANT: mgr inż. arch. Agata Zygmunt-Sidor uprawnienia budowlane do projektowania bez ograniczeń w specjalności architektonicznej nr 87/DSOKK/2018				PODPIS	
OPRAĆCOWUJĄCY: mgr inż. arch. Paula Misiak-Skwarek					
NAZWA RYSUNKU RZUT SUFITU				BRANŻA ARCHITEKTURA	
ID PROJEKTU V-23	STADIUM PT	DATA 16.08.2024	SKALA 1:50	NR RYS 05G/A/5	
NAZWA PLIKU V-23_PT_SK_A-RZUT SUFITU				ID REWIZJI -	