


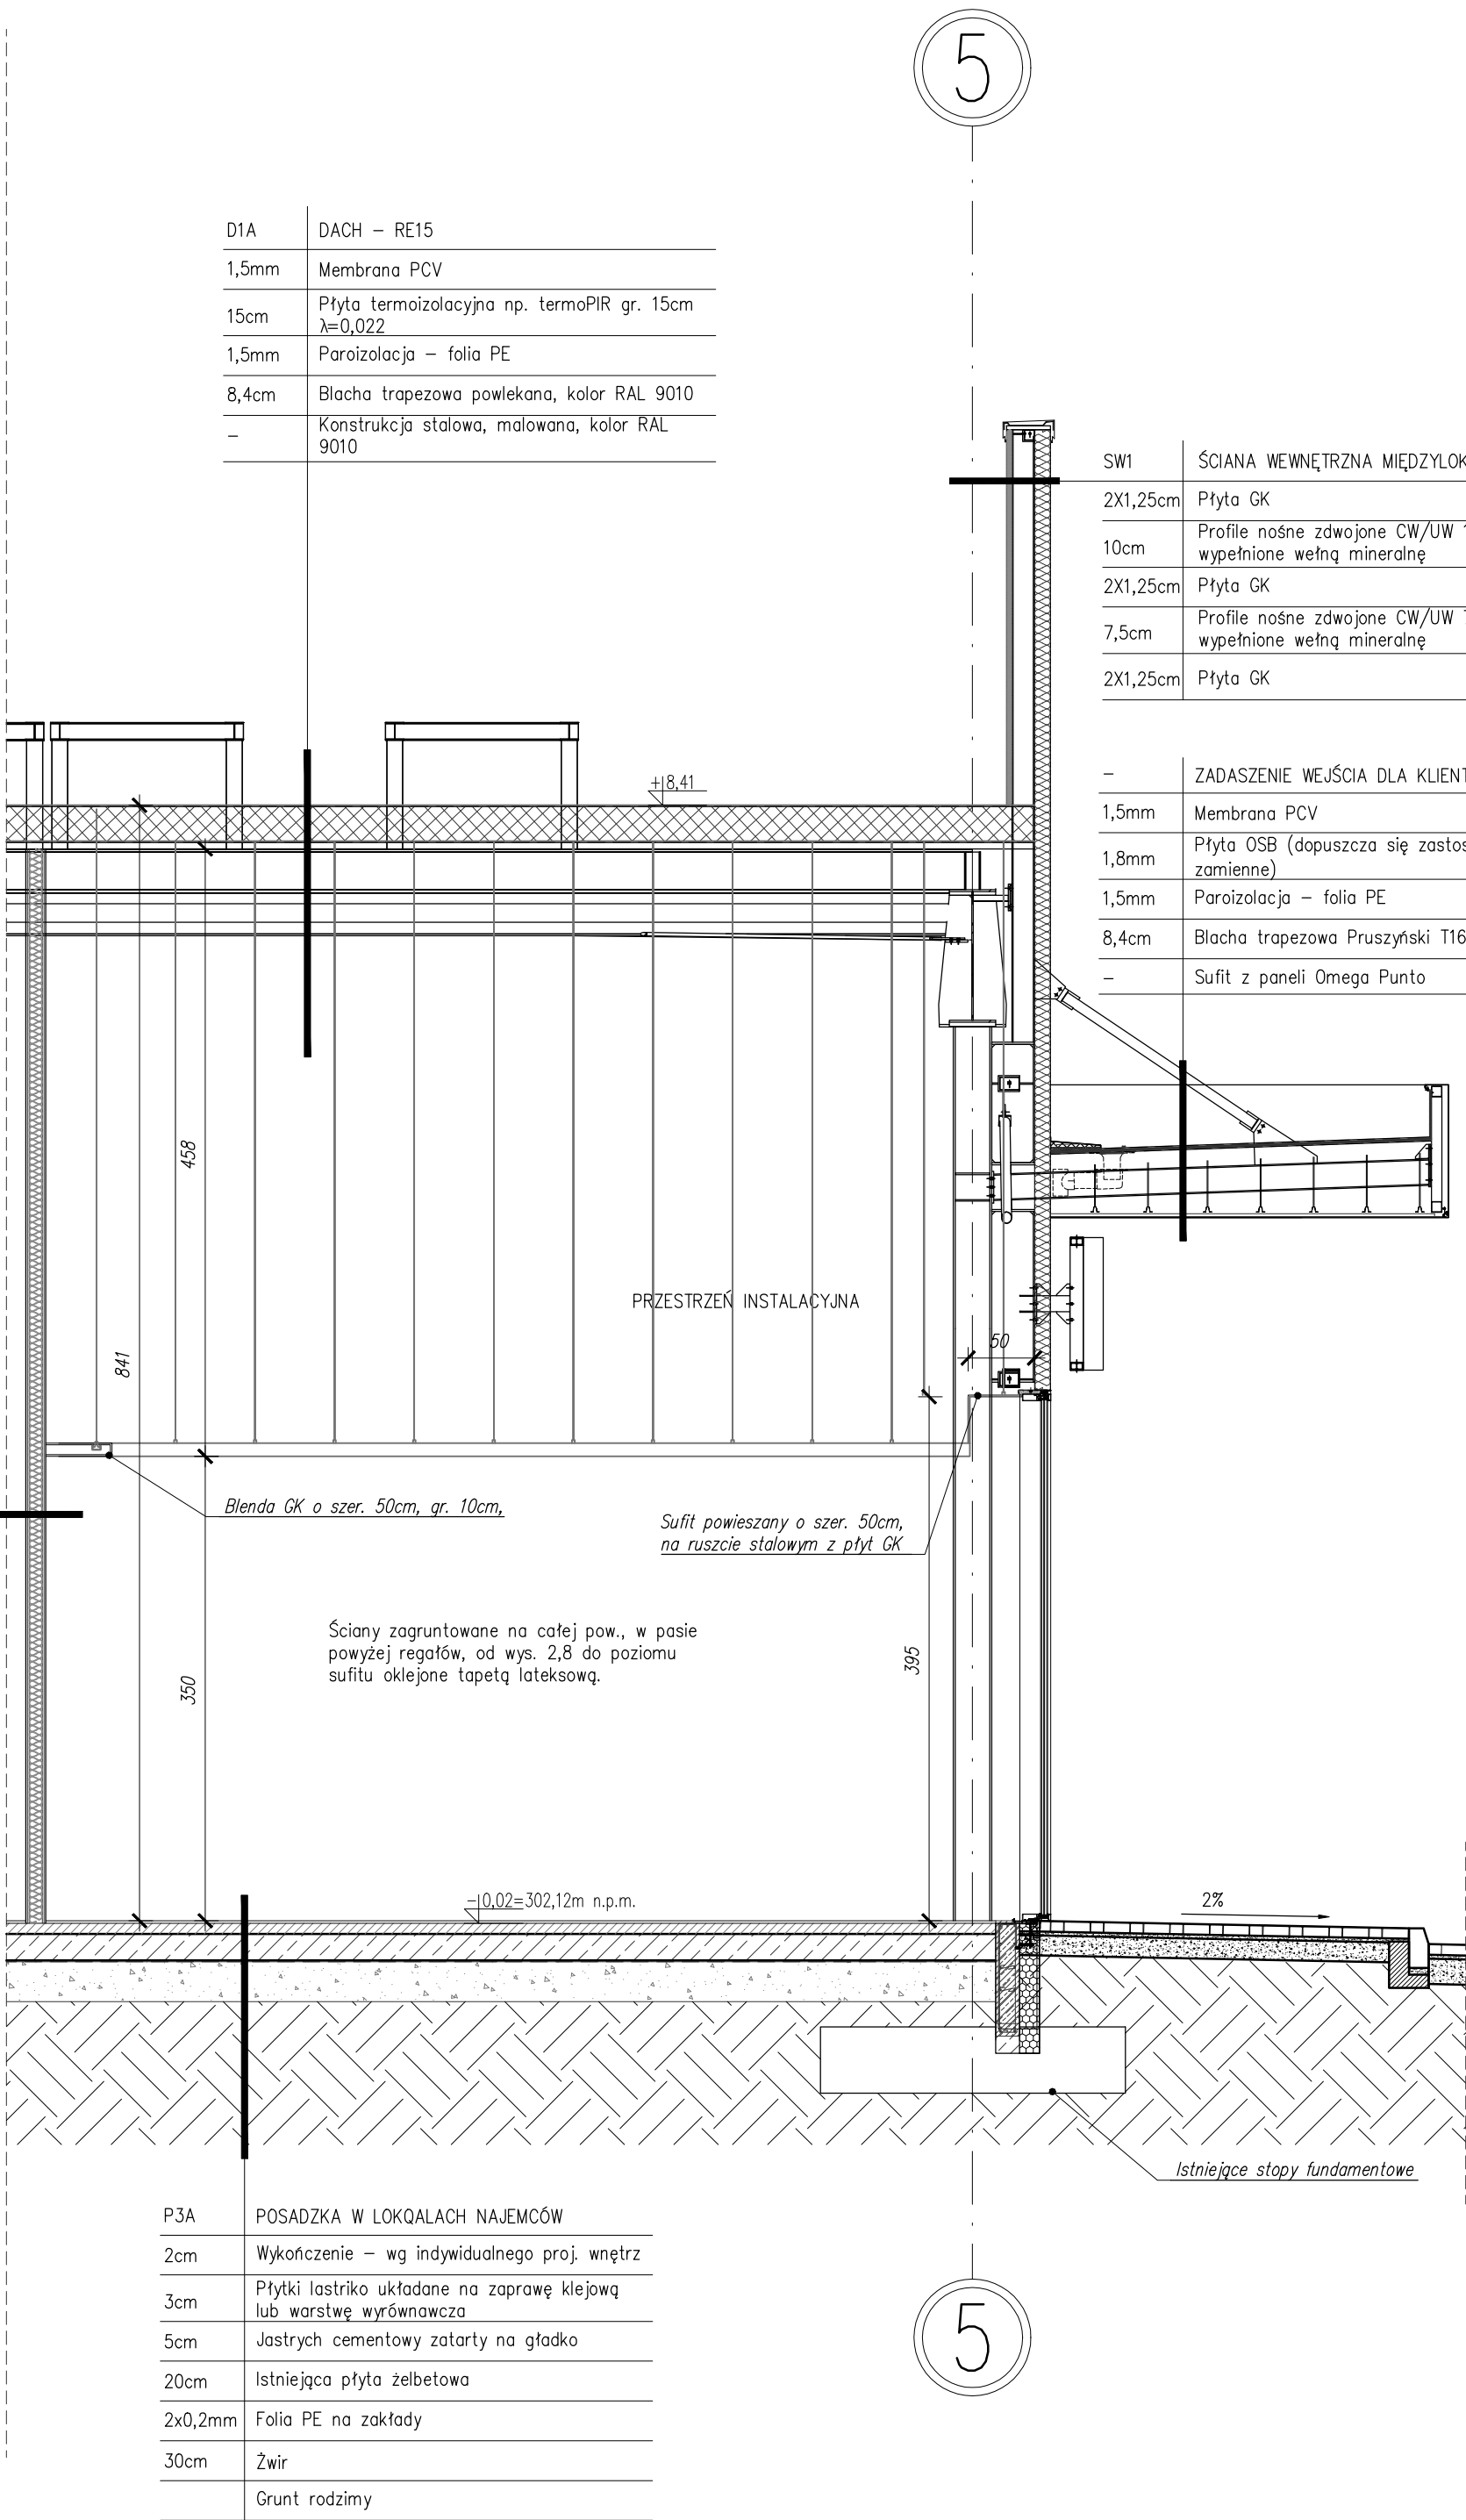

D1A	DACH – RE15
1,5mm	Membrana PCV
15cm	Płyta termoizolacyjna np. termoPIR gr. 15cm $\lambda=0,022$
1,5mm	Paroizolacja – folia PE
8,4cm	Blacha trapezowa powlekana, kolor RAL 9010
–	Konstrukcja stalowa, malowana, kolor RAL 9010

SW1	ŚCIANA WEWNĘTRZNA MIĘDZYLOKALOWA
2X1,25cm	Płyta GK
10cm	Profilę nośne zdwojone CW/UW 100, wypełnione wełną mineralną
2X1,25cm	Płyta GK
7,5cm	Profilę nośne zdwojone CW/UW 75, wypełnione wełną mineralną
2X1,25cm	Płyta GK

–	ZADASZENIE WEJŚCIA DLA KLIENTÓW
1,5mm	Membrana PCV
1,8mm	Płyta OSB (dopuszcza się zastosowanie zamiennie)
1,5mm	Paroizolacja – folia PE
8,4cm	Blacha trapezowa Pruszyński T160 gr. 0,88
–	Sufit z paneli Omega Punto

SW1	ŚCIANA WEWNĘTRZNA MIĘDZYLOKALOWA
2X1,25cm	Płyta GK
10cm	Profilę nośne zdwojone CW/UW 100, wypełnione wełną mineralną
2X1,25cm	Płyta GK

Blenda GK o szer. 50cm, gr. 10cm,

Sufit powieszony o szer. 50cm, na ruszcie stalowym z płyt GK

Ściany zagruntowane na całej pow., w pasie powyżej regatów, od wys. 2,8 do poziomu sufitu oklejone tapetą lateksową.

P3A	POSADZKA W LOKALACH NAJEMCÓW
2cm	Wykończenie – wg indywidualnego proj. wnętrz
3cm	Płytki lastrико układane na zaprawę klejową lub warstwę wyrównawczą
5cm	Jastrych cementowy zatarty na gładko
20cm	Istniejąca płyta żelbetowa
2x0,2mm	Folia PE na zakłady
30cm	Żwir
	Grunt rodzimy

ZESTAWIENIE MATERIAŁOWE

P5	POSADZKA	U=0,30 W/(m ² K)
2cm	wykończenie – wg indywidualnych proj. wnętrz	
8cm	jastrych	
20cm	istniejąca płyta żelbetowa	
2x0,2mm	folia PE na zakłady	
30cm	żwir	
–	grunt rodzimy	

SW1	ŚCIANA MIĘDZYLOKALOWA	
2x1,25cm	Płyta GK	
10cm	Profilę nośne zdwojone CW/UW 100, wypełnione wełną mineralną	
2x1,25cm	Płyta GK	

SK1	ŚCIANA WEWNĘTRZNA	
2x1,25cm	Płyta GK	
7,5cm	Profilę nośne zdwojone CW/UW 75, wypełnione wełną mineralną	
2x1,25cm	Płyta GK	

SK2	ŚCIANA WEWNĘTRZNA MAGAZYNU	
2x1,25cm	Płyta GK	
7,5cm	Profilę nośne zdwojone CW/UW 75, wypełnione wełną mineralną	
2x1,25cm	Płyta GK	
2cm	Płytki ceramiczne na kleju do wys. 2m	

SK2	ŚCIANA WEWNĘTRZNA MAGAZYNU	
2x1,25cm	Płyta GK	
7,5cm	Profilę nośne zdwojone CW/UW 75, wypełnione wełną mineralną	
2x1,25cm	Płyta GK	
2cm	Płytki ceramiczne na kleju do wys. 2m	

SK3	ŚCIANA WEWNĘTRZNA WC	
2cm	Płytki ceramiczne na kleju do wys. 2m	
2x1,25cm	Płyta GK	
7,5cm	Profilę nośne zdwojone CW/UW 75, wypełnione wełną mineralną	
2x1,25cm	Płyta GK	
2cm	Płytki ceramiczne na kleju do wys. 2m	

SK4	ŚCIANA MIĘDZYLOKALOWA + WC	
2cm	Płytki ceramiczne na kleju	
2x1,25cm	Płyta GK	
10cm	Profilę nośne zdwojone CW/UW 100, wypełnione wełną mineralną	
2x1,25cm	Płyta GK	
2cm	Płytki ceramiczne na kleju	

W1	WITRYNA	U=0,9 W/(m ² K)
–	Witryna aluminiowa	

D1A	DACH	U=0,15 W/(m ² K)
1,5mm	membrana PCV	
15cm	płyta termoizolacyjna np. termoPIR gr. 15cm $\lambda=0,022$	
1,5mm	paroizolacja – folia PE	
8,4cm	blacha trapezowa powlekana, kolor RAL 9010, RE15	
–	konstrukcja stalowa, malowana, kolor RAL 9010	

PK1	SUFIT PODWIESZANY	
–	Kasetony sufitowe ARMSTRONG 60x60cm	
–	Szyny nośne	

DOKUMENTACJA
POWYKONAWCZA

KOPIOWANIE BEZ PISEMNEJ ZGODY AUTORA ZABRONIONE PRAWA AUTORSKIE ZASTRZEŻONE

**PRACOWNIA PROJEKTOWANIA
I USŁUG INWESTYCYJNYCH ALFA**
Spółka z o.o. Spółka komandytowa
59-220 LEGNICA, ul. ŁOKIETKA 18
+48 76 8525671 www.ppalfa.pl pracownia@ppalfa.pl

OBIĘKT:
**ARANŻACJA LOKALU ŚWIAT KSIĄŻKI W BUDYNKU HANDLOWYM
BIELSKO BIAŁA
UL. WARSZAWSKA 180**

INWESTOR:
Redkom Park Bielsko Sp. z o.o.

IMIĘ I NAZWISKO PROJEKTANTA	PODPIS
PROJEKTANT: mgr inż. arch. Agata Zygmunt-Sidor uprawnienia budowlane do projektowania bez ograniczeń w specjalności architektonicznej nr 87/DSOKK/2018	
OPRACOWUJĄCY: mgr inż. arch. Paula Misiak-Skwarek	

NAZWA RYSUNKU	BRANŻA
PRZEKRÓJ B-B	ARCHITEKTURA

ID PROJEKTU	STADIUM	DATA	SKALA	NR RYS
V-23	PT	16.08.2024	1:50	05G/A/7
NAZWA PLIKU				ID REWIZJI
V-23_PT_SK_A-PRZEKRÓJ B-B				-