




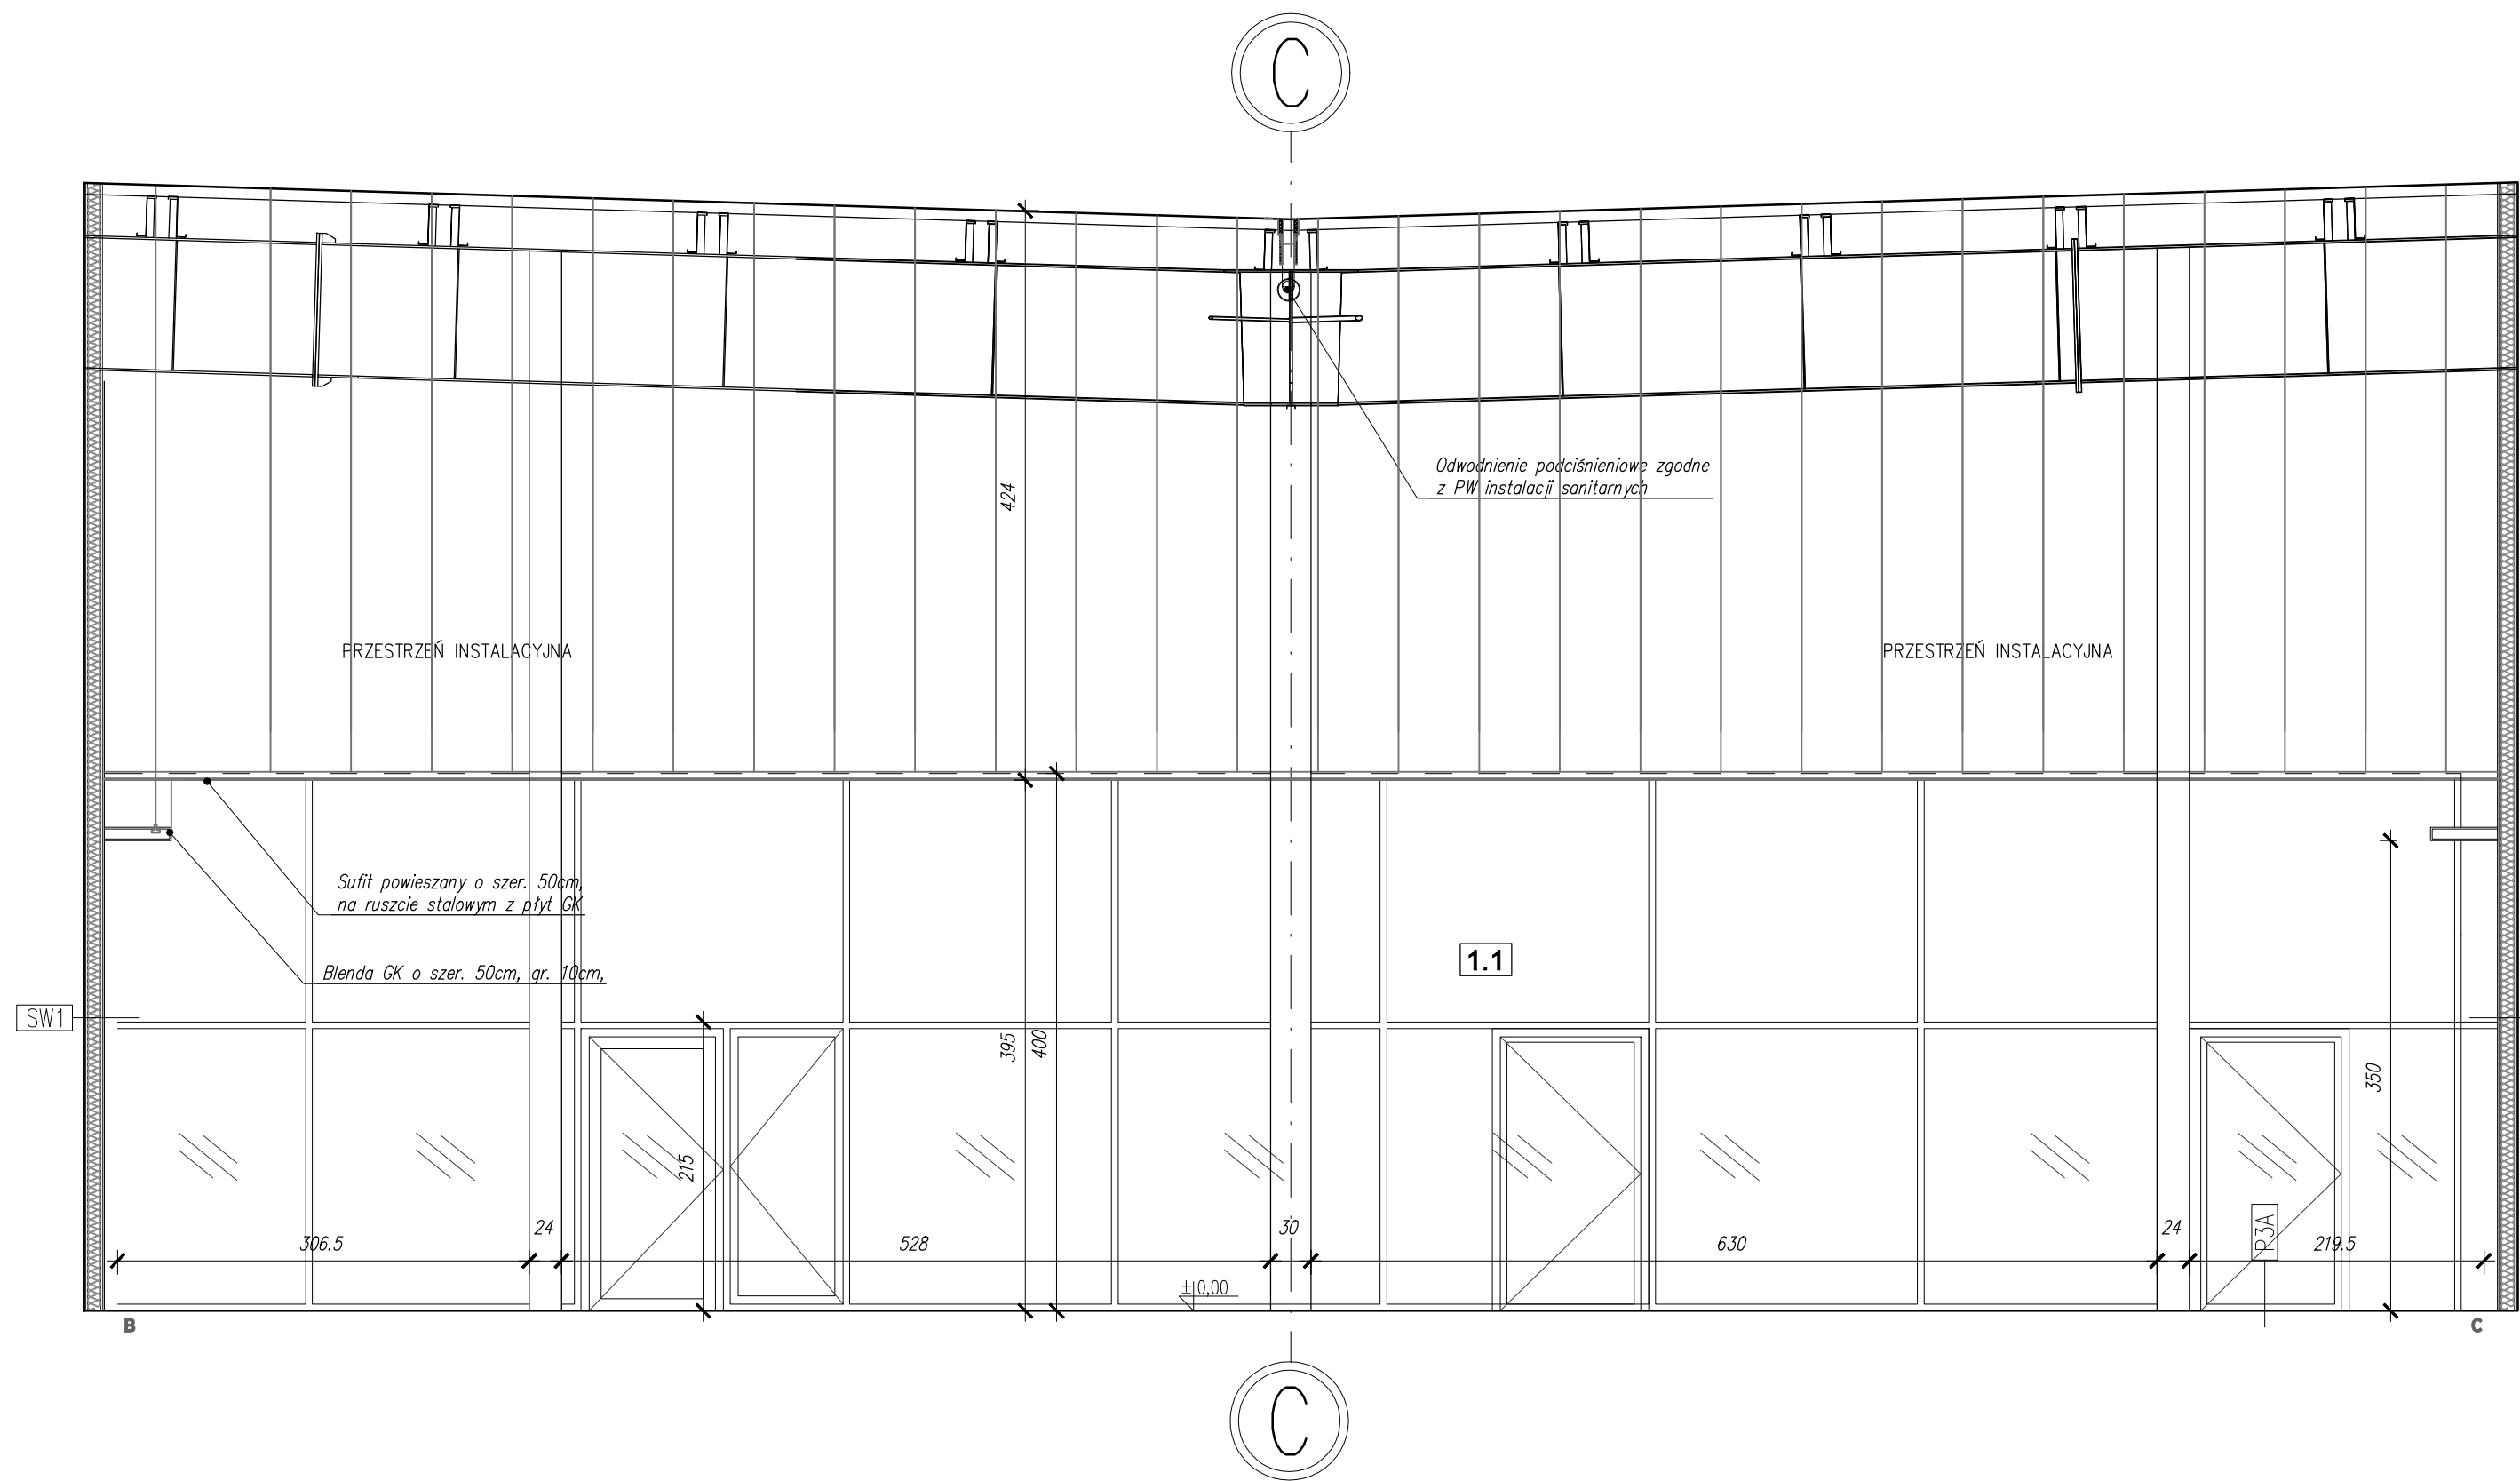


KŁAD ŚCIANY B-C

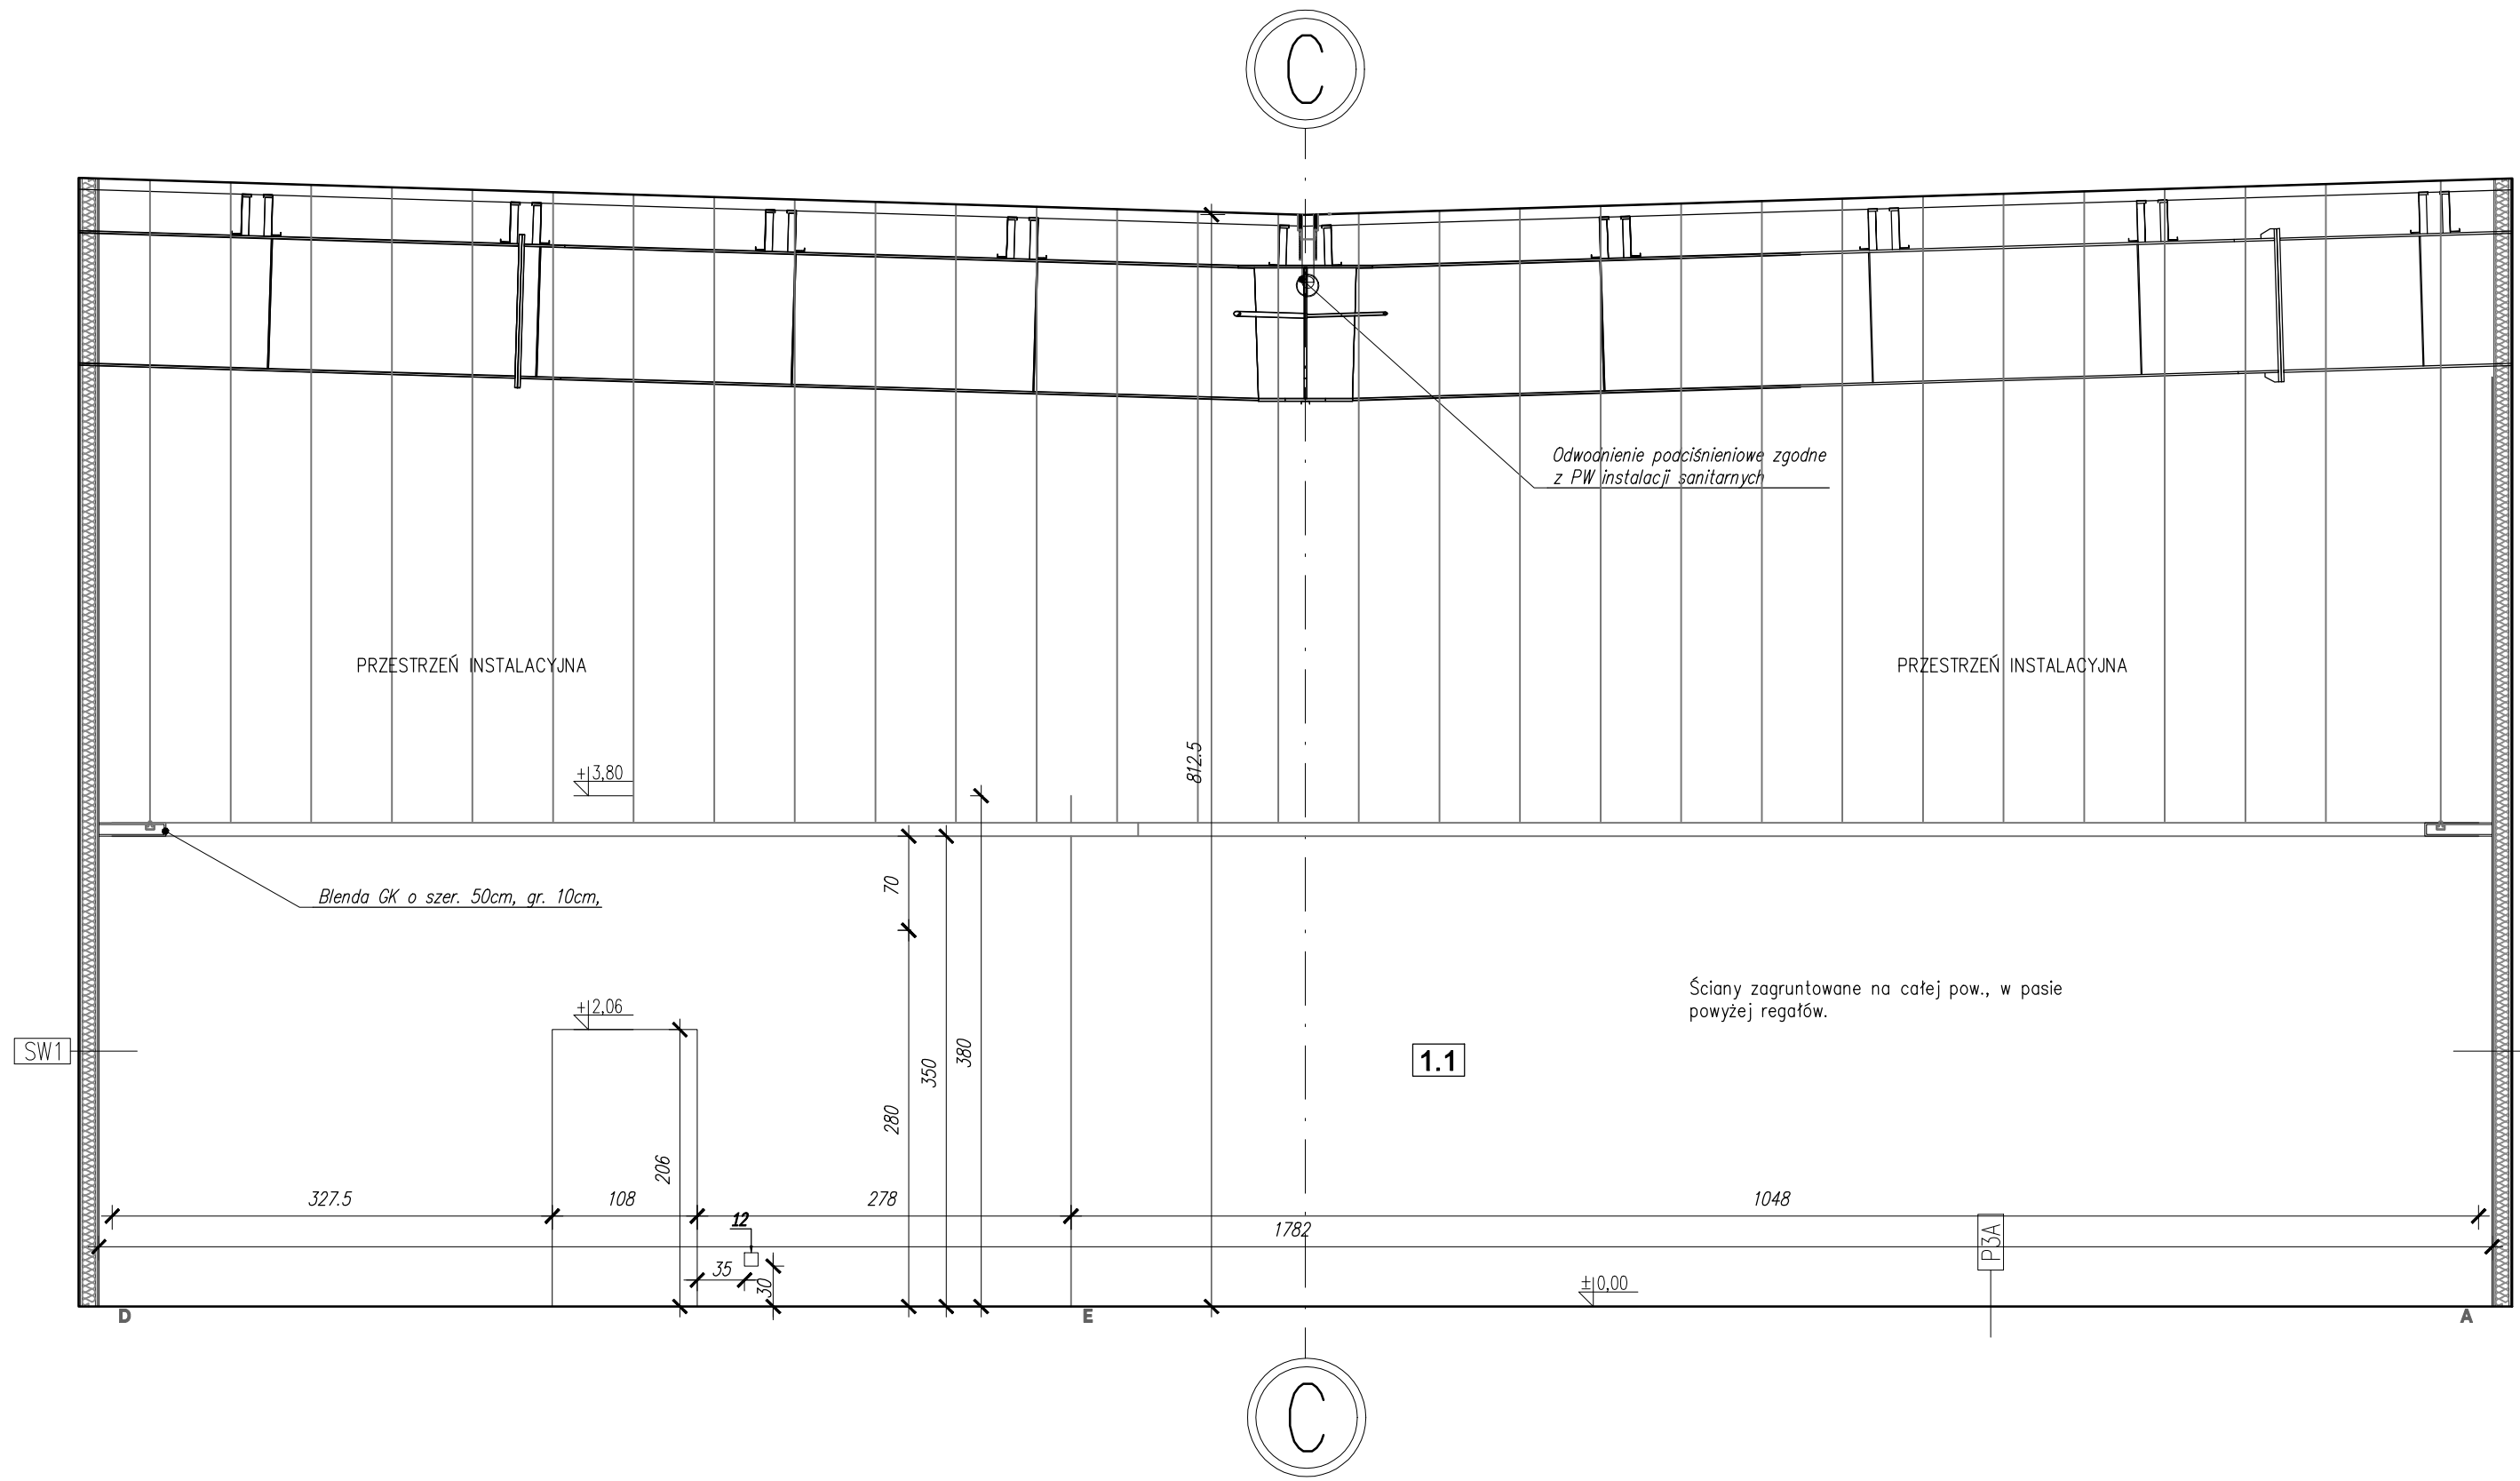


KŁAD ŚCIANY D-E-A

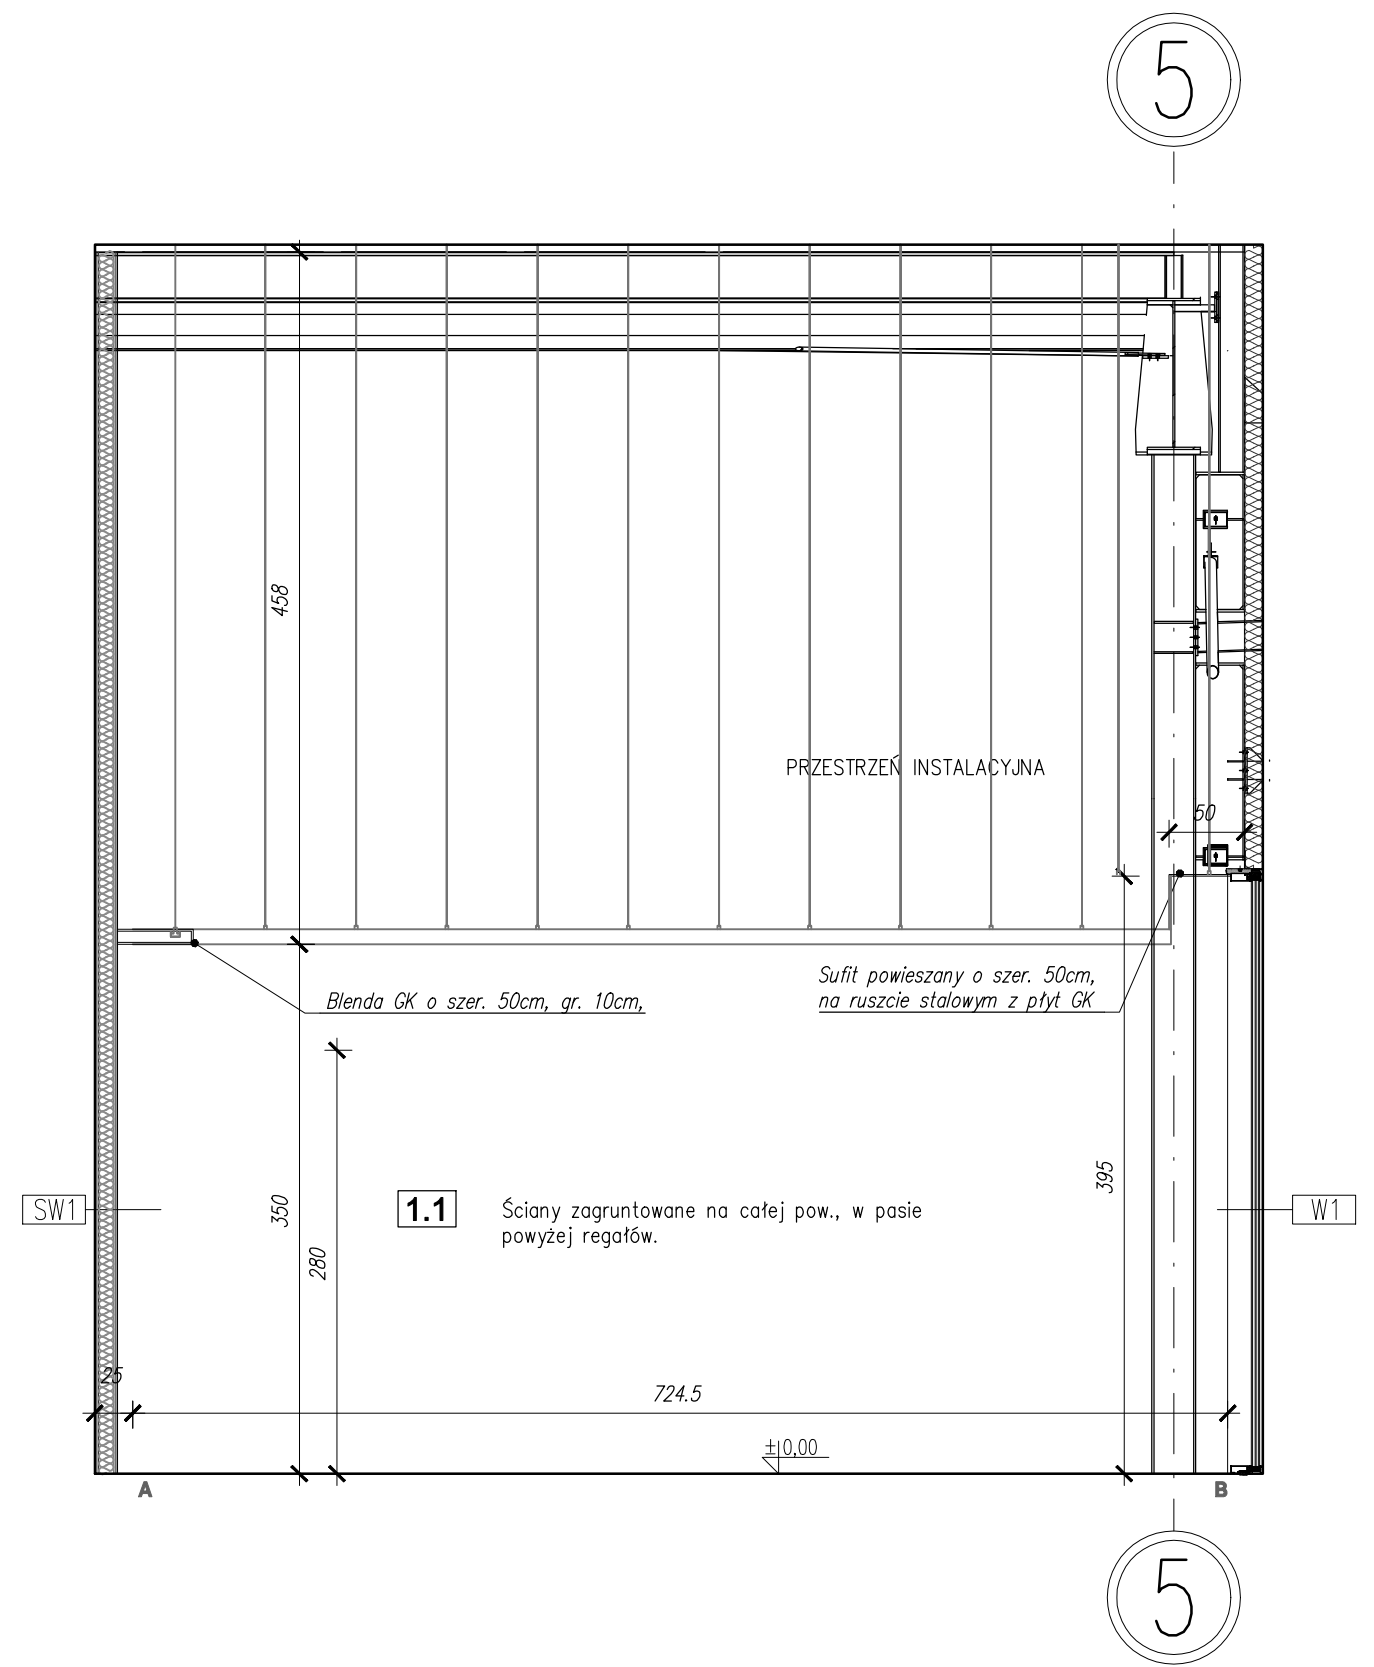

KŁAD ŚCIANY A-B

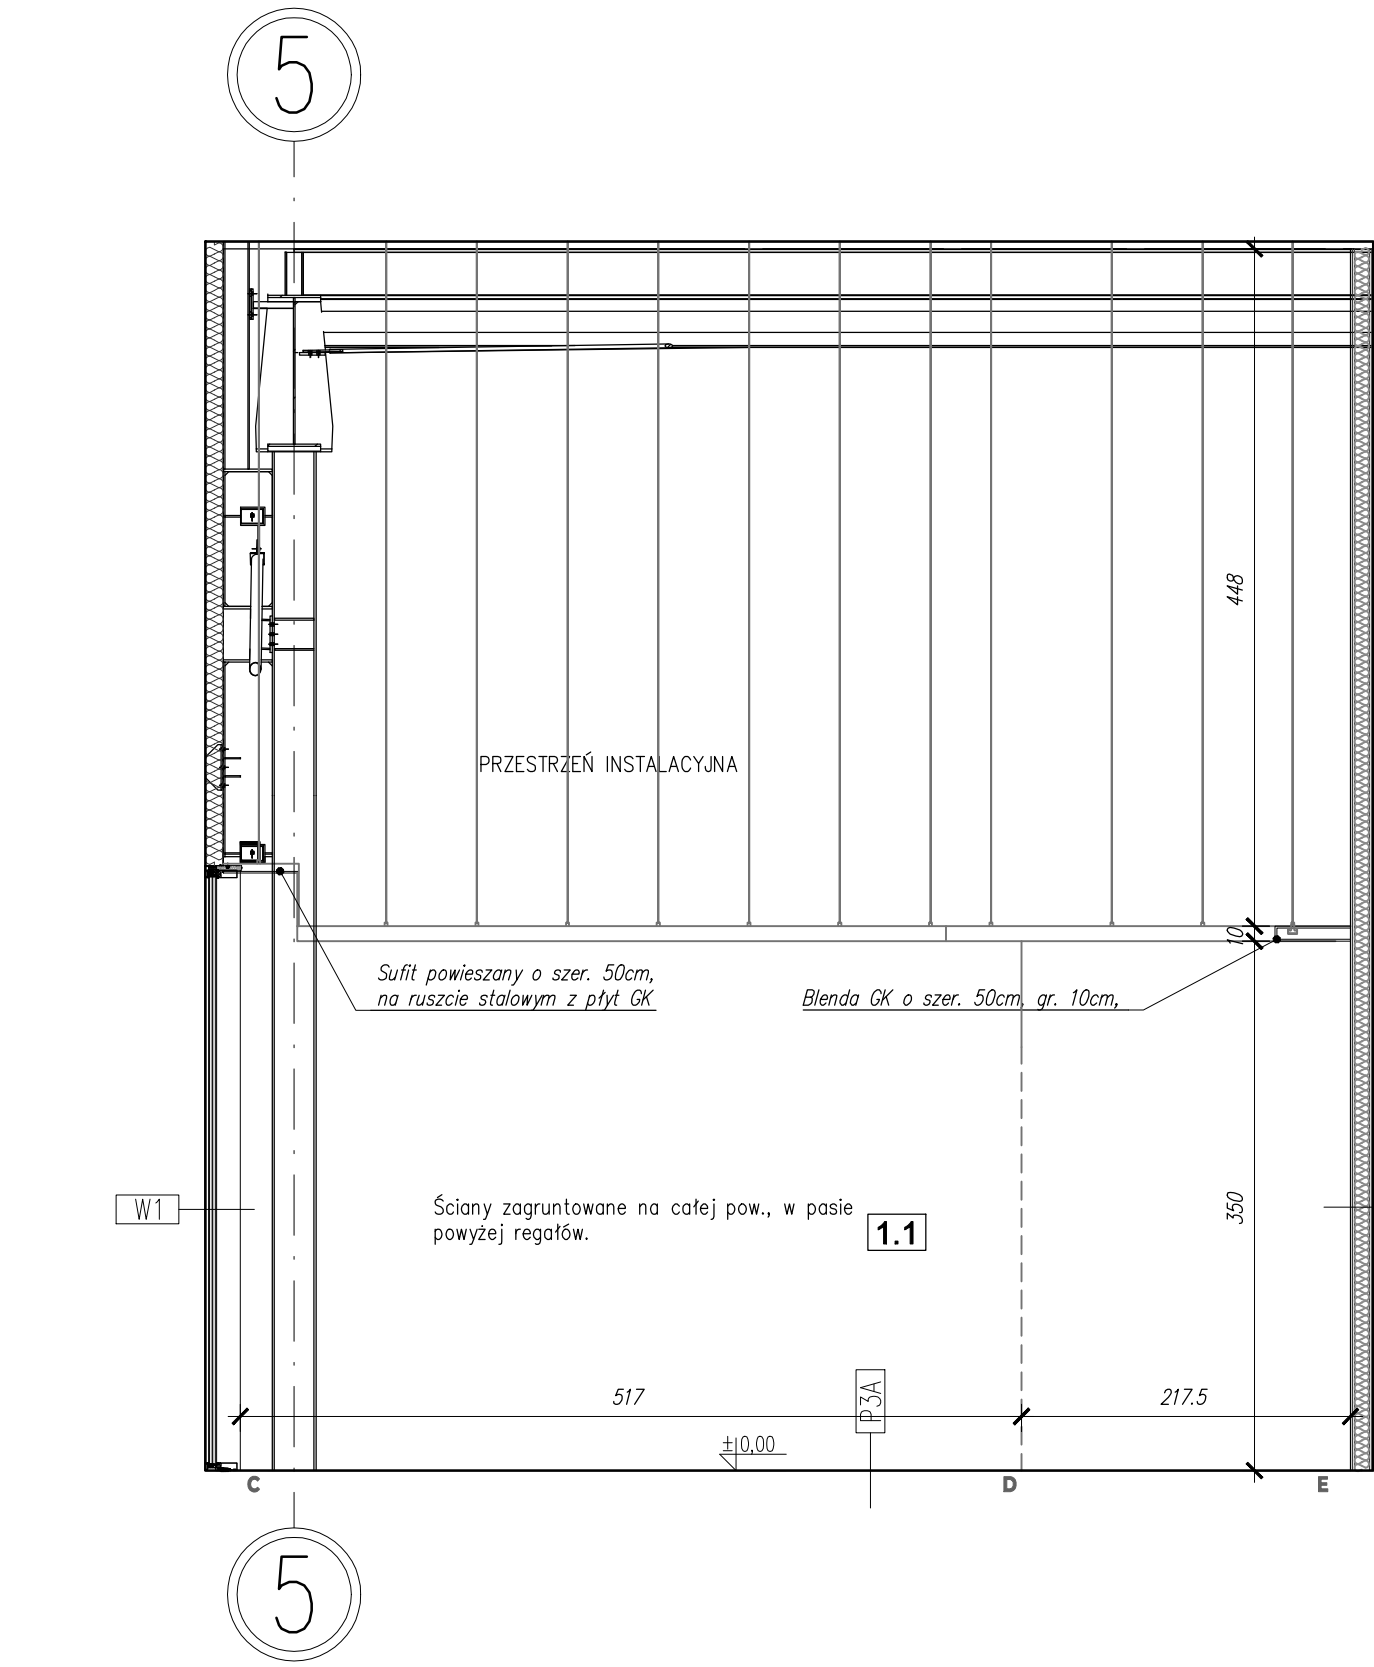

KŁAD ŚCIANY C-D-E

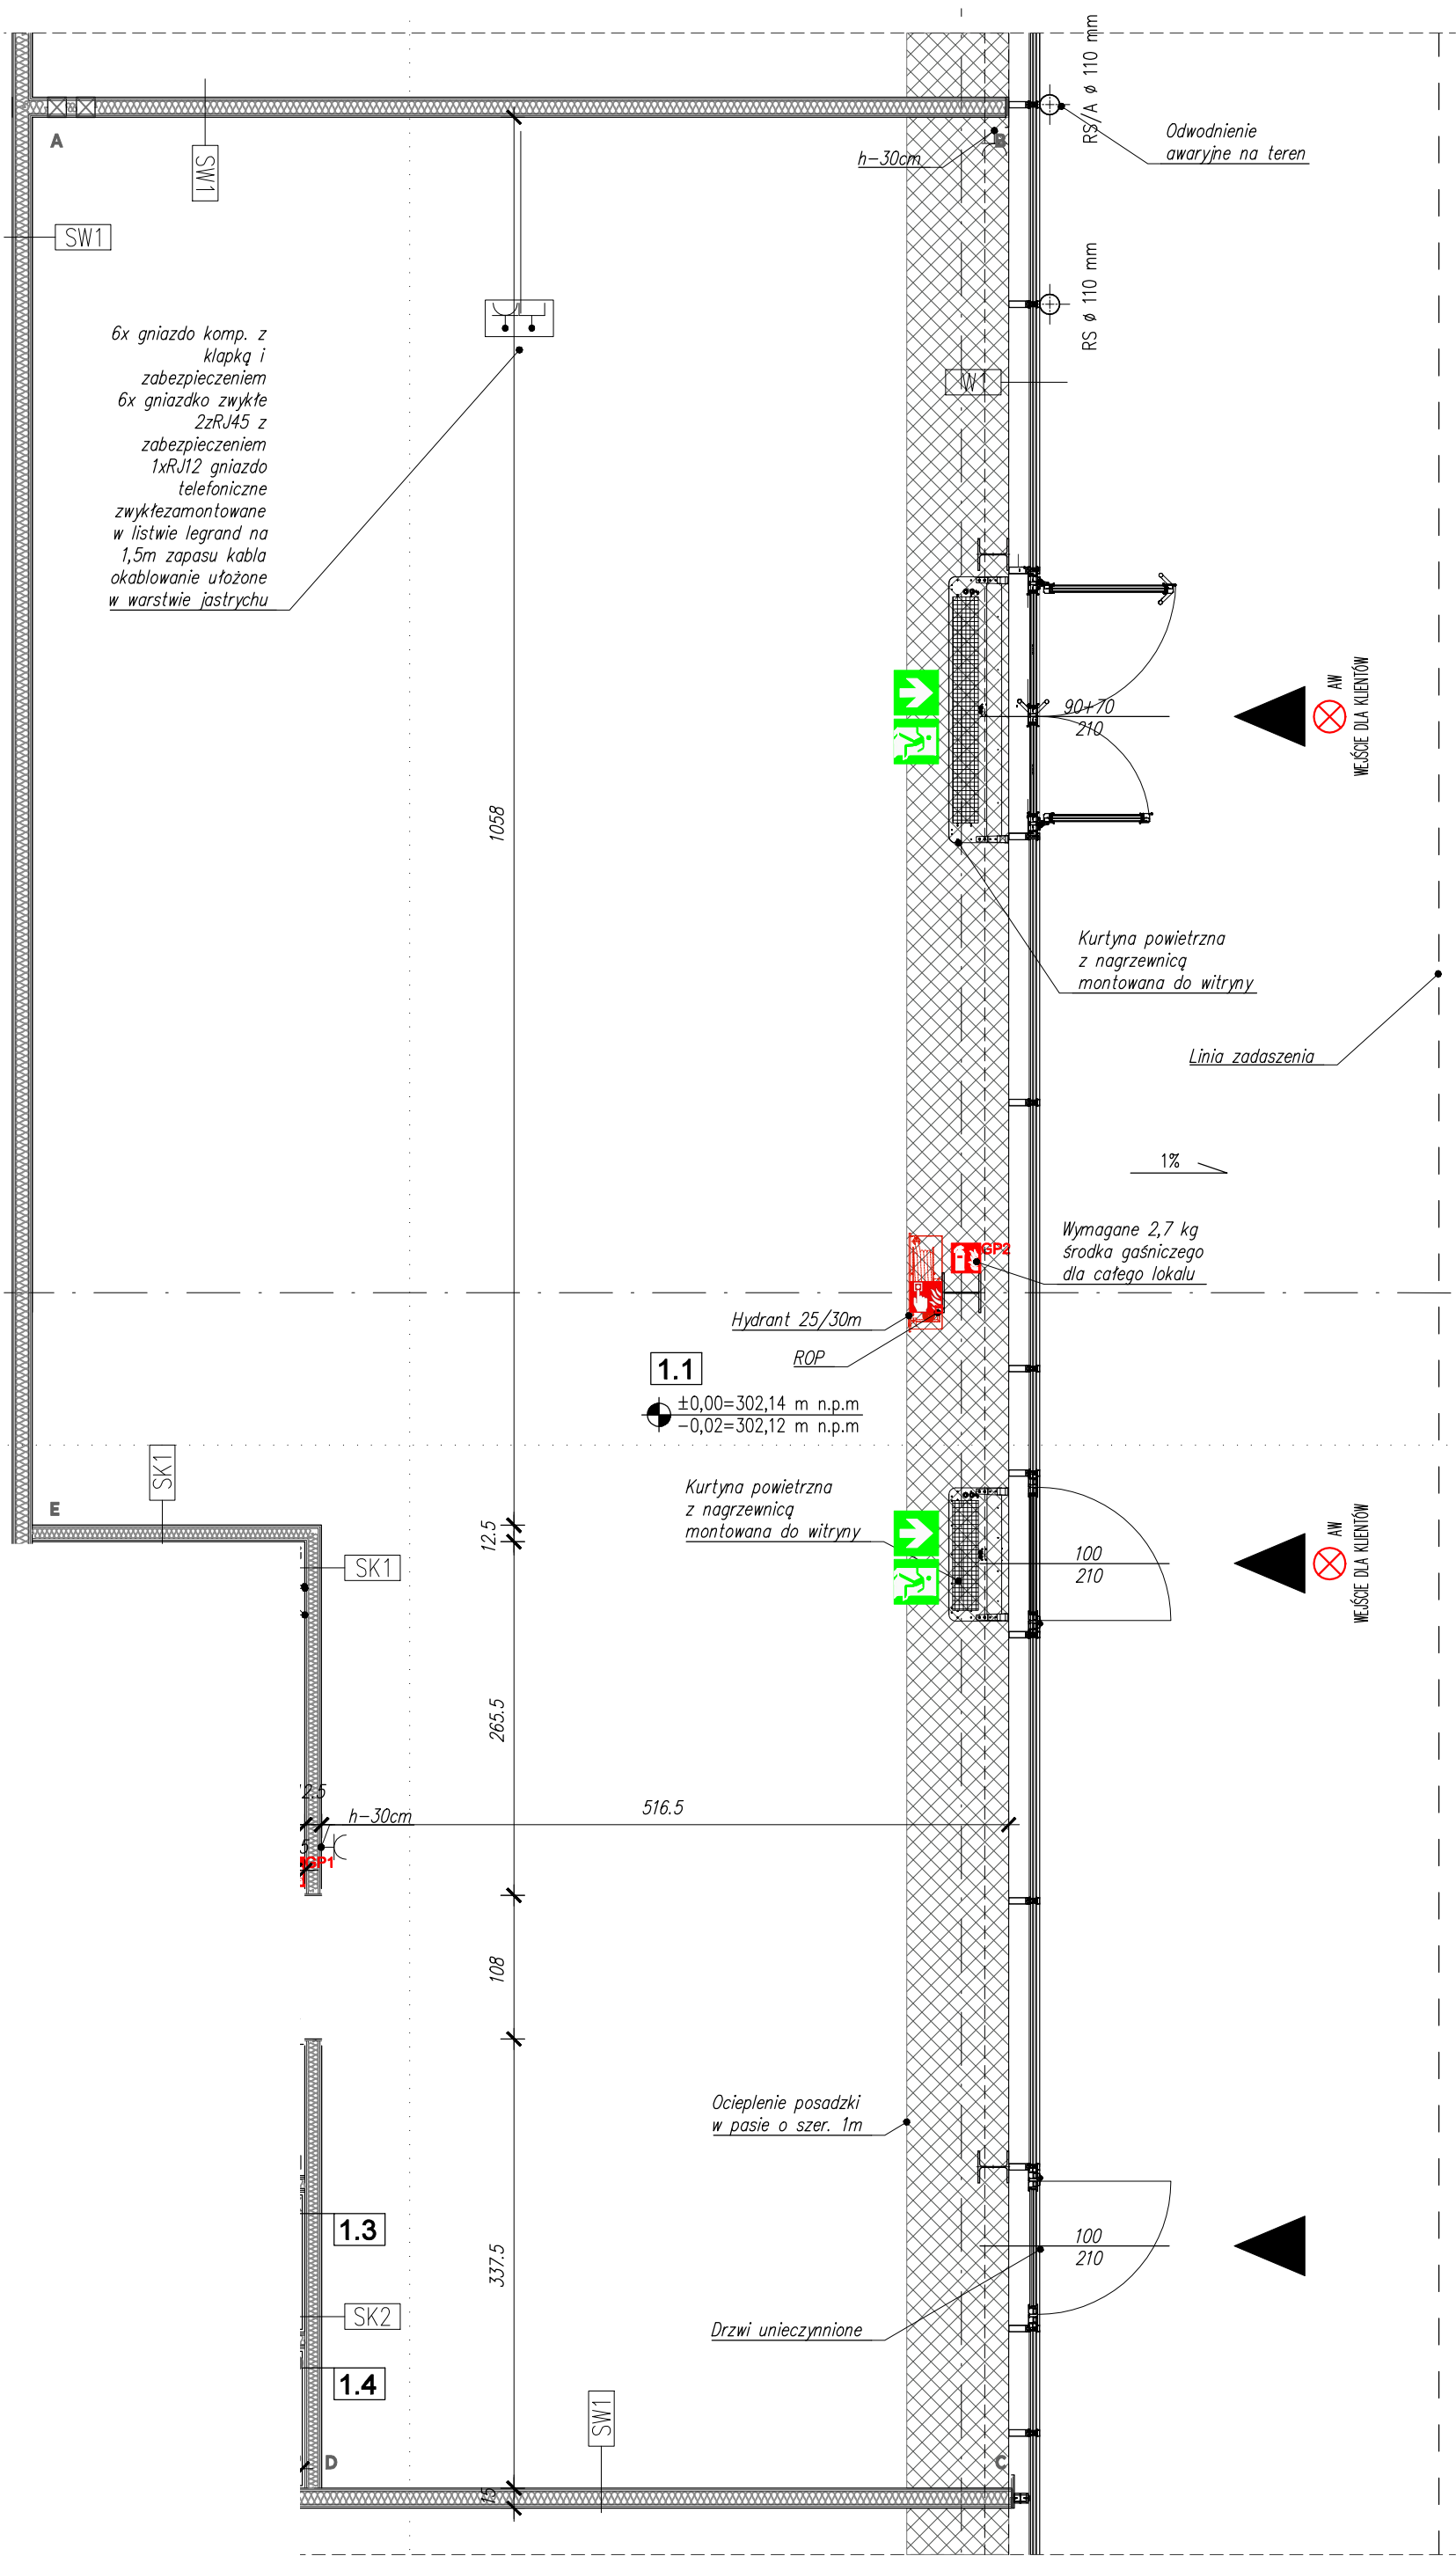

RZUT SALI SPRZEDAŻY

KOPLOWANIE BEZ PRZEMIEJ ZODDY AUTORA ZABRONIONE		PRAWA AUTORSKIE ZASTRZEŻONE		
PRACOWNIA PROJEKTOWANIA I USŁUG INWESTYCYJNYCH ALFA Spółka z o.o. Spółka komandytowa 50-220 LĘBNICA, UL. LOMIENIA 18 +48 76 8525671 www.ppa.pl pracownia@ppa.pl		ALFA PRACOWNIA		
OBJEKT: ARANŻACJA LOKALU ŚWIAT KSIĄŻKI W BUDYNKU HANDLOWYM BIELSKO BIAŁA UL. WARSZAWSKA 180				
INWESTOR: Redkom Park Bielsko Sp. z o.o.				
IMIĘ I NAZWISKO PROJEKTANTA		PODPIS		
PROJEKTANT:		mgr inż. arch. Agata Zygmunt-Sidor uprawnienia budowlane do projektowania bez ograniczeń w specjalności architektonicznej nr 8710/SOKW/2018		
OPRACOWUJĄCY:		mgr inż. arch. Paula Misiak-Skwarek		
NAZWA RYSUNKU		BRANŻA		
KŁADY ŚCIAN SALI SPRZEDAŻY		ARCHITEKTURA		
ID PROJEKTU	STADIUM	DATA	SKALA	NR RYS
V-23	PT	16.08.2024	1:50	05G/A/9
NAZWA PLIKU				ID REWIZJI
V-23_PT_SK_A-KŁADY ŚCIAN SALI SPRZEDAŻY				-