




LEGENDA:

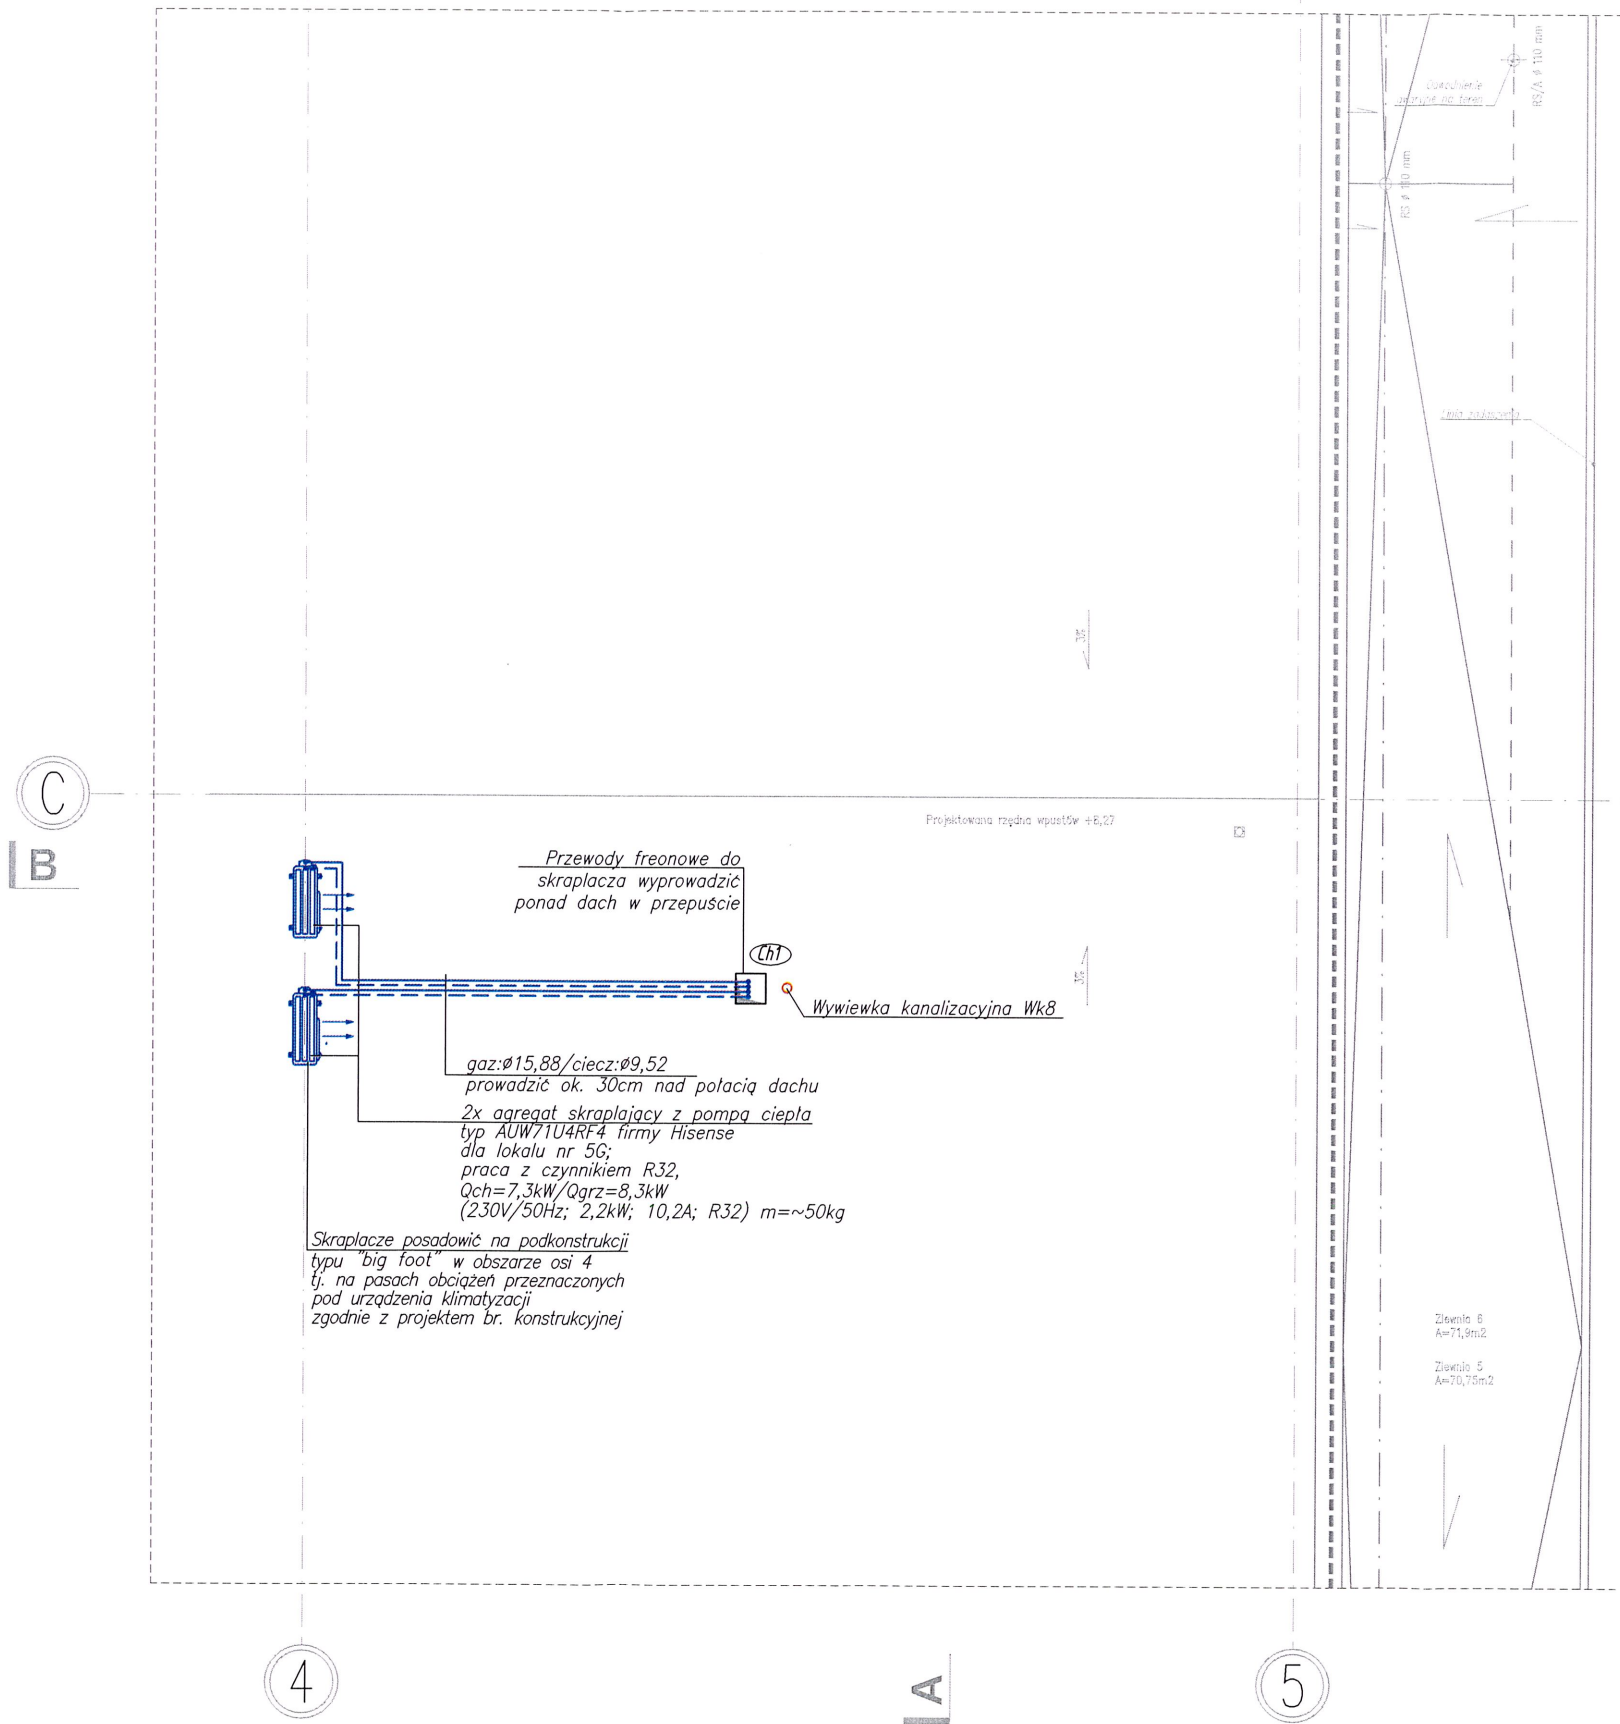

PROJ. INSTALACJA CHŁODZENIA I OGRZEWANIA
KLIMATYZATOREM FREONOWYM (CZYNNIK R32)

mgr inż. Michał Kowa
upr. bud. 2308/Gd/86
POM/IS/4839/01
do projektowania i kierowania robotami bez ograniczeń
w specjalności instalacyjno-inżynierskiej
w zakresie instalacji sanitarnych

KOPIOWANIE BEZ PISEMNEJ ZGODY AUTORA ZABRONIONE PRAWA AUTORSKIE ZASTRZEŻONE

**PRACOWNIA PROJEKTOWANIA
I USŁUG INWESTYCYJNYCH ALFA**
Spółka z o.o. Spółka komandytowa
59-220 LEGNICA, ul. ŁOKIETKA 18
+48 76 8525671 www.ppalfa.pl pracownia@ppalfa.pl



OBIEKT: PRZEBUDOWA BUDYNKU HANDLOWEGO
BIELSKO BIAŁA
UL. WARSZAWSKA 180

IMIĘ I NAZWISKO PROJEKTANTA	PODPIS
PROJEKTANT: mgr inż. Agnieszka Szczepaniuk uprawnienia budowlane do projektowania bez ograniczeń w specjalności instalacyjnej w zakresie sieci, instalacji i urządzeń ciepłotnych, wentylacyjnych, gazowych, wodociągowych i kanalizacyjnych nr 65/DOŚ/04	
SPRAWDZAJĄCY: mgr inż. Sylwia Domagała uprawnienia budowlane do projektowania bez ograniczeń w specjalności instalacyjnej w zakresie sieci, instalacji i urządzeń ciepłotnych, wentylacyjnych, gazowych, wodociągowych i kanalizacyjnych nr DOŚ/0132/PBS/16	

NAZWA RYSUNKU	BRANŻA
RZUT FRAGMENTU DACHU INSTALACJE OGRZEWANIA I CHŁODZENIA DLA LOKALU NR 5G	SANITARNA

ID PROJEKTU	STADIUM	DATA	SKALA	NR RYS
V-23	PT	16.08.2024	1:75	05G/S/4
NAZWA PLIKU				ID REWIZJI
V-23_PW_N_05G_S_2_4_ŚK_RZUT_OGRZEWANIE-CHŁODZENIE				Eu_v2-5G_S_4