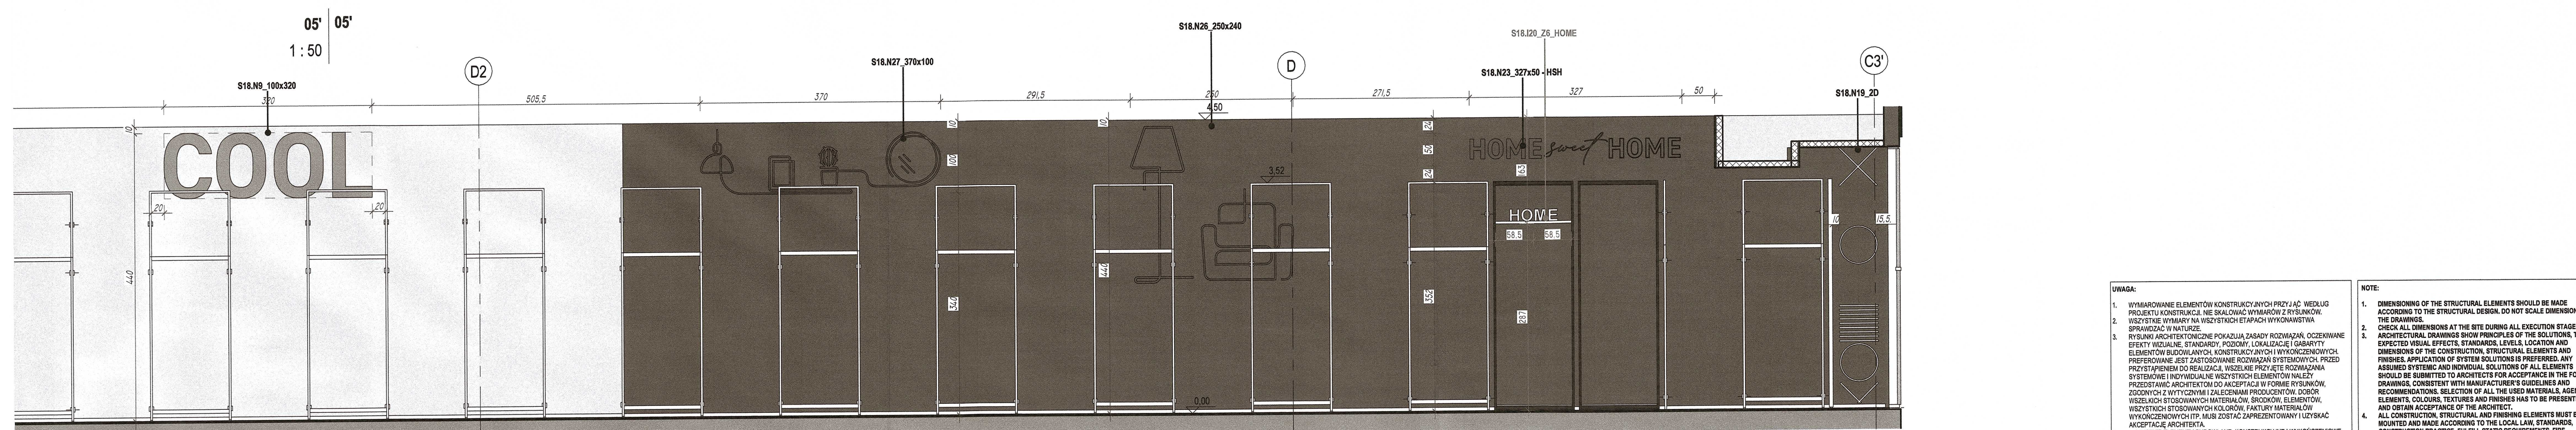
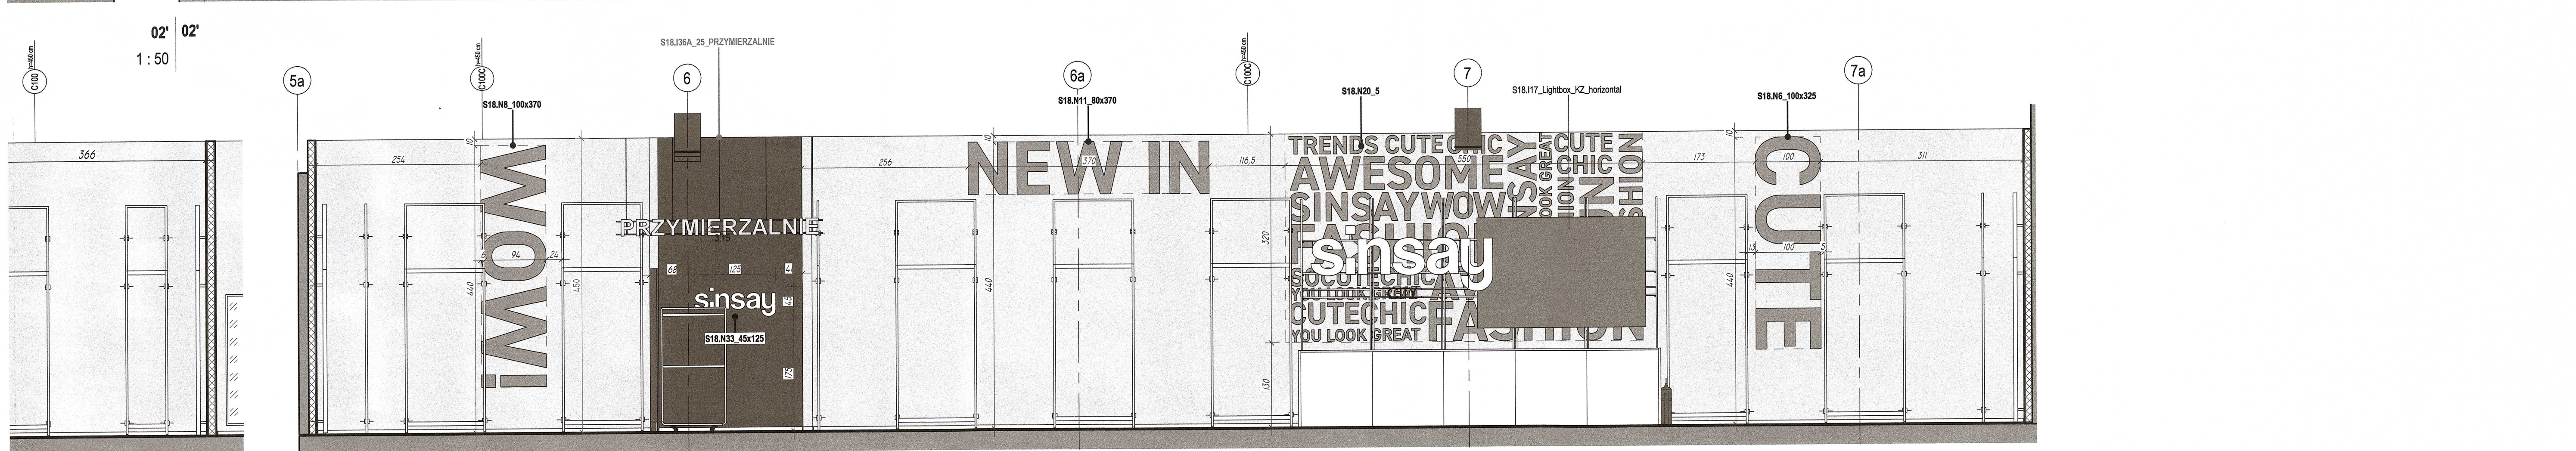


[illegible][illegible][illegible]

ZESTAWIENIE MATERIAŁÓW ŚCIAN / WALL MATERIAL SCHEDULE		MIANA (DESIGNS) PROJEKTOWE 1 Final Design	
		CZĘŚĆ ILOŚCI WYMIAROWANE: KOLORYSTYKA - WIDOKI ŚCIAN KOLORYSTYKA - WIDOKI ŚCIAN	
Symbol	Area	DATA DATE	REWIZJA REVISION
S1B_M0703	35.63 m²	23.07.2024	FD_01
S1B_M0705	278.38 m²		
S1B_M0709	95.38 m²		
S1B_M0710	47.46 m²		
S1B_M0708	8.55 m²		
S1B_M0706	106.38 m²		