


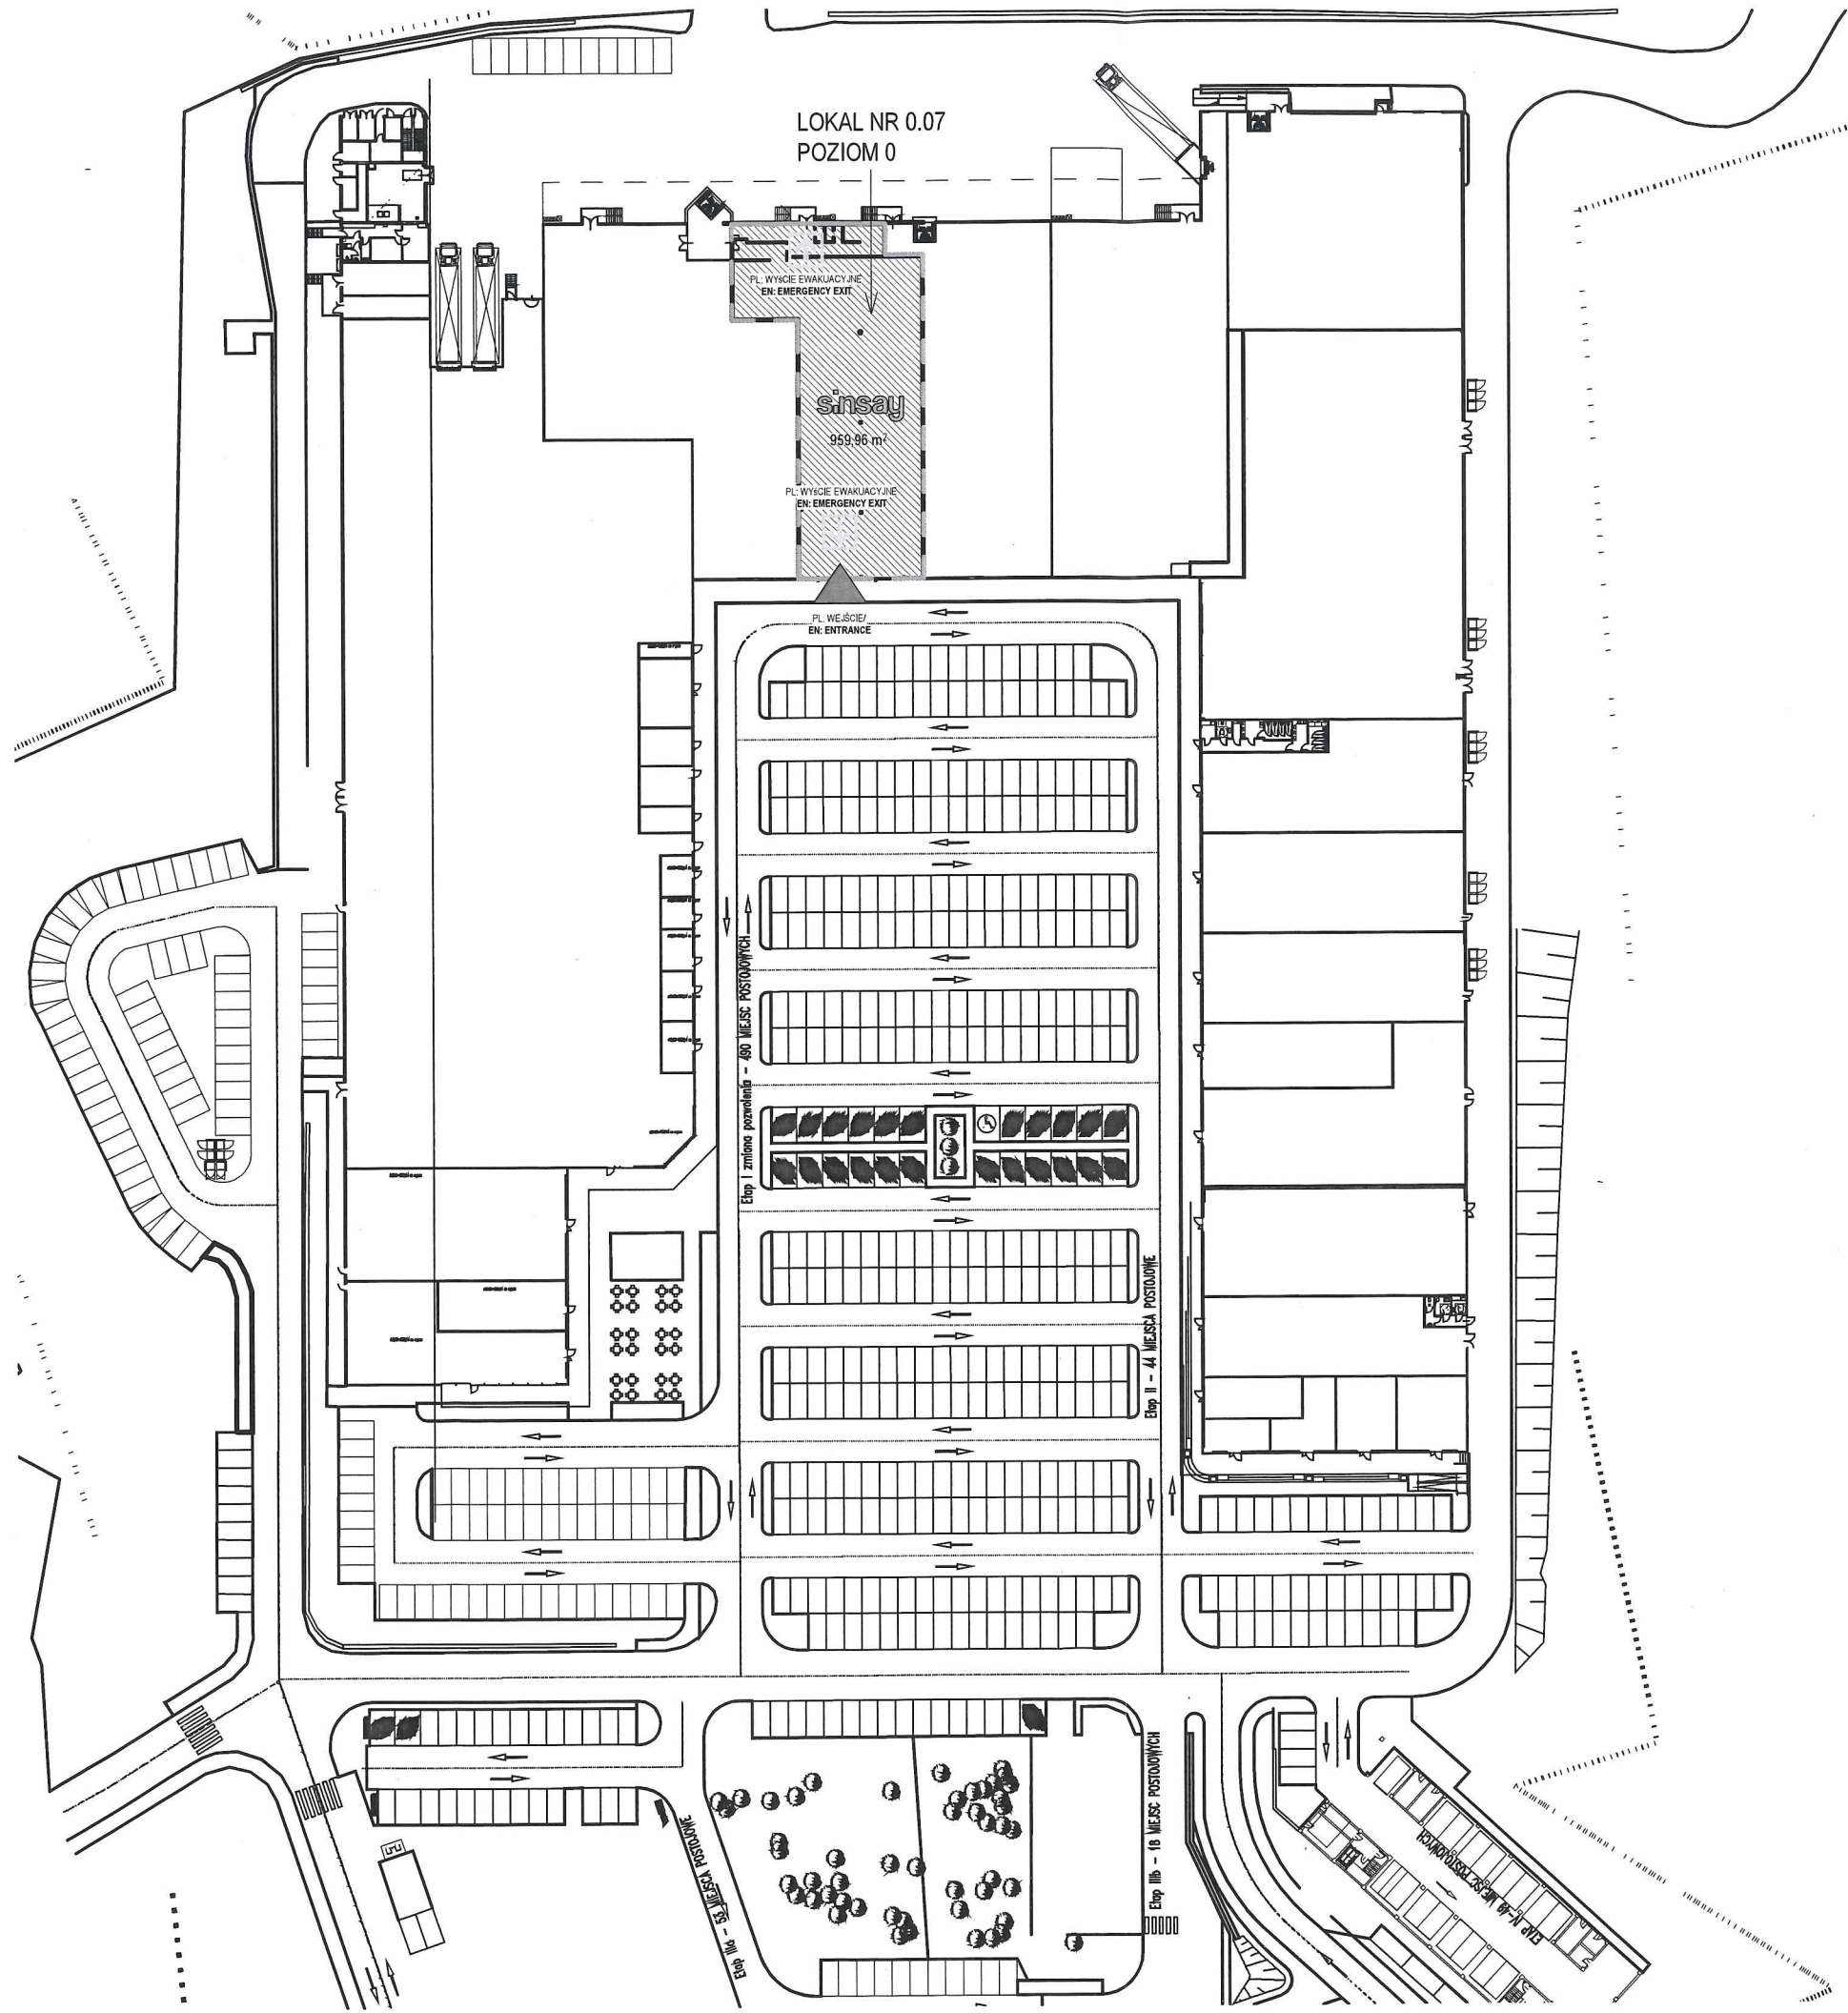

POWIERZCHNIA NAJMU
LEASE AREA

LINIA NAJMU
LEASE LINE

WYJŚCIE EWAKUACYJNE
EMERGENCY EXIT

UWAGA:

- NALEŻY SPRAWDZIĆ PROJEKT WG OBOWIAZUJĄCEGO PRAWA. PROJEKT POWINIEN ZOSTAĆ PODPISANY PRZEZ UPRAWNIONĄ DO TEGO OSOBĘ.
- NIE SKALOWAĆ WYMIARÓW Z RYSUNKÓW.
- WSZYSTKIE WYMIARY NA WSZYSTKICH ETAPACH WYKONAWSTWA SPRAWDZAĆ W NATURZE.
- WYMIAROWANIE ELEMENTÓW KONSTRUKCYJNYCH ZALEŻY OD PROJEKTU KONSTRUKCJI. NIE SKALOWAĆ WYMIARÓW Z RYSUNKÓW.
- W RAZIE WĄTPLIWOŚCI KONTAKTOWAĆ SIĘ Z JEDNOSTKĄ PROJEKTOWĄ.
- NINIEJSZE OPACOWANIE JEST CHRONIONE PRAWAMI AUTORSKIMI. WSZELKIE NIE ZAACEPTOWANE ZMIANY BĘDĄ TRAKTOWANE JAKO NARUSZENIE PRAW AUTORSKICH.

NOTE:

- IT IS NECESSARY TO ADJUST THE PROJECT TO THE MANDATORY LEGAL REGULATIONS. THE PROJECT SHOULD BE AUTHORIZED BY AN ENTITLED PERSON
- DO NOT SCALE DIMENSIONS FROM THE DRAWINGS.
- CHECK ALL DIMENSIONS IN REAL LIFE DURING ALL EXECUTION STAGES.
- DIMENSIONING OF THE STRUCTURAL ELEMENTS SHOULD BE MADE ACCORDING TO THE STRUCTURE DESIGN. DO NOT SCALE DIMENSIONS FROM THE DRAWINGS.
- IF THERE ARE DOUBTS CONCERNING THE PROJECT, PLEASE CONTACT THE DESIGN UNIT
- THE PROJECT IS UNDER COPYRIGHT. INTRODUCING UNACCEPTED CHANGES IS NOT ALLOWED AND WILL BE TREATED AS COPYRIGHT INFRINGEMENT.

NR	DATE:	DESCRIPTION:	ISSUED BY:
REVISION SCHEDULE			
sinsay			
GŁÓWNY INWESTOR / GENERAL INVESTOR:			
LPP®		LPP S.A. ul. Łąkowa 39/44, 80-769 Gdańsk, Poland	
NAZWA PROJEKTU / ADRES / PROJECT NAME AND ADDRESS:			
Projekt wnętrza sklepu SINSAY w Retail Parku w Bielsku-Białej			
KOORDYNATOR LPP / LPP ARCHITECT:			
Maciej Sierant Maciej.Sierant@lpp.com +571 448 496		Natalia Szwałkowska Natalia.Szwalowska@lpp.com +48 510 359 403	
FIRMA PROJEKTOWA / DESIGN STUDIO:			
SCHWITZKE GÓRSKI		Schwitzke Górski Sp z o.o. ul. Mehoffera 10, 31-322 Kraków	
ARCHITEKT PROWADZĄCY / LEADING ARCHITECT:			
mgr inż. arch. Michał Górski uprawnienia nr MP/01A 050/2007			
ZESPÓŁ PROJEKTOWY / PROJECT TEAM:			
Ada Wołarek +48 690 827 798		ada.wolarek@schwitzkegorski.pl	
SPRAWDZAJĄCY / CHECKED BY:			
BRANŻA / DISCIPLINE: ARCHITECTURE		ETAP / PHASE: 1. Final Design	
TYTUŁ RYSUNKU / DRAWING NAME: LOKALIZACJA LOKALIZACJA			
SKALA: SCALE:	DATA: DATE:	REWIZJA: REVISION:	NR RYSUNKU: DRAWING NO.:
1:1000	07.08.2024		FD_010

mgr inż. arch. Michał Górski
Upr. budowlana
w spe. 132/2007
AB.111.7342/2024

MP/01A 050/2007

MP/01A 050/2007