


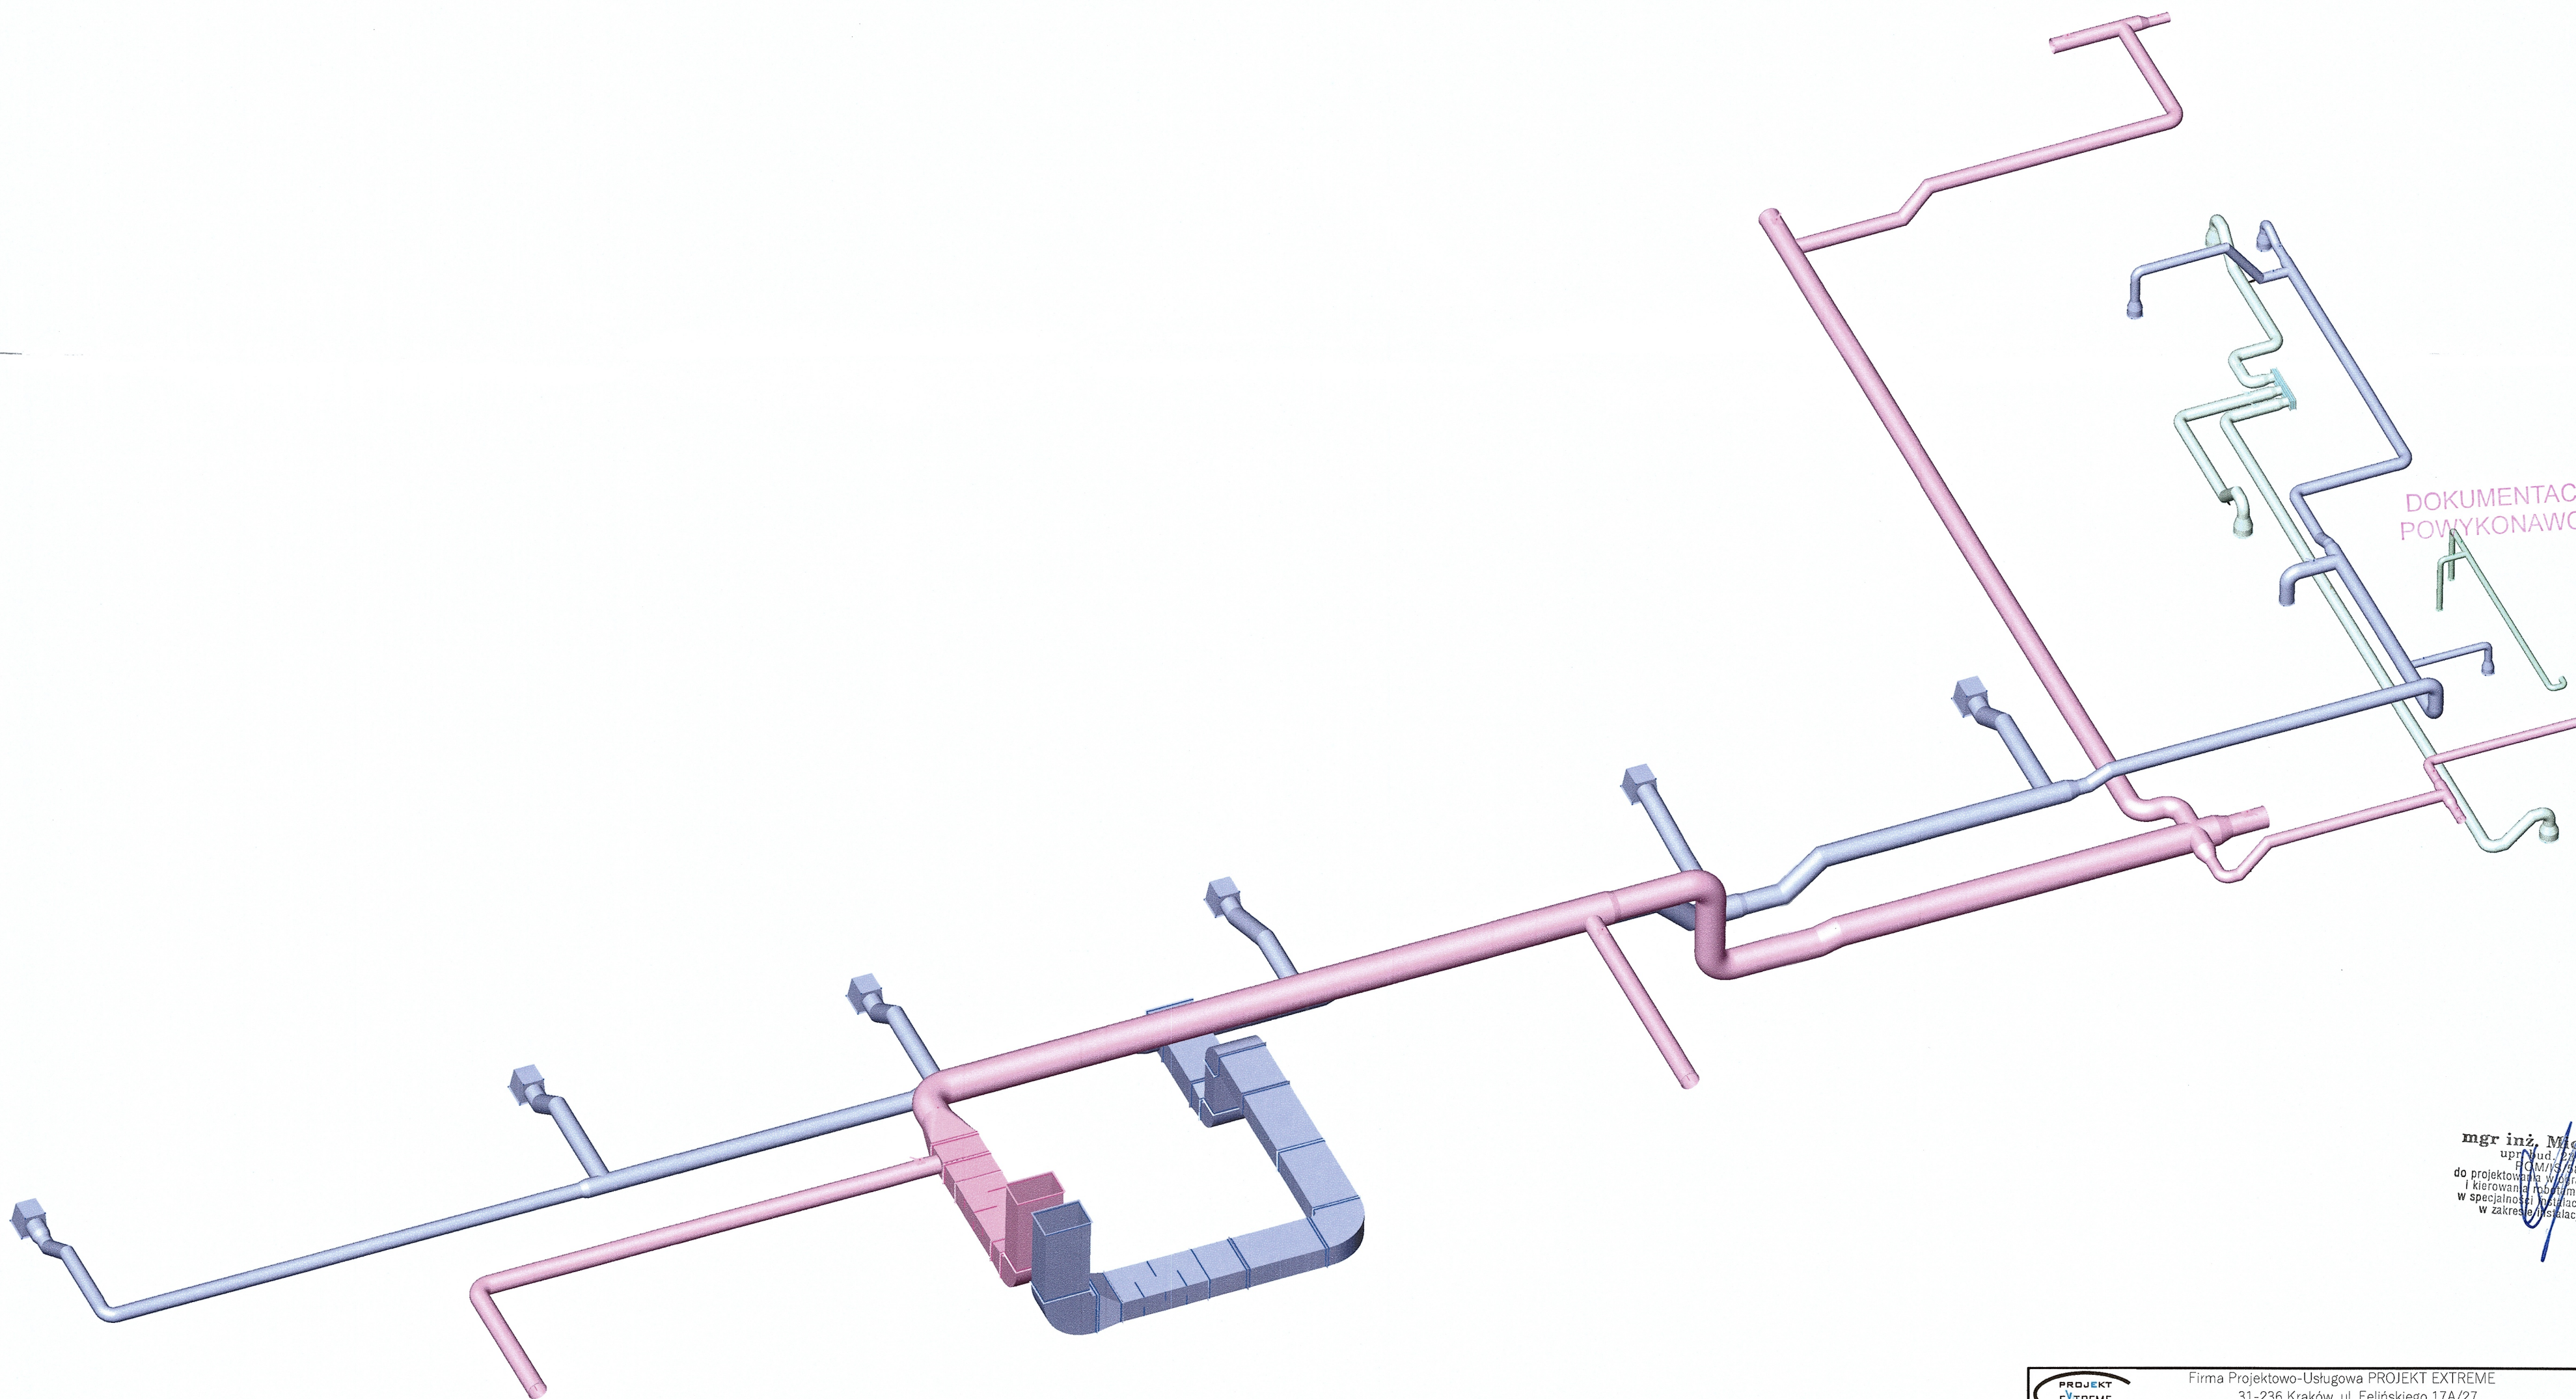

DOKUMENTACJA
POWYKONAWCZA

mgr inż. Michał Kowa
upr. bud. 1709320/86
HC.M/S/3839/01
do projektowania w ograniczonym zakresie
i kierowania robotami bez ograniczeń
w specjalności instalacyjno-inżynierskiej
w zakresie instalacji sanitarnych

Widok 3D ropatrywać łącznie z rysunkiem S02

LEGENDA		
N1		PROJEKTOWANY SYSTEM NAWIEWU ŚWIEŻEGO POWIETRZA
N3		PROJEKTOWANY SYSTEM NAWIEWU Z KLIMATYZATORA
W1		PROJEKTOWANY SYSTEM WYWIEWU ZUŻYTEGO POWIETRZA
W2		PROJEKTOWANY SYSTEM WYWIEWU ZUŻYTEGO POWIETRZA Z TOALET

Firma Projektowo-Usługowa PROJEKT EXTREME 31-236 Kraków, ul. Felińskiego 17A/27 Tel.: 502 301 101; biuro: 797 587 385		
INWESTOR: LPP S.A. ul. Łąkowa 39/44, 80-769 Gdańsk		
OBIEKT: Instalacje sanitarne i HVAC dla sklepu firmowego SINSAY w RETAIL PARK, BIELSKO-BIAŁA, POLSKA.		
TEMAT: Projekt wykonawczy instalacji sanitarnych i HVAC dla sklepu firmowego SINSAY w RETAIL PARK, BIELSKO-BIAŁA, POLSKA.		
PROJEKTOWAŁ: mgr inż. Klaudia Starzec NR UPR. MAP/0323/PBS/22 Uprawnienia budowlane do projektowania bez ograniczeń w specjalności instalacyjnej w zakresie sieci, instalacji i urządzeń cieplnych, wentylacyjnych, gazowych, wodociągowych i kanalizacyjnych	PODPIS 	
OPRACOWAŁ: mgr inż. Joanna Ćwiklik inż. Grzegorz Wdaniec		
NR PROJ.: 24-76	FAZA PROJ.: PW	DATA: Lipiec 2024
NAZWA RYSUNKU: Instalacja HVAC – widok 3D.	SKALA: ---	RYS. NR: S04
Wszelkie prawa zastrzeżone. Dokument może być kopiowany lub rozpowszechniany bez zgody twórcy. Autorzy nie ponoszą odpowiedzialności za szkody wynikłe z użytkowania. ALL RIGHTS RESERVED. MAKING CHANGES, COPYING AND DISTRIBUTION WITHOUT AUTHORS PERMISSIONS NOT PERMITTED.		