


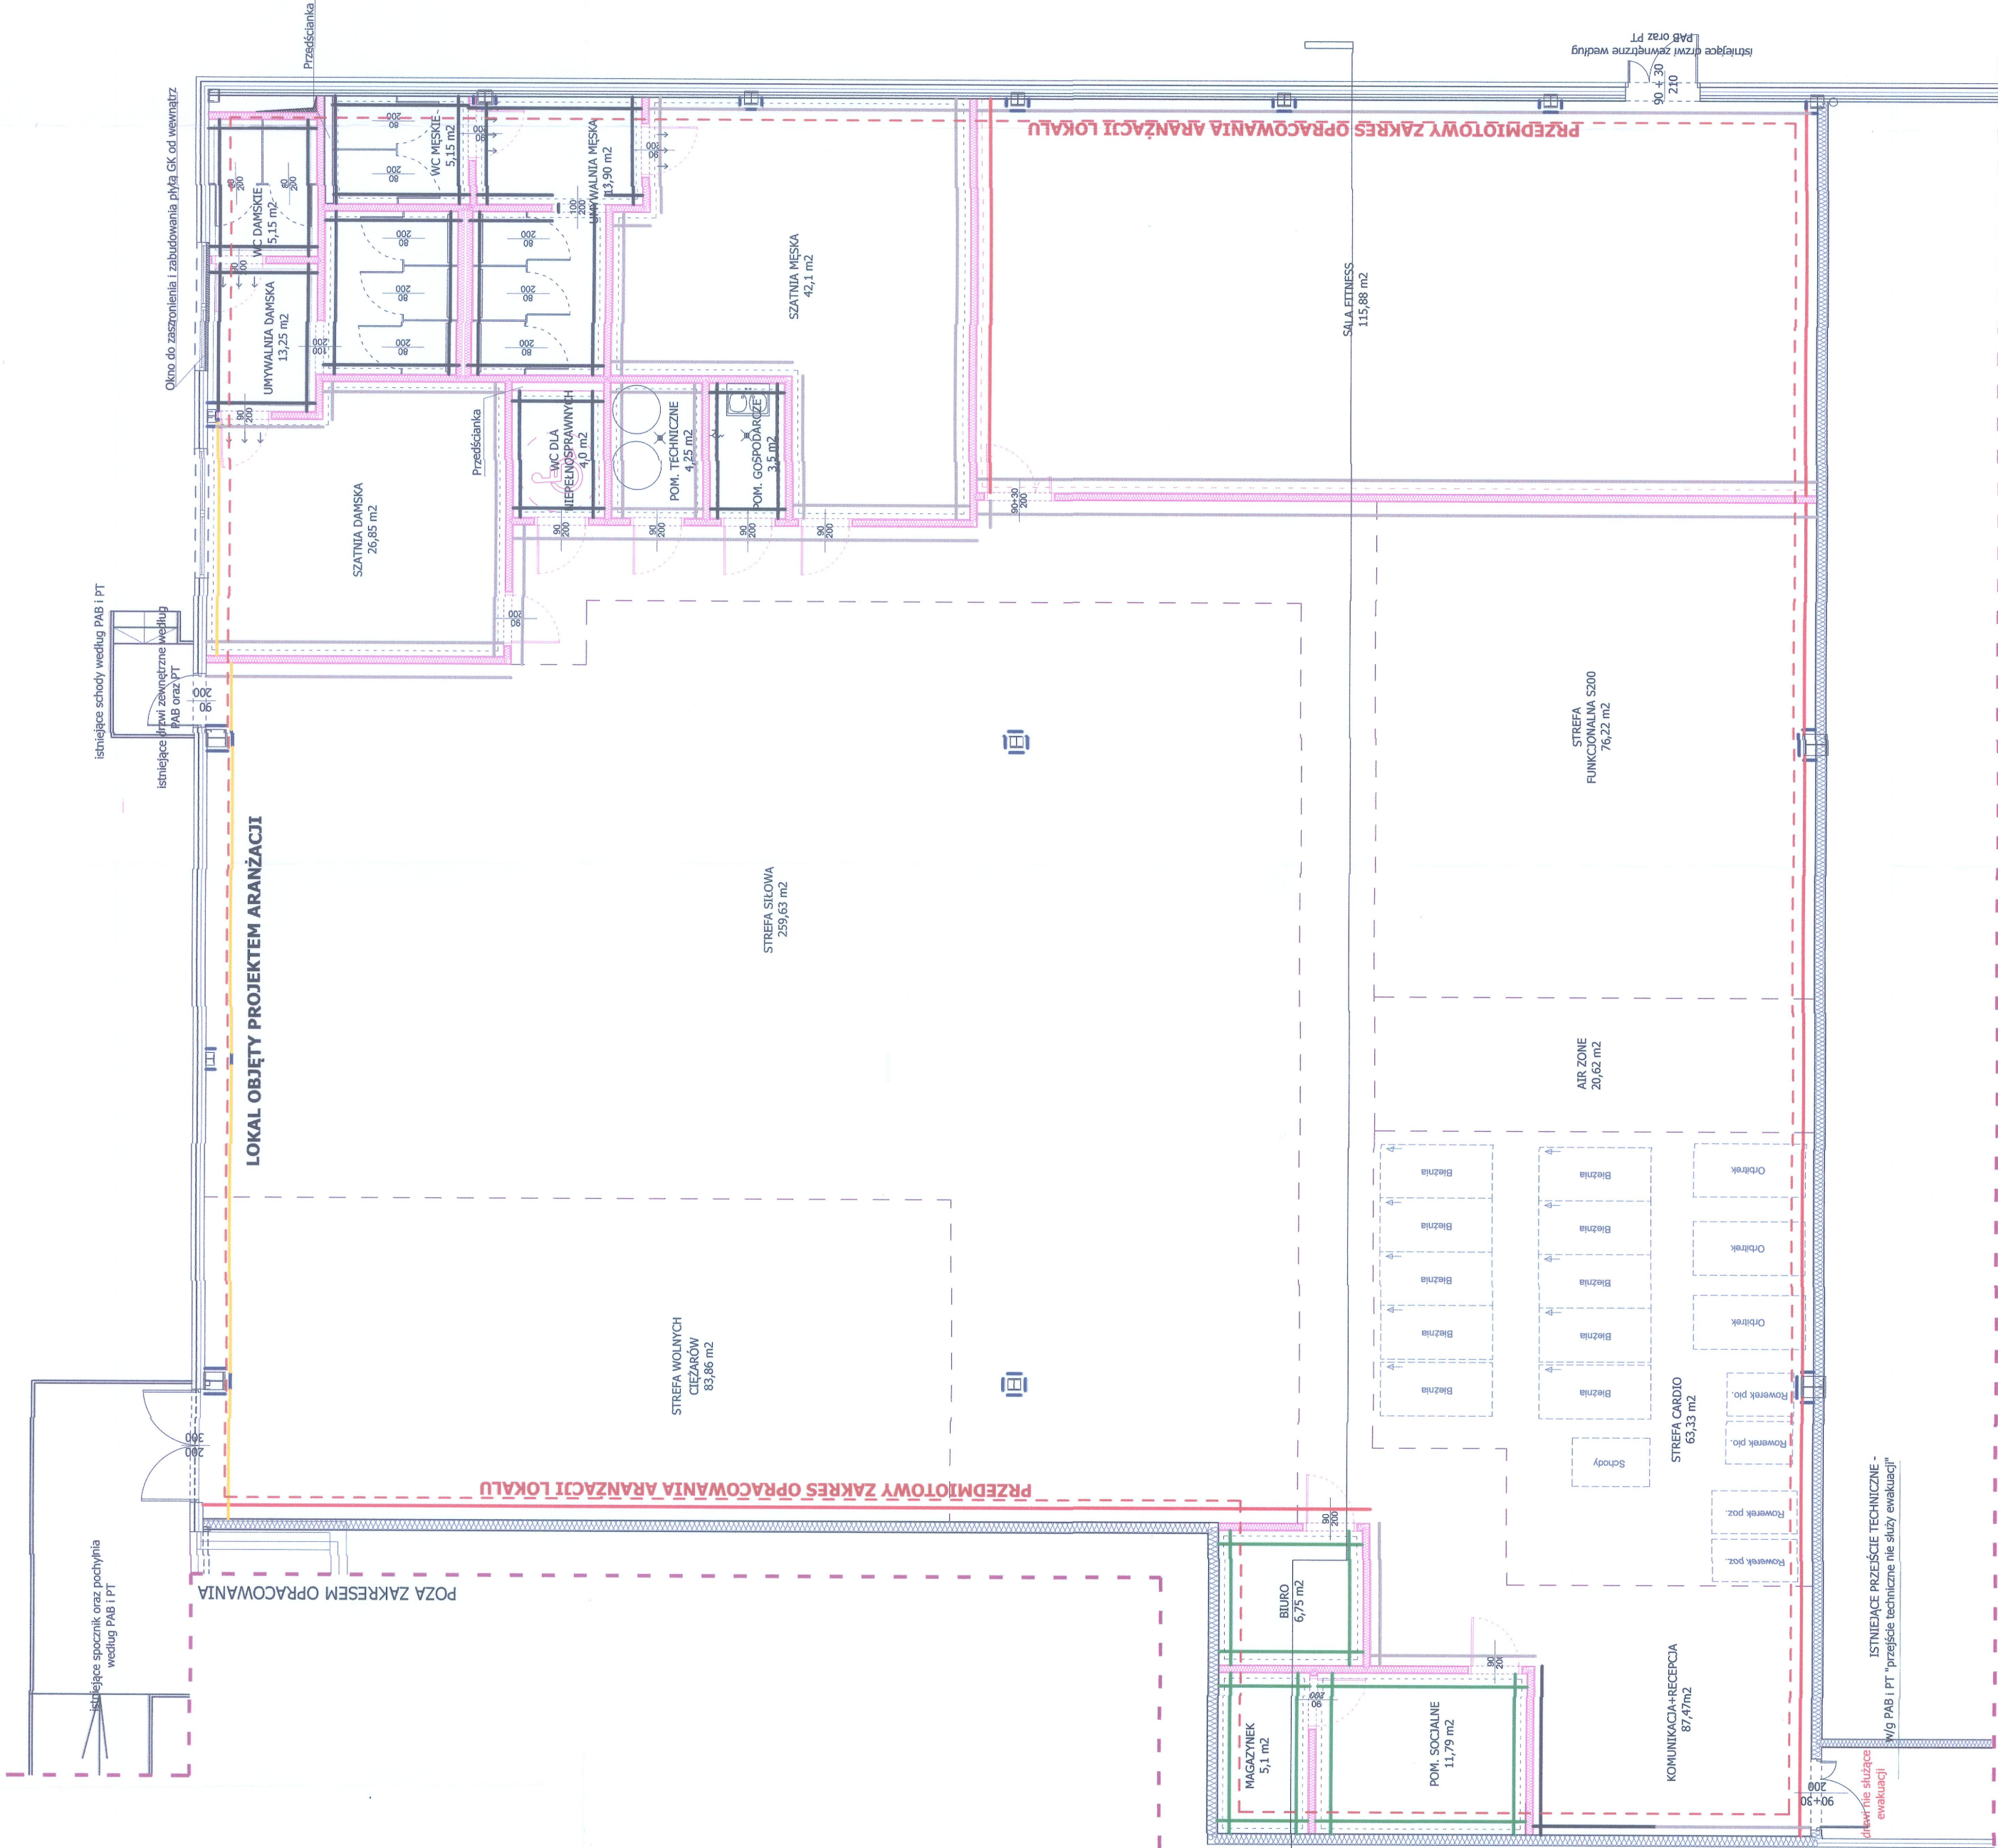

POZA ZAKRESEM OPRACOWANIA

LOKAL OBJĘTY PROJEKTEM ARANŻACJI

PRZEDMIOTOWY ZAKRES OPRACOWANIA ARANŻACJI LOKALU

POZA ZAKRESEM OPRACOWANIA

LICZBA PORZĄDKOWA	NAZWA POMIESZCZENIA	POWIERZCHNIA	POSADZKA
0.01	KOMUNIKACJA + RECEPCJA	87,47 m ²	PCV FORBO SARLON COMPACT
0.02	POMIESZCZENIE SOCJALNE	11,79 m ²	PCV FORBO SARLON COMPACT
0.03	MAGAZYNIEK	5,1 m ²	PCV FORBO SARLON COMPACT
0.04	BIURO	6,75 m ²	PCV FORBO SARLON COMPACT
0.05	STREFA CARDIO	63,33 m ²	WYKŁADZINA DYWANOWA
0.06	STREFA FUNKCJONALNA 1/2 S200	76,22 m ²	PUZZLE 20 MM, SZARE Z INDRUKEM
0.07	STREFA AIRZONE	20,62 m ²	SZTUCZNA TRAWA
0.08	SALA FITNESS	115,88 m ²	PCV FORBO SARLON TRAFFIC OAK
0.09	SZATNIA MĘSKA	42,1 m ²	PCV FORBO SARLON TECH
0.10	POM. GOSPODARCZE	3,5 m ²	PCV FORBO SARLON TECH
0.11	POM. TECHNICZNE	4,25 m ²	PCV FORBO SARLON TECH
0.12	WC DLA NIEPEŁNOSPRAWNYCH	4,0 m ²	PCV FORBO SARLON TECH
0.13	UMYWALNIA MĘSKA	13,90 m ²	PCV FORBO SARLON TECH
0.14	WC MĘSKIE	5,15 m ²	PCV FORBO SARLON TECH
0.15	UMYWALNIA DAMSKA	13,25 m ²	PCV FORBO SARLON TECH
0.16	WC DAMSKIE	5,15 m ²	PCV FORBO SARLON TECH
0.17	SZATNIA DAMSKA	26,85 m ²	PCV FORBO SARLON TECH
0.18	STREFA SIŁOWA	259,63 m ²	PUZZLE GR. 10 MM, CZARNE
0.19	STREFA WOLNYCH CIĘŻARÓW	83,87 m ²	PUZZLE GR. 30 MM, CZARNE

LEGENDA

ISTNIEJĄCA PŁYTA WARSZTOWA

ŚCIANY SZPACHLOWANE, ZAGRUNTOWANE I MALOWANE DWUKROTNIE MATOWĄ FARBĄ LATEKSOWĄ ODPORNĄ NA SZOROWANIE - FARBA MAGMAT CERAMIC ŚNIEŻKA S.A. KOLOR: BIAŁY NR C45

ŚCIANY SZPACHLOWANE, ZAGRUNTOWANE I MALOWANE DWUKROTNIE MATOWĄ FARBĄ LATEKSOWĄ ODPORNĄ NA SZOROWANIE - FARBA MAGMAT CERAMIC ŚNIEŻKA S.A. KOLOR: OGNISTY KARNIEL NR C52

DO WYSOKOŚCI 205 CM: WYKŁADZINA PCV FORBO ONYX+ KOD: 26511. POWYŻEJ 205CM - ŚCIANY SZPACHLOWANE, ZAGRUNTOWANE I MALOWANE DWUKROTNIE MATOWĄ FARBĄ LATEKSOWĄ ODPORNĄ NA SZOROWANIE - FARBA DO KUCHNI I ŁAZIENEK MAGMAT CERAMIC ŚNIEŻKA S.A. , KOLOR: PRZECZYSTY KALCYT NR B8

ŚCIANY SZPACHLOWANE, ZAGRUNTOWANE I MALOWANE DWUKROTNIE MATOWĄ FARBĄ LATEKSOWĄ ODPORNĄ NA SZOROWANIE - FARBA MAGMAT CERAMIC ŚNIEŻKA S.A. , KOLOR: JASPSIS PICASSO NR C53

SŁUPY I PODCIĄGI NA SALI GŁÓWNEJ MALOWANE NA CZARNO, DULUX EASYCARE PLUS CZARNO NA BIAŁYM

ŚCIANY PROJEKTOWANE

ŚCIANY ISTNIEJĄCE

LINE NADPROŻY/PODCIĄGÓW

ŚCIAN PROJEKTOWANYCH

WYPOSAŻENIE WNĘTRZ, TECHNOLOGIA

SUFFITY PODWIESZANE

ŚCIANA DO PRZEM. WYSOKOŚCI POMIESZCZENIA MOCOWANA DO POKRYCIA DACHU

DOKUMENTACJA
POWYKONAWCZA

DO
POW

- UWAGA:
- PRZED PRACAMI BUDOWANYMI NALEŻY SPRAWDZIĆ WYMIARY NA BUDOWIE
 - RYSUUNKI ORAZ CZĘŚĆ OPISOWA SA ELEMENTAMI PROJEKTU WZAJEMNIE SIE UZUPEŁNIAJĄCYMI. INFORMACJE ZAWARTE NA RYSUNKACH, A NIE LIJĘTE W CZĘŚĆ OPISOWĄ LUB NIE POKAZANE NA RYSUNKACH, A LIJĘTE W CZĘŚĆ OPISOWĄ NALEŻY TRAKTOWAĆ JAKBY BYŁY ZAWARTE W OBU. POWIERZCHNIE OBLICZANE ZGODNIE Z: PN-ISO 9836:1997
 - WYMIARY DRAWI PODANO W ŚWIETLE PRZESZCICA
 - WSZYSTKIE RYSUNKI ARCHITEKTURY ORAZ RYSUNKI WSZYSTKICH BRANŻ NALEŻY ROZPATRYWAĆ WSPÓLNIE

GRUPA PROJEKTOWA

SN ARCHITEKCI
ul. Strzeleśw Bytomskich 7/5, 46-020 OPOLE pracownia@snarchitekci.pl

OPRACOWANIE:

Michał Skudłarski Biuro Architektoniczne "MS"
ul. Armii Krajowej 1a/8 45-071 Opole NIP: 752283466 tel. 695 019 028
wentorio pracownia architektury Andrzej Nowak
ul. Pułaskiego 18/3 45-048 Opole NIP: 753074940 tel. 694 427 314

TEMAT:

Projekt techniczny aranżacji lokalu nr 0.09a w budynku handlowym zlokalizowanym w Biełsku Białej przy ulicy Warszawskiej 180

LOKALIZACJA:

jednostka ewidencyjna: ul. Warszawska 180, 43-300, Biełsko-Biała, działka ewidencyjna nr: 47/22

INWESTOR:

REDKOM PARK BIELSKO SP. z o.o.
05-500 Stara Twiczna, ul. Słoneczna 116A

RYSUINEK:

RYSUINEK: SKALA 1 : 100

PROJEKTANT

mgr inż. arch. Michał Skudłarski
nr upr.: 03/OPKK/2015

SPRAWDZAJĄCA

mgr inż. arch. Katarzyna Słupa Młkczak
nr upr.: 48/OPKK/2015

OPRACOWANIE

mgr inż. arch. Andrzej Nowak
[ARCH.]:

Branda:

ARCHITEKTURA

Nr rys. RYS SN_XF/2

Data zakończenia: STERPIEN 2024