


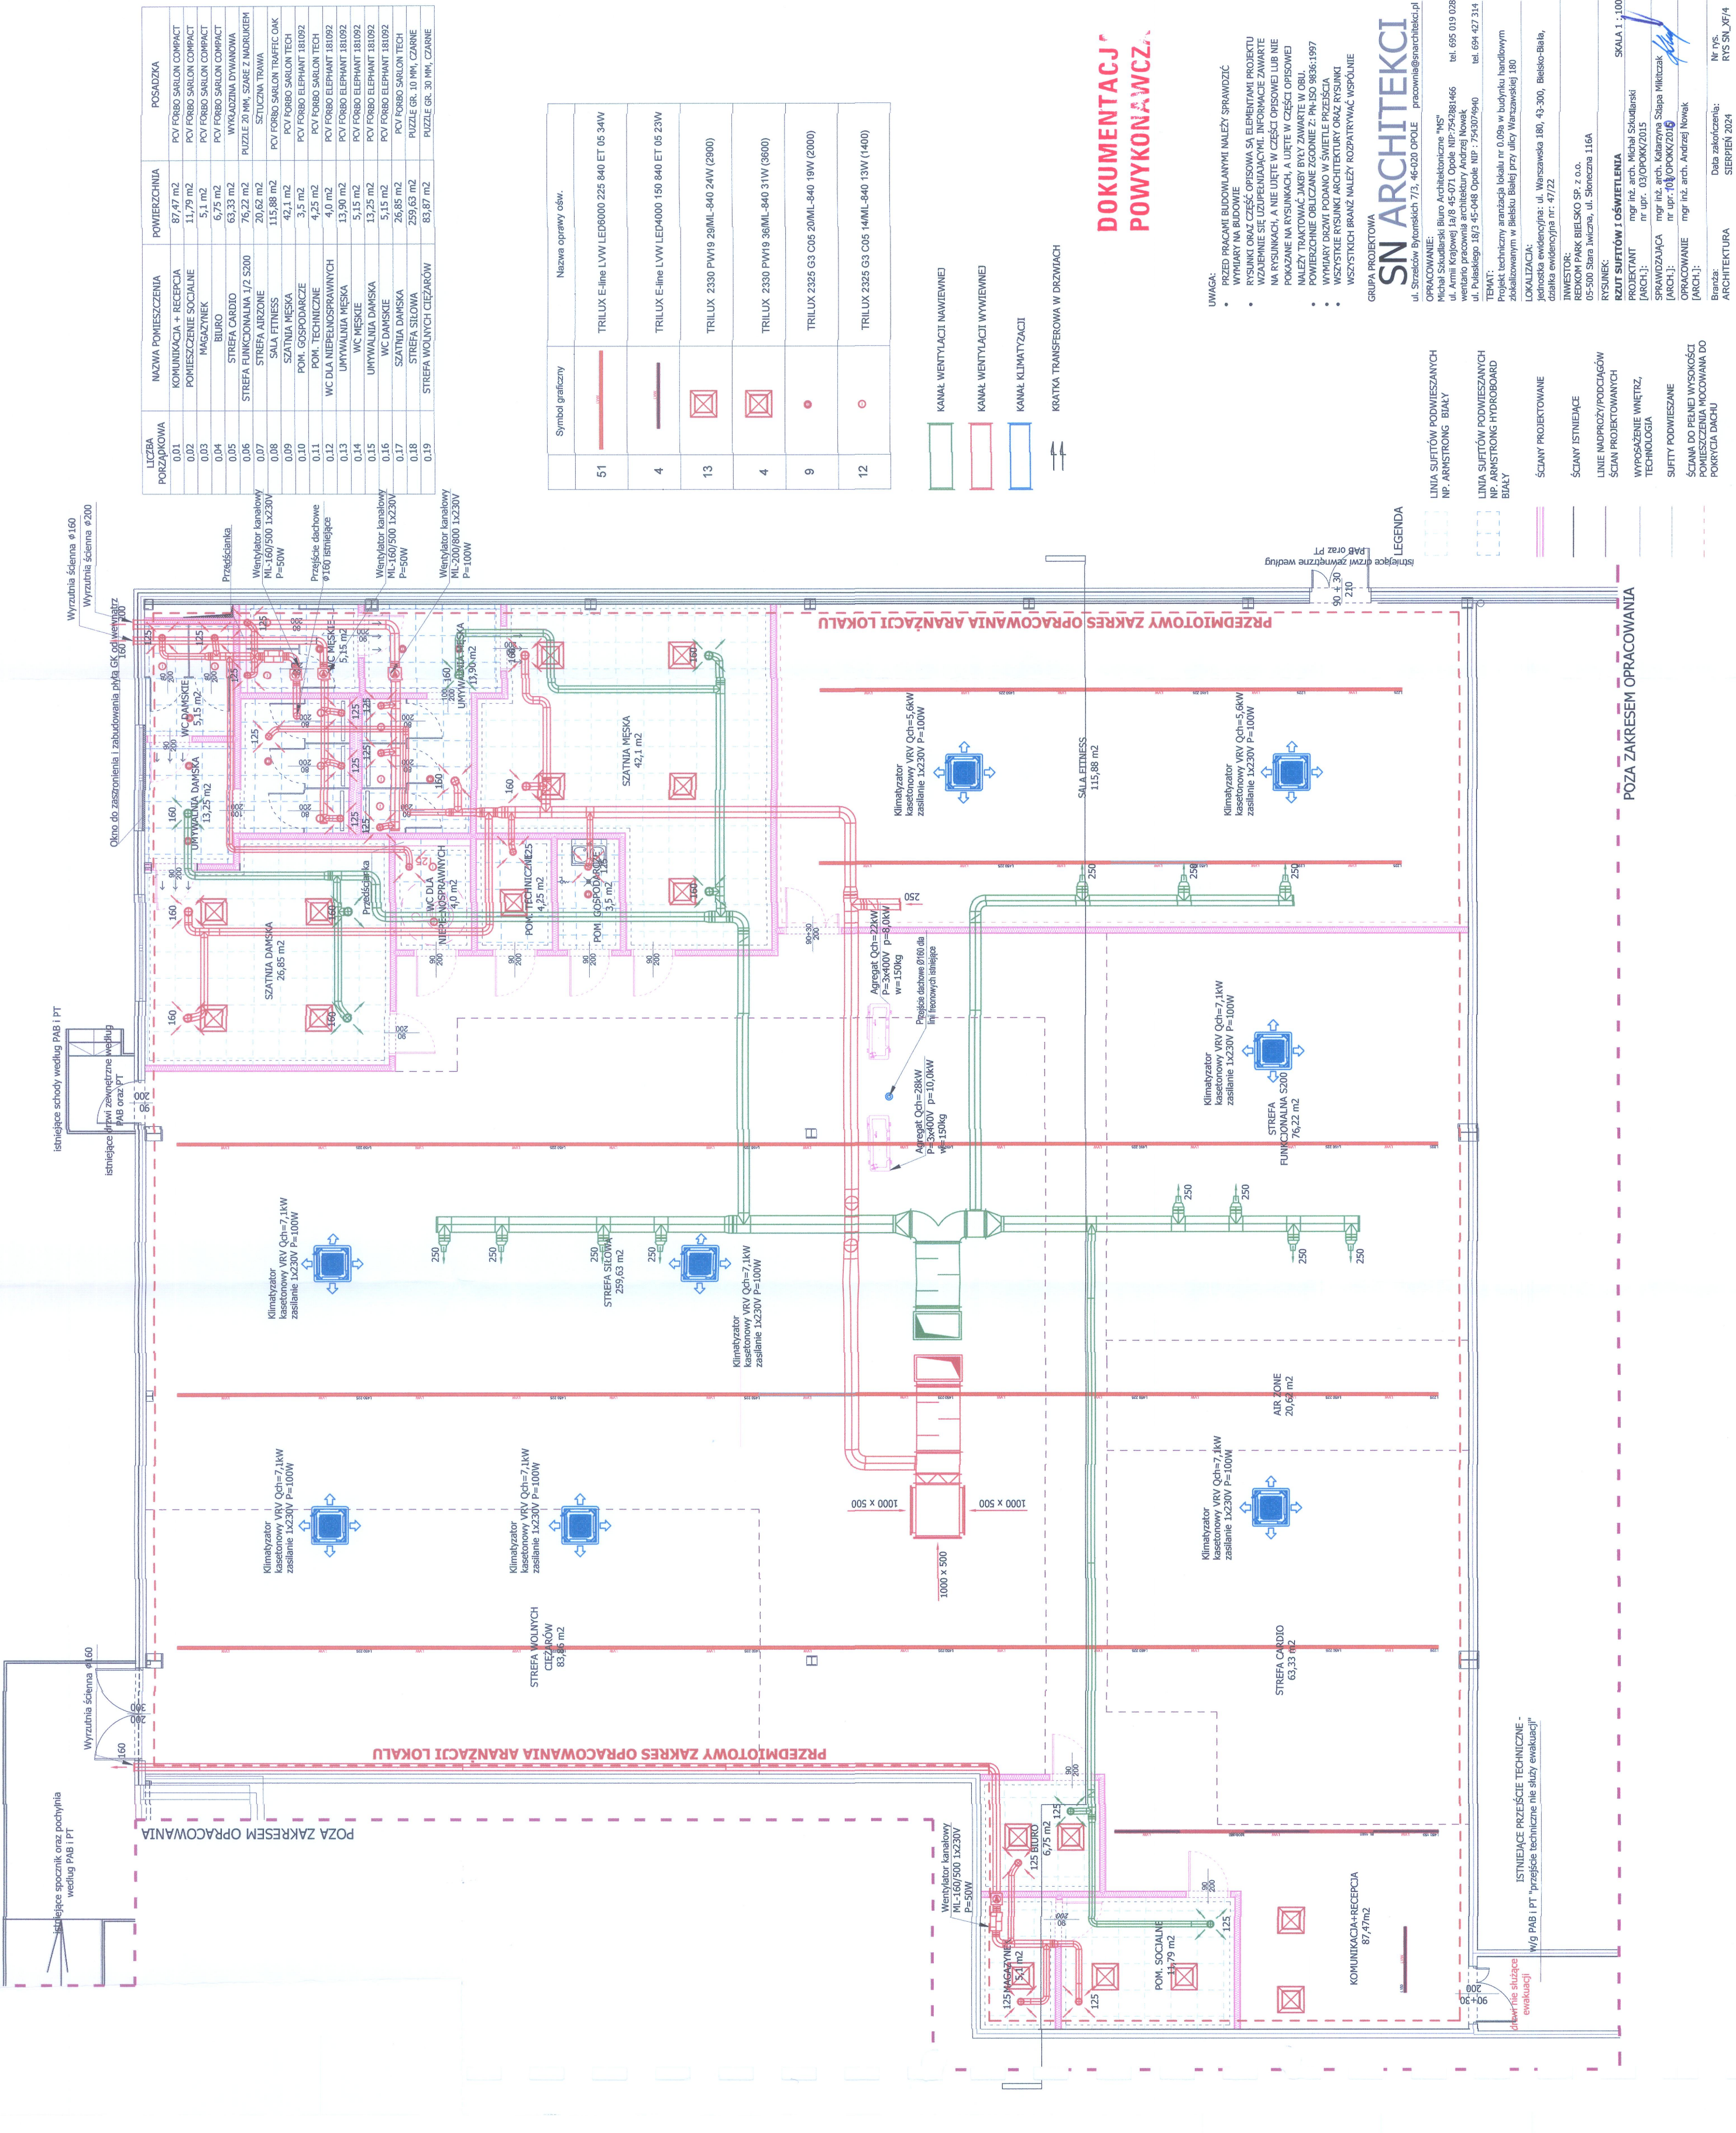

POZA ZAKRESEM OPRACOWANIA

PRZEDMIOTOWY ZAKRES OPRACOWANIA ARANŻACJI LOKALU

PRZEDMIOTOWY ZAKRES OPRACOWANIA ARANŻACJI LOKALU

POZA ZAKRESEM OPRACOWANIA

LICZBA PORZĄDKOWA	NAZWA POMIESZCZENIA	POWIERZCHNIA	POSADZKA
0.01	KOMUNIKACJA + RECEPCJA	87,47 m2	PCV FORBO SARLON COMPACT
0.02	POMIESZCZENIE SOCIALNE	11,79 m2	PCV FORBO SARLON COMPACT
0.03	MAGAZYN	5,1 m2	PCV FORBO SARLON COMPACT
0.04	BIURO	6,75 m2	PCV FORBO SARLON COMPACT
0.05	STREFA FUNKCJONALNA 1/2 S200	63,33 m2	WYKŁADZINA DYWANOWA
0.06	STREFA FUNKCJONALNA 1/2 S200	76,22 m2	PUZZLE 20 MM, SZARE Z NADRUKIEM
0.08	STREFA AIRZONE	115,88 m2	PCV FORBO SARLON TRAFIC OAK
0.09	SALA FITNESS	42,1 m2	PCV FORBO SARLON TECH
0.10	SZATNIA MĘSKA	3,5 m2	PCV FORBO SARLON TECH
0.11	POM. GOSPODARSTWA	4,25 m2	PCV FORBO SARLON TECH
0.12	WC DLA NIEPEŁNOSPRAWNYCH	13,90 m2	PCV FORBO SARLON TECH
0.13	UMYWALNIA MĘSKA	13,90 m2	PCV FORBO SARLON TECH
0.14	WC MĘSKIE	5,15 m2	PCV FORBO SARLON TECH
0.15	UMYWALNIA DAMSKA	13,25 m2	PCV FORBO SARLON TECH
0.16	WC DAMSKIE	5,15 m2	PCV FORBO SARLON TECH
0.17	SZATNIA DAMSKA	26,85 m2	PUZZLE GR. 10 MM, CZARNE
0.18	STREFA SIŁOWA	259,63 m2	PUZZLE GR. 30 MM, CZARNE
0.19	STREFA WOLNYCH CIEŻARÓW	83,85 m2	

Symbol graficzny	Nazwa oprawy ośw.
51	TRILUX E-line LVW LED6000 225 840 ET 05 34W
4	TRILUX E-line LVW LED4000 150 840 ET 05 23W
13	TRILUX 2330 PW19 29MML-840 24W (2900)
4	TRILUX 2330 PW19 36MML-840 31W (3600)
9	TRILUX 2325 G3 C05 20MML-840 19W (2000)
12	TRILUX 2325 G3 C05 14MML-840 13W (1400)

- KANAŁ WENTYLACJI NAWIEWNEJ
- KANAŁ WENTYLACJI WYWIEWNEJ
- KANAŁ KLIMATYZACJI
- KRATKA TRANSFEROWA W DRZWIACH

- PRZED PRACĄ BUDOWANĄ NALEŻY SPRAWDZIĆ
- WYMIARY NA BUDOWIE
- RYUNKI ORAZ CZĘŚĆ OPISOWA SA ELEMENTAMI PROJEKTU
- WZAJEMNIE SIĘ UZUPELNIAJĄCYMI INFORMACJAMI ZAWARTYMI NA RYSUNKACH, A NIE UJĘTE W CZĘŚCI OPISOWEJ LUB NIE POKAZANE NA RYSUNKACH, A UJĘTE W CZĘŚCI OPISOWEJ
- NALEŻY TRAKTOWAĆ JAKBY BYŁY ZAWARTY W DBU.
- POWIERZCHNIE OBLICZANE ZGODNIE Z: PN-ISO 9836:1997
- WYMIARY DRZWI PODANO W ŚWIETLE PRZEJŚCIA
- WSZYSTKIE RYSUNKI ARCHITEKTURY ORAZ RYSUNKI WSZYSTKICH BRANŻ NALEŻY ROZPATRYWAĆ WSPÓLNIE

GRUPA PROJEKTOWA
SN ARCHITEKCI
ul. Strzelców Bytomskich 7/3, 46-020 OPOLE pracownia@snarchitekci.pl

OPRACOWANIE:
Michał Skudłarski Biuro Architektoniczne "MS"
ul. Amil Krajowej 1a/8 45-071 Opole NIP:754281466 tel. 695 019 028
wentianio.pracownia@snarchitekci.pl tel. 695 019 028
ul. Pułaskiego 18/3 45-046 Opole NIP : 755079590 tel. 694 427 314

TEMAT:
Projekt techniczny aranżacji lokalu nr 0.09a w budynku handlowym zlokalizowanym w Bielsku Białym przy ulicy Warszawskiej 180

LOKALIZACJA:
Jednostka ewidencyjna: ul. Warszawska 180, 43-300, Bielsko-Biała, działka ewidencyjna nr: 47/22

INWESTOR:
REDKOM PARK BIELSKO SP. z o.o.
05-500 Stara Jwiczna, ul. Słoneczna 116A

RYSUJĄCY:
RZUT SUFITÓW I OŚWIETLENIA

PROJEKTANT
mgr inż. arch. Michał Skudłarski

SPRAWDZAJĄCY
mgr inż. arch. Katarzyna Słaga Miklińska

OPRACOWANIE
mgr inż. arch. Andrzej Nowak

BRANŻA
ARCHITEKTURA

Data zakończenia:
SERPİEN 2024

Nr rys.
RYS SN_XF/4

LINIA SUFITÓW PODWIESZANYCH
NP, ARMSTRONG BIAŁY

LINIA SUFITÓW PODWIESZANYCH
NP, ARMSTRONG HYDROBOARD BIAŁY

ŚCIANY PROJEKTOWANE

ŚCIANY ISTNIEJĄCE

LINIE NADPROŻY/PODCIĄGÓW

ŚCIAN PROJEKTOWANYCH

WYPOSAŻENIE WNĘTRZ, TECHNOLOGIA

SUFITY PODWIESZANE

ŚCIANY DO PEŁNEJ WYSOKOŚCI

POKRYCIE DACHU

LEGENDA

Wskazujące drzwi zewnętrzne według PAB oraz PT

Wskazujące drzwi wewnętrzne według PAB oraz PT

Wskazujące drzwi zewnętrzne według PAB oraz PT

Wskazujące drzwi zewnętrzne według PAB oraz PT

