


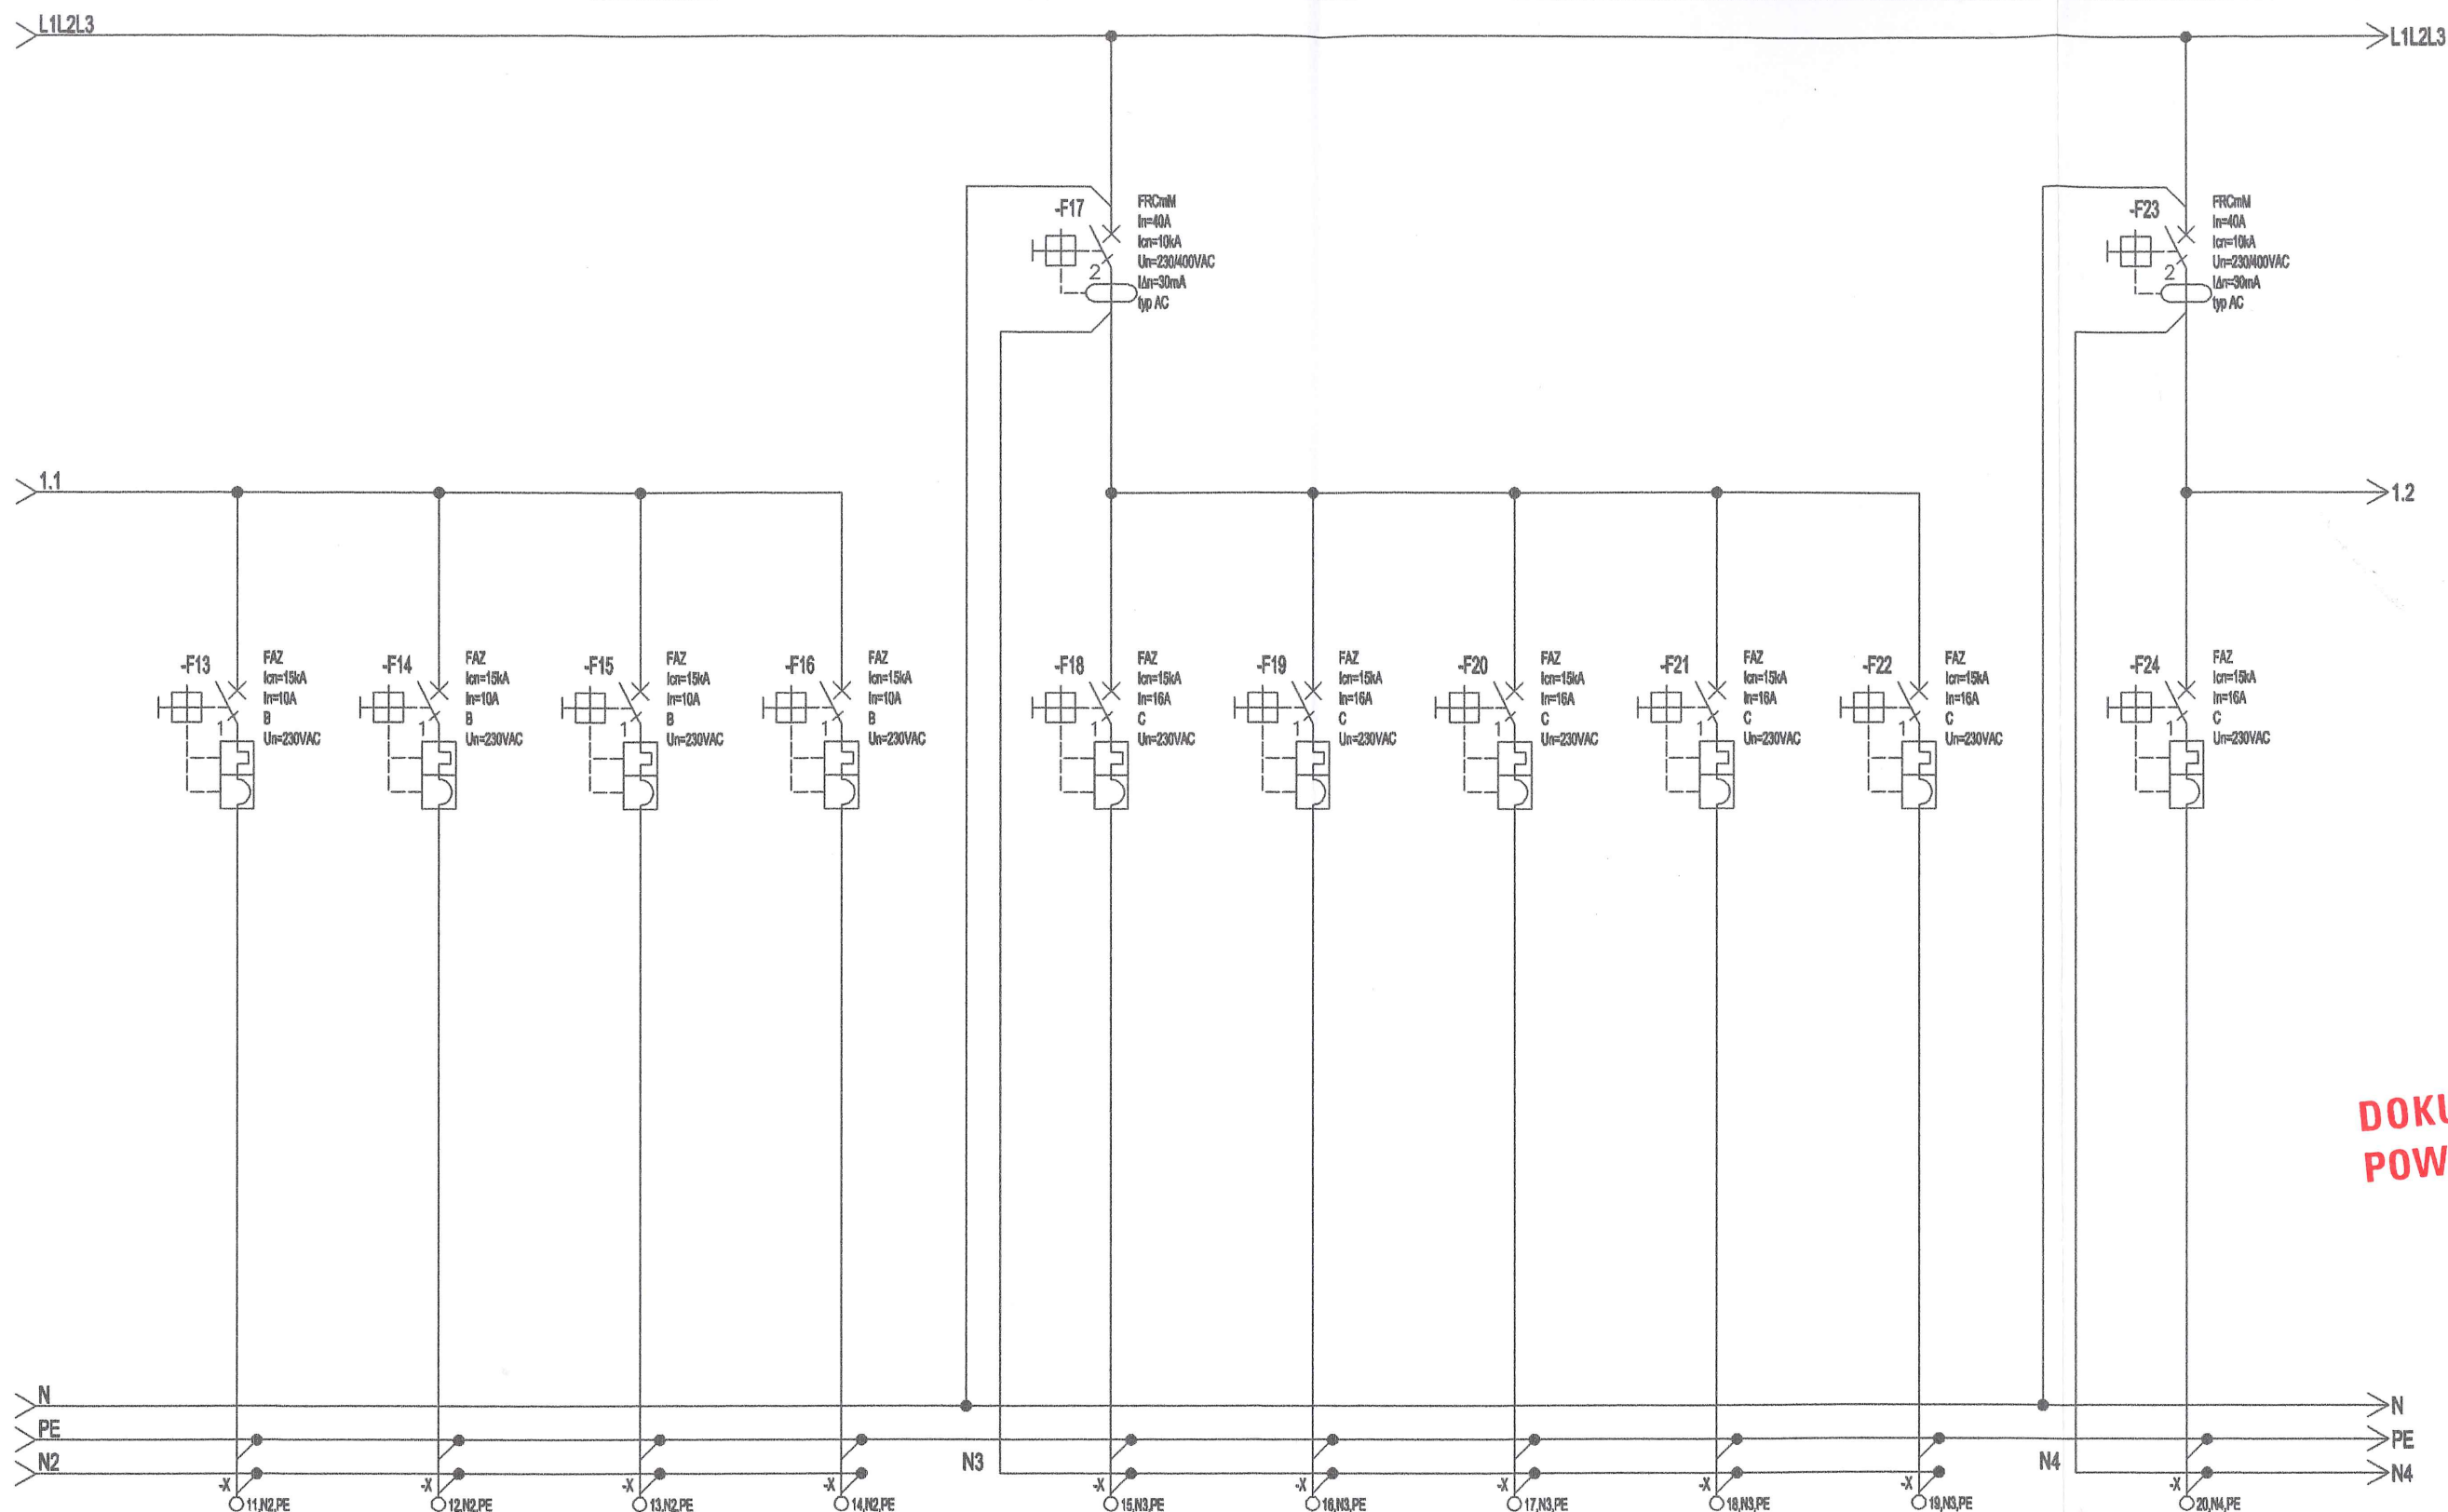


**DOKUMENTACJA
POWYKONAWCZA**

Numer obwodu	11	12	13	14	15	16	17	18	19	20	
Opis	Oświetlenie sala fitness	Logo	Ośw AW	Ośw EW	Grzejnik WC	Grzejnik Socjal	Grzejnik WC Niepełnosprawnych	Grzejnik Pom. Porz.	Grzejnik Biuro	Grzejnik szatnia męska	
Moc [kW]/Prąd [A]	-	-	-	-	-	-	-	-	-	-	
Przewód	N2XH-J 3x1,5mm²	N2XH-J 3x1,5mm²	N2XH-J 3x1,5mm²	N2XH-J 3x1,5mm²	N2XH-J 3x2,5mm²	N2XH-J 3x2,5mm²	N2XH-J 3x2,5mm²	N2XH-J 3x2,5mm²	N2XH-J 3x2,5mm²	N2XH-J 3x2,5mm²	
Nazwa obwodu	-	-	-	-	-	-	-	-	-	-	

GRUPA PROJEKTOWA
SN ARCHITEKCI
ul. Strzelców Bytomskich 7/3, 46-020 OPOLE pracownia@snarchitekci.pl
OPRACOWANIE:
Michał Szkudlarski Biuro Architektoniczne "MS"
ul. Armii Krajowej 1a/8 45-071 Opole NIP: 7542881466 tel. 695 019 028
wentario pracownia architektury Andrzej Nowak
ul. Pułaskiego 18/3 45-048 Opole NIP : 7543074940 tel. 694 427 314

TEMAT:
Projekt techniczny aranżacja lokalu nr 0.09a w budynku handlowym
zlokalizowanym w Bielsku Białej przy ulicy Warszawskiej 180
LOKALIZACJA:
jednostka ewidencyjna: ul. Warszawska 180, 43-300,
Bielsko-Biała, działka ewidencyjna nr: 47/22
INWESTOR:
REDKOM PARK BIELSKO SP. z o.o.
05-500 Stara Iwiczna, ul. Słoneczna 116A

RYSunek:
XTREME FITNESS - Schemat TL SKALA--
PROJEKTANT mgr inż. Krzysztof Nolepa
[ELEKTR.]: nr upr. OPL/1256/PWBE/16
SPRAWDZAJĄCY mgr inż. Karol Wujec
[ELEKTR.]: nr upr. OPL/0737/POOE/11
Branża: ELEKTRYKA
Data zakończenia: PAŹDZIERNIK 2024
Nr rys. RYS SN_E/3.2

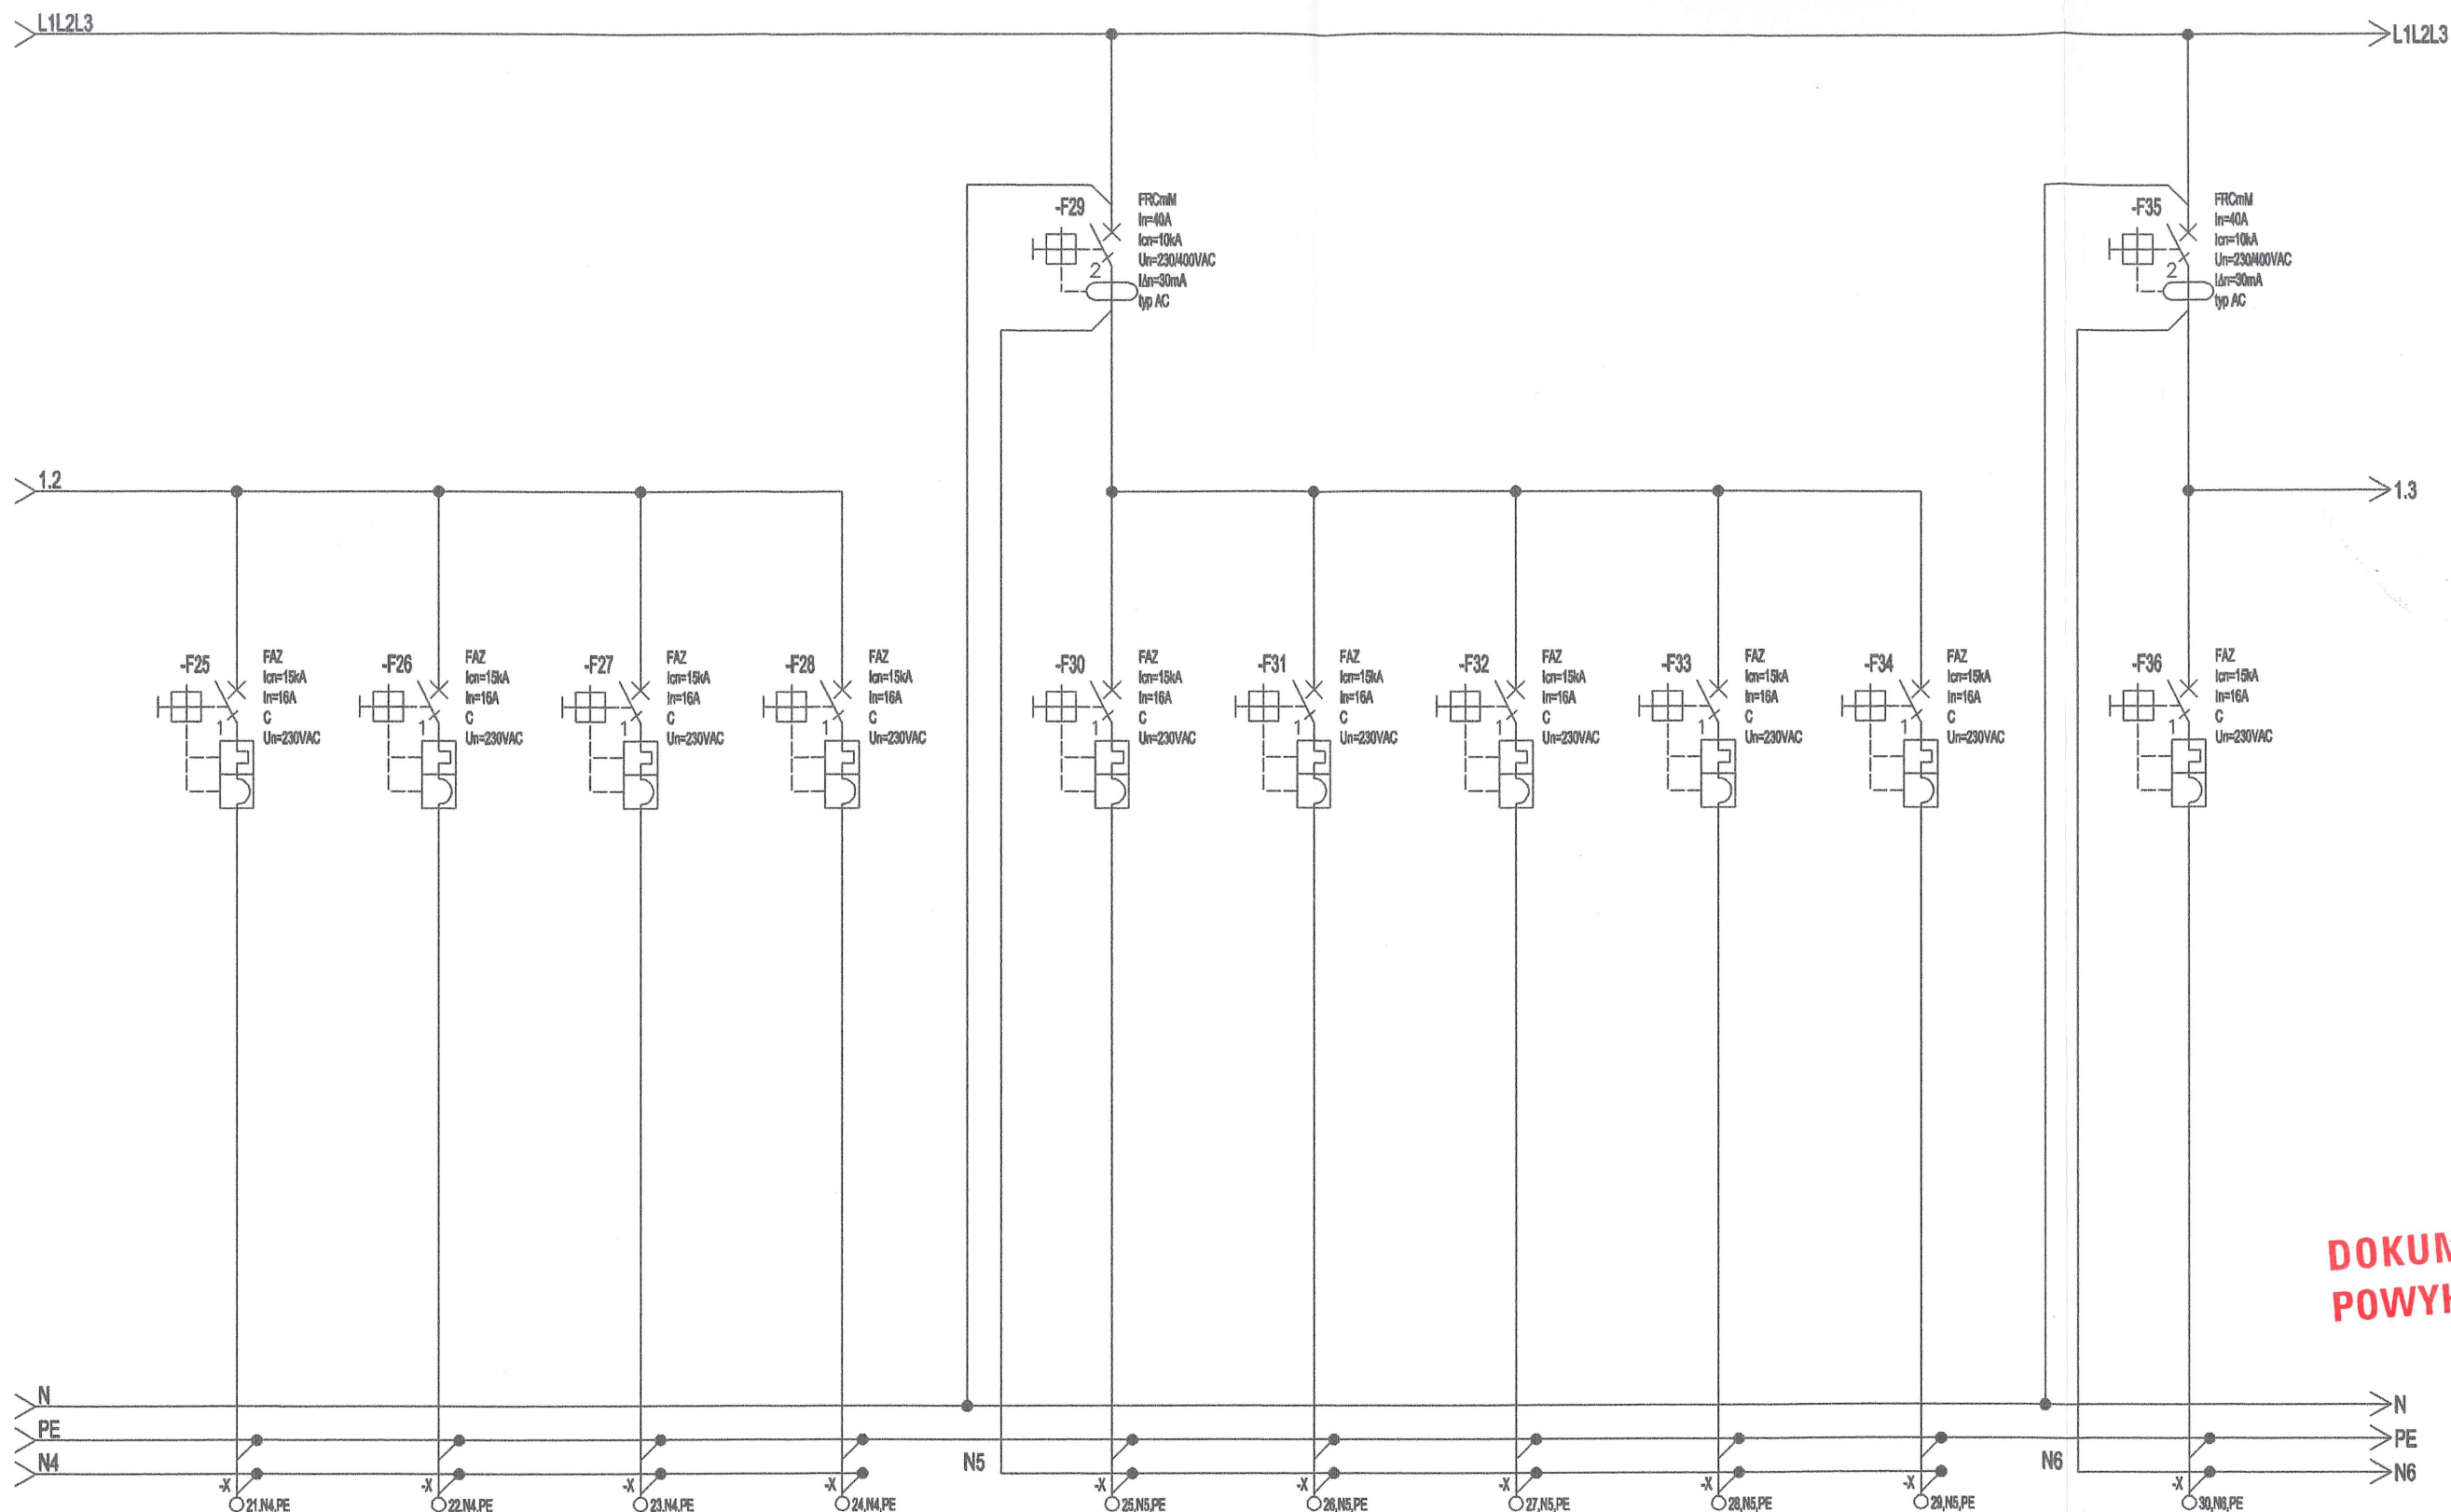

**DOKUMENTACJA
POWYKONAWCZA**

Numer obwodu	21	22	23	24	25	26	27	28	29	30	
Opis	Grzejnik umywalnia męska	Grzejnik Natryski męskie	Grzejnik WC męskie	rezerwa	Grzejnik szatnia damska	Grzejnik umywalnia damska	Grzejnik toalety damska	Grzejnik natryski damskie	Grzejnik recepcja	gniazdo pom techn	
Moc [kW]/Prąd [A]	-	-	-	-	-	-	-	-	-	-	
Przewód	N2XH-J 3x2,5mm²	N2XH-J 3x2,5mm²	N2XH-J 3x2,5mm²	-	N2XH-J 3x2,5mm²	N2XH-J 3x2,5mm²	N2XH-J 3x2,5mm²	N2XH-J 3x2,5mm²	N2XH-J 3x2,5mm²	N2XH-J 3x2,5mm²	
Nazwa obwodu	-	-	-	-	-	-	-	-	-	-	

GRUPA PROJEKTOWA

SN ARCHITEKCI

ul. Strzelców Bytomskich 7/3, 46-020 OPOLE pracownia@snarchitekci.pl

OPRACOWANIE:

Michał Szkudlarski Biuro Architektoniczne "MS"
ul. Armii Krajowej 1a/8 45-071 Opole NIP: 7542881466 tel. 695 019 028
wentario pracownia architektury Andrzej Nowak
ul. Pułaskiego 18/3 45-048 Opole NIP : 7543074940 tel. 694 427 314

TEMAT:

Projekt techniczny aranżacja lokalu nr 0.09a w budynku handlowym zlokalizowanym w Bielsku Białej przy ulicy Warszawskiej 180

LOKALIZACJA:

jednostka ewidencyjna: ul. Warszawska 180, 43-300, Bielsko-Biała, działka ewidencyjna nr: 47/22

INWESTOR:

REDKOM PARK BIELSKO SP. z o.o.
05-500 Stara Iwiczna, ul. Słoneczna 116A

RYSEK:

XTREME FITNESS - Schemat TL


SKALA:-

PROJEKTANT mgr inż. Krzysztof Nolepa
[ELEKTR.] nr upr. OPL/1256/PWBE/16

SPRAWDZAJĄCY mgr inż. Karol Wujec
[ELEKTR.] nr upr. OPL/0737/POOE/11

Brana: ELEKTRYKA
Data zakończenia: PAŹDZIERNIK 2024

Nr rys. RYS SN_E/3.3

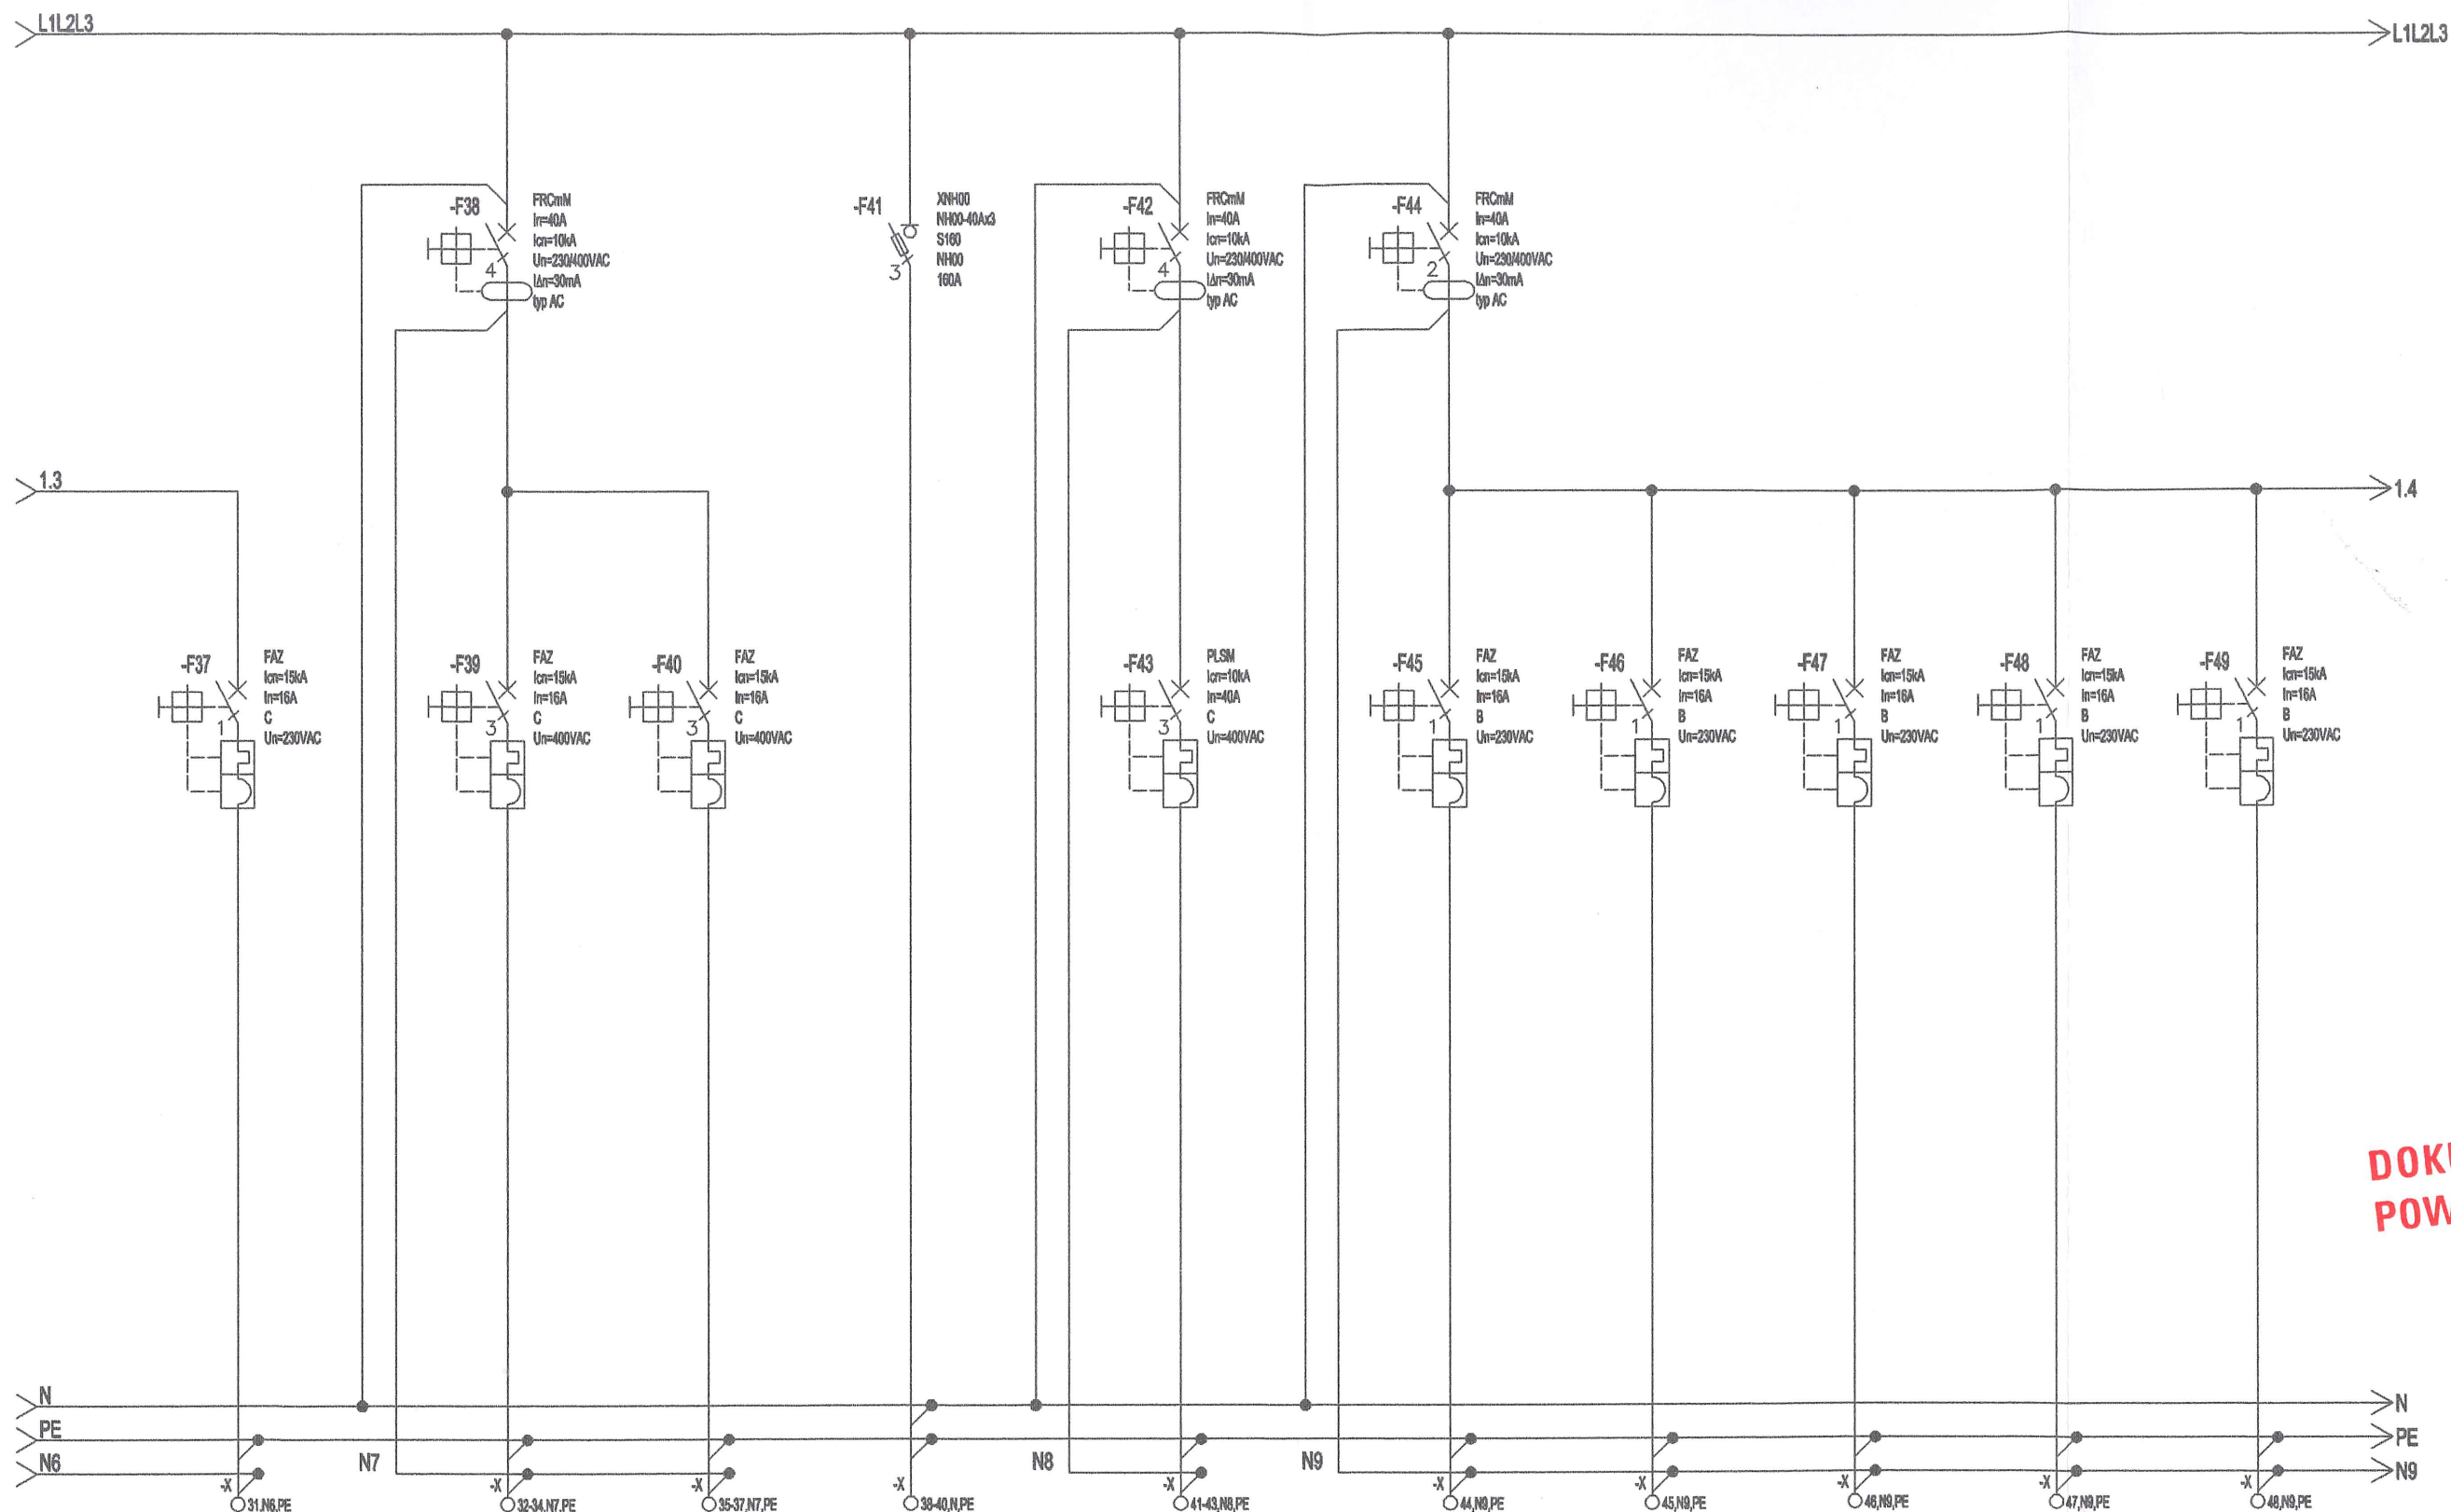


**DOKUMENTACJA
POWYKONAWCZA**

Numer obwodu	31	32	33	34	35	36	37	38	39	40	
Opis	Agregat podnoszący	BIWAR 300L	BIWAR 300L	rezerwa	Rezerwa	Klimatyzator J.W	Klimatyzator J.W	Klimatyzator J.W	Klimatyzator J.W	Klimatyzator J.W	
Moc [kW]/Prąd [A]	-	-	-	-	-	-	-	-	-	-	
Przewód	N2XH-J 3x2,5mm²	N2XH-J 5x2,5mm²	N2XH-J 5x2,5mm²	-	-	N2XH-J 3x2,5mm²	N2XH-J 3x2,5mm²	N2XH-J 3x2,5mm²	N2XH-J 3x2,5mm²	N2XH-J 3x2,5mm²	
Nazwa obwodu	-	-	-	-	-	-	-	-	-	-	

GRUPA PROJEKTOWA
SN ARCHITEKCI
ul. Strzelców Bytomskich 7/3, 46-020 OPOLE pracownia@snarchitekci.pl
OPRACOWANIE:
Michał Szkudlarski Biuro Architektoniczne "MS"
ul. Armii Krajowej 1a/8 45-071 Opole NIP:7542881466 tel. 695 019 028
wentario pracownia architektury Andrzej Nowak
ul. Pułaskiego 18/3 45-048 Opole NIP : 7543074940 tel. 694 427 314

TEMAT:
Projekt techniczny aranżacja lokalu nr 0.09a w budynku handlowym
zlokalizowanym w Bielsku Białej przy ulicy Warszawskiej 180
LOKALIZACJA:
jednostka ewidencyjna: ul. Warszawska 180, 43-300,
Bielsko-Biała, działka ewidencyjna nr: 47/22
INWESTOR:
REDKOM PARK BIELSKO SP. z o.o.
05-500 Stara Iwiczna, ul. Słoneczna 116A

RYSUNEK:
XTREME FITNESS - Schemat TL SKALA:
PROJEKTANT mgr inż. Krzysztof Nolepa
[ELEKTR.] nr upr. OPL/1256/PWBE/16
SPRAWDZAJĄCY mgr inż. Karol Wujec
[ELEKTR.] nr upr. OPL/0737/POOE/11
Branża: ELEKTRYKA
Data zakończenia: PAŹDZIERNIK 2024
Nr rys. RYS SN_E/3.4

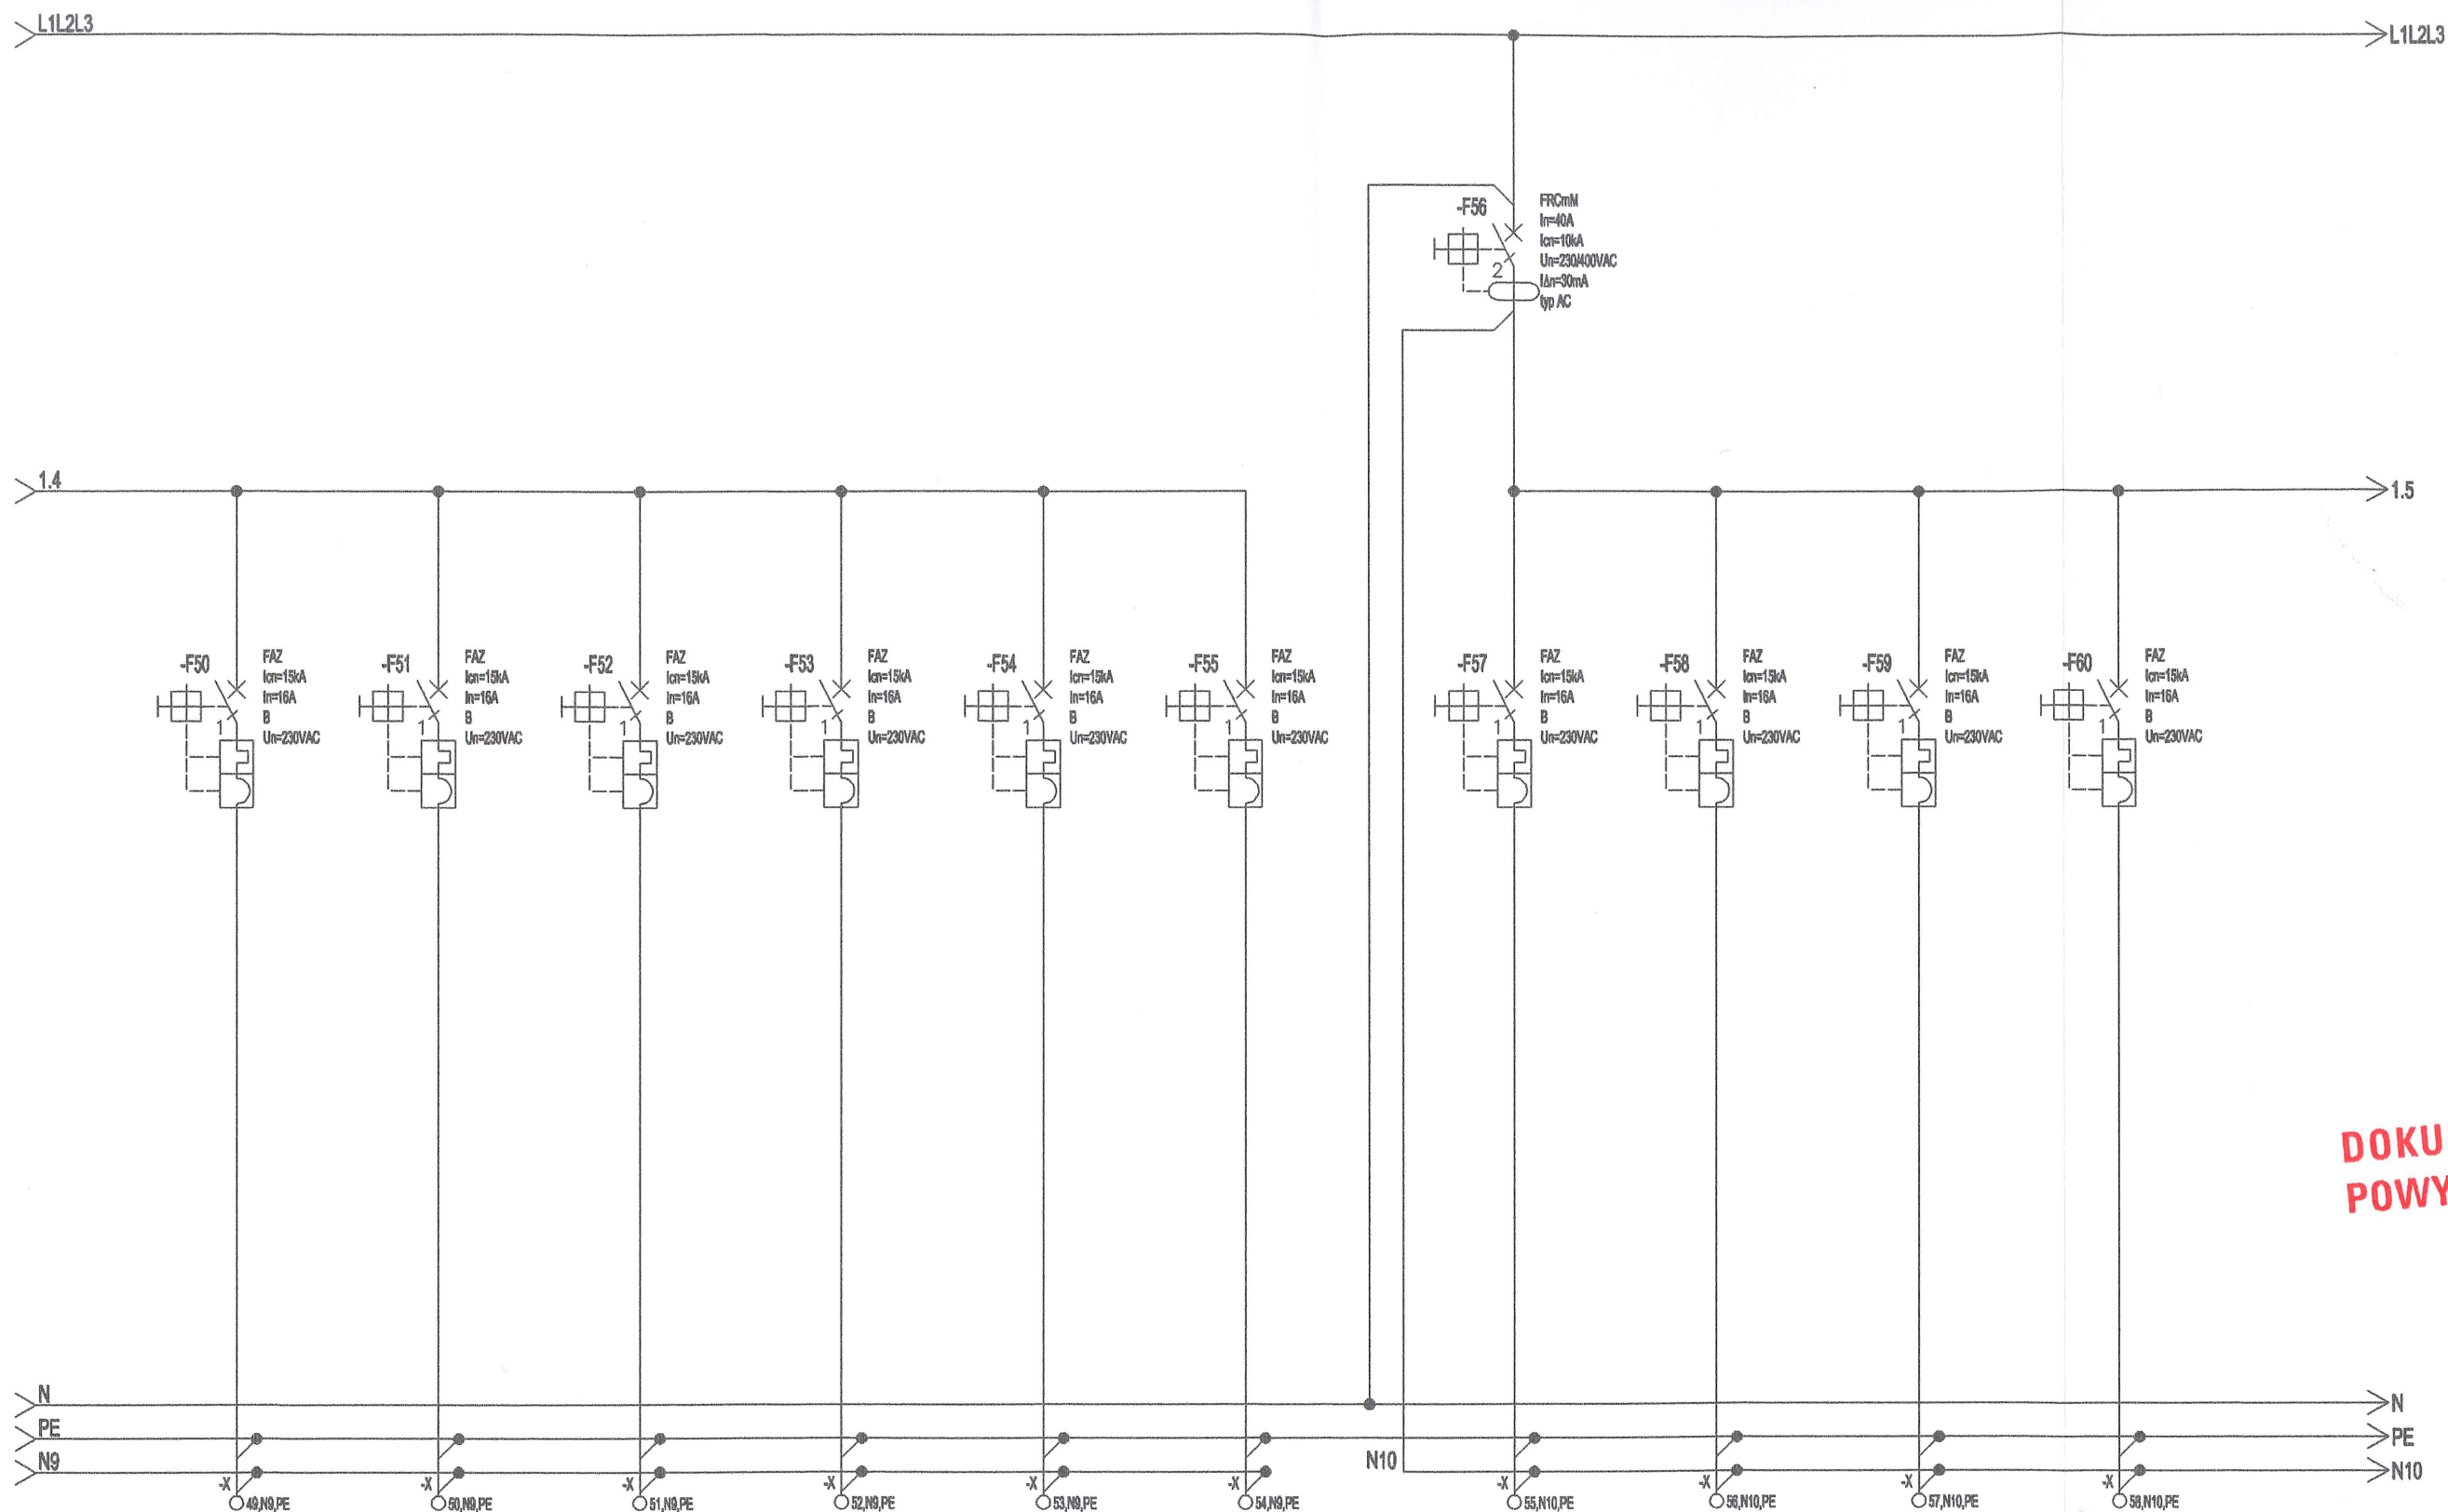


DOKUMENTACJA
POWYKONAWCZA

Numer obwodu	41	42	43	44	45	46	47	48	49	50
Opis	Klimatyzator J.W	Klimatyzator J.W	Klimatyzator J.W	Rezerwa	rezerwa	rezerwa	Florboxy	Florboxy	Gniazda sala ćwiczeń	Gniazda sala ćwiczeń
Moc [kW]/Prąd [A]	-	-	-	-	-	-	-	-	-	-
Przewód	N2XH-J 3x2,5mm²	N2XH-J 3x2,5mm²	N2XH-J 3x2,5mm²	-	-	-	N2XH-J 3x2,5mm²	N2XH-J 3x2,5mm²	N2XH-J 3x2,5mm²	N2XH-J 3x2,5mm²
Nazwa obwodu	-	-	-	-	-	-	-	-	-	-

GRUPA PROJEKTOWA
SN ARCHITEKCI
ul. Strzelców Bytomskich 7/3, 46-020 OPOLE pracownia@snarchitekci.pl
OPRACOWANIE:
Michał Szkudlarski Biuro Architektoniczne "MS"
ul. Armii Krajowej 1a/8 45-071 Opole NIP: 7542881466 tel. 695 019 028
wentario pracownia architektury Andrzej Nowak
ul. Pułaskiego 18/3 45-048 Opole NIP : 7543074940 tel. 694 427 314

TEMAT:
Projekt techniczny aranżacja lokalu nr 0.09a w budynku handlowym
zlokalizowanym w Bielsku Białej przy ulicy Warszawskiej 180
LOKALIZACJA:
jednostka ewidencyjna: ul. Warszawska 180, 43-300,
Bielsko-Biała, działka ewidencyjna nr: 47/22
INWESTOR:
REDKOM PARK BIELSKO SP. z o.o.
05-500 Stara Iwiczna, ul. Słoneczna 116A

RYSUNEK:
XTREME FITNESS - Schemat TL SKALA:-
PROJEKTANT mgr inż. Krzysztof Nolepa
[ELEKTR.]: nr upr. OPL/1256/PWBE/16
SPRAWDZAJĄCY mgr inż. Karol Wujec
[ELEKTR.]: nr upr. OPL/0737/POOE/11
ELEKTRYKA Data zakończenia: PAŹDZIERNIK 2024 Nr rys. RYS SN_E/3.5

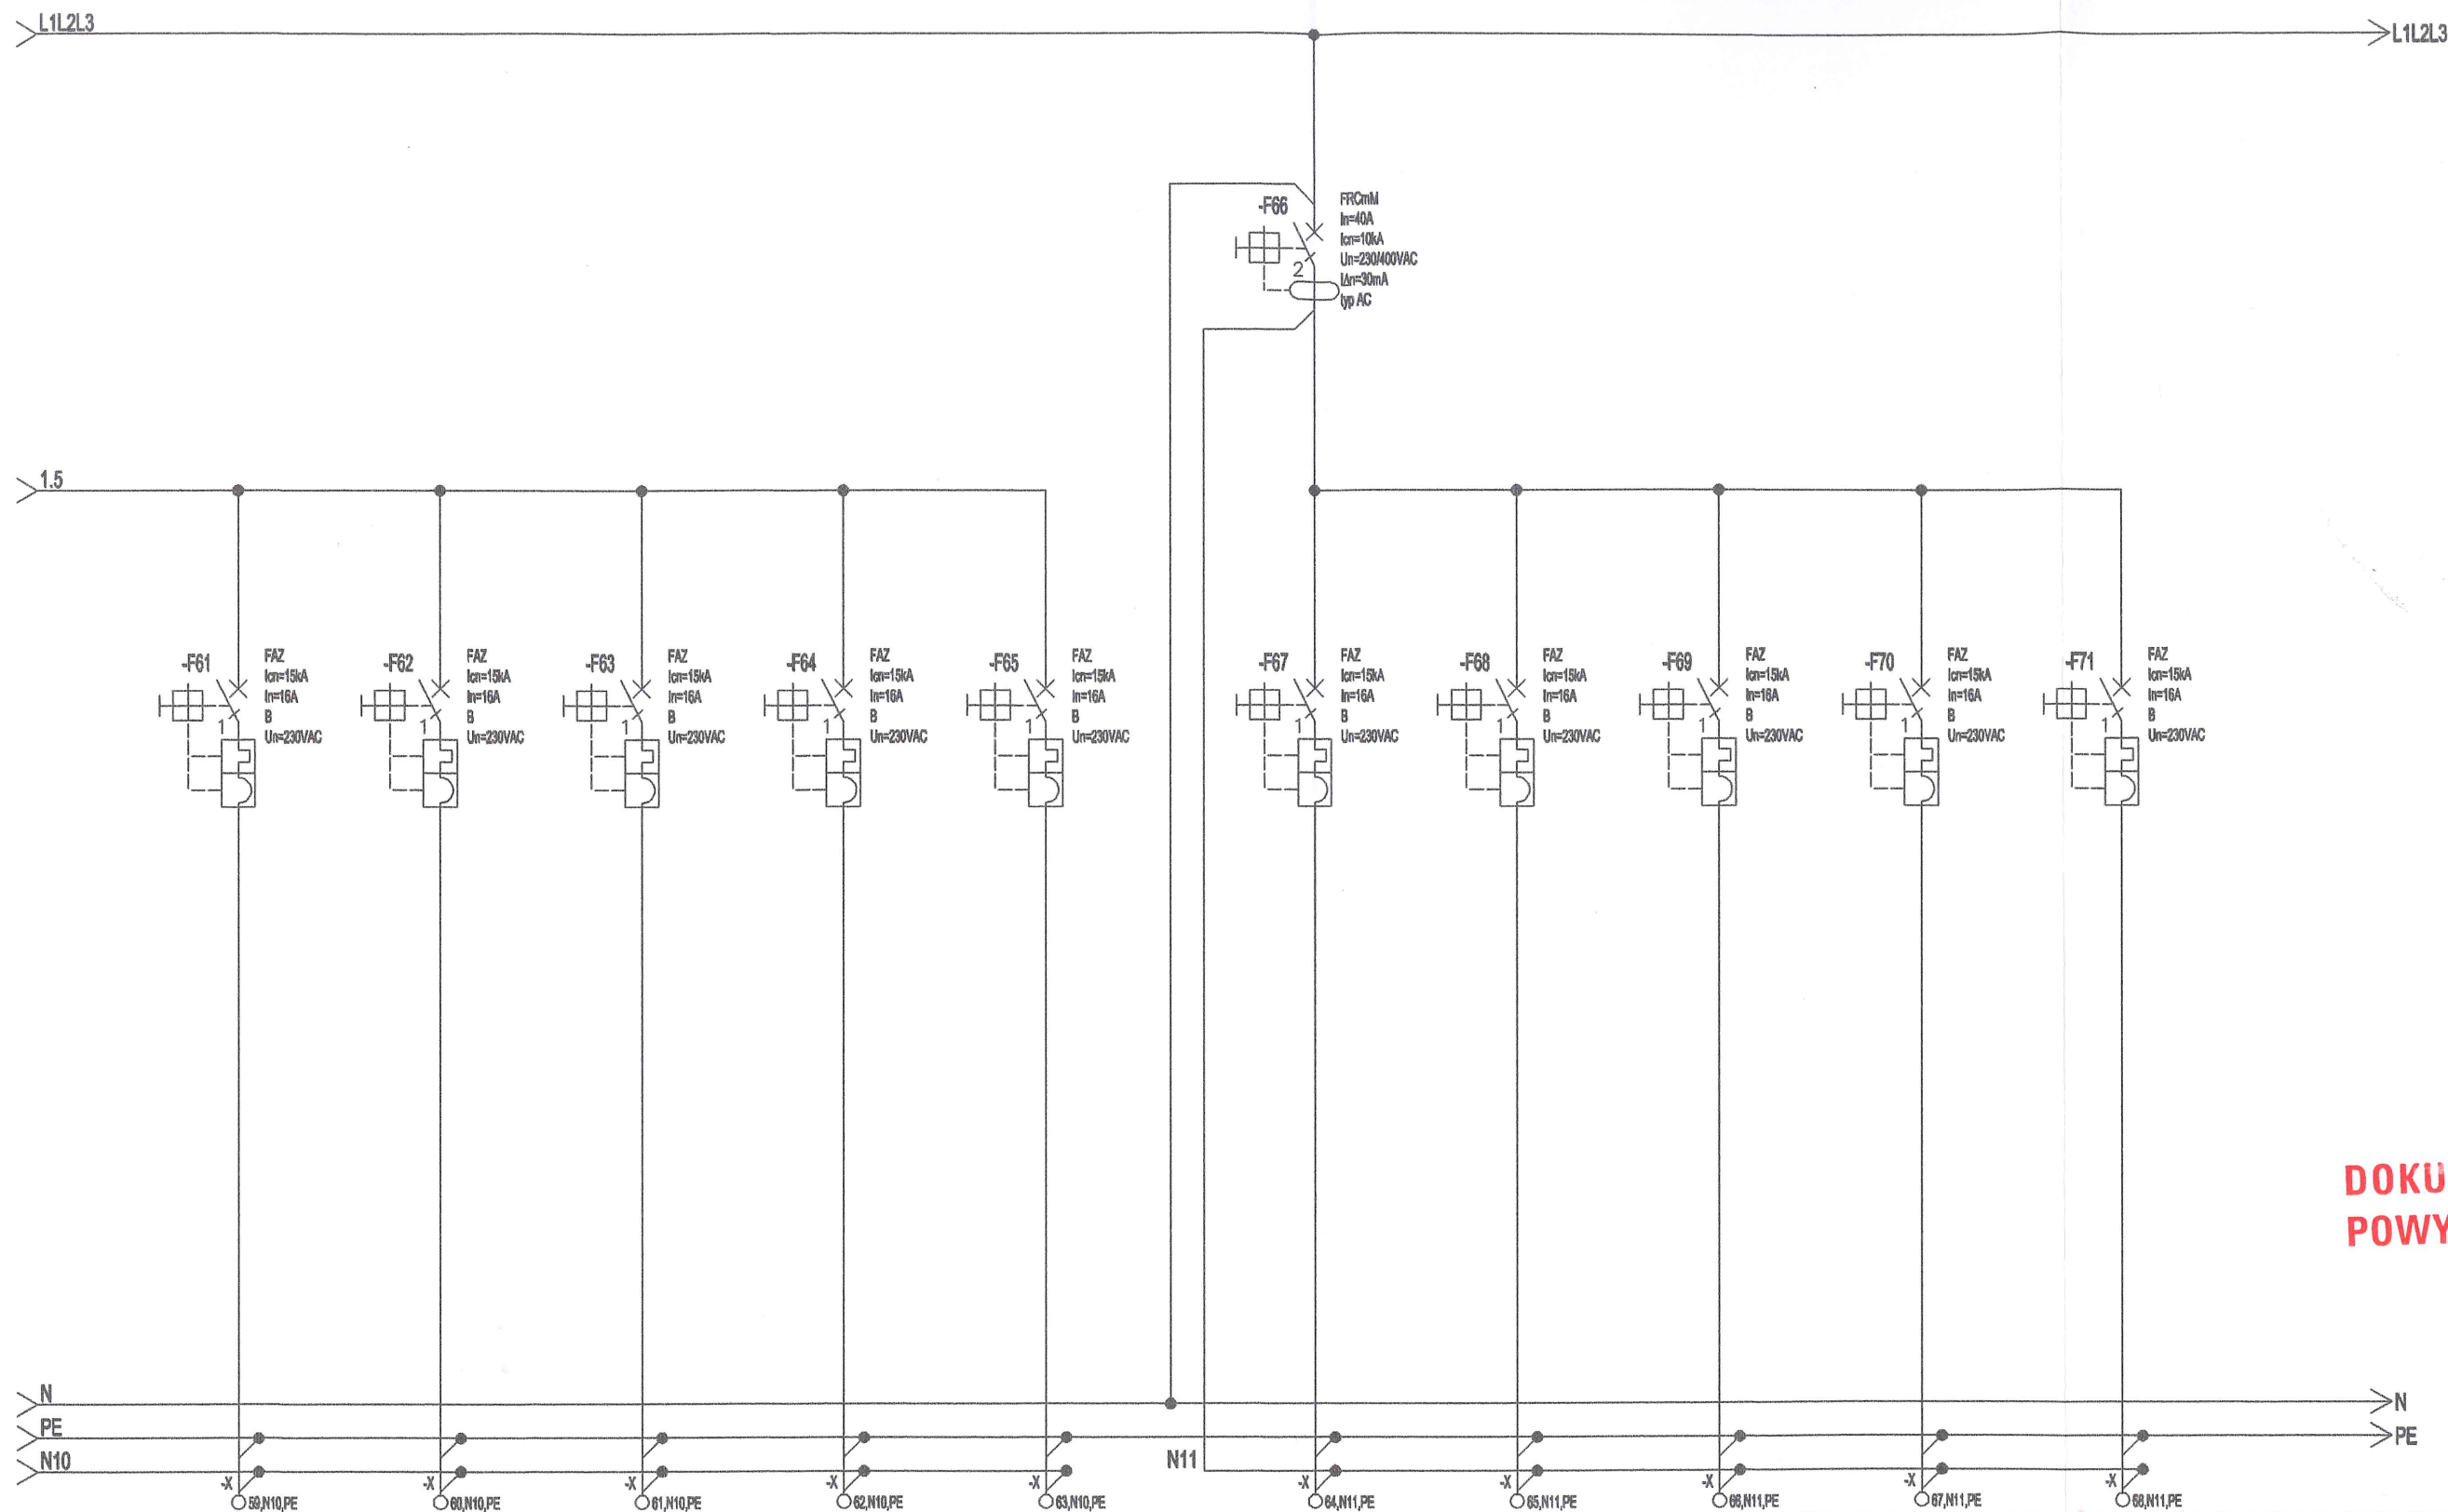


**DOKUMENTACJA
POWYKONAWCZA**

Numer obwodu	51	52	53	54	55	56	57	58	59	60	
Opis	zasilanie lada recepcji	zasilanie lada recepcji	Gniazda Lodowki	Gniazda Magazynu na napoje	Gniazda WC niepełnosprawnych	Gniazdo pomieszczenie porządkowe	Gniazdo Biuro	Gniazdo Socjal	Wypust WC personel	Gniazda sala fitness	
Moc [kW]/Prąd [A]	-	-	-	-	-	-	-	-	-	-	
Przewód	N2XH-J 3x2,5mm²	N2XH-J 3x2,5mm²	N2XH-J 3x2,5mm²	N2XH-J 3x2,5mm²	N2XH-J 3x2,5mm²	N2XH-J 3x2,5mm²	N2XH-J 3x2,5mm²	N2XH-J 3x2,5mm²	N2XH-J 3x2,5mm²	N2XH-J 3x2,5mm²	
Nazwa obwodu	-	-	-	-	-	-	-	-	-	-	

GRUPA PROJEKTOWA
SN ARCHITEKCI
ul. Strzelców Bytomskich 7/3, 46-020 OPOLE pracownia@snarchitekci.pl
OPRACOWANIE:
Michał Szkudlarski Biuro Architektoniczne "MS"
ul. Armii Krajowej 1a/8 45-071 Opole NIP: 7542881466 tel. 695 019 028
wentorio pracownia architektury Andrzej Nowak
ul. Pułaskiego 18/3 45-048 Opole NIP : 7543074940 tel. 694 427 314

TEMAT:
Projekt techniczny aranżacja lokalu nr 0.09a w budynku handlowym
zlokalizowanym w Bielsku Białej przy ulicy Warszawskiej 180
LOKALIZACJA:
jednostka ewidencyjna: ul. Warszawska 180, 43-300,
Bielsko-Biała, działka ewidencyjna nr: 47/22
INWESTOR:
REDKOM PARK BIELSKO SP. z o.o.
05-500 Stara Iwiczna, ul. Słoneczna 116A

RYSUNEK:
XTREME FITNESS - Schemat TL SKALA--
PROJEKTANT mgr inż. Krzysztof Nolepa
[ELEKTR.] nr upr. OPL/1256/PWBE/16
SPRAWDZAJĄCY mgr inż. Karol Wujec
[ELEKTR.] nr upr. OPL/0737/POOE/11
Branża: ELEKTRYKA
Data zakończenia: PAŹDZIERNIK 2024
Nr rys. RYS SN_E/3.6

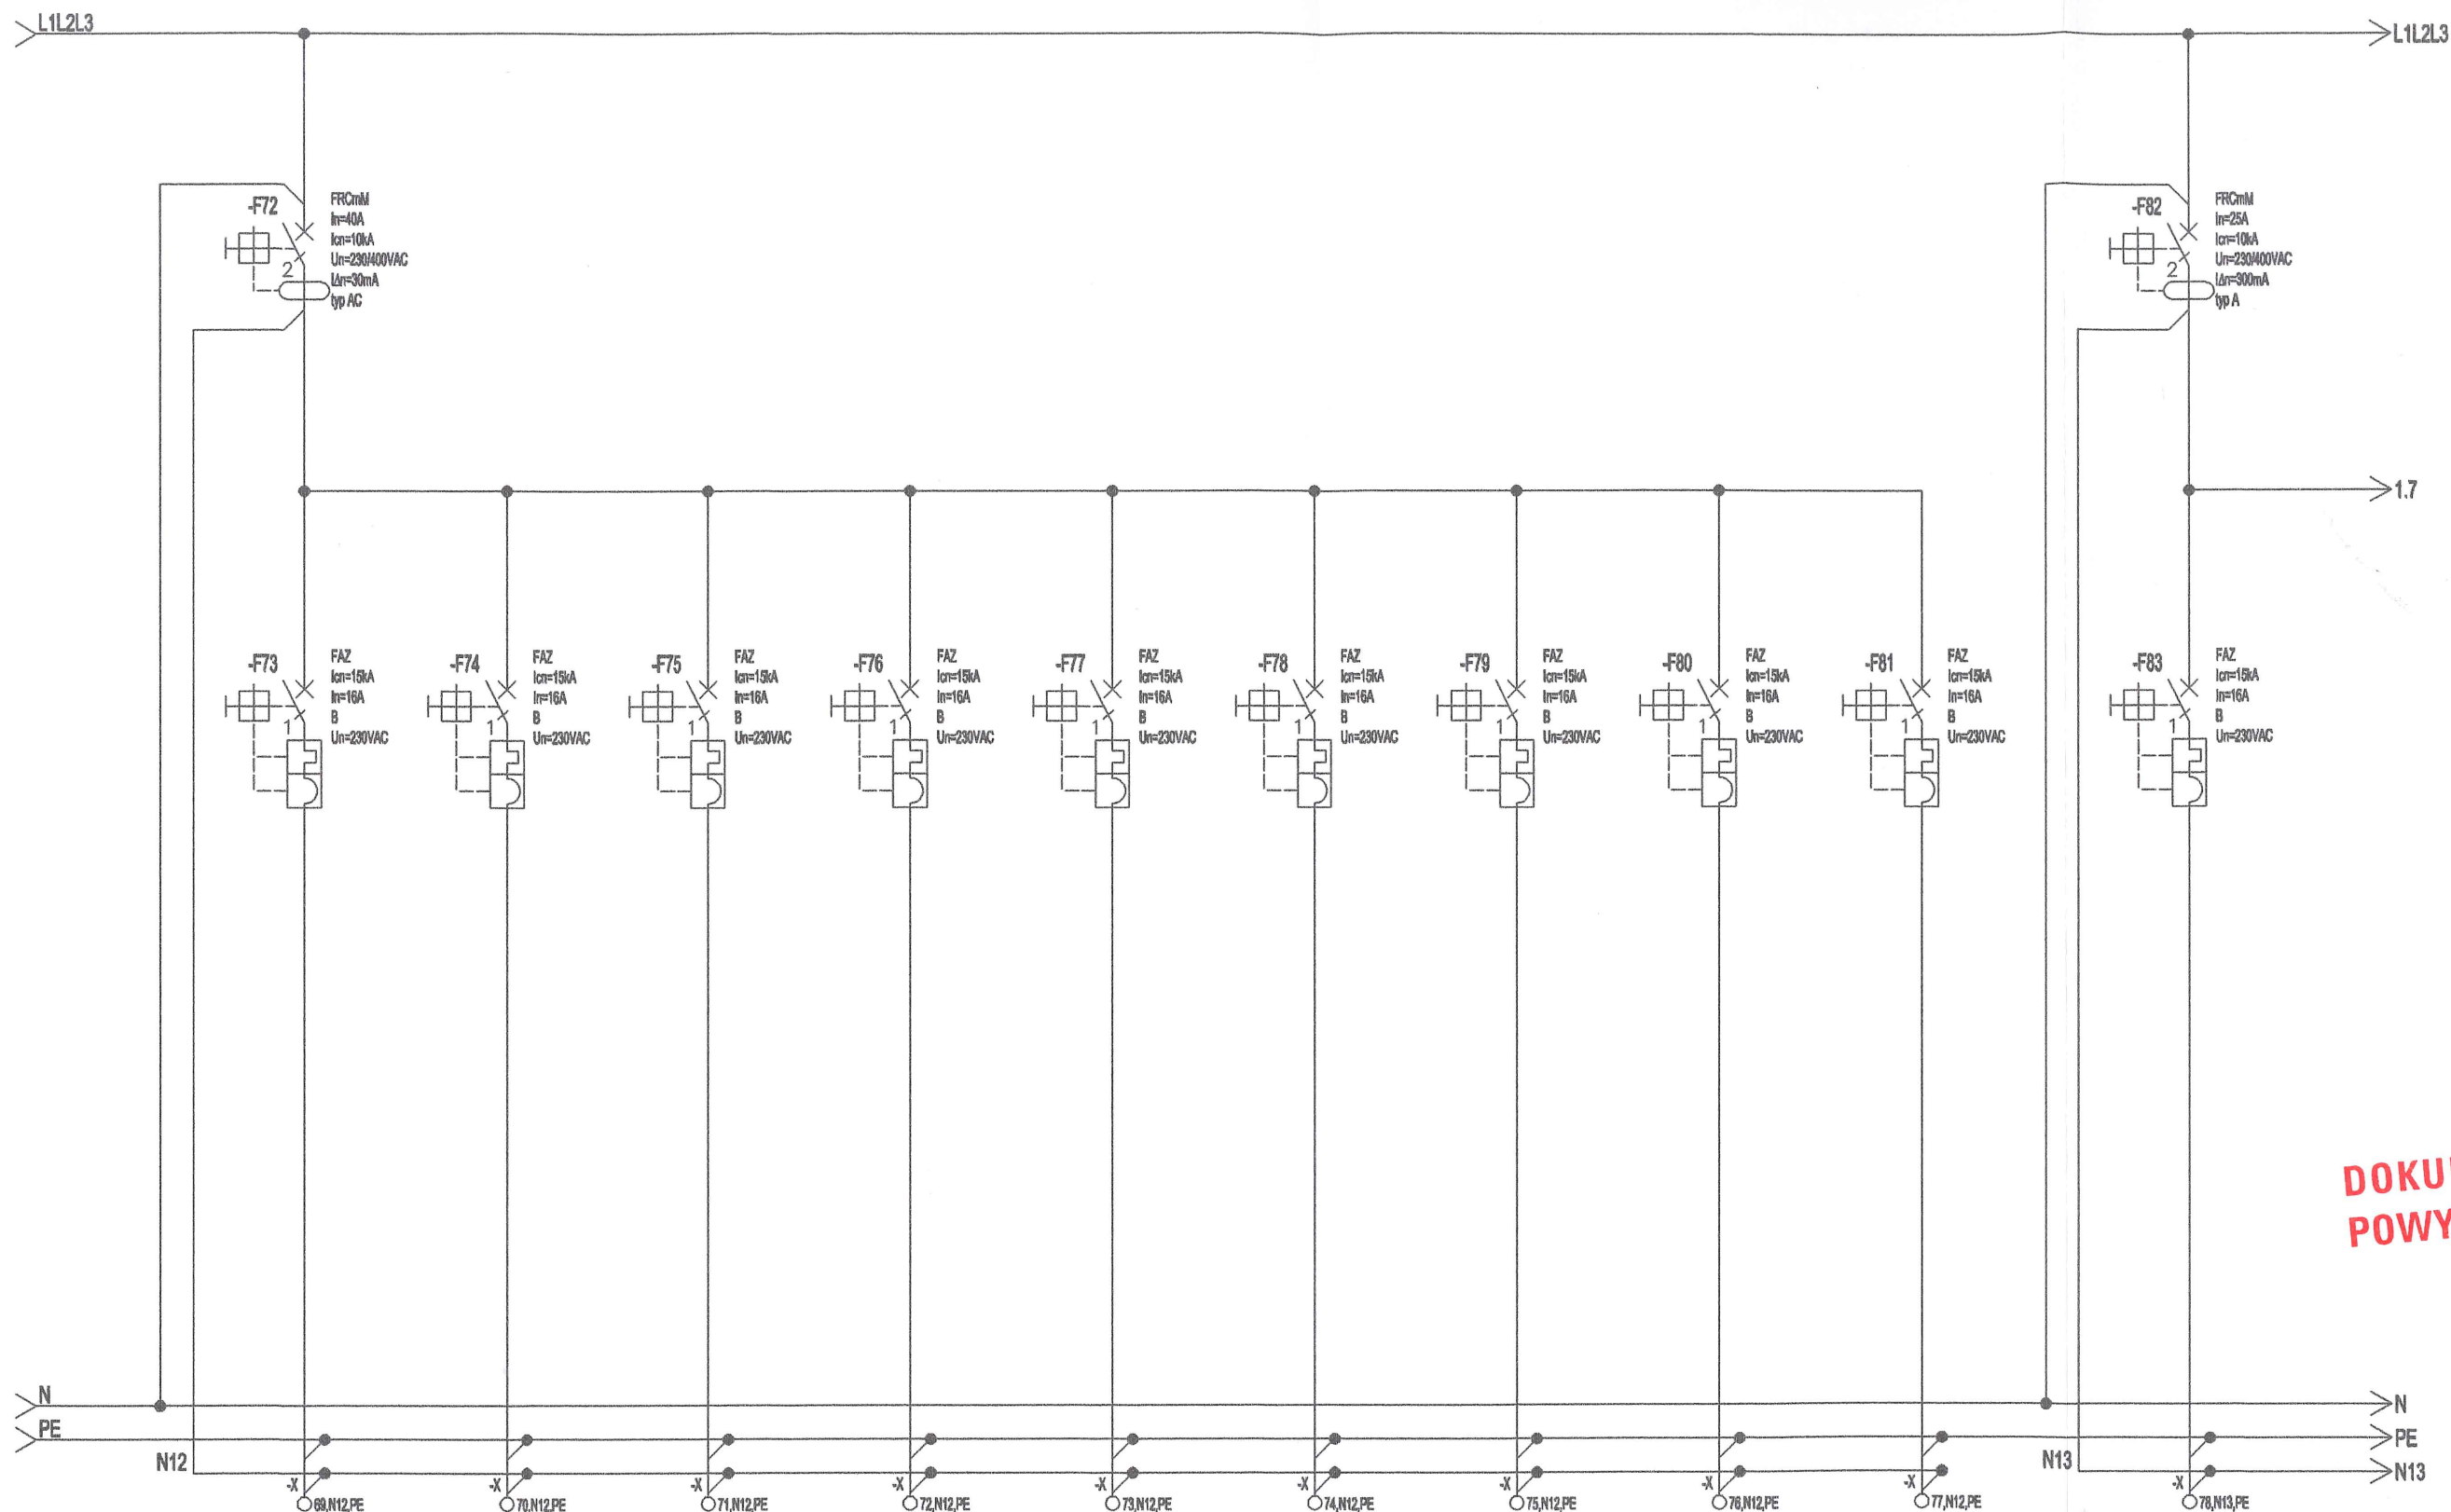


**DOKUMENTACJA
POWYKONAWCZA**

Numer obwodu	61	62	63	64	65	66	67	68	69	70	
Opis	Gniazdo Szatnia M.	Wypust Szatnia M.	Gniazdo Szatnia D.	Wypust Szatnia D.	Gniazdo Toaleta M.	Gniazdo Toaleta D.	Wypust Toaleta m.	Wypust Toaleta D.	Pisuar	Szafa Audio Fitness	
Moc [kW]/Prąd [A]	-	-	-	-	-	-	-	-	-	-	
Przewód	N2XH-J 3x2,5mm²	N2XH-J 3x2,5mm²	N2XH-J 3x2,5mm²	N2XH-J 3x2,5mm²	N2XH-J 3x2,5mm²	N2XH-J 3x2,5mm²	N2XH-J 3x2,5mm²	N2XH-J 3x2,5mm²	N2XH-J 3x2,5mm²	N2XH-J 3x2,5mm²	
Nazwa obwodu	-	-	-	-	-	-	-	-	-	-	

GRUPA PROJEKTOWA
SN ARCHITEKCI
ul. Strzelców Bytomskich 7/3, 46-020 OPOLE pracownia@snarchitekci.pl
OPRACOWANIE:
Michał Szkudlarski Biuro Architektoniczne "MS"
ul. Armii Krajowej 1a/8 45-071 Opole NIP:7542881466 tel. 695 019 028
wentario pracownia architektury Andrzej Nowak
ul. Pułaskiego 18/3 45-048 Opole NIP : 7543074940 tel. 694 427 314

TEMAT:
Projekt techniczny aranżacja lokalu nr 0.09a w budynku handlowym
zlokalizowanym w Bielsku Białej przy ulicy Warszawskiej 180
LOKALIZACJA:
jednostka ewidencyjna: ul. Warszawska 180, 43-300,
Bielsko-Biała, działka ewidencyjna nr: 47/22
INWESTOR:
REDKOM PARK BIELSKO SP. z o.o.
05-500 Stara Iwiczna, ul. Słoneczna 116A

RYSUNEK:
XTREME FITNESS - Schemat TL SKALA:-
PROJEKTANT mgr inż. Krzysztof Nolepa
[ELEKTR.] nr upr. OPL/1256/PWBE/16
SPRAWDZAJĄCY mgr inż. Karol Wujec
[ELEKTR.] nr upr. OPL/0737/POOE/11
Branża: ELEKTRYKA
Data zakończenia: PAŹDZIERNIK 2024
Nr rys. RYS SN_E/3.7

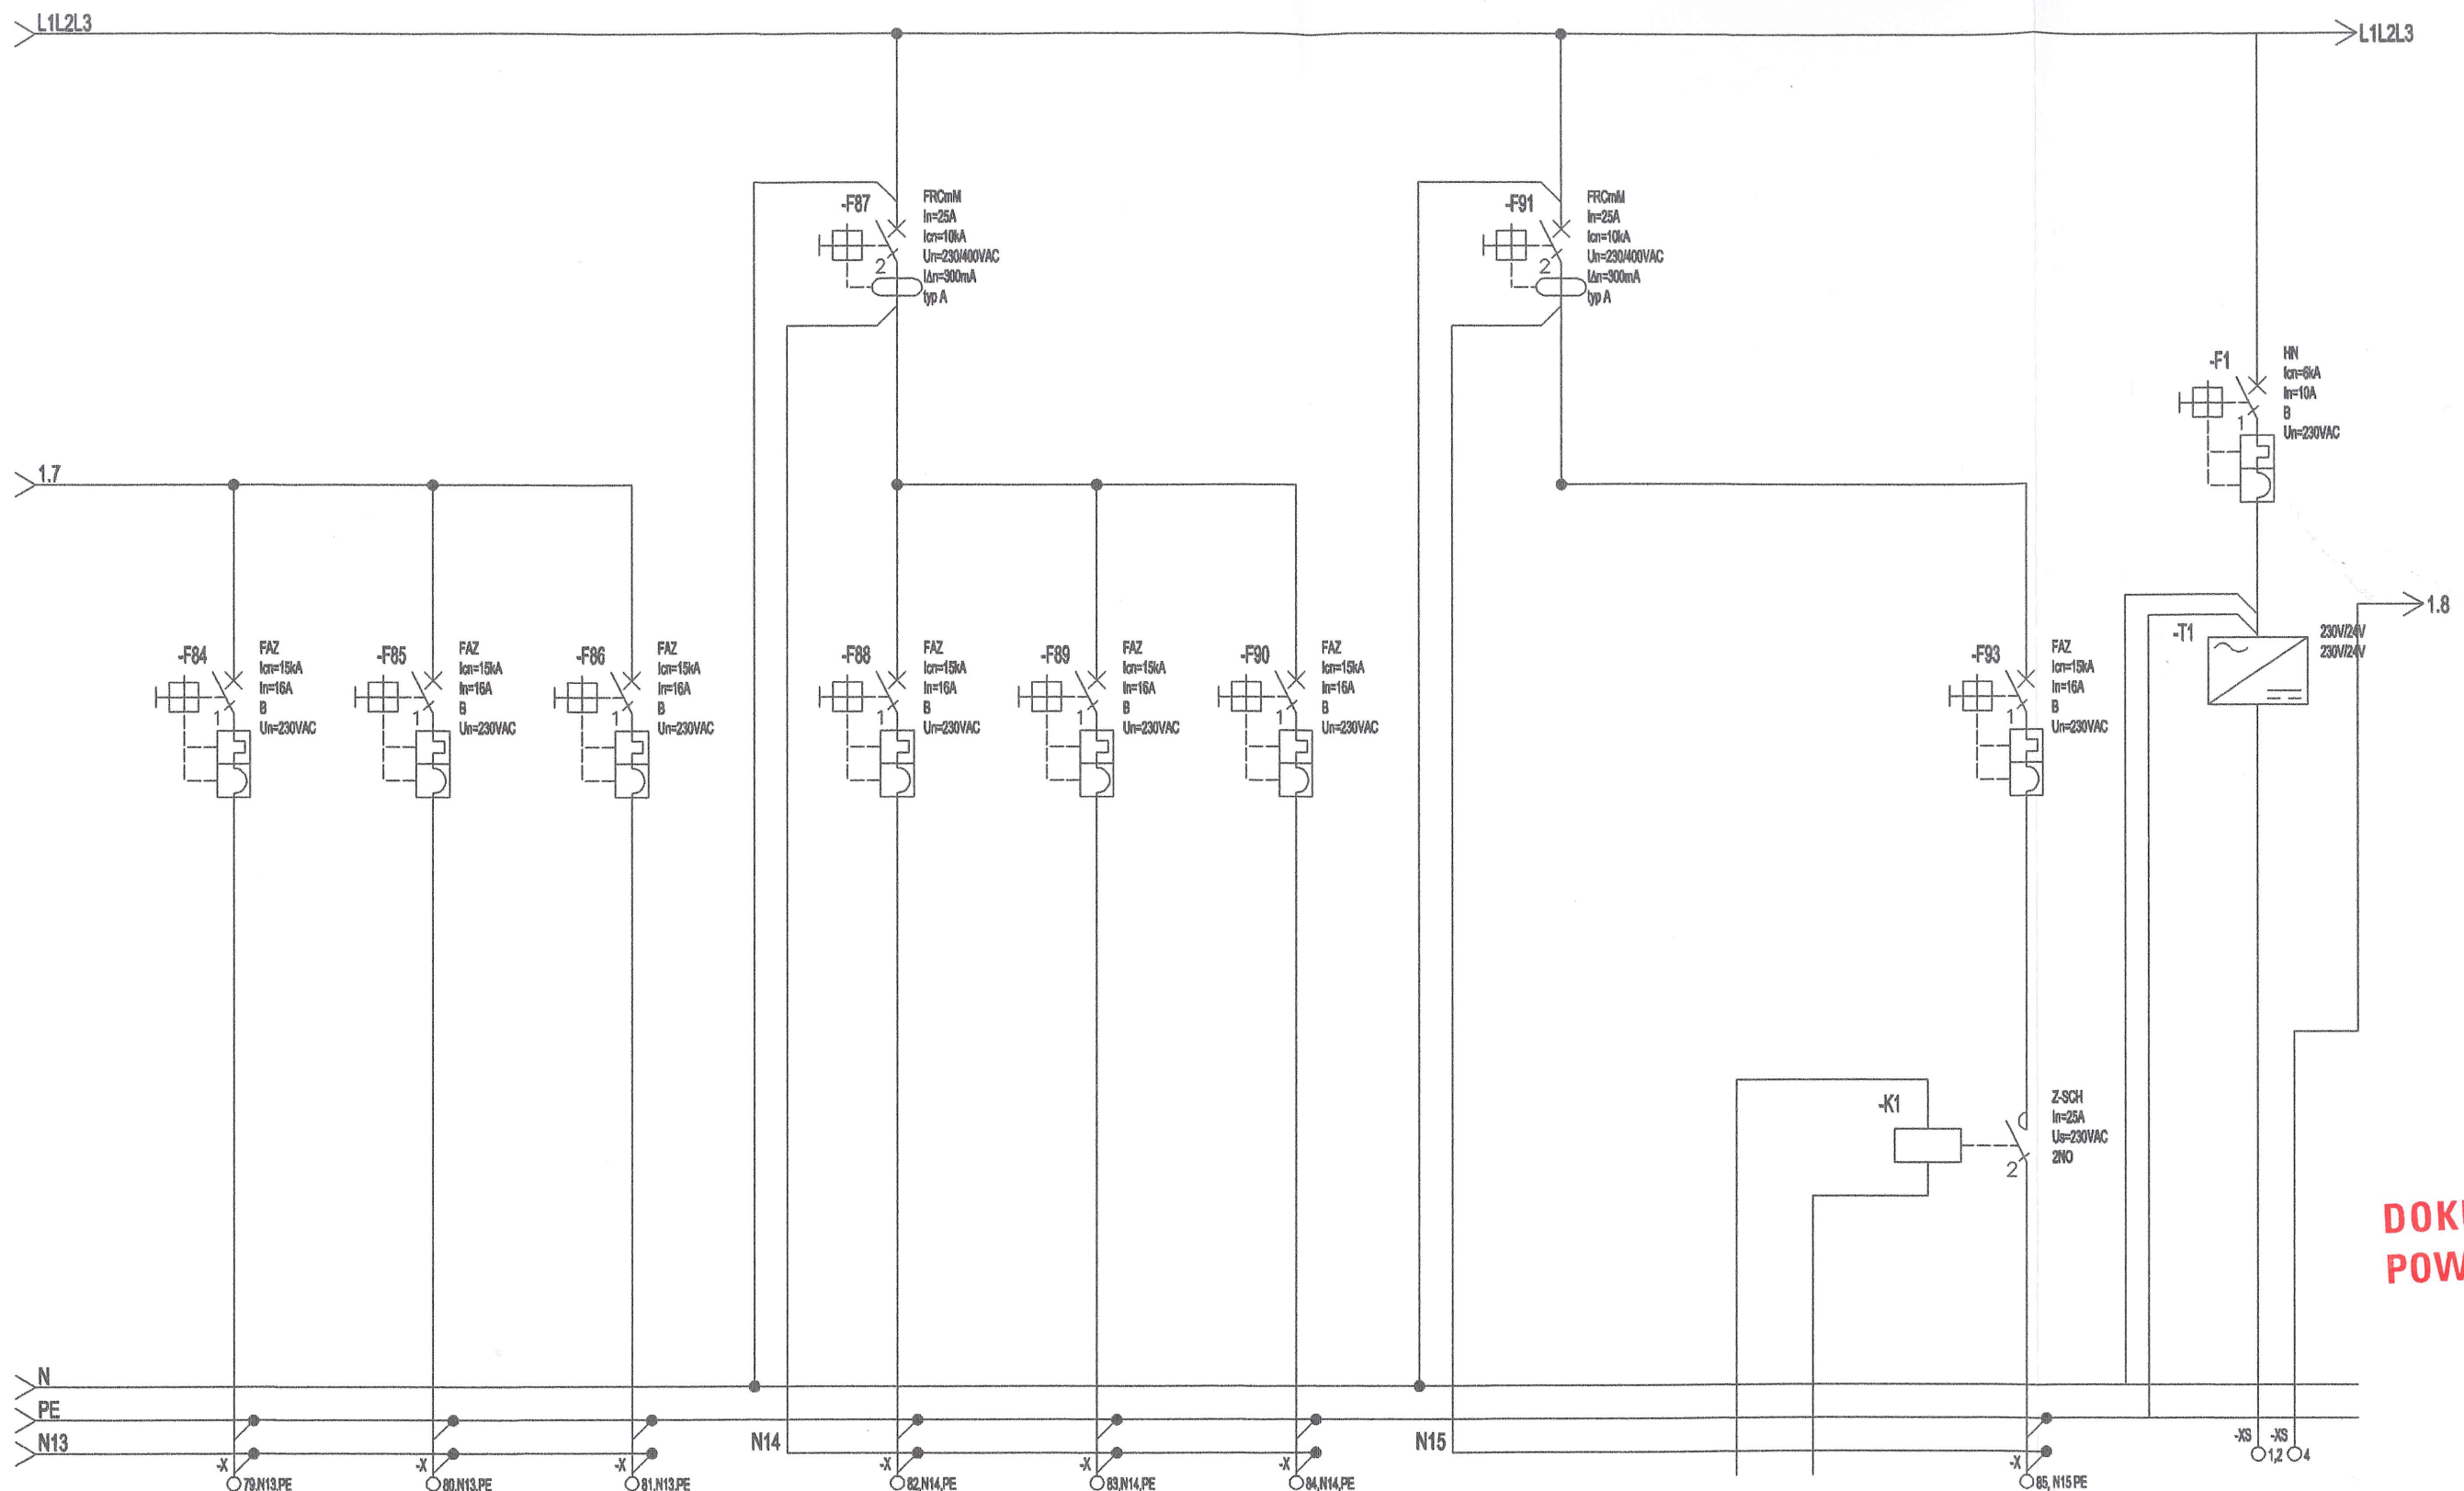

DOKUMENTACJA
POWYKONAWCZA

Numer obwodu	71	72	73	74	75	76	77	78	79	89
Opis	Szafa Audio/RACK Socjal	Centrala alarmowa Socjal	rezerwa	Obwód TV	Obwód TV	Obwód TV	-	Sterowanie Logo z RG budynku	Logo zewnętrzne	Sygnal SSP
Moc [kW]/Prąd [A]	-	-	-	-	-	-	-	-	-	-
Przewód	N2XH-J 3x2,5mm²	N2XH-J 3x2,5mm²	-	N2XH-J 3x2,5mm²	N2XH-J 3x2,5mm²	N2XH-J 3x2,5mm²	-	N2XH-J 3x2,5mm²	N2XH-J 3x2,5mm²	N(H)XH-J3x1,5mm²
Nazwa obwodu	-	-	-	-	-	-	-	-	-	-

GRUPA PROJEKTOWA

SN ARCHITEKCI

ul. Strzelców Bytomskich 7/3, 46-020 OPOLE pracownia@snarchitektci.pl

OPRACOWANIE:

Michał Szkudlarski Biuro Architektoniczne "MS"
ul. Armii Krajowej 1a/8 45-071 Opole NIP: 7542881466 tel. 695 019 028
wentorio pracownia architektury Andrzej Nowak
ul. Pułaskiego 18/3 45-048 Opole NIP : 7543074940 tel. 694 427 314

TEMAT:

Projekt techniczny aranżacja lokalu nr 0.09a w budynku handlowym
zlokalizowanym w Bielsku Białej przy ulicy Warszawskiej 180

LOKALIZACJA:

jednostka ewidencyjna: ul. Warszawska 180, 43-300,
Bielsko-Biała, działka ewidencyjna nr: 47/22

INWESTOR:

REDKOM PARK BIELSKO SP. z o.o.
05-500 Stara Iwiczna, ul. Słoneczna 116A

RYSEK:

XTREME FITNESS - Schemat TL


SKALA:--

PROJEKTANT mgr inż. Krzysztof Nolepa
[ELEKTR.] nr upr. OPL/1256/PWBE/16

SPRAWDZAJĄCY mgr inż. Karol Wujec
[ELEKTR.] nr upr. OPL/0737/POOE/11

Branża: ELEKTRYKA
Data zakończenia: PAŹDZIERNIK 2024

Nr rys. RYS SN_E/3.8

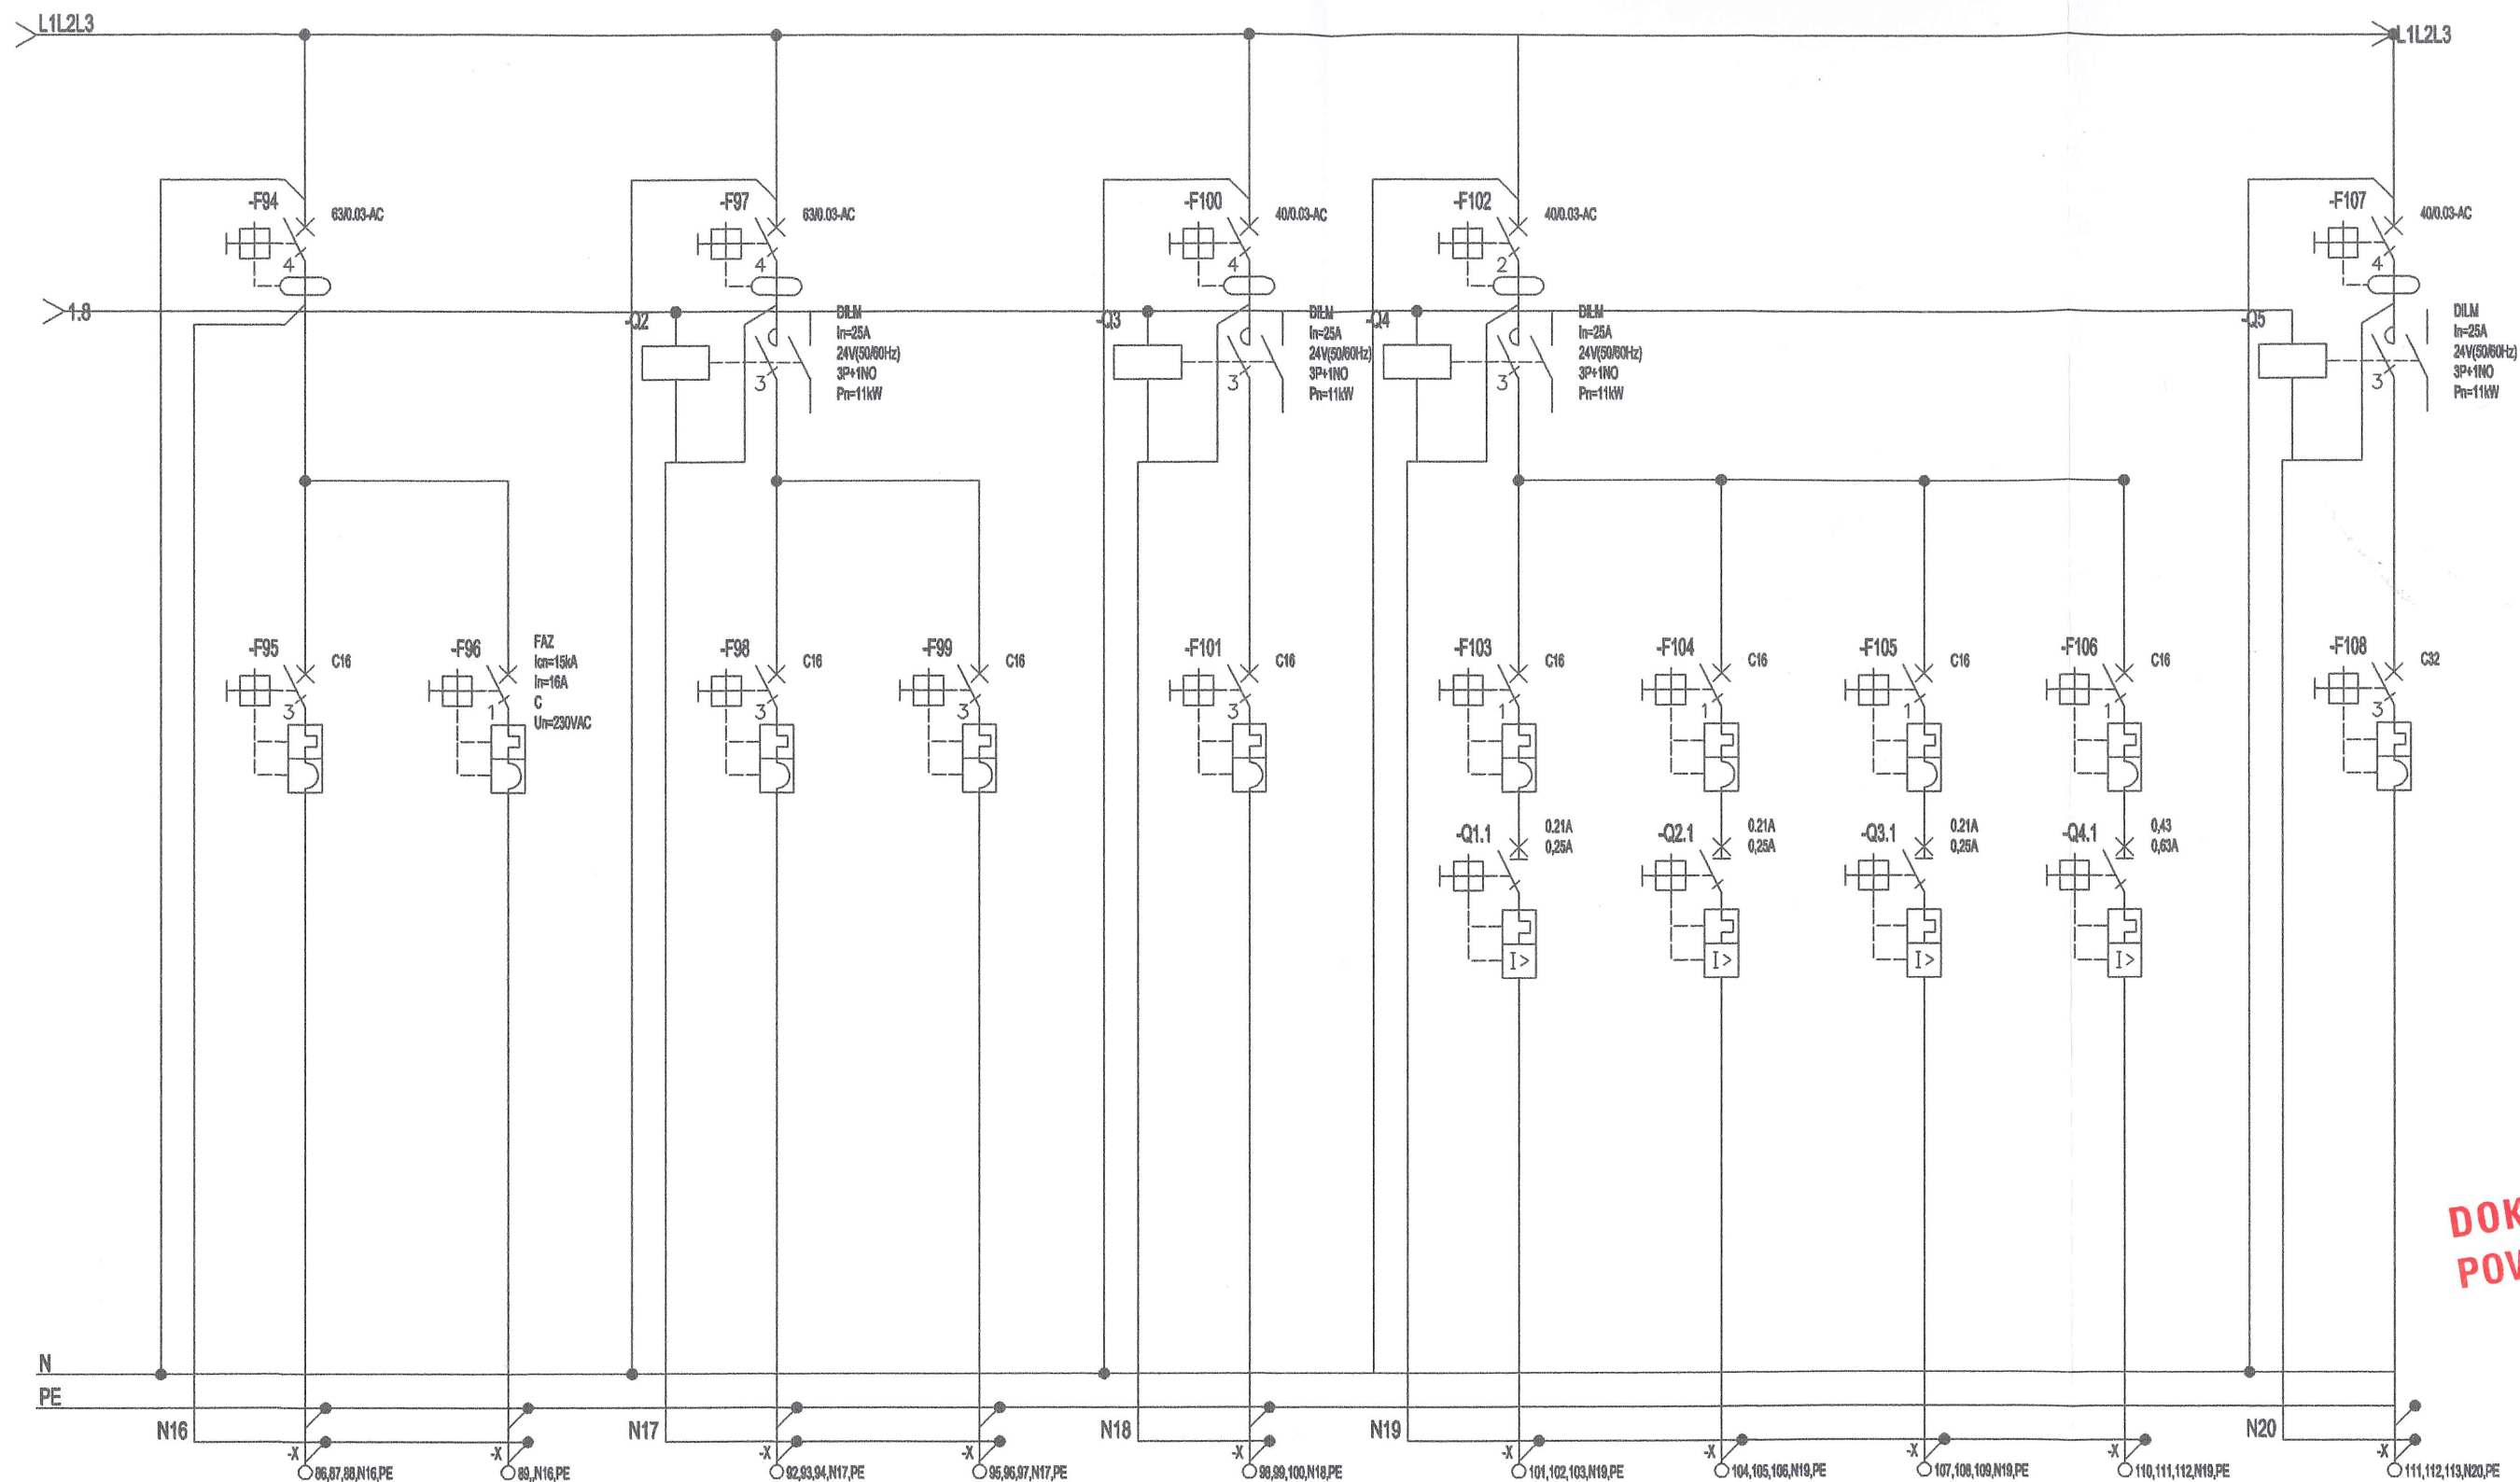

DOKUMENTACJA
POWYKONAWCZA

Numer obwodu	80	81	82	83	84	85	86	87	88	89
Opis	Klimatyzator JZ	Klimatyzator JZ	Kurtyna	Kurtyna	Kurtyna	Wentylator kanałowy	Wentylator Kanałowy	Wentylator Kanałowy	Wentylator Kanałowy	Kurtyna
Moc [kW]/Prąd [A]	-	-	-	-	-	-	-	-	-	-
Przewód	N2XH-J 5x2,5mm²	N2XH-J 3x2,5mm²	N2XH-J 5x2,5mm²	N2XH-J 5x2,5mm²	N2XH-J 5x2,5mm²	N2XH-J 3x2,5mm²	N2XH-J 3x2,5mm²	N2XH-J 3x2,5mm²	N2XH-J 3x2,5mm²	N2XH-J 5x8mm²
Nazwa obwodu	-	-	-	-	-	-	-	-	-	-

GRUPA PROJEKTOWA
SN ARCHITEKCI
ul. Strzelców Bytomskich 7/3, 46-020 OPOLE pracownia@snarchitekci.pl
OPRACOWANIE:
Michał Szkudlarski Biuro Architektoniczne "MS"
ul. Armii Krajowej 1a/8 45-071 Opole NIP:7542881466 tel. 695 019 028
wentario pracownia architektury Andrzej Nowak
ul. Pułaskiego 18/3 45-048 Opole NIP : 7543074940 tel. 694 427 314

TEMAT:
Projekt techniczny aranżacja lokalu nr 0.09a w budynku handlowym
zlokalizowanym w Bielsko Białej przy ulicy Warszawskiej 180
LOKALIZACJA:
jednostka ewidencyjna: ul. Warszawska 180, 43-300,
Bielsko-Biała, działka ewidencyjna nr: 47/22
INWESTOR:
REDKOM PARK BIELSKO SP. z o.o.
05-500 Stara Iwiczna, ul. Słoneczna 116A

RYSunek:
XTREME FITNESS - Schemat TL
PROJEKTANT mgr inż. Krzysztof Nolepa
[ELEKTR.] nr upr. OPL/1256/PWBE/16
SPRAWDZAJĄCY mgr inż. Karol Wujec
[ELEKTR.] nr upr. OPL/0737/POOE/11
Branża: ELEKTRYKA
Data zakończenia:
PAŹDZIERNIK 2024

SKALA:
Nr rys.
RYS SN_E/3.9