


LEGENDA

grzejnik ścienny, elektryczny

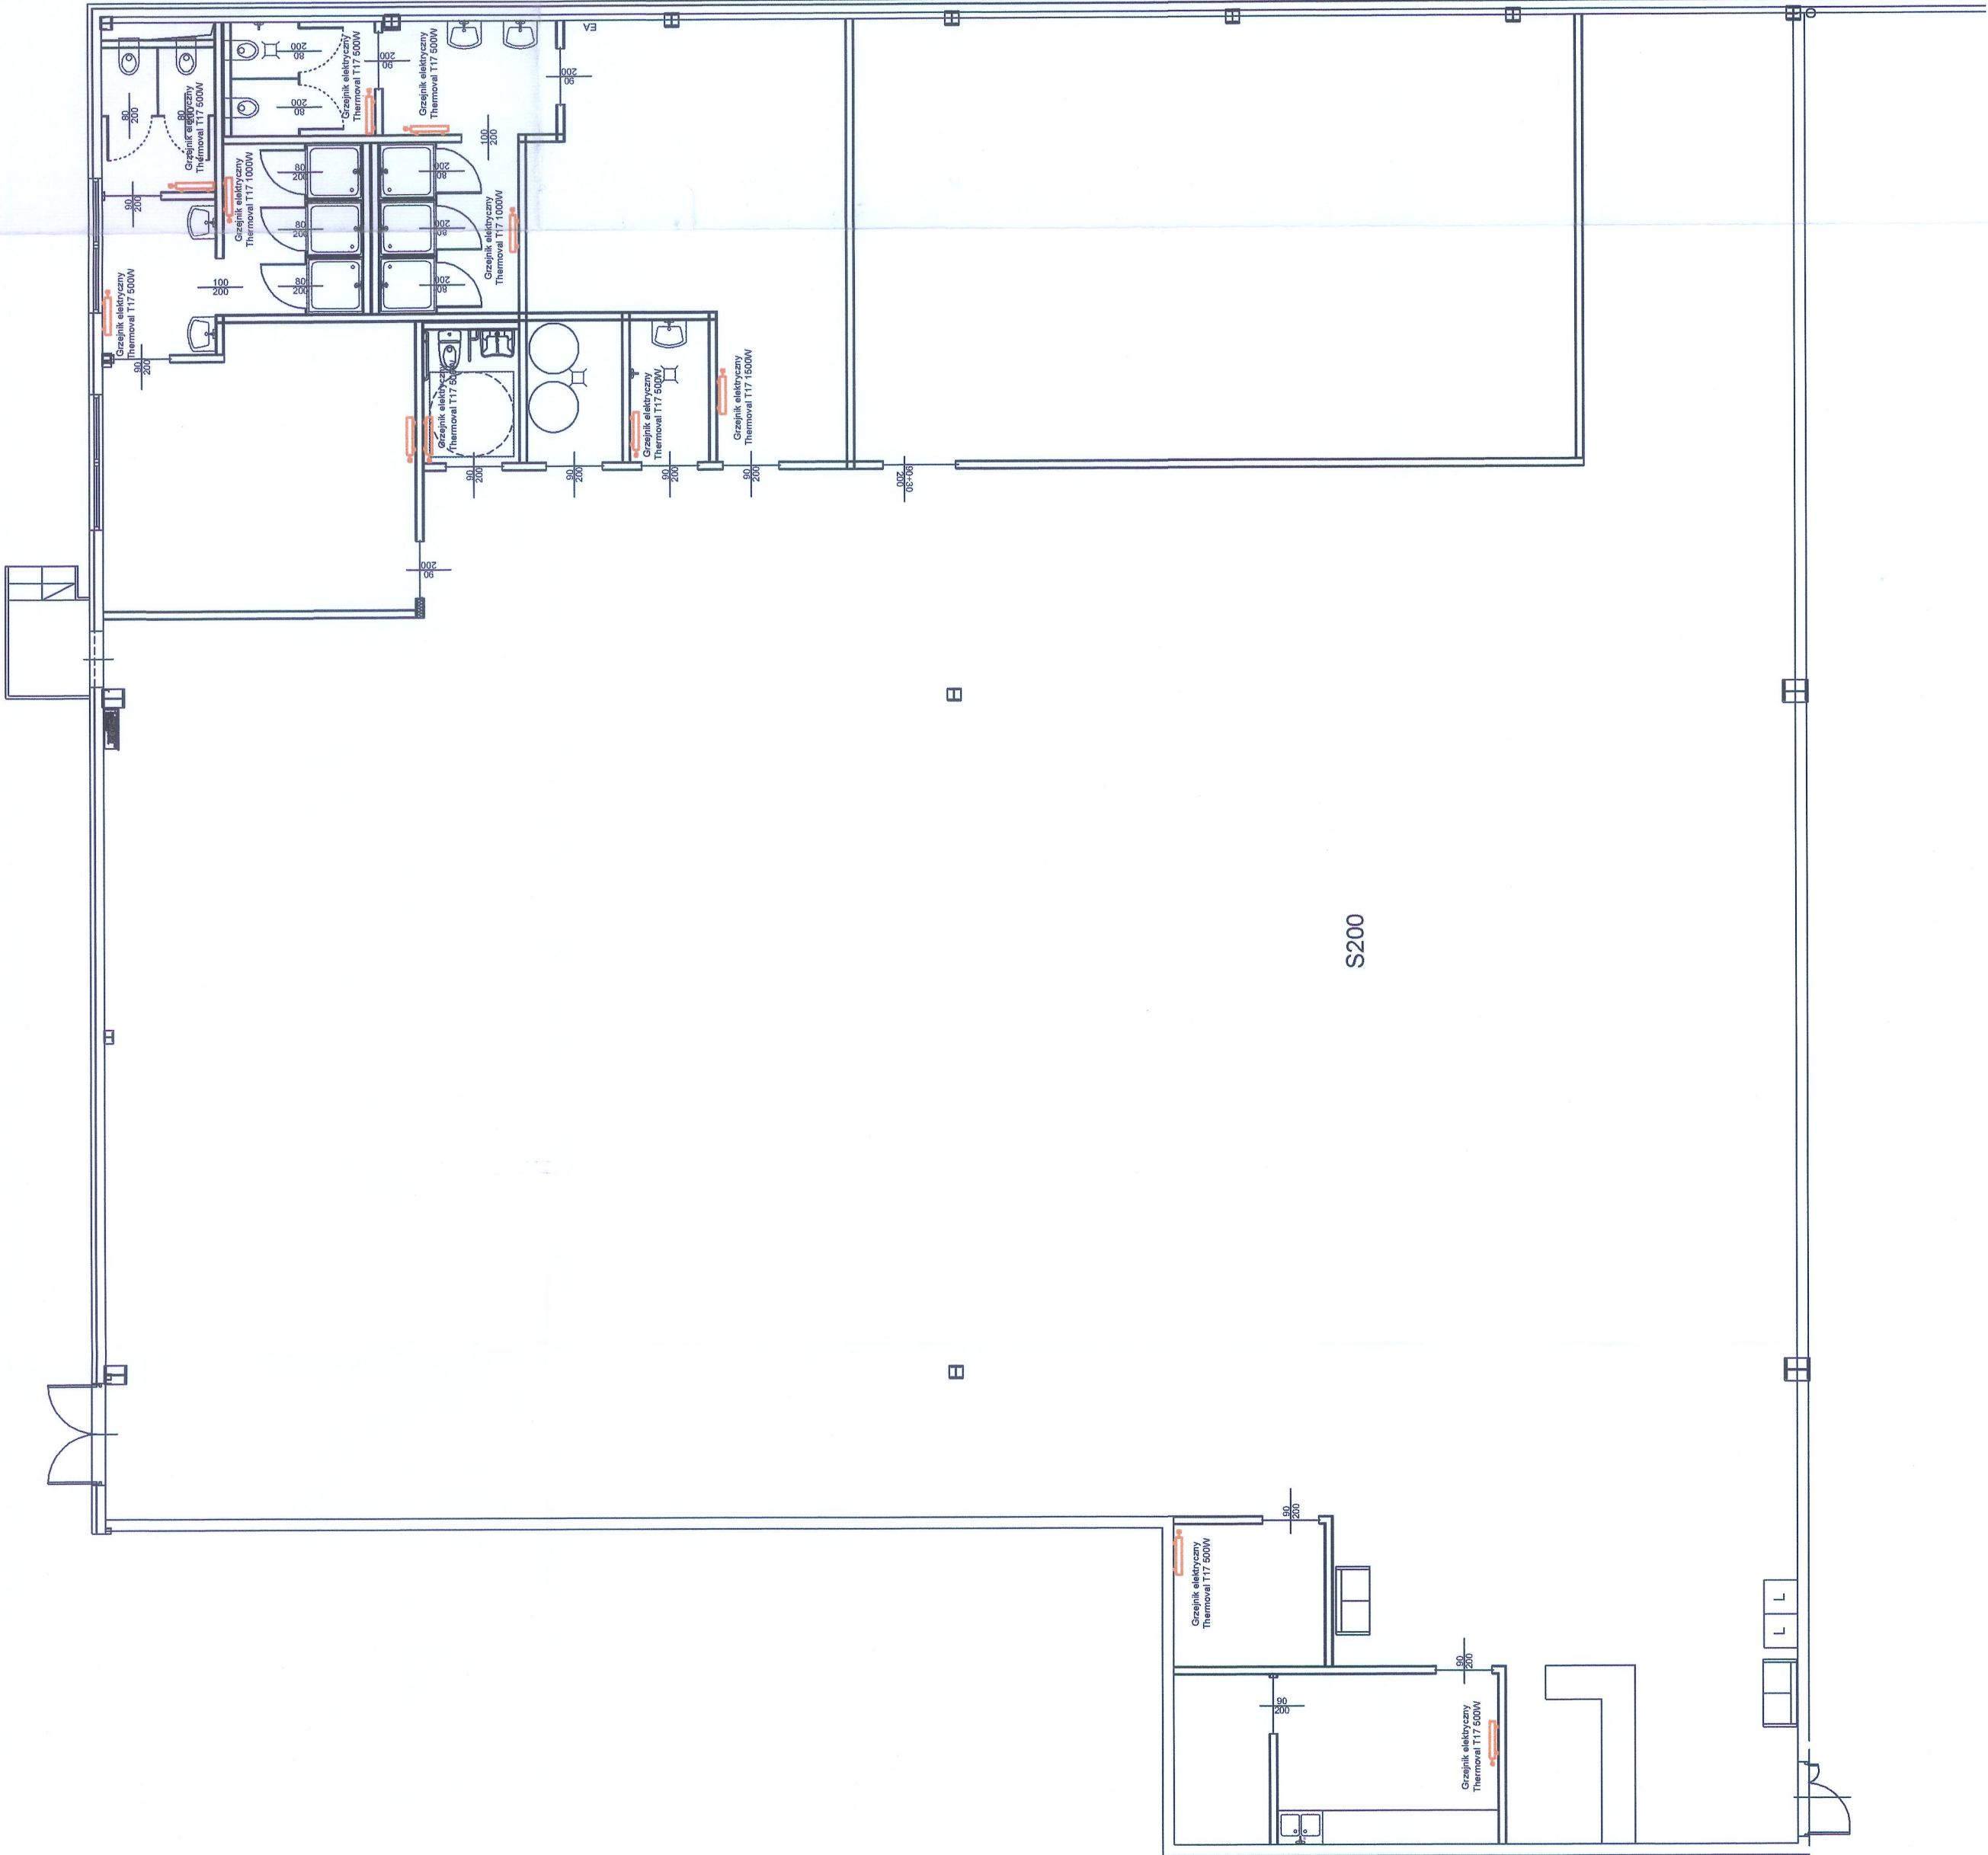

DOKUMENTACJA
POWYKONAWCZA

GRUPA PROJEKTOWA

SN ARCHITEKCI

ul. Strzelców Bytomskich 17/3, 46-020 OPOLE pracownia@snarchitekci.pl

OPRACOWANIE: mgr inż. Sławomir Nowak

ul. Armii Krajowej 1a/8 45-071 Opole NIP: 754383466 tel. 665 019 028

wentylator pracownia architektury Andrzej Nowak

ul. Piłsudskiego 18/2 45-048 Opole NIP : 755307490 tel. 694 427 314

TEMAT:

Projekt techniczny grzewczej instalacji nr 029 w budynku handlowym zlokalizowanym w Budowlanym Bieg przy ul. Warszawskiej 180

LOKALIZACJA:

jednostka ewidencyjna: ul. Warszawska 180, 43-300, Bielsko-Biala, działka ewidencyjna nr: 47/22

INWESTOR:

REDKOM PARK BIELSKO Sp. z o.o. ul. Słoneczna 116A
05-500 Stara Wieśna NIP 1231527602

RYSUJEK:

OGRZEWANIE ELEKTRYCZNE

SCALA 1 : 100

PROJEKTANT

mgr inż. Oskar Mołny

nr dop. CP.10268/PWOS/14

SPRAWDZAJĄCY

mgr inż. Mariusz Łyżwa

nr dop. CP.12427/PB24

OPRACOWANIE

Marcin Gajda

Bransz:

SANTARNA

Data zakończenia:

Wrzesień 2024

Nr rys.

35

- UWAGA:
- PRZED PRACAMI BUDOWLANYMI NALEŻY SPRAWDZIĆ WYMIARY NA BUDOWIE
 - RYSUUNKI ORAZ CZĘŚĆ OPISOWA SĄ ELEMENTAMI PROJEKTU WZGLĘDNE DO CZĘŚCI UZUPELNIAJĄCEJ. INFORMACJE ZAWIERTE NA RYSUNKU, ALE NIENIE W CZĘŚCI OPISOWEJ, SĄ WYMAGANE DO WYKONANIA PRAC, A UJĘTE W CZĘŚCI OPISOWEJ NALEŻY POWIĘKSZYĆ I WYKONAĆ ZGODNIE Z PN-ISO 9636:1997
 - WYMIARY DRZWI PODANO W ŚWIETLE PRZEJŚCIA
 - WSZYSTKIE RYSUNKI ARCHITEKTURY ORAZ RYSUNKI WSPYŁSTICH BRANŻ NALEŻY ROZPATRYWAĆ WSPÓLNIE