


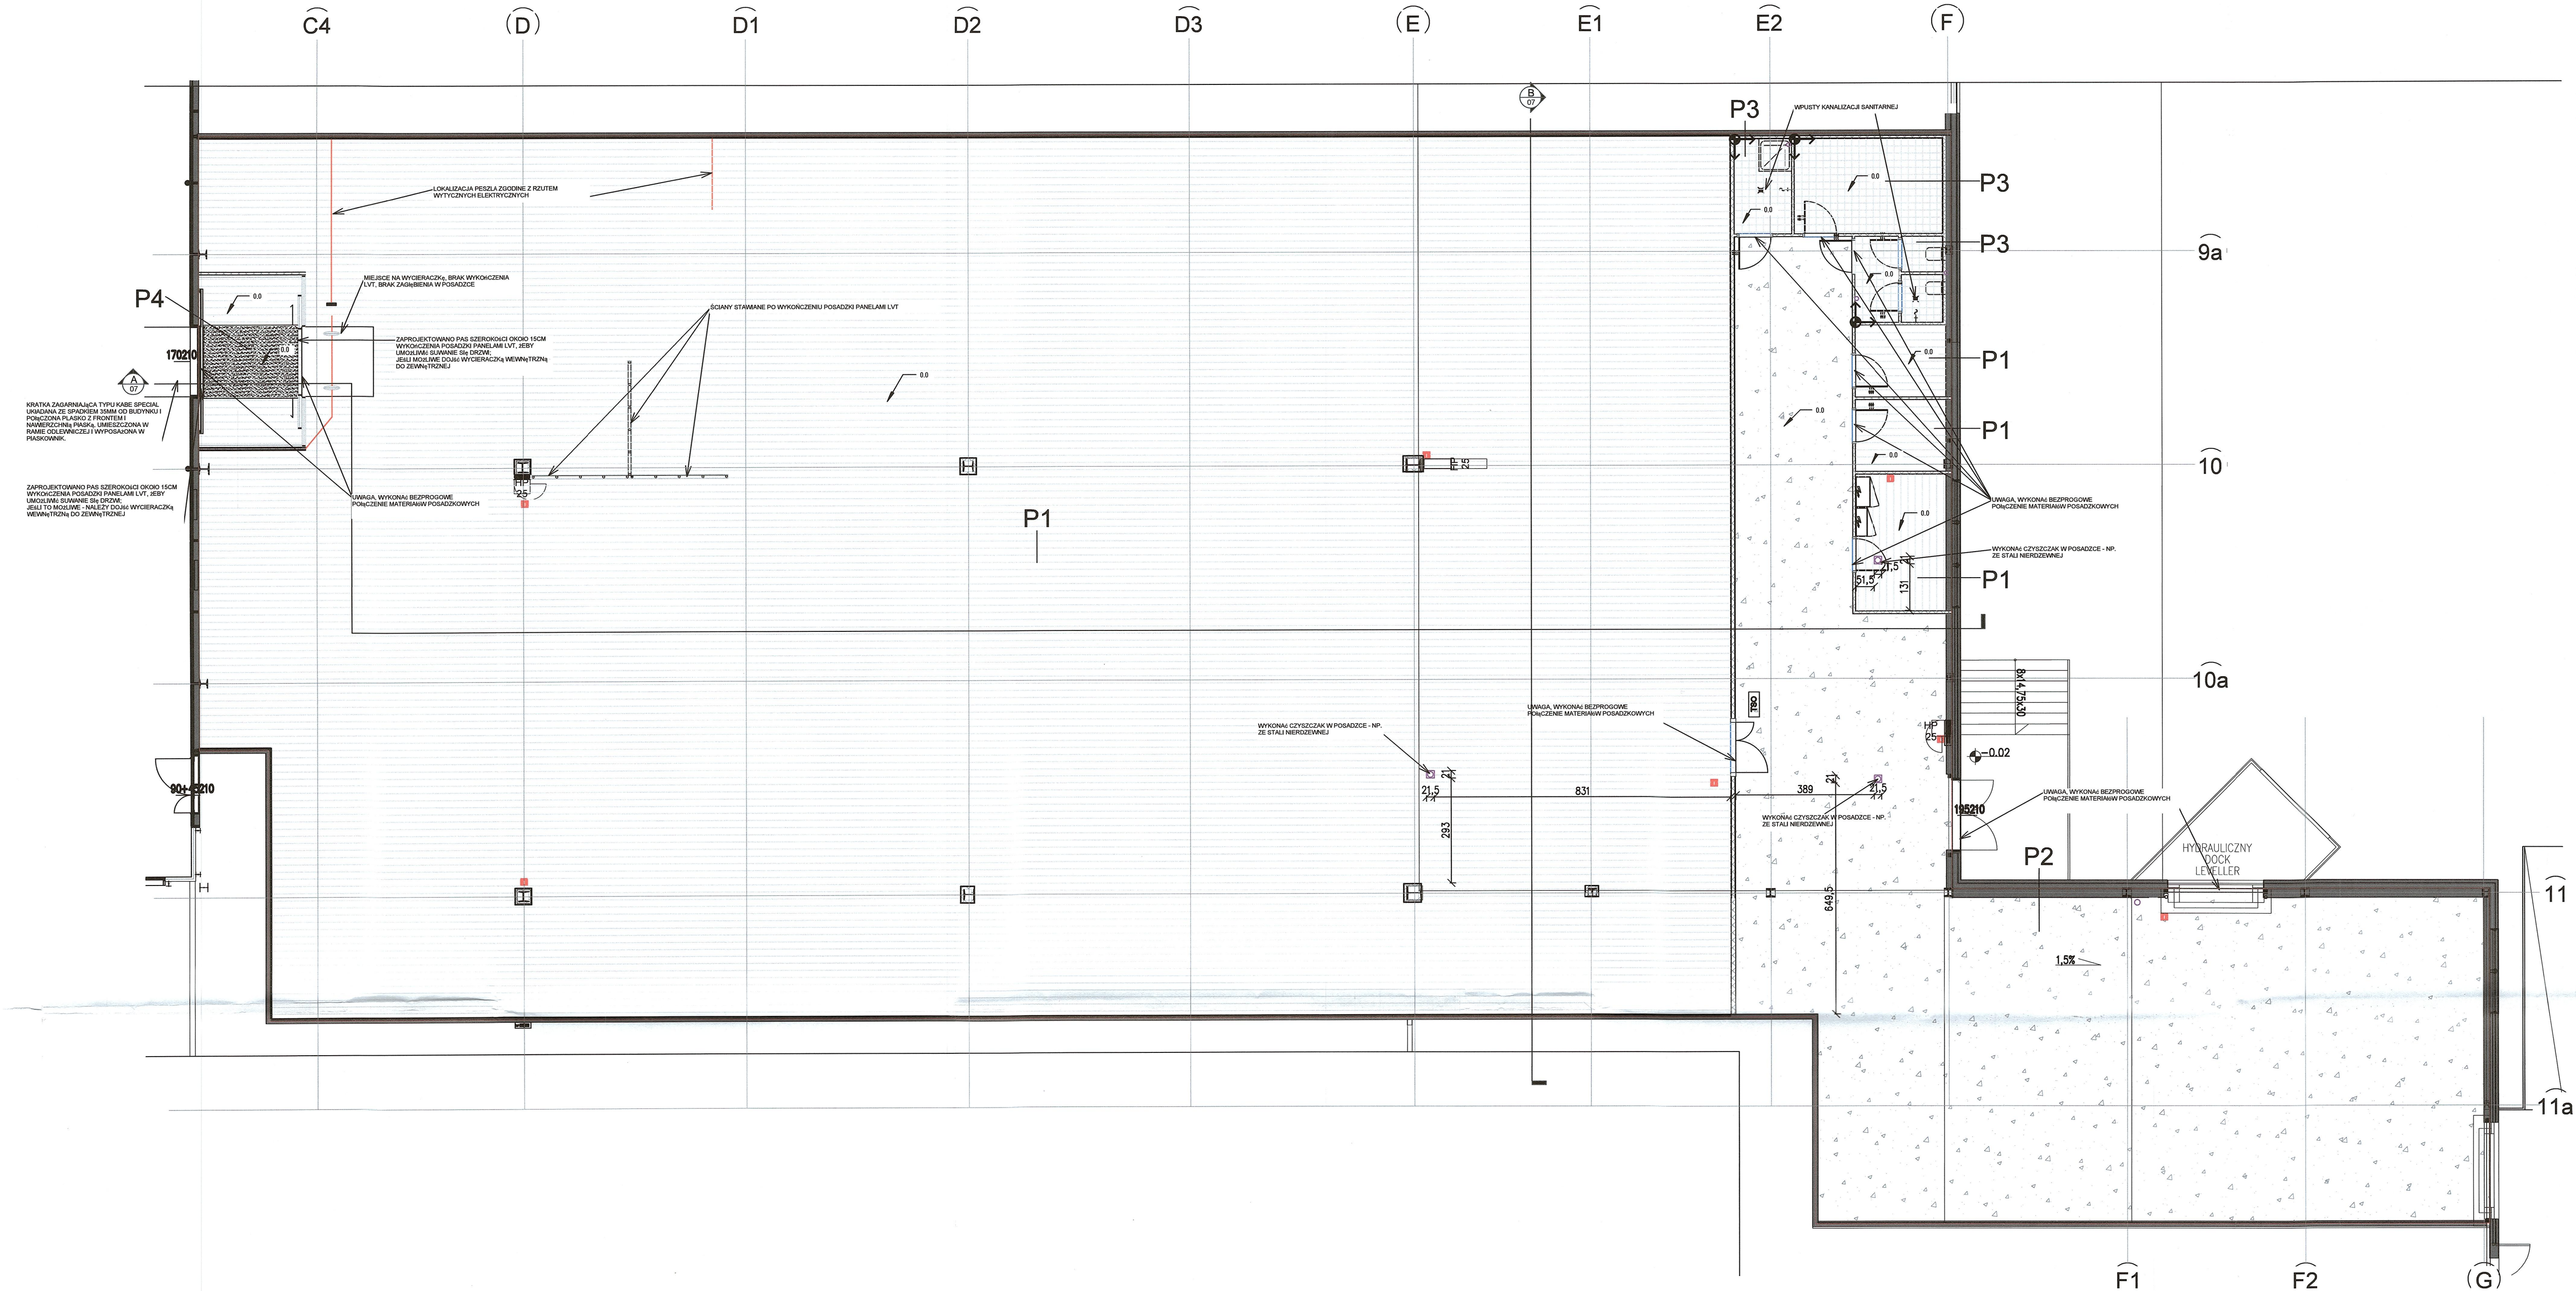

LEGENDA PODSTAWOWA

|  |                           |
|--|---------------------------|
|  | LINIA NAJMU               |
|  | SCIANY ISTNIEJACE         |
|  | SCIANY PROJEKTOWANE       |
|  | POCZATEK UKLADANIA PLYTEK |

OZNACZENIA POSADZEK

|  |    |   |
|--|----|---|
|  | P1 | Wykładzina LVT Forbo floor 4mm   |
|  | P2 | Betonowa, utwardzona kwarcem, zatarata mechanicznie na gładko, niepyląca   |
|  | P3 | Płytki gresowe TUBADZIN MONO szare 200x200mm, fugi w kolorze zbliżonym do RAL 7035, płytki antypoślizgowe (M klasa odporności na ścieranie), nierozpadające, na klej elastyczny, układane metodą tradycyjną |
|  | P4 | Zagłębiona wyłoteracka systemowa na szerokości otworu drzwiowego na całej głębokości wiatrołapu. Mała w kolorze czarnym. Konieczność przygotowania zagłębienia o głębokości zgodnej z systemem wyłoteracek  |

| Zestawienie posadzek |                         |
|----------------------|-------------------------|
| Oznaczenie           | Powierzchnia bez zapasu |
| P1                   | 1055,2 m²               |
| P2                   | 261,3 m²                |
| P3                   | 20,99 m²                |
| P4                   | 5,4 m²                  |

POWYŻSZE WARTOŚCI SĄ WARTOŚCIAMI NETTO. PRZY ZAMÓWIENIU NALEŻY UWZGLĘDNIĆ ZAPAS NA DOCINKI

DOPUSZCZALNE OBCIĄŻENIA 15 kN W POMIESZCZENIU SKŁADOWANIA TOWARU, ORAZ 10 kN NA SALI SPRZEDAŻY.

UWAGA:  
1. ABSOLUTNIE ZAKAZUJE SIĘ SAMOWOLNEGO - BEZ KONSULTACJI Z KOORDYNATOREM PRAC NAJEMCÓW I UZYSKANIA PISEMNEJ ZGODY - WYKONYWANIA WYKUCU LUB BRUZD W POSADZCE I SCIANACH ORAZ OTWOROWANIA  
2. NA CAŁEJ POWIERZCHNI POMIESZCZEŃ MOKRYCH WYKONAĆ IZOLACJĘ PRZECIWNŁODCIOWĄ POSADZKI  
3. DOPUSZCZALNE OBCIĄŻENIE ZMIENNE NA POSADZKĘ 15 kN/m² W POMIESZCZENIACH SKŁADOWANIA  
4. POSADZKA PRZED UKŁOŻENIEM WYKŁADZINY POWINNA BYĆ ODPWIEDNIO PRZYGOTOWANA, NIEPYŁĄCA, ZAGRUNTOWANA, NIEWYKŁĄŻAJĄCA SPEKAN, UBYTKOW (TP, GOTOWA DO UKŁOŻENIA WYKŁADZINY LVT. W PRZYPADKU STwierdzenia, że istniejąca posadzka nie nadaje się do ułożenia bezpośrednio na niej wykładziny LVT, należy ją wzmożenie, naprawić oraz wykonać WYLEWISZ SAMOPOLIZUJĄCĄ (WYTRZYMAŁOŚĆ NA OBCIĄŻENIA 1500 KG/M²)  
5. W PRZYPADKU WYSTĘPOWANIA LINII DYLATACYJNYCH, NALEŻY STOSOWAĆ WYPEŁNIENIE W POSTACI DWUSKŁADNIKOWEJ WYSOKOPLASTYCZNEJ MASY DYLATACYJNEJ NP. BAUFLEX25.  
6. POSADZKA BETONOWA, UTWARDZONA KWARCEM, ZATARATA MECHANICZNIE NA GŁADKO - NIEPYŁĄCA (WYTRZYMAŁOŚĆ NA OBCIĄŻENIA 1500 KG/M²)  
7. ŚCIERALNOŚĆ 0,01 wg BS8204. POSADZKA PRZEMYSŁOWA MUSI BYĆ WYKONANA W STREFIE DOSTAW DO ZEWNĘTRZNEJ KRAWIEDZI BUDYNKU. DOPUSZCZA SIĘ RÓWNIEŻ ZASTOSOWANIE NA STYKU KOSTKI ZEWNĘTRZNEJ ORAZ POSADZKI PRZEMYSŁOWEJ PŁYTEK STALOWYCH FIRMY STELCON TYP: S 3 V2A S11 (BLACHA ZE STALI NIERDZEWNEJ, KRAWIEDZIE PRÓSTE, DOPRZĘTOWE OTWORY O WYMIARACH 300X300X25 W BUDOWNICTWIE ZGODNIE Z ZALECENIAMI PRODUCENTA. RÓŻNICE POZIOMYCH NALEŻY WYSZLIFOWAĆ, ABY UZYSKAĆ RÓWNOŚĆ, Z KTÓRĄ MOGĄ SOBIE PORADZIĆ KOŁA WÓZKÓW. NIE MOGĄ WYSTĄPIĆ RÓŻNICE POZIOMYCH POMIĘDZY MAGAZYNEM A POWIERZCHNIĄ SPRZEDAŻY. PODŁOGI NA GRUNCIE MUSZĄ BYĆ WYKONANE Z WARSTWY KAPILARNYCH ORAZ IZOLACJI TERMICZNEJ ZE SKUTECZNĄ MEMBRANĄ PAROIZOLACYJNĄ.

DOKUMENTACJA  
POWYKONAWCZA

KIEROWNIK ROBÓT

mgr inż. Marek Mirowski  
upr. bud. POW/0368/OWOK/10

MASWERK  
DESIGN

PROJEKT TECHNICZNY SKŁUPI JYSK (LOKAL NR 100)  
W PARCU HANDLOWYM COMFY PARK BELK  
ZLOKALIZOWANYM W BIELSKU-BIAŁYM  
PRZY UL. WARSZAWSKIEJ 180  
Bielsko-Biała 45-300

INWESTOR  
JYSK sp. z o.o.  
ul. Wolności 13 80-299 Gdańsk  
PROJEKTANT  
mgr inż. Adam Zabłocki upr. Wa-60/10  
SPRAWDZAJĄCY  
mgr inż. Paweł Łuszczyński upr. Wa-158/00  
WSPÓŁPRACOWNIK  
mgr inż. Marcin Krawczyk  
BRANŻA - ARCHITEKTURA

Rzut  
posadzki

NR R  
SKALA 1:100  
DATA WRZESIEŃ 2024

06