


9a

10

10a

11

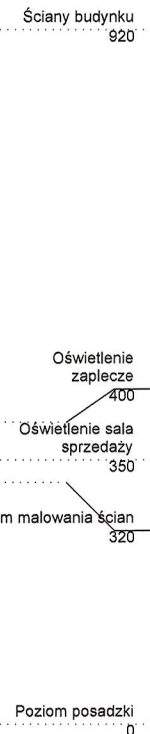

PRZEKRÓJ B-B

mgr inż. Marek Mirowski
upr. bud. POM/0368/OWOK/10



PROJEKT TECHNICZNY SKLEPU JYSK (LOKAL NR L09)
W PARKU HANDLOWYM COMFY PARK BIELIK
ZLOKALIZOWANYM W BIELSKU- BIAŁEJ
PRZY UL. WARSZAWSKIEJ 180
Bieleśko- Biała 43-300

INWESTOR
JYSK sp. z o.o.
Meteorytowa 13 80-299 Gdańsk
PROJEKTANT
mgr inż. Adam Zabłocki upr. Wa-60/90
SPRAWDZAJĄCY
mgr inż. Paweł Łuszczak upr. Wa-158/00
WSPÓŁPRACA
mgr Mariusz Krawczyk
BRANŻA – ARCHITEKTURA
Przekroje