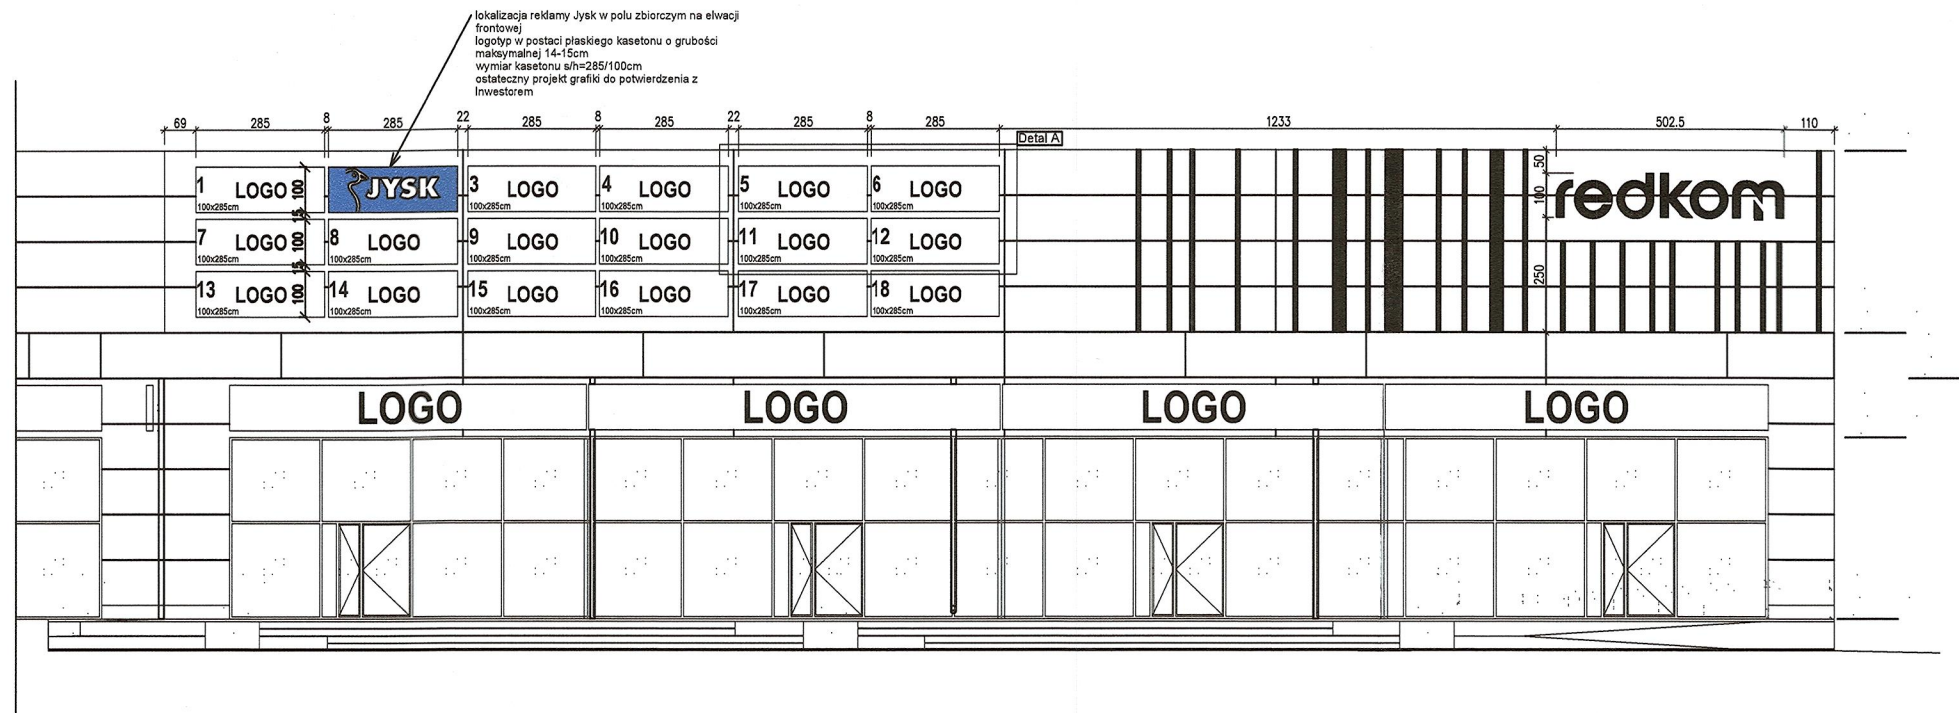




SCHEMAT BUDYNKU

LOKALIZACJA POLA
ZBIORCZEGO Z
LOGOTYPAMIElewacja frontowa
LOGA W POLU ZBIORCZYM

WYTYCZNE DOTYCZĄCE LOGOTYPÓW

Max wys. tablicy reklamowej na polu zbiorczym: 1,00m

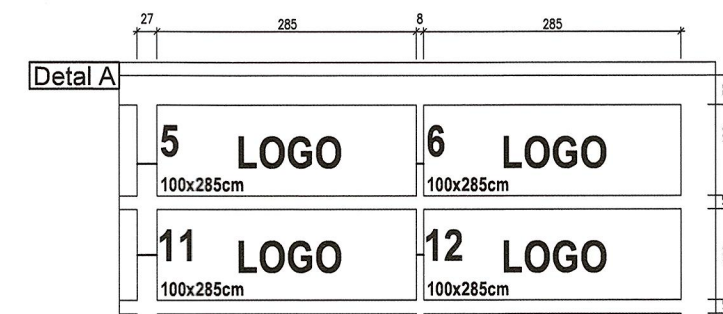
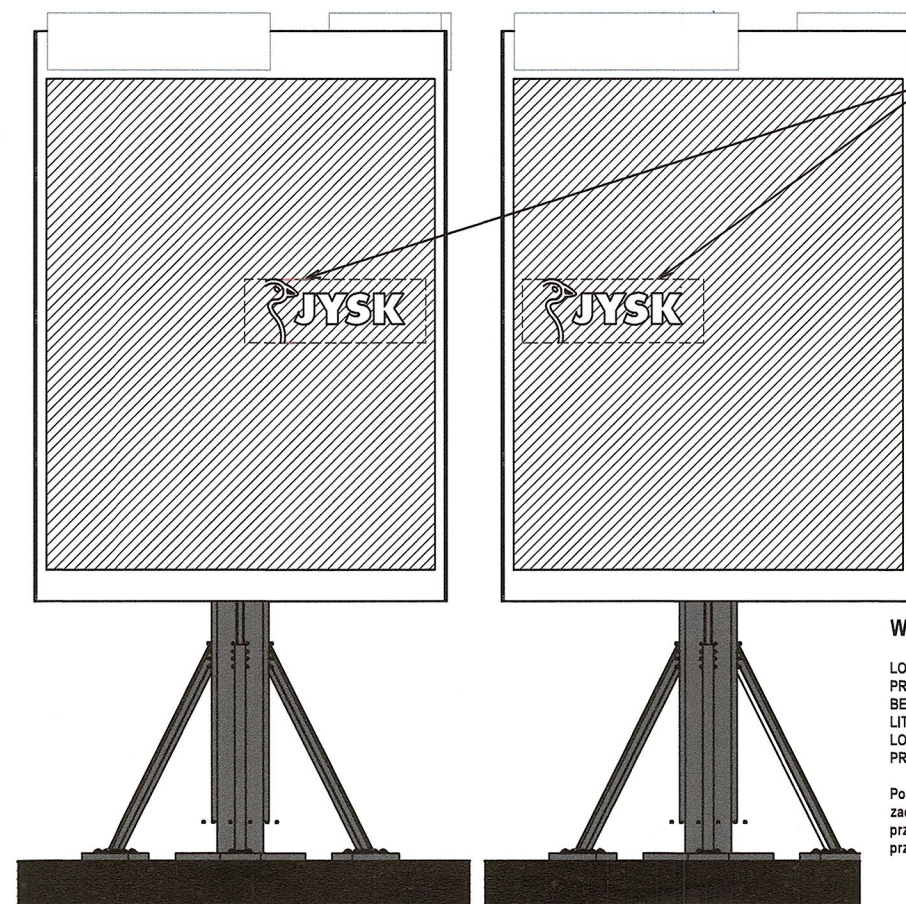
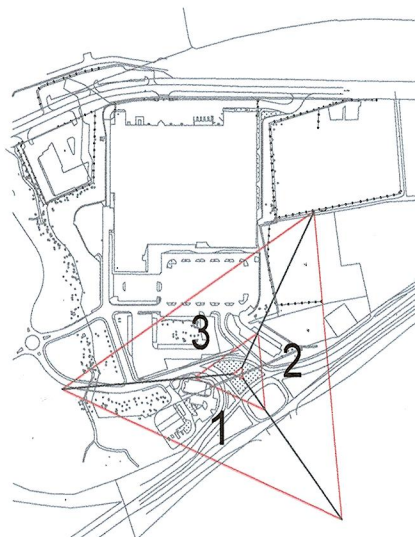
Max. szer. tablicy reklamowej na polu zbiorczym: 2,85m

Max. gr. tablicy reklamowej : 14-15cm

Pomiędzy polami przeznaczonymi pod logotypy/loga zostały zachowane marginesy:

I pionowe 8 i 22cm,

_ poziome 15cm

LOGOTYP NA PYLONIE
REKLAMOWYMlokalizacja reklamy Jysk na pylonie reklamowym
litery przestrzenne o głębokości 15cm, każda litera jako osobny kaseton
pole do dyspozycji najemcy s/h=400/140cm
wymiary napisu s/h - około 307,5/140cm
ostateczny projekt grafiki do potwierdzenia z Inwestorem
uwaga, dwie sztuki identycznego logotypu - na dwie strony pylonu, jak pokazano na rysunku

WYTYCZNE DOTYCZĄCE LOGOTYPÓW:

LOGOTYPY/ LOGA MUSZĄ BYĆ LITERAMI LUB KSZTAŁTAMI PRZESTRZENNYMI O GŁĘBOKOŚCI ok. 14-15cm, BEZ MOŻLIWOŚCI WYKONANIA JEDNOLITEGO TŁA ZA LITERAMI, KTÓRE ZAKRYŁOBY SIATKĘ.
LOGOTYPY/LOGA/KSZTAŁTY MONTOWANE ZOSTANĄ NA PRZYGOTOWANEJ PODKONSTRUKCJI.

Pomiędzy polami przeznaczonymi pod logotypy/loga zostały zachowane 20cm marginesy. Pola ograniczone czerwoną przerywaną linią wyznaczają granice obrysu w widoku przestrzennego literownictwa czy też kształtów.

1

WIDOK NA PYLON REKLAMOWY - 1

3

WIDOK NA PYLON REKLAMOWY - 3

KIEROWNIK ROBÓT

mgr inż. Marek Mirowski
upr. bud. POM/0368/OWOK/10PROJEKT TECHNICZNY SKLEPU JYSK (LOKAL NR LOG)
W PARKU HANDLOWYM COMFY PARK BIELIK
ZLOKALIZOWANYM W BIELSKU-BIAŁYM
PRZY UL. WARSZAWSKIEJ 180
Bieleko- Biała 43-300

INWESTOR

JYSK sp. z o.o.
Meteorowa 13 80-299 Gdańsk

PROJEKTANT

mgr inż. Adam Zabłocki upr. Wa-60/90

SPRAWDZAJĄCY

mgr inż. Paweł Łuszcz upr. Wa-158/00

WSPÓŁPRACA

mgr Mariusz Krawczyk
BRANŻA - ARCHITEKTURA

Logotypy zew.

NR R
SKALA 1:100
DATA WRZESIEŃ 2024

09