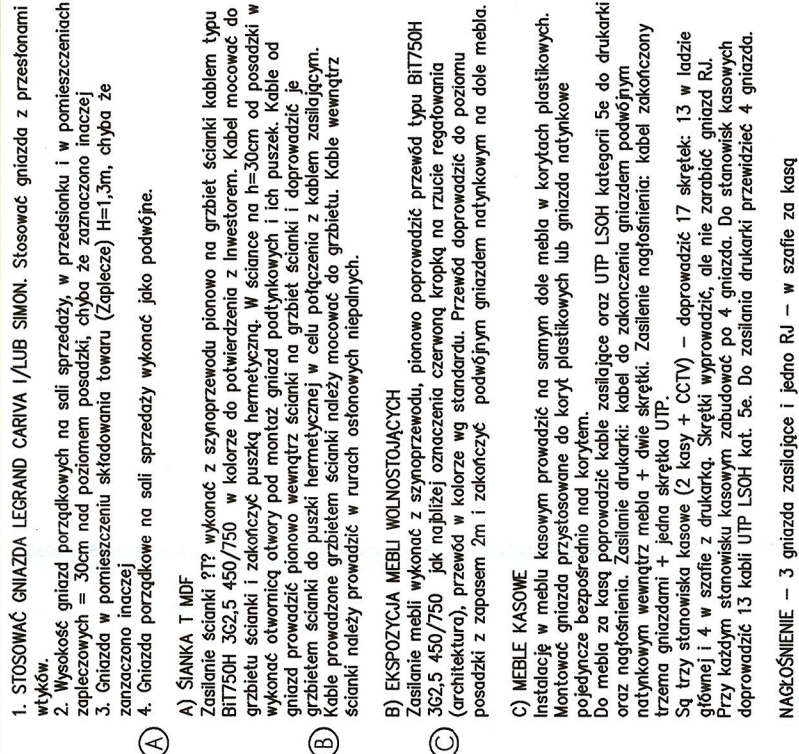


[illegible]

|                                                                                       |                            |
|---------------------------------------------------------------------------------------|----------------------------|
|  | ADAPTER WITH SM CORD       |
|  | SCHUKO                     |
|  | ADAPTER                    |
|  | POWER                      |
|  | SOCKET OUTLET              |
|  | ZASILANIE KASY PAV WG UWAG |

## Dokumentacja powykonawcza

27-99-

.....

TEL: +48  
STODEN  
NEW EN

NUMERY EMIDENCY

COMFY P.

7-OVERVIEW OF

ma. Rzut.

---