


80-448 Gdańsk, ul. Krzemienieckiej Lucyny 9A
NIP 5842058043, Regon 191538234

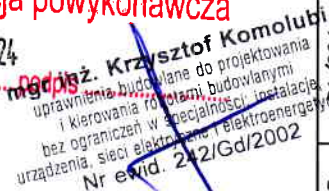

VER	1.0	
NR RYS	ES/01	NR ARK
		01

Schemat elektryczny rozdzielnic R1.

448 Gdańsk, ul. Krzemienieckiej Lucyny 9A
5842058043, Regon 191538234



VER
1.0
NR RYS NR ARK
ES/01 04

L1, L2, L3, N

516

515

514

513

512


511

510

509

P

① Kable YXSzto stosować na zewnątrz, wewnątrz obiektu stosować N2XH-J, przejście kabla przy pomocy mufy.

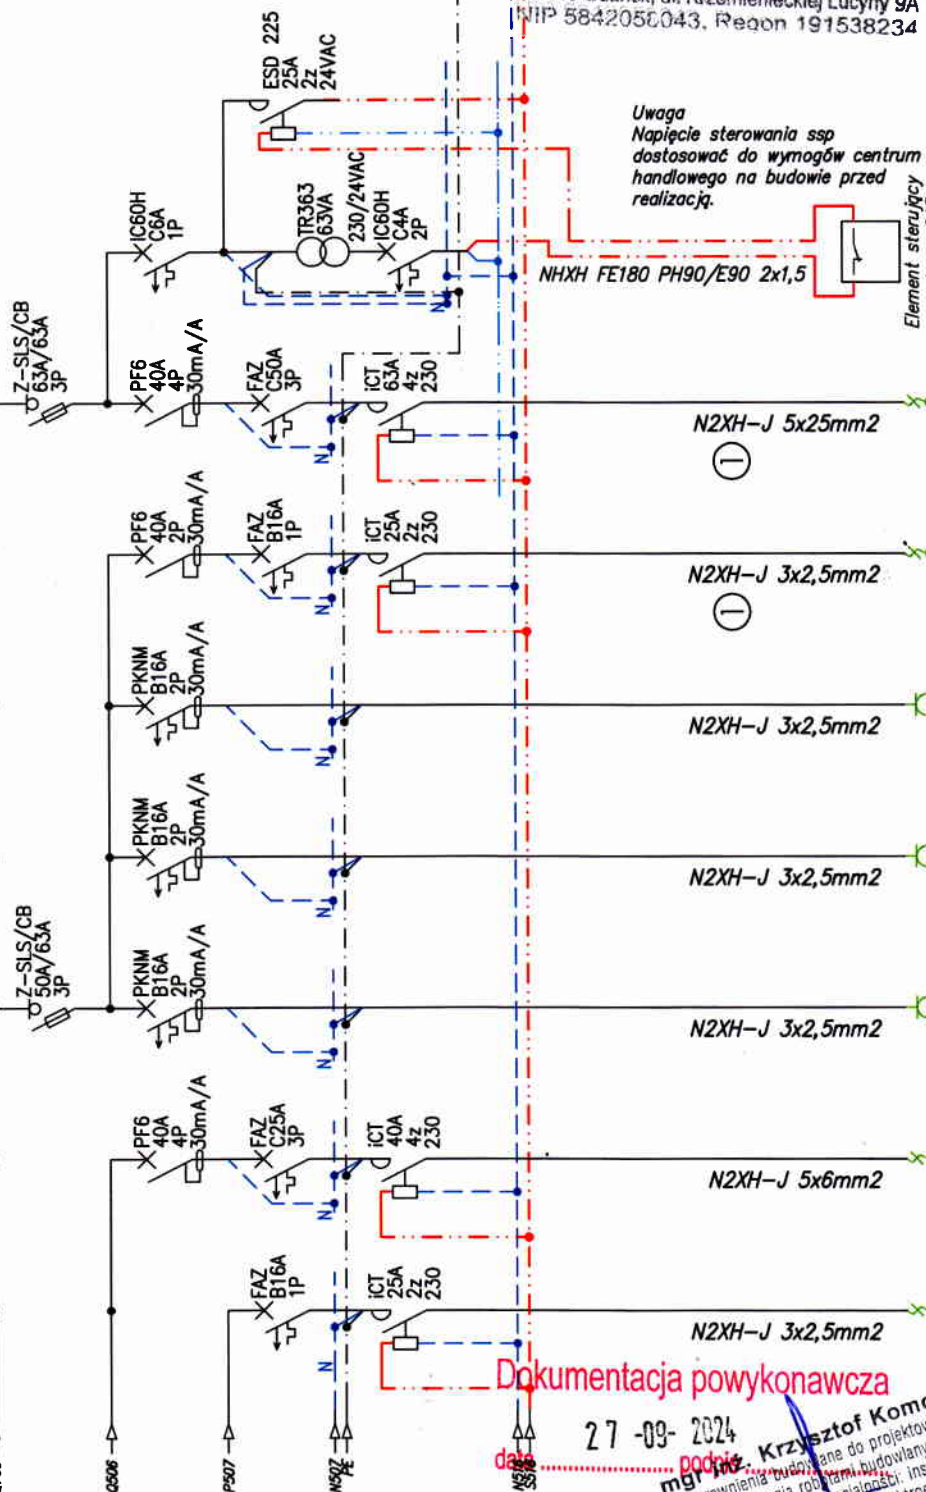

WYKONAWSTWO ROBÓT ELEKTRYCZNYCH

“LUX”

Krzysztof Bajkowski

89-448 Gdańsk, ul. Krzemienieckiej Lucyny 9A

NIP 5842050043, REGON 191538234

Uwaga
Napięcie sterowania ssp
dostosować do wymogów centrum
handlowego na budowie przed
realizacją.

NHXH FE180 PH90/E90 2x1,5

Element sterujący
systemu SAP

N2XH-J 5x25mm2

N2XH-J 3x2,5mm2

N2XH-J 3x2,5mm2

N2XH-J 3x2,5mm2

N2XH-J 3x2,5mm2

N2XH-J 5x6mm2

N2XH-J 3x2,5mm2

Dokumentacja powykonawcza

27-09-2024

mgr inż. Krzysztof Komolubi
uprawnienia budowlane do projektowania
i kierowania robotami budowlanymi
w specjalności sieci instalacji i urządzeń
elektrycznych i elektroenergetycznych

mgr inż. Piotr Markowski
upr. bud. MAZ/0590/PWGE/19
w specjalności sieci instalacji i urządzeń
elektrycznych i elektroenergetycznych

mgr inż. Piotr Reterski
upr. bud. MAZ/0280/PWGE/14
w specjalności sieci instalacji i urządzeń
elektrycznych i elektroenergetycznych



UL. METEORYTOWA 13
80-288 GDAŃSK (POLAND)
TEL: +48 58 524 33 01
STROJENIE@JYSK.COM
JYSK.PL

NAZWA, ADRES OBIEKTU BUDOWLANEGO, NUMERY EVIDENCYJNE DZIAŁEK


Projekt techniczny aranżacji wnętrza sklepu JYSK

w parku handlowym COMFY PARK BIELIK ul. Warszawska 180 43-300 Bielsko-Biała

Tytuł rysunku

Schemat elektryczny rozdzielnic R1.


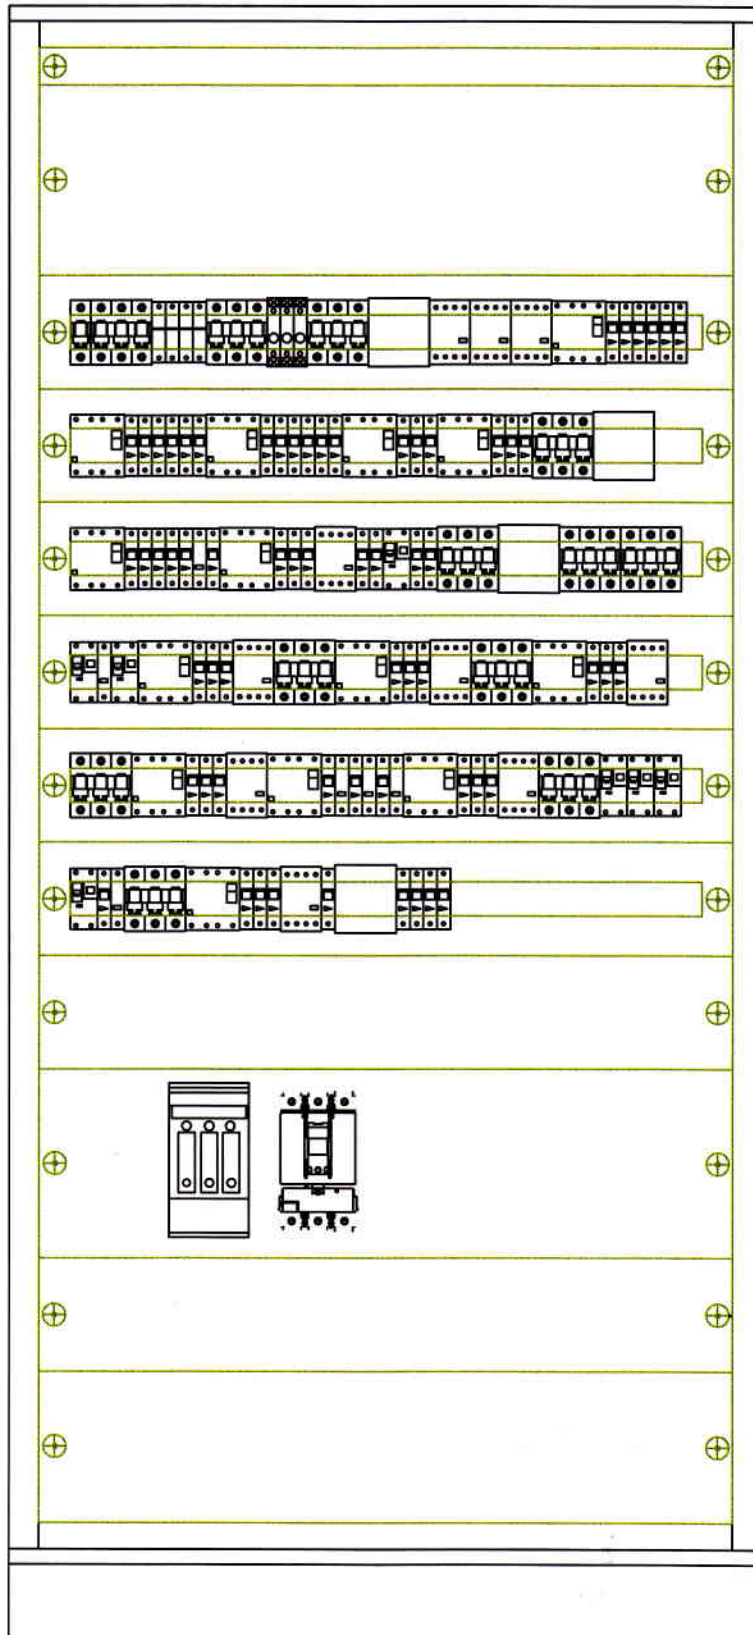

ROZDZIELNICA: R1
 PRODUCENT: EATON
 OBUDOWA: BPM-F-1000/20-3-P
 NAPIĘCIE ZNAM.: 415 VAC/50Hz
 WYKONANIE: IP 55 IK10, I KL. OCHR. WOLNOSTOJĄCA
 ZASILANIE: GÓRA
 ODPLYWY: DÓŁ
 WYSOKOŚĆ [mm]: 2160
 SZEROKOŚĆ [mm]: 1000
 GŁĘBOKOŚĆ [mm]: 320
 KOLOR: RAL 7035

WYKONAWSTWO ROBÓT ELEKTRYCZNYCH
"LUK"
 Krzysztof Bajkowski
 80-448 Gdańsk, ul. Krzemienieckiej 9A
 NIP 584205043, REGON 141538231

TSO



Dokumentacja powykonawcza

27-09-2024

data podpis
 mgr inż. Krzysztof Komolubi
 uprawnienia budowlane do projektowania
 i kierowania robotami budowlanymi
 bez ograniczeń w specjalności instalacji
 urządzeń sieci elektrycznej i elektroenergetycznej



UL. METEORYTOWA 13
 80-299 GDAŃSK (POLAND)
 TEL: +48 56 524 33 01
 STOKI@JYSK.COM
 JYSK.PL

PROJEKTANT
 mgr inż. Piotr Markowski
 upr. bud. MAZ/0595/PWDE/19
 w specjalności sieci, instalacji i urządzeń
 elektrycznych i elektroenergetycznych

SPRACOWUJĄCY
 mgr inż. Piotr Reterski
 upr. bud. MAZ/0280/PWDE/14
 w specjalności sieci, instalacji i urządzeń
 elektrycznych i elektroenergetycznych

SKALA
 -
 Faza
 PROJ. TECH.

BRANŻA
 INSTALACJE
 ELEKTRYCZNE
 DATA
 WRZESIEŃ
 2024

NAZWA, ADRES OBIEKTU BUDOWLANEGO, NUMERY EVIDENCYJNE DZIAŁEK

Projekt techniczny aranżacji wnętrza sklepu JYSK

w parku handlowym COMFY PARK BIELIK ul. Warszawska 180 43-300 Bielsko-Biała

TYTUŁ RYSUNKU

Schemat elektryczny rozdzielnic R1.

VER
 1.0
 NR RYS
 ES/01
 NR ARK
 07