

L1, L2, L3, N

P 210 209 208 207 206 205 204 203 202 201


WYKONAWSTWO ROBÓT ELEKTRYCZNYCH

"LUX"

Krzysztof Bajkowski


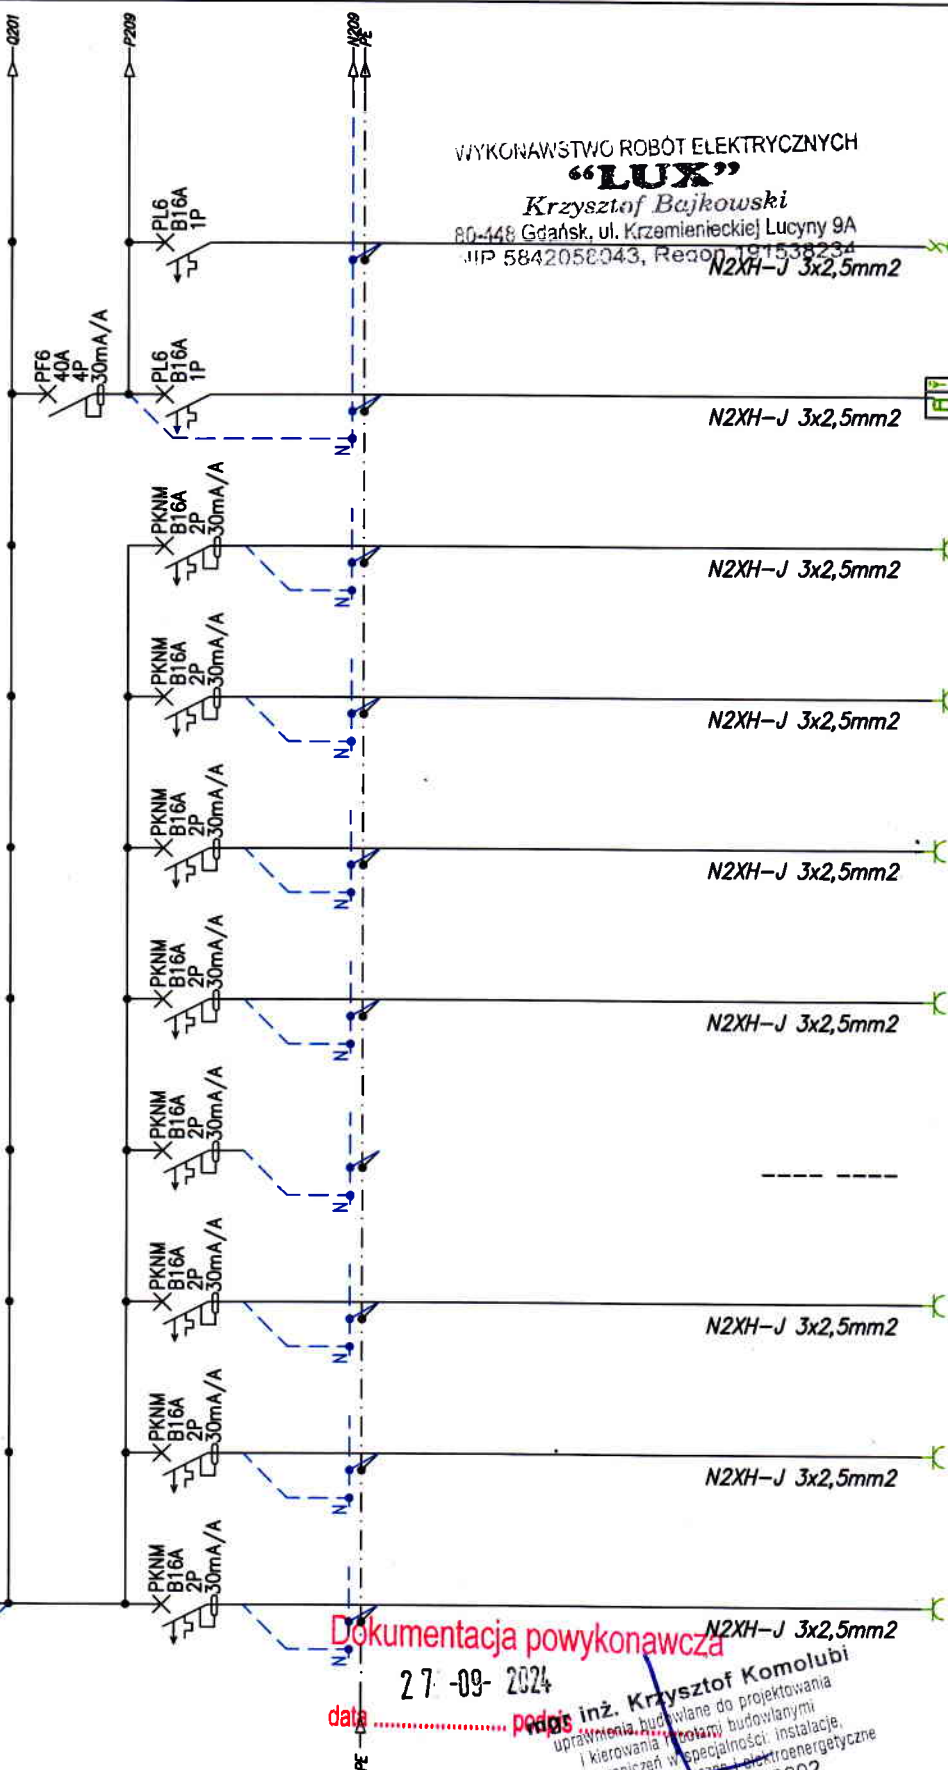N2XH-J 3x2,5mm²

Dokumentacja powykonawcza

27-09-2024

data

mgr inż. Krzysztof Komolubi
uprawnienia budowlane do projektowania
i kierowania robotami budowlanymi
bez ograniczeń w specjalności instalacji
urządzenia, sieci elektrycznej i elektroenergetycznej
Nr ewid. 242/Gd/2002UL. METEORYTOWA 13
80-289 GDAŃSK (POLAND)
TEL. +48 58 524 33 01
STURZES3@WYSK.COM
JYSK.PL

NAZWA, ADRES OBIEKTU BUDOWLANEGO, NUMERY EVIDENCYJNE DZIAŁEK

Projekt techniczny aranżacji wnętrza sklepu JYSK

w parku handlowym COMFY PARK BIELIK ul. Warszawska 180 43-300 Bielsko-Biała

TYTUŁ RYSUNKU

Schemat elektryczny rozdzielni R2.

Nr obwodu	Moc [kW]	Typ	opis	R2/201	R2/202	R2/203	R2/204	R2/205	R2/206	R2/207	R2/208	R2/209	R2/210
			Gniazda belownica	2,2	2	2	-	0,5	1	1	1	0,1	0,1
			Gniazda pom. kierownika										
			Gniazda pom. kierownika										
			Rezerwa										
			Gniazda szafa rack										
			Gniazda kasa										
			Gniazda kasa										
			Gniazda bramki antykradzieżowe										
			drzwi rozsuwane										

SKALA

FAZA

PROJ. TECH.

BRANŻA

INSTALACJE

ELEKTRYCZNE

DATA

WRZESIEŃ

2024

VER

1.0

NR RYS

ES/02

NR ARK

03

L1, L2, L3, N



UL. METEORYTOWA 13
80-280 GDAŃSK (POLAND)
TEL: +48 58 524 33 01
STROJNISZCZYNYSKO.COM
JYSK.PL

NAZWA, ADRES OBIEKTU BUDOWLANEGO, NUMERY EVIDENCYJNE DZIAŁEK

Projekt techniczny aranżacji wnętrza sklepu JYSK

w parku handlowym COMFY PARK BIELIK ul. Warszawska 180 43-300 Bielsko-Biała

Tytuł rysunku

Schemat elektryczny rozdzielnic R2.

PROJEKTANT

mgr inż. Piotr Morkowski
upr. bud. MAZ/0516/PWBE/19
w specjalności elek. instalacji i urządzeń
elektrycznych i elektroenergetycznych

SPRACOWNIK

mgr inż. Piotr Reterski
upr. bud. MAZ/0280/PWDE/14
w specjalności elek. instalacji i urządzeń
elektrycznych i elektroenergetycznych

WYKONAWSTWO ROBÓT ELEKTRYCZNYCH

"LUX"

Krzysztof Bajkowski
80-448 Gdańsk, ul. Krzemienieckiej Lucyny 9A
NIP 5842058043, Regon 191538234

N2XH-J 3x2,5mm²

N2XH-J 3x2,5mm²

N2XH-J 5x2,5mm²

N2XH-J 3x2,5mm²

N2XH-J 3x2,5mm²

N2XH-J 3x2,5mm²

N2XH-J 3x2,5mm²

Dokumentacja powykonawcza

data 27-09-2024

mgr inż. Krzysztof Komolubi
upr. bud. MAZ/0280/PWDE/14
w specjalności elek. instalacji i urządzeń
elektrycznych i elektroenergetycznych

Nr obrotu	Moc [kW]	Typ	Opis
R2/211	2	Gniazda lodówka, dystrybutor wody	
R2/212	2	Gniazda pom. socjalne	
R2/213	0,5	Gniazda	
R2/214	0,1	Gniazda tablet	
R2/215	2	napęd bramy	
R2/216	2	Gniazda podgrzewacz wody	
R2/217	3	Gniazda ładowanie akumulatorów	
R2/218	0,2	Gniazda gniazda zewnętrzne	
R2/219	0,1	Gniazda alarm	
R2/220	0,5	Gniazda kasa pay	

SKALA

FAZA
PROJ. TECH.

BRANŻA
INSTALACJE
ELEKTRYCZNE

DATA
WRZESIEŃ
2024

VER

1.0

NR RYS


ES/02

NR ARK

04

WYKONAWSTWO ROBÓT ELEKTRYCZNYCH
"LUX"
Krzysztof Bajkowski
80-448 Gdańsk, ul. Krzemienieckiej Lucyny 9A
NIP 5842056043, Regon 191538234

L1, L2, L3, N
221
P

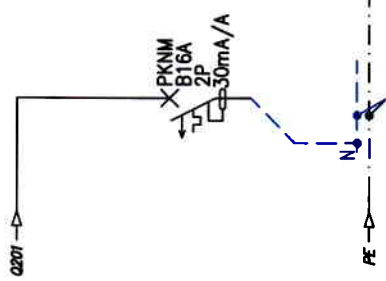

Dokumentacja powykonawcza

data 27-09-2024
mgr inż. Krzysztof Komolubi
mgr inż. Krzysztof Komolubi
uprawnienia budowlane do projektowania
i kierowania robotami budowlanymi
bez ograniczeń w specjalności instalacyjnej
urządzenia, sieci elektryczne i elektroenergetyczne
Nr ewid. 242/Gd/2002

Nr obwodu	Moc [kW]	Typ	opis	Rezerwa
R2/221	-	-	-	-



UL. METEORYTOWA 13
80-280 GDAŃSK (POLAND)
TEL: +48 58 524 33 01
STOBIERZAK@JYSK.COM
JYSK.PL

PROJEKTANT
mgr inż. Piotr Markowski
upr. bud. MAZ/0595/PWOE/19
w specjalności: elek. instalacji i urządzeń
elektrycznych i elektroenergetycznych


SPRAWDZAJĄCY
mgr inż. Piotr Reterski
upr. bud. MAZ/0280/PWOE/14
w specjalności: sieci, instalacji i urządzeń
elektrycznych i elektroenergetycznych

SKALA
-
FAZA
PROJ. TECH.
BRANŻA
INSTALACJE
ELEKTRYCZNE
DATA
WRZESIEŃ
2024
VER
1.0
NR RYS
ES/02
NR ARK
05

NAZWA, ADRES OBIEKTU BUDOWLANEGO, NUMERY EVIDENCYJNE OZNAK
Projekt techniczny aranżacji wnętrza sklepu JYSK
w parku handlowym COMFY PARK BIELIK ul. Warszawska 180 43-300 Bielsko-Biała

Tytuł rysunku
Schemat elektryczny rozdzielni R2.

Przykładowe widoki rozdzielnic

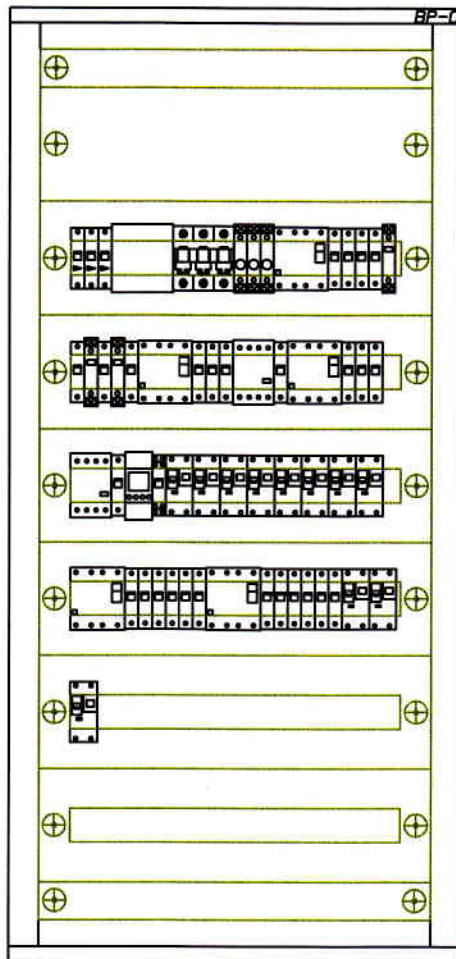

ROZDZIELNICA:
 PRODUCENT:
 OBUDOWA:
 NAPIĘCIE ZNAM.:
 WYKONANIE:
 ZASILANIE:
 ODPIŁYWY:
 WYSOKOŚĆ [mm]:
 SZEROKOŚĆ [mm]:
 GŁĘBOKOŚĆ [mm]:
 KOLOR:

R2
 EATON
 BPM-0-600/12
 415 VAC/50Hz
 IP 54 IK10, I KL. OCHR.
 NATYNKOWA
 GÓRA
 DÓŁ
 1260
 600
 270
 RAL 7035

WYKONAWSTWO ROBÓT ELEKTRYCZNYCH
"LUX"
 Krzysztof Bajkowski
 8-448 Gdańsk, ul. Krzemienieckiej Lucyny 9A
 80-58043, Regon 191538234

Dokumentacja powykonawcza

data 27-09-2024 podpis mgr inż. Krzysztof Komolub
 mgr inż. Krzysztof Komolub
 uprawnienia budowlane do projektowania
 i kierowania robotami budowlanymi
 bez ograniczeń w specjalności instalacja
 urządzeń, sieci elektroenergetycznych
 Nr ewid. 242/Gd/2002



UL. METEORYTOWA 13
 80-290 GDĄSK (POLAND)
 TEL: +48 58 524 33 01
 STOKDESIGN@JYSK.COM
 JYSK.PL

PROJEKTANT
 mgr inż. Piotr Markowski
 upr. bud. MAZ/0595/PWE/19
 w specjalności sieci, instalacji i urządzeń
 elektrycznych i elektroenergetycznych

SPRAWDZAJĄCY
 mgr inż. Piotr Reterski
 upr. bud. MAZ/0280/PWOE/14
 w specjalności sieci, instalacji i urządzeń
 elektrycznych i elektroenergetycznych

SKALA
 —
 FAZA
 PROJ. TECH.

NAZWA, ADRES OBIEKTU BUDOWLANEGO, NUMERY EVIDENCYJNE DZIAŁEK
 Projekt techniczny aranżacji wnętrza sklepu JYSK
 w parku handlowym COMFY PARK BIELIK ul. Warszawska 180 43-300 Bielsko-Biała

TYTUŁ RYSUNKU
 Schemat elektryczny rozdzielnic R2.

BRANŻA
 INSTALACJE
 ELEKTRYCZNE
 DATA
 WRZESIEŃ
 2024

VER
 1.0
 NR RYS
 ES/02
 NR ARK
 06