


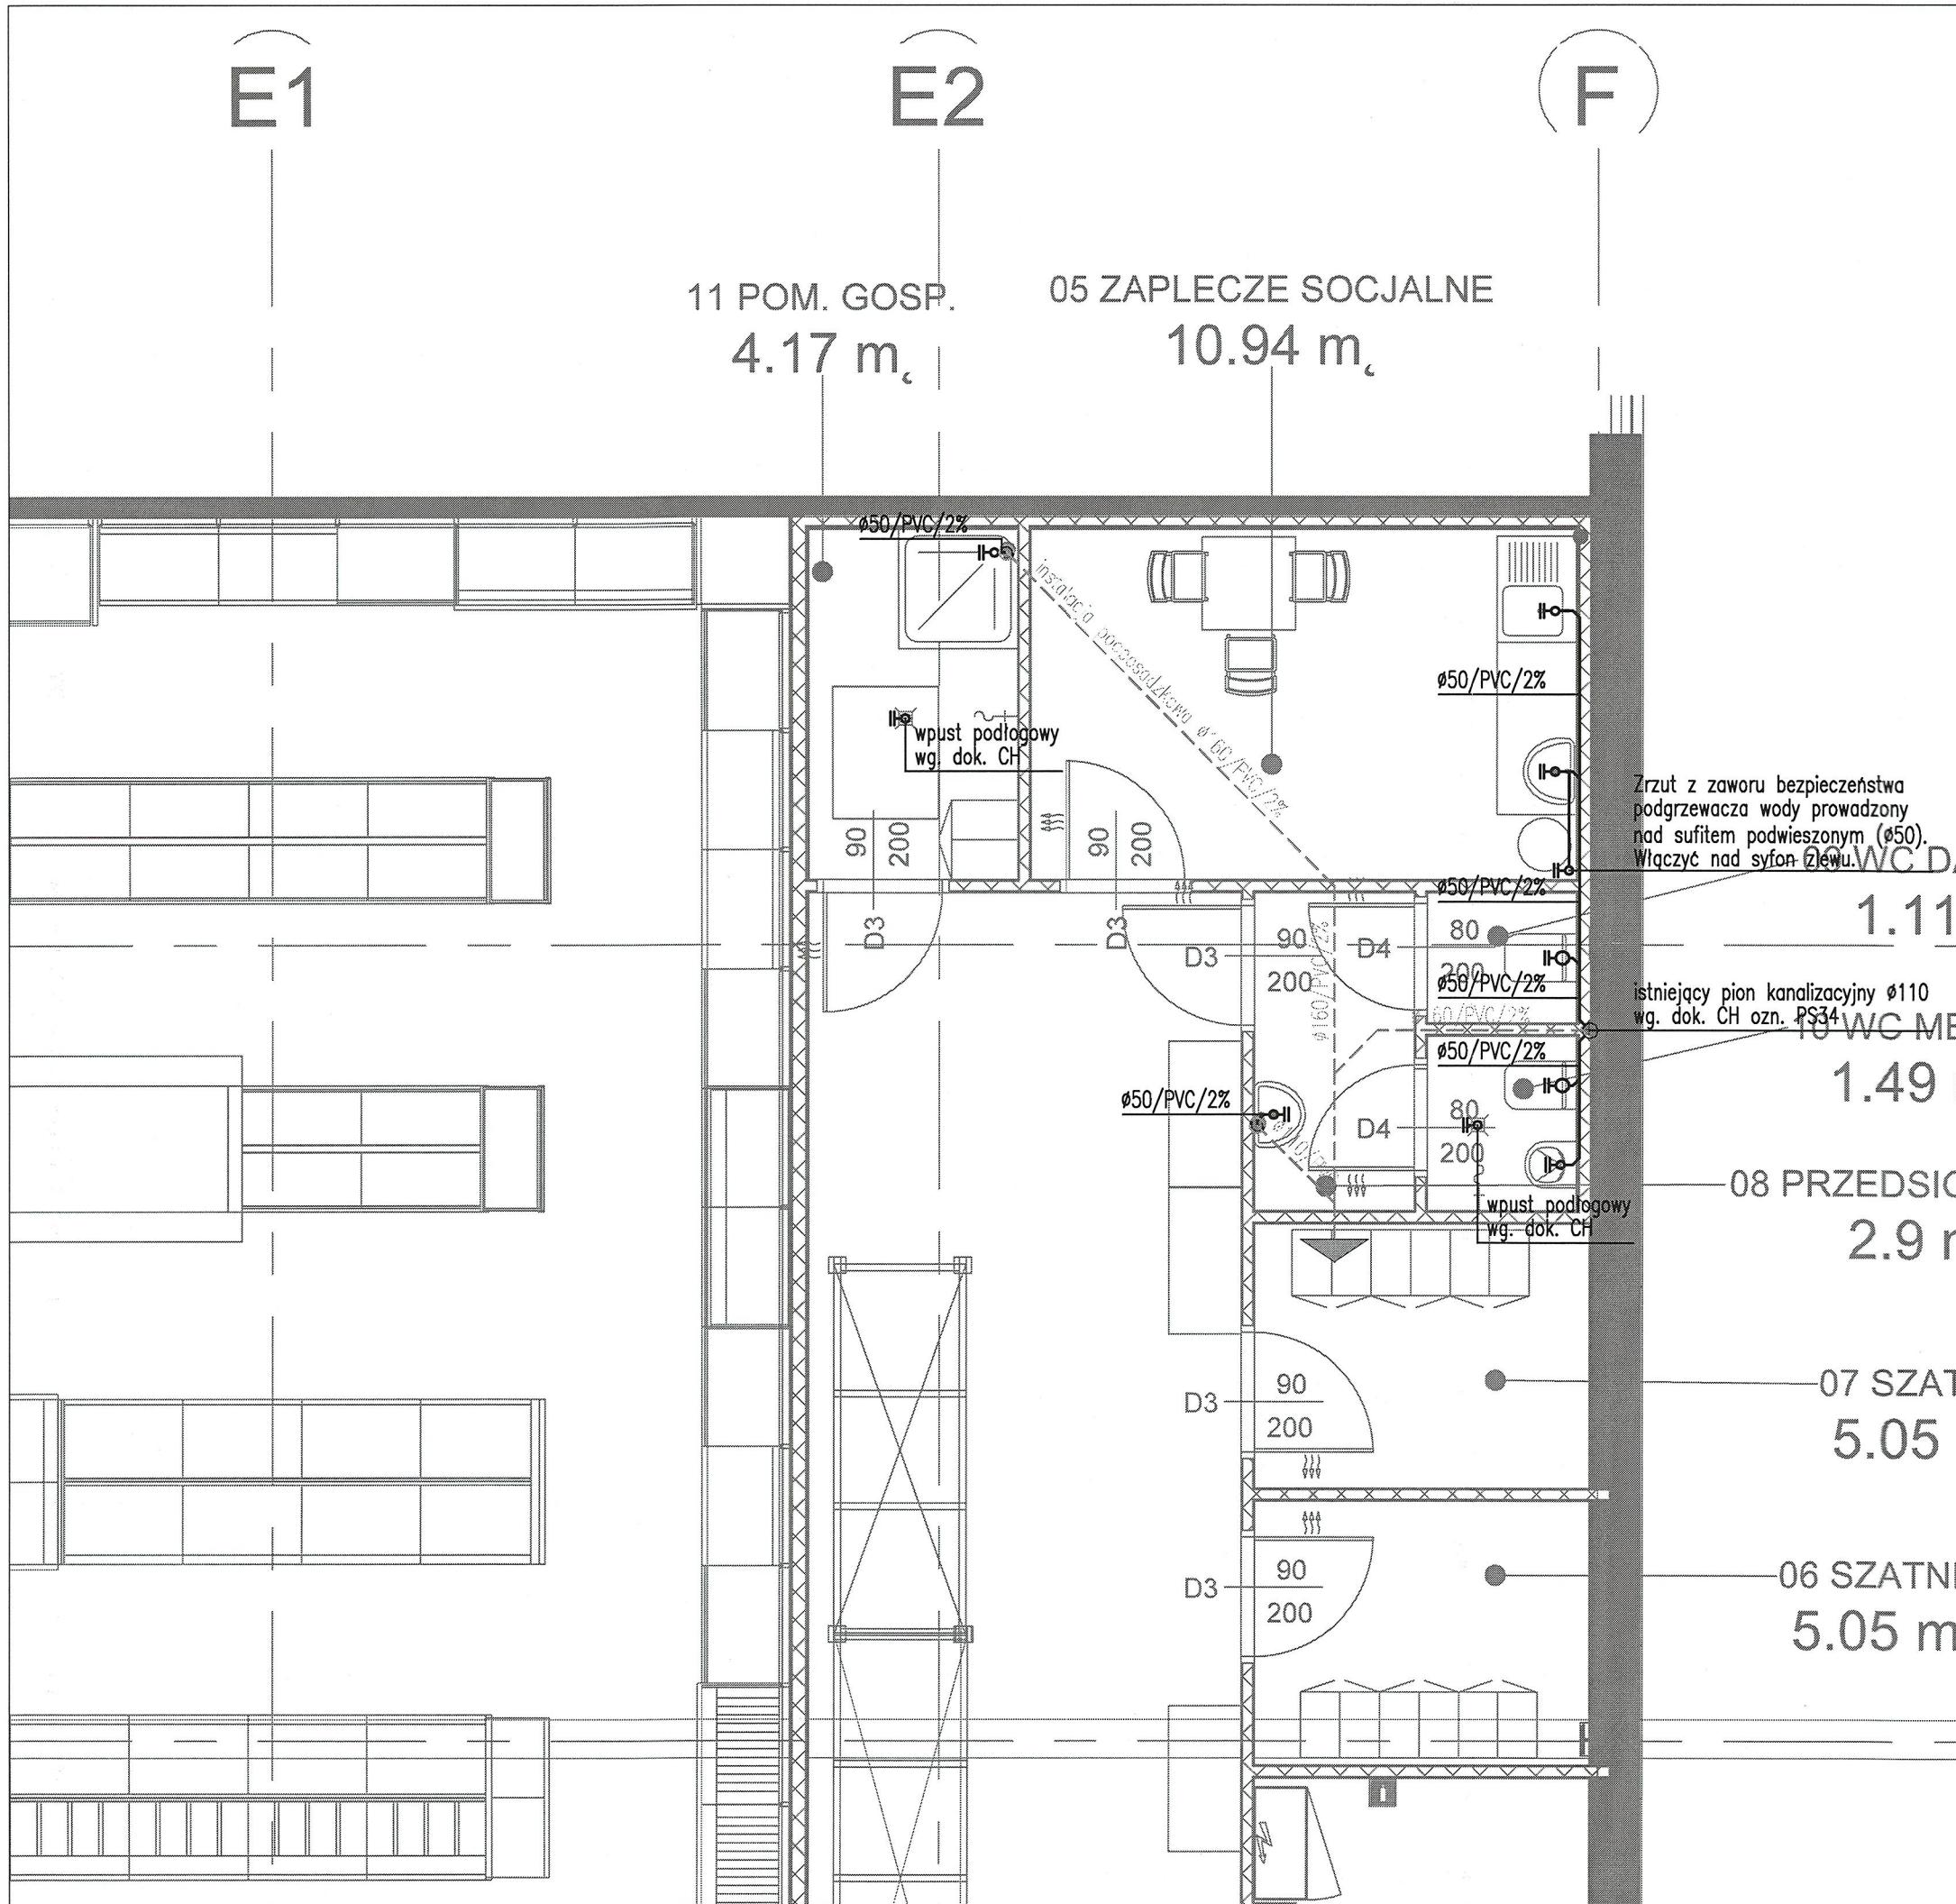

OBJAŚNIENIA DO RYSUNKU:	
-----	instalacja kanalizacji podposadzkowej wg. proj. wyk. PH
—————	projektowana instalacja kanalizacji sanitarnej
⊕	pion kanalizacyjny wg. proj. wyk. PH
⌞ ⌞	podejścia kanalizacyjne pod przybory
Ø50/PVC/2%	wymiar/rodzaj/spadek przewodu kanalizacyjnego

- UWAGI
- ▶ Przewody kanalizacji sanitarnej należy wykonać z rur PVC, połączenia kielichowe.
 - ▶ Podejścia kanalizacyjne do przyborów sanitarnych i urządzeń technologicznych należy układać z minimalnym spadkiem 2,0% w kierunku pionów.
 - ▶ Przewody należy prowadzić w przegrodach budowlanych, zabudowie architektonicznej, po wierzchu oraz pod stropem niższej kondygnacji.
 - ▶ Przybory sanitarne należy podłączyć do kanalizacji sanitarnej za pośrednictwem syfonów.
 - ▶ Styk ceramiki sanitarnej należy wypełnić silikonem sanitarnym antygrzybicznym.
 - ▶ Do rewizji umieszczonych na pionach kanalizacyjnych i pod posadzką należy zapewnić dostęp.
 - ▶ Przejścia przewodów przez przegrody budowlane należy wykonać w tulejach ochronnych stalowych utwardzonych w przegrodzie, umożliwiających wzdlużne przemieszczanie się przewodu. Przestrzeń pomiędzy tuleją a przewodem należy wypełnić materiałem plastycznym lub elastycznym, nie powodującym uszkodzenia przewodu. W tulei nie może znajdować się żadne połączenie przewodu.
 - ▶ Przy przejściach przewodów przez przegrody wydzieleni pożarowych należy stosować uszczelnienia posiadające odpowiednie atesty p.poż.
 - ▶ W przypadku wystąpienia kolizji z konstrukcją budynku lub innymi instalacjami należy rozwiązać je bezpośrednio na budowie.
 - ▶ Rysunki należy rozpatrywać łącznie z opisem technicznym i załącznikami.

mgr inż. Bartosz Woźniak
Uprawnienia budowlane do projektowania i kierowania robotami budowlanymi bez ograniczeń w specjalności instalacyjnej w zakresie sieci, instalacji urządzeń cieplnych, wentylacyjnych, gazowych, wodociagowych i kanalizacyjnych.
nr ewid. POM/0226/PWOS/14

INWESTOR:	JYSK Sp. z o.o.	DATA / DATE:	09.2024
INWESTOR:	ul. Meteorytowa 13, 80-299 Gdańsk		
JEDNOSTKA PROJEKTOWA DESIGN OWNER:	MASWERK DESIGN Mariusz Krawczyk		
NAZWA PROJEKTU: DESIGN NAME:	Projekt techniczny sklepu JYSK (lokal nr 09) w Parku Handlowym Comfy Park Bielik zlokalizowanym w Bielsku-Białej przy ul. Warszawskiej 180; Bielsko-Biała 43-300		
ADRES: ADDRESS:			
RYSUNEK: DRAWING NAME:	Instalacja kanalizacji sanitarnej		
BRANŻA: SPECIALITY:	INSTALACJE SANITARNE	NR UPRAW.: LICENCE NO.:	PODPIS: SIGNATURE:
PROJEKTANT: DESIGNER:	MICHAŁ BROJEK	MAZ/0414/PWBS/15	PROJ. TECHNICZNY TECHNICAL DESIGN
SPRAWDZAJĄCY: VERIFIER:	WOJCIECH SMÓLCZYŃSKI	MAZ/0106/PWBS/20	SKALA / SCALE: 1:50
			NR. / NO.: S/02