


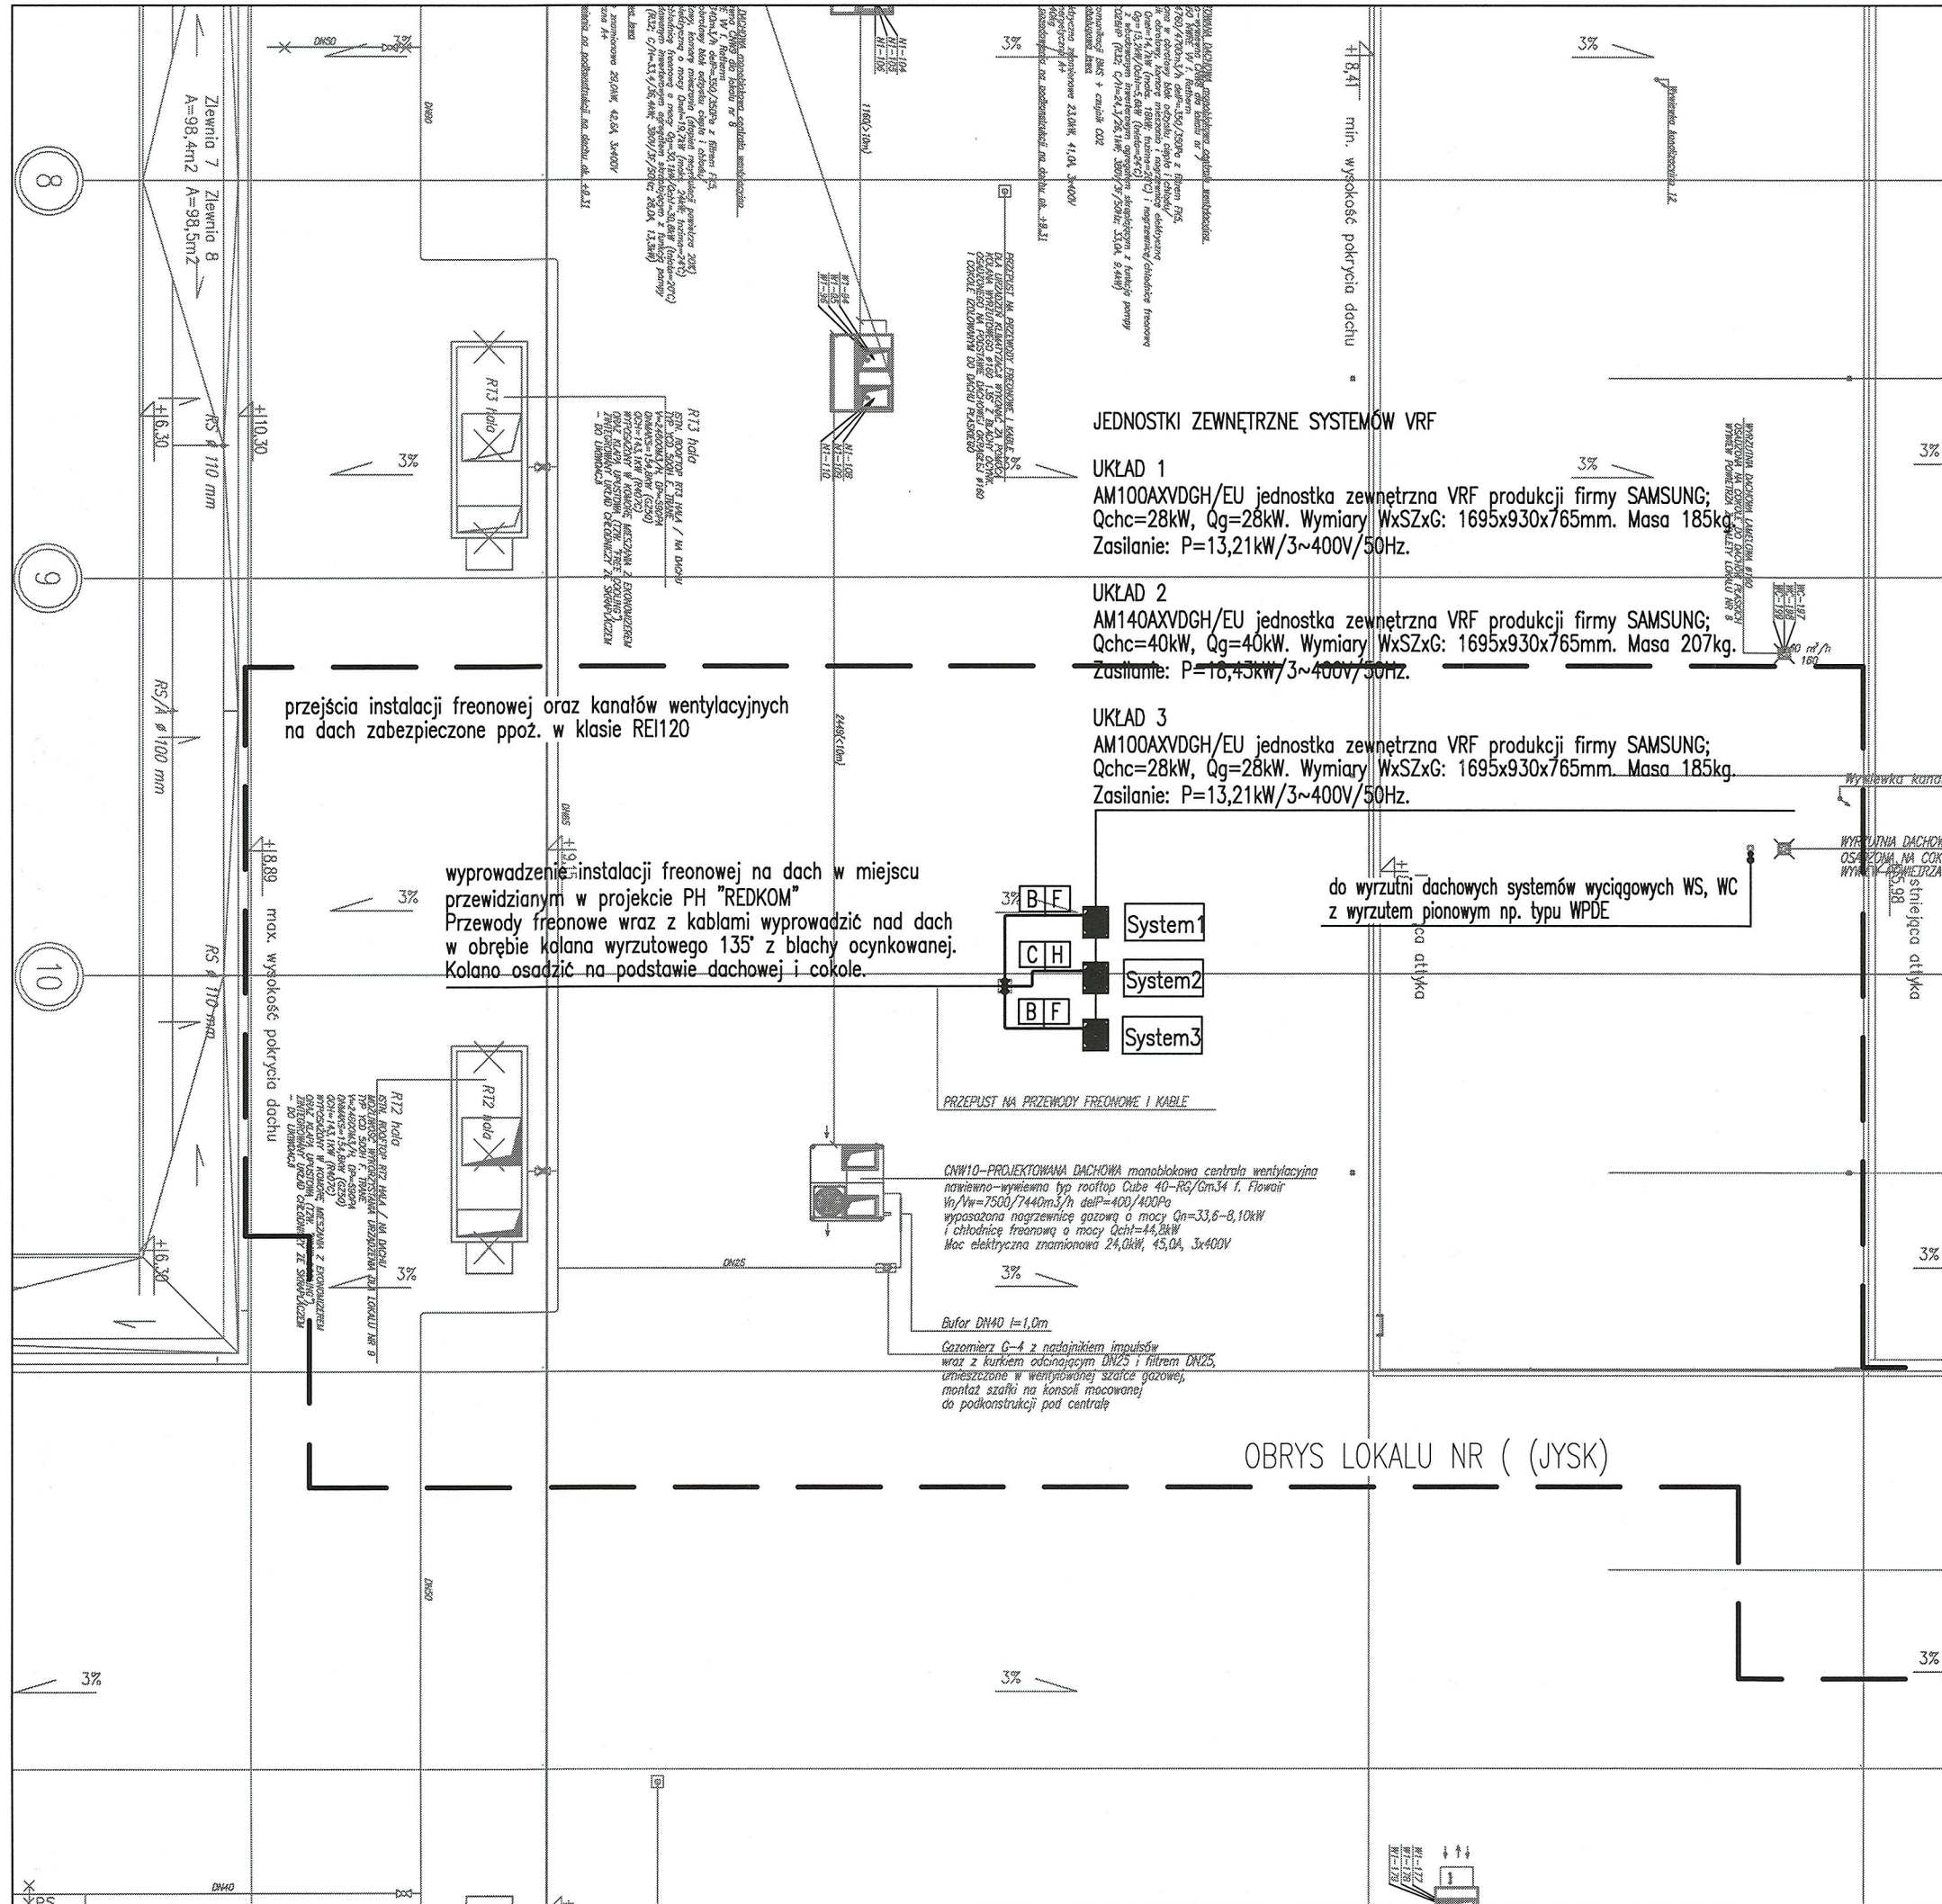

OBJAŚNIENIA DO RYSUNKU:	
	instalacja freonowa
	Ø9.52
	Ø12.70
	Ø22.22
	Ø28.58
	wyrzutnia wentylacji wyciągowej WCI - wg. projektu PH
	wyrzutnia wentylacji wyciągowej WC
	wyrzutnia wentylacji wyciągowej WS
UWAGI	
Jednostki zewnętrzne klimatyzatorów oraz należy montować na dachu na konstrukcji wsporczej. Dokładną lokalizację oraz dopuszczalne obciążenia należy potwierdzić na etapie prac realizacyjnych w porozumieniu z Wynajmującym i konstruktorem budynkowym. Zachować minimalne odległości pomiędzy jednostkami zewnętrznymi wg. wytycznych producentów. Kanały wywiewne systemów obsługujących zaplecze socjalne oraz zaplecze sanitarne wyprowadzić ponad dach głównym szachtem instalacyjnym i zakończyć wyrzutniami dachowymi z wyrzutem pionowym np. typu WPDE przejścia instalacji freonowej na dach zabezpieczone ppoż. w klasie REI120.	

mgr inż. Bartosz Woźniak
Uprawnienia budowlane do projektowania
i kierowania robotami budowlanymi bez ograniczeń
w specjalności instalacyjnej w zakresie sieci,
instalacji urządzeń ciepłych, wentylacyjnych,
gazowych, wodociagowych i kanalizacyjnych.
nr ewid. POM/0226/PWOS/14

INWESTOR:	JYSK Sp. z o.o. ul. Meteorytowa 13, 80-299 Gdańsk
JEDNOSTKA PROJEKTOWA:	MASWERK DESIGN Mariusz Krawczyk
NAZWA PROJEKTU:	Projekt techniczny sklepu JYSK (lokal nr 09) w Parku Handlowym Comfy Park Bielik zlokalizowanym w Bielsku-Białej przy ul. Warszawskiej 180; Bielsko-Biała 43-300
ADRES:	
RYSUNEK:	Instalacje sanitarne. Rzut dachu
BRANŻA:	INSTALACJE SANITARNE
PROJEKTANT:	MICHAŁ BROJEK
SPRAWDZAJĄCY:	WOJCIECH SMÓLCZYŃSKI
DATA / DATE:	09.2024
PROJ. TECHNICZNY	SCALA / SCALE:
1:200	NR. / NO.:
S/05	