


Słupki profile: NIDA C100  
Opłytywanie: NIDA Expert 1x12,5 mm  
NIDA Twarda 1x12,5 mm



**siniat**  
Shaping the way people build

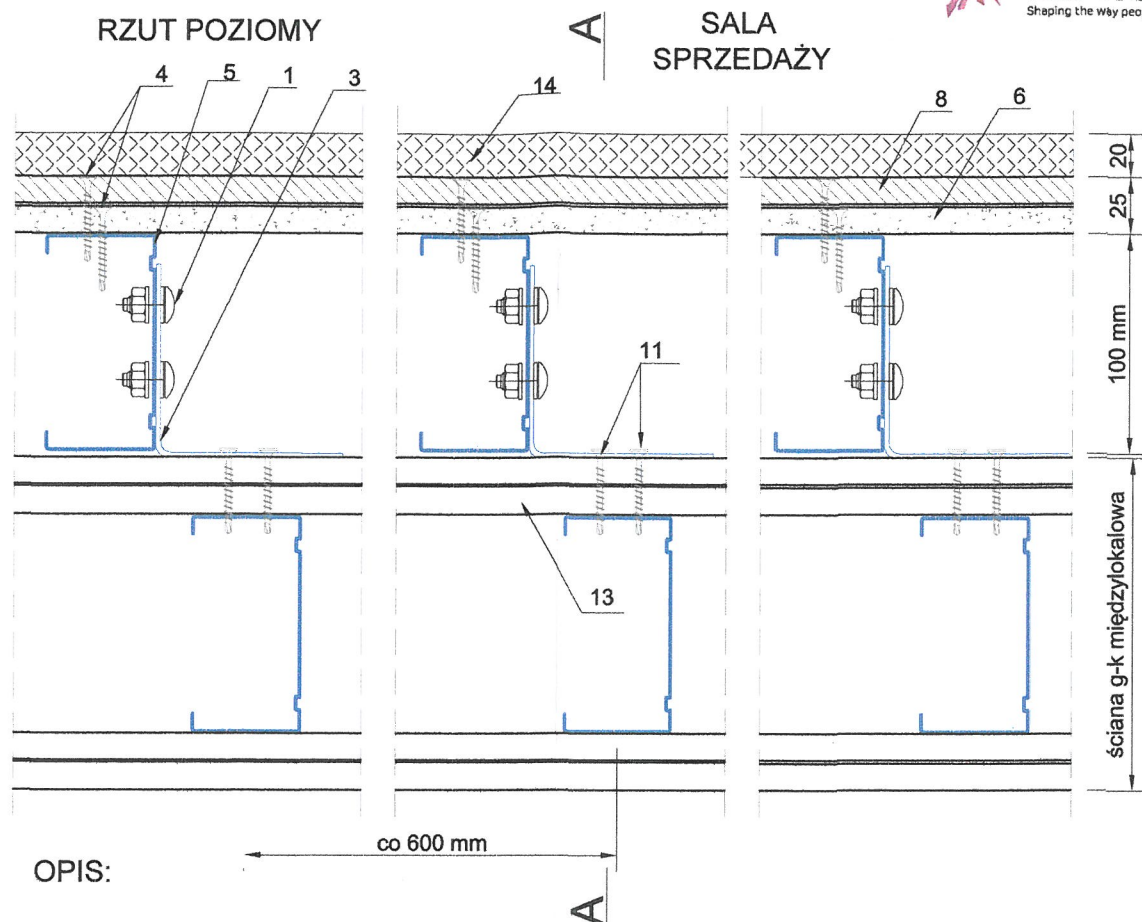

OPIS:

- 1- Śruba NIDA M8 z podkładką i nakrętką
- 2- Profil NIDA UAR100
- 3- Kątownik NIDA do profilu UA100 w rozstawie co około 800 mm w pionie
- 4- Blachowkręty NIDA Twarda:
  - pierwsza warstwa: 3,5x35 mm co 750 mm
  - druga warstwa: 3,5x35 mm co 250 mm
- 5- Profil NIDA C100 w rozstawie jak profile ściany ( max co 600 mm)
- 6- Płyta gipsowo- wiórowa Nida Twarda 1x12,5mm
- 7- Profil NIDA U100
- 8- Płyta gipsowo- kartonowa NIDA Expert 1x12,5mm
- 9- Taśma uszczelniająca do izolacji akustycznej NIDA 95 mm
- 10- Wykończenie gipsem szpachlowym NIDA Start
- 11- wkręty typu FARMER
- 12- Mocowanie profilu UAR 100 blachowkrętami NIDA co 300 mm
- 13- Ściana lekka g-k międzylokalowa
- 14- Panele space- wall
- 15- Płytki CONCRETE GRIS firmy CERRAD

**mgr inż. Tomasz Płonka**  
 ..Uprawnienia budowlane  
 do projektowania i kierowania robotami  
 budowlanymi w specjalności  
 konstrukcyjno-budowlanej z 22-gł. doczoł  
 nr ewid. SLK/4873/PWOK/13

**DOKUMENTACJA  
POWYKONAWCZA**

|                                                                                       |                                             |   |   |
|---------------------------------------------------------------------------------------|---------------------------------------------|---|---|
| Inwestor:                                                                             |                                             | MARTES SPORT Sp. z o.o. ul. Malowany Dworek 115, 43-300 Bielsko-Biała                                                                          |   |
| Temat:                                                                                |                                             | Projekt aranżacji sklepu MARTES SPORT / lokal nr L10 / w Parku Handlowym "REDKOM" zlokalizowanym w Bielsku- Białej przy ulicy Warszawskiej 180 |   |
| Branża :<br>ARCHITEKTURA                                                              | SKLEP MARTES SPORT - DETAL PRZEDŚCIANKI Os1 |   | Skala:                                                                                                   |
|                                                                                       |                                             |   | 1:5   |
| Stadium :                                                                             | Projektant:                                 | arch. Monika Janiczek- Zygmunt   | Data:   |
|                                                                                       | Sprawił:                                    | arch. Ewa Jędraszczyk   | 07.2024r.                                                                                                |
|  |                                             | PRACOWNIA PROJEKTOWA "ARCH-em" S.C.<br>43 - 300 Bielsko - Biała, ul. Żywiecka 132<br>e-mail: pracownia @ arch-em.pl                            | Nr rysunku:<br><br> |
|                                                                                       |                                             |   | PA-1336.2b                                                                                               |