


**Połączenie z blachą
trapezową - zalecane
PRZEKRÓJ PIONOWY**

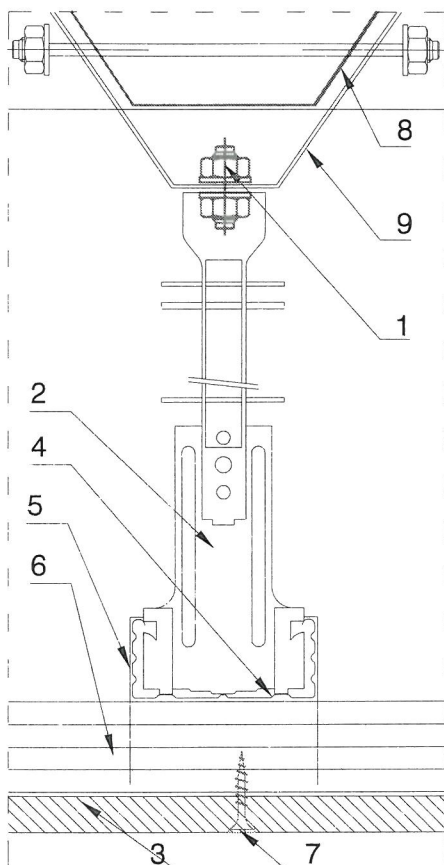

Opis:

- 1- Śruba łącząca wieszak typu V z wieszakiem noniuszowym NIDA
- 2- Wieszak obrotowy z noniuszem NIDA WON
- 3- Płyta gipsowo-kartonowa NIDA 1x12,5 mm
- 4- Profil główny górny NIDA CD60
- 5- Łącznik krzyżowy NIDA LK60
- 6- Profil nośny dolny NIDA CD60
- 7- Blachowkręty NIDA 3,5x25mm co 170mm
- 8- Blacha trapezowa
- 9- Wieszak do blachy trapezowej typu V np. HILTI

**DOKUMENTACJA
POWYKONAWCZA**

mgr inż. Tomasz Płonka
Uprawnienia budowlane
do projektowania i kierowania
robotami budowlanymi w specjalności
konstrukcyjno-budowlanej (K-1) - graniczeń
nr ewid. SLK/4873/PWOK/13

Inwestor:	MARTES SPORT Sp. z o.o. ul. Malowany Dworek 115, 43-300 Bielsko-Biała		
Temat:	Projekt aranżacji sklepu MARTES SPORT / lokal nr L10 / w Parku Handlowym "REDKOM" zlokalizowanym w Bielsku- Białej przy ulicy Warszawskiej 180		
Branża : ARCHITEKTURA	SKLEP MARTES SPORT - DETAL POŁĄCZENIA Z BLACHĄ TRAPEZOWĄ	Skala:	1:5
Stadium :	Projektant: arch. Monika Janiczek- Zygmunt	Data:	07.2024r.
	Sprawdził: arch. Ewa Jędraszczyk	UAN-VI-1227/102/87	
PRACOWNIA PROJEKTOWA "ARCH-em" S.C. 43 - 300 Bielsko - Biała, ul. Żywiecka 132 e-mail: pracownia @ arch-em.pl		Nr rysunku:	PA-1336. 2e