



SKLEP MARTES SPORT - REKLAMA NA ELEWACJI WEJŚCIOWEJ

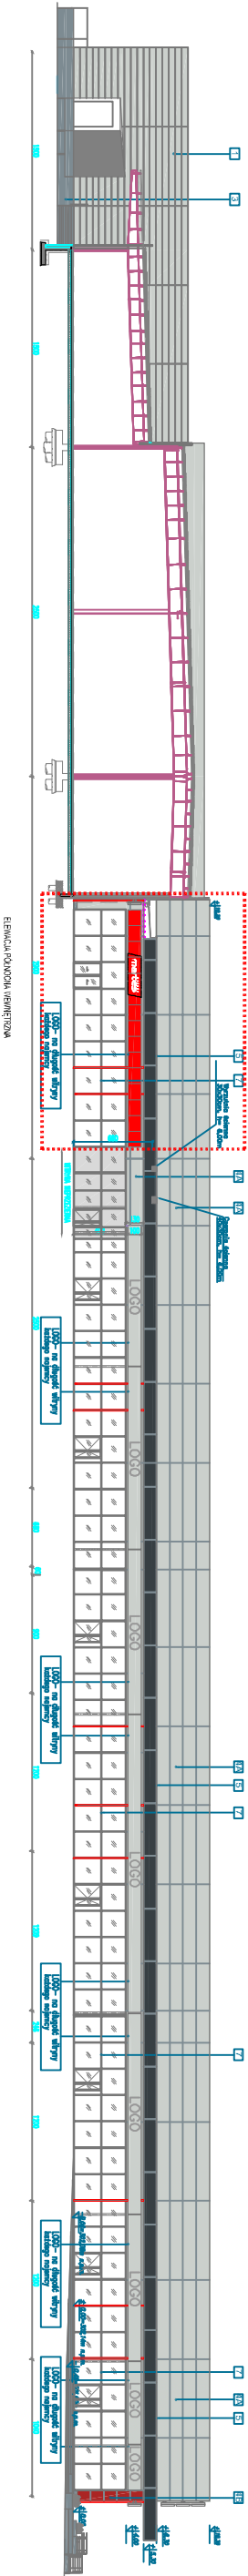


SCHEMAT BUDYNKU

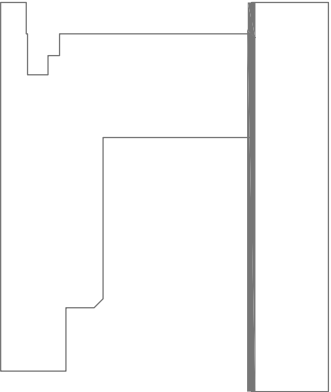

OZNACZENIA:

- 1 PANELE ELEWACYJNE MALOWANE SYSTEMOWE, KOLOR RAL 9006
- 2 TYNK, FARBA ELEWACYJNA KOLOR RAL 9006
- 3 COKÓŁ, KOLOR RAL 7035
- 4 PŁYTA WARSTWOWA KOLOR RAL 7016 (ciemno szary)
- 4A PŁYTA WARSTWOWA KOLOR RAL 7035 (jasno szary)
- 4B PŁYTA WARSTWOWA KOLOR RAL 3000 (czerwony)
- 5 PANELE ALUMINIOWE 100X400 CM, KOLOR RAL 7016 (ciemno szary)
- 6 ŚLUSARKA, KOLOR RAL 7035 (jasno szary)
- 7 WITRYNA ALUMINIOWA, KOLOR RAL 7016 (ciemno szary)

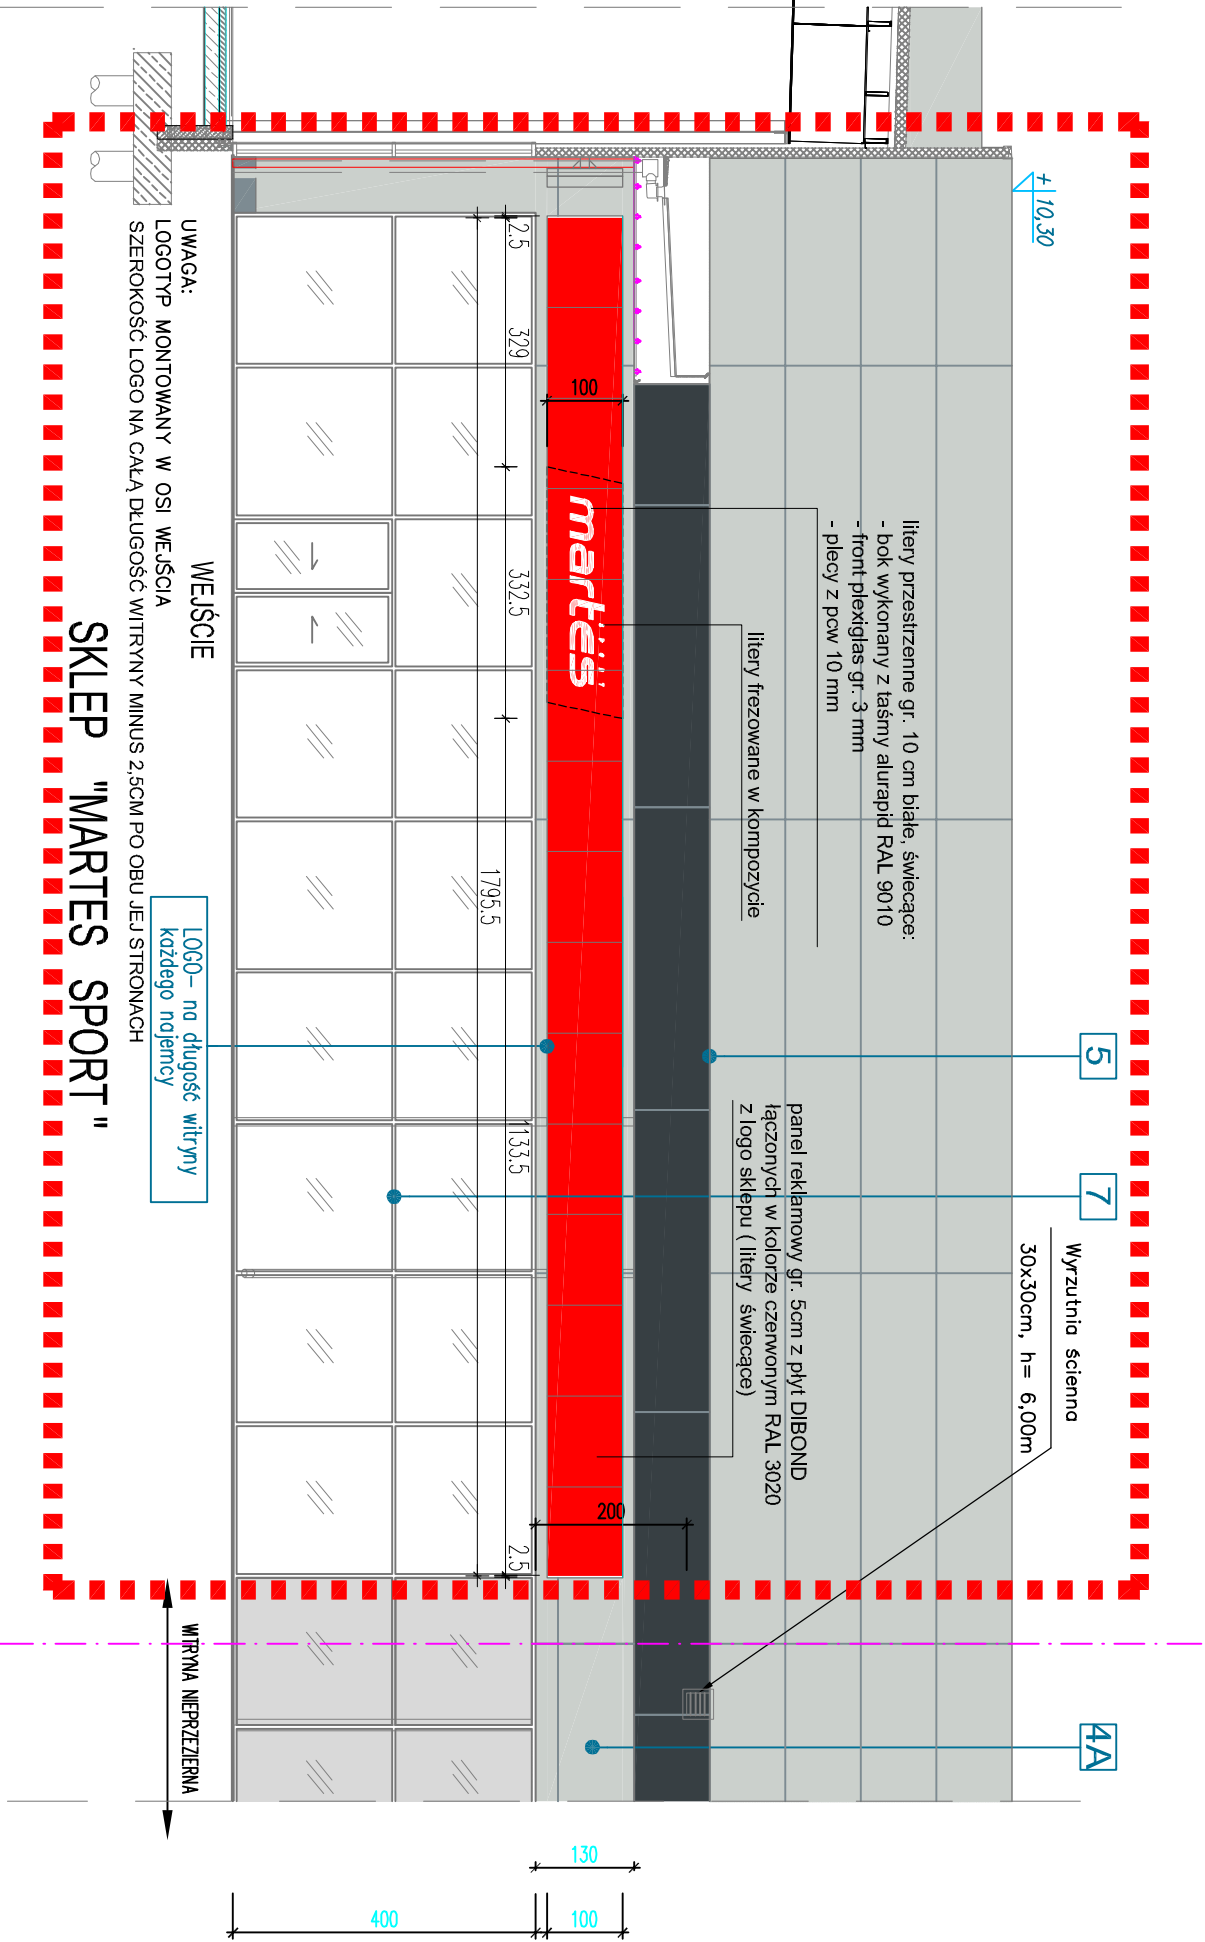

SKLEP "MARTES SPORT"

WĘŚCIE
LOGO – na długość witryny
każdego nojency

UWAGA:
LOGOTYP MONTOWANY W OSI WEJŚCIA
SZEROKOŚĆ LOGO NA CAŁĄ DŁUGOŚĆ WITRYNY MINUS 2,5CM PO OBU JEJ STRONACH

UWAGI:

- MOCOWANIE REKLAM DO PODKONSTRUKCJI PRZYGOTOWANYCH PRZEZ WYNAJMUJĄCEGO
- PRZED WYKONANIEM REKLAM ICH WYMIARY POTWIERDZIĆ POMIARAMI Z NATURY
- SZEROKOŚĆ LOGO NA CAŁĄ DŁUGOŚĆ WITRYNY MINUS 2,5CM PO OBU JEJ STRONACH

Investor:		MARTES SPORT Sp. z o.o. ul. Malowany Dworek 115, 43-300 Bielsko-Biała	
Temat:		Projekt aranżacji sklepu MARTES SPORT / Lokal nr L10 / w Parku Handlowym "REDKOM"	
Branża : ARCHITEKTURA		SKLEP MARTES SPORT - REKLAMA NA ELEWACJI WEJŚCIOWEJ	
Stadium : PROJEKT WYKONAWCZY		Projektant: arch. Monika Janiczek-Zygunt	Skala: Data: 07.2024r.
Sprawdził:		arch. Ewa Jędraszczak	UAN-VI-1227/10287
PRACOWNIA PROJEKTOWA "ARCH-em" S.C. 43 - 300 Bielsko - Biała, ul. Żywiecka 132 e-mail: pracownia @ arch-em.pl		Nr rysunku: PA-1336.9	