


A diagram of a rectangular prism. The front face is a rectangle with a width of 19 and a height of 24.7. The depth of the prism is 285. The dimensions are labeled with arrows: 19 for the width, 24.7 for the height, and 285 for the depth.



– Kaseton z nadciężem winylowym/Dibond na logo typu Najemcy (wybór rozwiązania do weryfikacji).
Wymiary ok. 2850x1000mm, łączna grubość kasetonu 14-15cm. Kaseton zielony RAL 6005, ilny i płate. Podświetlany LED.
Sterowanie centralnie od zegara sterującego Galięni.

407

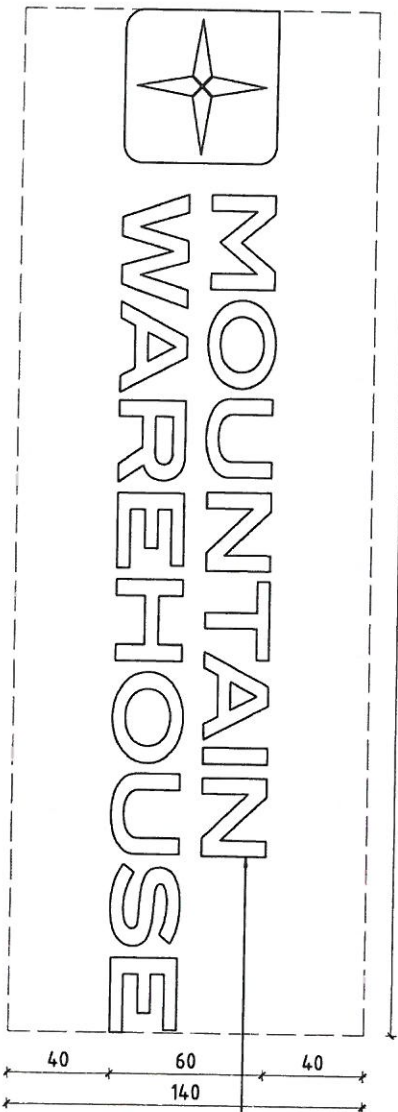

- Lityry przeciwzłamne bez tła; wymiary ok. 4000x600mm.
- Pole na pylenie przeznaczane dla Najemcy 400x140cm
- Łączna grubość łogotopu 14-15cm.
- Lityry białe. Podświetlany LED.
- Sterowanie centralnie od zegara sterującego Galerii.

DOKUMENTACJA POWYKONAWCZA


Ing. Arkadiusz Zieliński
Upr. MAZ/24310/MOK/05

Vector

UWAGA!

1. Logo typu nad wejściem głównym opisano na widoku witrzyni frontowej sklepu!
2. Logo typu/logo/kształty montowane zostaną na przygotowanej podkonstrukcji.
3. Sposób montażu reklam zostanie doprecyzowany na etapie projektu wykonawczego. Najemcy otrzymają wytyczne do sposobu ich montażu. Po stronie Wynajmującego - podkonstrukcje pod reklamy oraz zasilanie, montaż i produkcja reklamy po stronie Najemcy.



architekci PIOTR CEGIELSKI
i s.c. architektoniczna

Radson Park, Bingley Sp. z o.o.
Ul. Stojanowa 11/6A 05-500 Siedlca Mazowsze
NIP: 1231872702

numerum	PW. 09	VII 2024	A3	strona 170
nazwa tytułu name of draw	LOGOTYP / LOGO TYPE			
tytuł title	PROJ. TECHNICZNY			
etapy steps	projektant mgr inż. arch. PIOTR CIEGIELSKI upr. bud. w specjalności architektura i 500.0000002 podpis projektant mgr inż. arch. ARKADIUSZ SZARLE upr. bud. w specjalności architektura i 500.0000002 podpis uzupełnienie mgr inż. arch. MATEUSZ JEZAPKOWICZ uzupełnienie / uzupełnienie podpis			
loc (baza)	ul. Dąbrowskiej 180			
adres	w Bielsku-Białej (43-300) Proj. ul. Miłkowskiej 180			