

PROJ. INSTALACJA WENTYLACJI NAWIEWNEJ W LOKALU HANDLOWYM/ LOKAL NR 15
PROJ. INSTALACJA WENTYLACJI WYWIEWNEJ W LOKALU HANDLOWYM/ LOKAL NR 15
PROJ. INSTALACJA WENTYLACJI WYWIEWNEJ W LOKALU BEZPOŚREDNIEGO Z TOALETY
/ WG RYS. V-23_PWL_S HYAC
PROJ. INSTALACJA WENTYLACJI WYWIEWNEJ W LOKALU BEZPOŚREDNIEGO Z TOALETY

KANALOWY TŁUMIK AKUSTYCZNY

NAWIEWNIK WIROWY SUFTOWY
WYPOSAŻONY W SKRZYŃKĘ ROZPRĘŻNĄ I PRZEPUSTNICĘ


WYWIENNIK SUFITOWY
WYPOSAŻONY W SKRZYNKĘ ROZPRĘŻNĄ I PRZEPUSTNICĘ

ZAWÓR WENTYLACYJNY NAWIENNY

PRZEPUSTNICA REGULACYJNA

PROJ. KRATKI KONTAKTOWE LUB PODCIĘCIE DRZWI

LEGENDA:

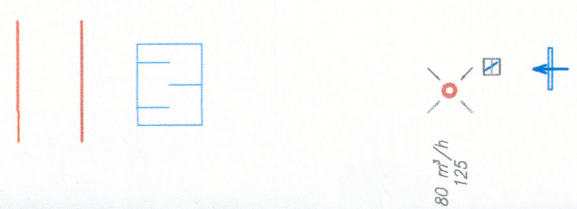

KOPIOWANIE BEZ PISEMNEJ ZGODY AUTORA ZABRONIONE

**PRACOWNIA PROJEKTOWANIA
USŁUG INWESTYCYJNYCH ALFA**
polska z o.o. Spółka komandytowa
ul. 9-220 LEGNICA, ul. ŁOKIETKA 18
91-220 LEGNICA, ul. ŁOKIETKA 18
tel. 61 852 6761 www.alfapolska.pl
pracownia@alfapolska.pl

PRZEDMIOT: ARANŻACJA LOKALU HANDLOWEGO NR 15

UL. WARSZAWSKA 180

IMIE I NAZWISKO PROJEKTANTA	PODPIS
-----------------------------	--------

PROJEKTANT:
mgr inż. Sylwia Domagała
uprawnienia budowlane do projektowania bez ograniczeń w
specjalności instalacyjnej w zakresie sieci, instalacji i urządzeń
ciepłotnych, wentylacyjnych, gazowych, wodociągowych i

SPRAWDZAJĄCY:
mgr inż. Agnieszka Szczepaniuk
uprawnienia budowlane do projektowania bez ograniczeń w specjalności instalacyjnej w zakresie sieci, instalacji i urządzeń elektrycznych, wentylacyjnych, gazowych, wodociagowych i

NAZWA RYSUNKU	BRANŻA
RZUT LOKALU NR 15 INSTALACJE WENTYLACJI	
SANITARNIA	

ID PROJEKTU	STADIUM	DATA	SKALA	NR RYS
V-23	PT	11.09.2024	1:7.5	15/S/4
NAZWA PŁUKI				ID REWIZJI
NOME WENTYLACJA FH-15_S_4				-

