


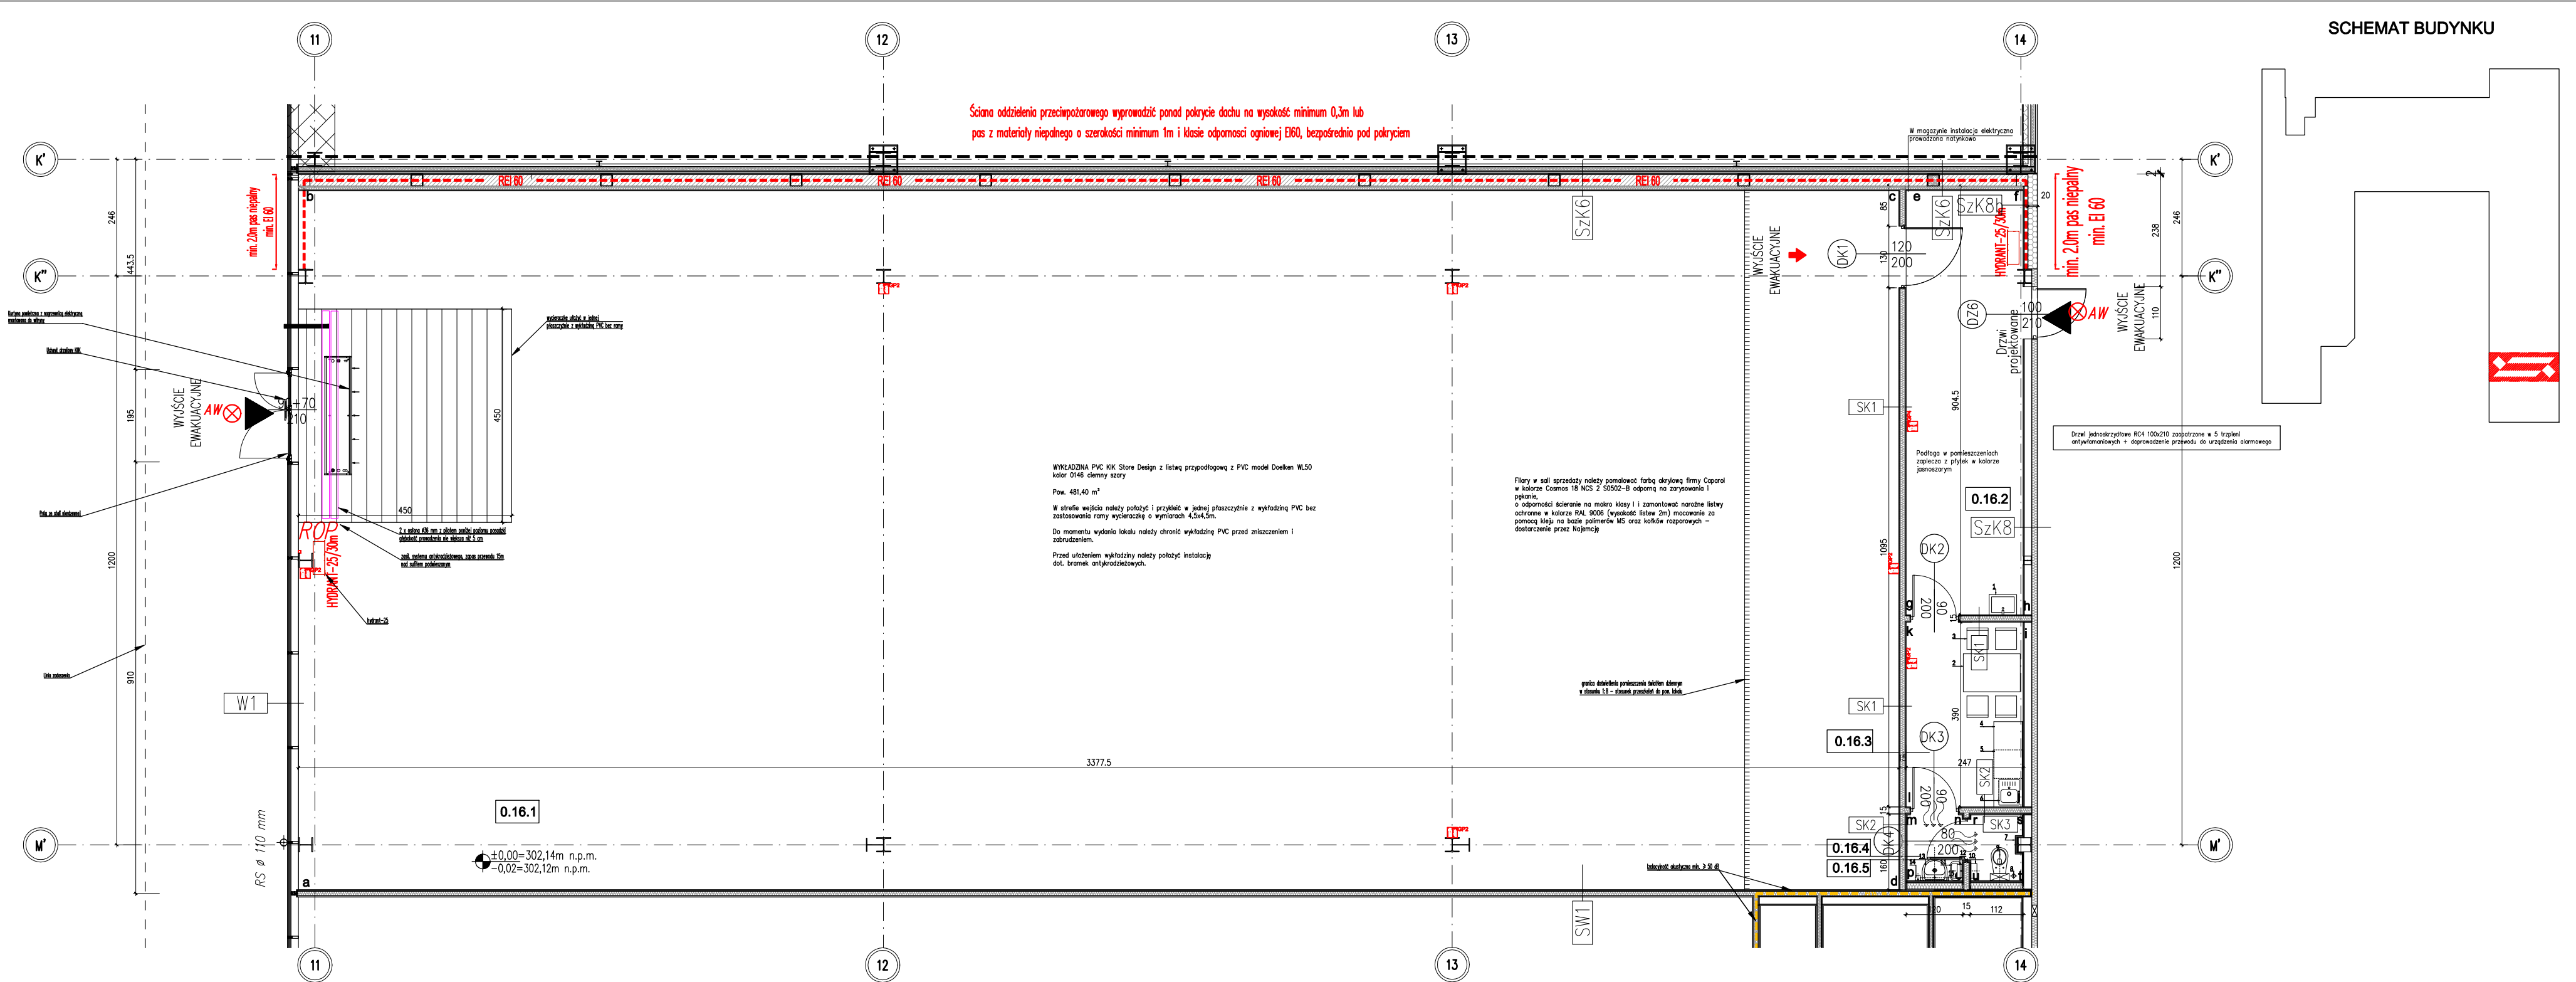

ZESTAWIENIE MATERIAŁOWE

P5	POSADZKA PROJEKTOWANA	U=0,30 W/(m ² K)
2cm	wykończenie – wg indywidualnych proj. wnętrz	
16cm	Płyta zbrojona wg PW konstrukcji	
2x0,2mm	folia PE za zakładki	
12cm	Styropian twardy EPS 200	
2x0,2mm	folia PE za zakładki	
10cm	chudy beton podkładowy	
–	grunt rodzimy	

Szk6	ŚCIANA DYLATACYJNA
–	Konstrukcja nośna – słupy stalowe
10cm	Płyty warstwowe Metalplast Oborniki, typ SCw z rdzeniem z wełny mineralnej
3cm	Pustka dylatacyjna
24cm	Ściana murtowana REI60 – bloczki Ytong Silka Multipor
7.5cm	Profil CW/UW 75, np KNAUF, wypełnienie wełną mineralną
2x1.25cm	Profil GK zwykła, np KNAUF

SK1	ŚCIANA WEWNĘTRZNA
2x1.25cm	Płyta GK
10cm	Profil nośne zdwojone CW/UW 100, wypełnione wełną mineralną
2x1.25cm	Płyta GK

SK2	ŚCIANA WEWNĘTRZNA
2x1.25cm	Płyta GK
10cm	Profil nośne zdwojone CW/UW 100, wypełnione wełną mineralną
2x1.25cm	Płyta GK
2cm	Płytki ceramiczne na kleju

Szk8	PROJEKTOWANA ŚCIANA Z PŁYT WARSTWOWYCH	U=0,20 W/(m ² K)
12cm	Płyta warstwowa	
–	Konstrukcja stalowa zgodnie z PW konstrukcji	
15,5cm	Pustka powietrzna	
2x1.25cm	Płyta GK	

Szk8B	PROJEKTOWANA ŚCIANA Z PŁYT WARSTWOWYCH	U=0,20 W/(m ² K)
20cm	Płyta warstwowa z rdzeniem z wełny mineralnej	
–	Konstrukcja stalowa zgodnie z PW konstrukcji	
7,5cm	Pustka powietrzna	
2x1.25cm	Płyta GK	

Sw1	ŚCIANA MIĘDZYLOKALOWA
2x1.25cm	Płyta GK
10cm	Profil nośne zdwojone CW/UW 100, wypełnione wełną mineralną
2x1.25cm	Płyta GK

W1	WITRYNA	U=0,9 W/(m ² K)
–	Witryna aluminiowa	

D1A	DACH	U=0,15 W/(m ² K)
1,5mm	membrana PCV	
15cm	płyta termoizolacyjna np. termoPIR gr. 15cm λ=0,022	
1,5mm	paraizolacja – folia PE	
8,4cm	blacha trapezowa powlekana, kolor RAL 9010, RE15	
–	konstrukcja stalowa, malowana, kolor RAL 9010	
–	sufit podwieszany – wg indywidualnych proj. wnętrz	

SK3	ŚCIANA WC
2cm	Płytki ceramiczne na kleju
2x1.25cm	Płyta GK
10cm	Profil nośne zdwojone CW/UW 100, wypełnione wełną mineralną
2x1.25cm	Płyta GK
2cm	Płytki ceramiczne na kleju
—	

PK1	SUFIT PODWIESZANY
	Kasetony sufitowe dziurkowane 60x60cm
	Szyny nośne


ZESTAWIENIE WYPOSAŻENIA	
NR.	NAZWA
1	Zlew stalowy z ociekaczem, do zlewu doprowadzona woda ciepła
2	Sił61 120x80 cm
3	Krzeseł składane pionowo x4
4	Ciąg kuchenny 180x60 cm, o fakturze i kolorze bukowym, nad ciągiem szafki wiszące 180x40 cm
5	Łódówka podblatowa do zabudowy – klasa efektywności A+
6	Zlewomywak, z szawką zlewomywakową i armaturą
7	Obudowa słupa-2x płyta GK wodoodporna
8	Szczotka do czyszczenia toalety
9	WC kompakt
10	Uchwyt na papier toaletowy
11	Druciany kosz na ręczniki
12	Dozownik ręczników papierowych
13	Umywalka 50x42, z baterią i korkiem KLIK-KLAK
14	Dozownik na mydło
15	Lustro 60x80 cm z półką pod lustrem

Zestawienie powierzchni użytkowych				
Przyziemie	Nr.	Nazwa powierzchni użytkowej	Powierzchnia [m2]	Wysokość do konstrukcji
0.16	Lokal KIK		540,61	ok. 7,29m
	0.16.1 Sala sprzedaży		498,15	ok. 7,29m
	0.16.2 Magazyn		22,1	ok. 7,29m
	0.16.3 Pom. socjalne		9,63	ok. 7,29m
	0.16.4 Przedśionek WC		1,6	ok. 7,29m
	0.16.5 WC		1,43	ok. 7,29m
	Suma		532,91	
0.16				Wysokość lokali po aranżacji
				3,25m, przy wejściu - 4,25m

UWAGA!

- Niniejszy rysunek należy rozpatrywać zgodnie z rysunkami branżowymi. W przypadku rozbieżności lub braku wytycznych zwrócić się do projektanta.
- Wszystkie wymiary sprawdzić na budowie przed rozpoczęciem prac, w przypadku wątpliwości zwrócić się do projektanta.
- Wszystkie elementy ruchome, wyposażenia w szczególności elementy stolarki i slusarki okiennej i drzwiowej, szkleń należy zamawiać i wykonywać/ montować na bazie zweryfikowanych obmiarów rzeczywistych wykonanych na obiekcie.
- Użyte materiały powinny posiadać wszystkie wymagane atesty i aprobaty. Zastosowanie wszystkich materiałów, produktów i urządzeń bezwzględnie uzgodnić z inżynierem z ramienia inwestora.
- Układ warstw wszystkich przegród powinien posiadać obowiązujące w Polsce certyfikaty i znaki bezpieczeństwa, przewidziane stosownymi przepisami.
- Wszystkie roboty należy wykonać zgodnie z polskimi normami, warunkami technicznymi wykonania i odbioru robót budowlano-montażowych, opracowanymi przez instytut techniki budowlanej oraz zasadami wiedzy i sztuki budowlanej.
- Wszystkie zmiany materiałowe oraz rozwiązania technologiczne należy uprzednio uzgodnić z projektantem.
- Stosować rozwiązania systemowe.
- Wymiary stolarki drzwiowej podano w świetle ościeżnicy (przejścia). Grubość skrzydła drzwi po otwarciu nie może pomniejszyć wymiaru szerokości otworu w świetle przejścia.
- W pom. mokrych zastosować impregnowane płyty GK(zielone), wybrane ściany wykończyć płytkami ceramicznymi do wys. podanej na rysunkach. W ścianach, na których ma być zamontowana armatura łazienkowa przewidzieć wzmocnienia, instalacje prowadzić w pustce technicznej o szerokości 15 cm.
- Przy wszystkich drzwiach otwieranych na ścianę zamocować w posadzce odbojnik zabezpieczający przed uderzeniem w ścianę.
- W lokalu przewiduje się miejsce stałej pracy dla max 3 osób.

SCHEMAT BUDYNKU

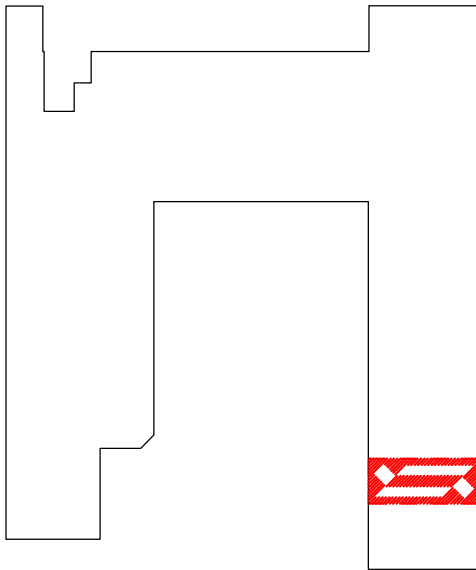


