


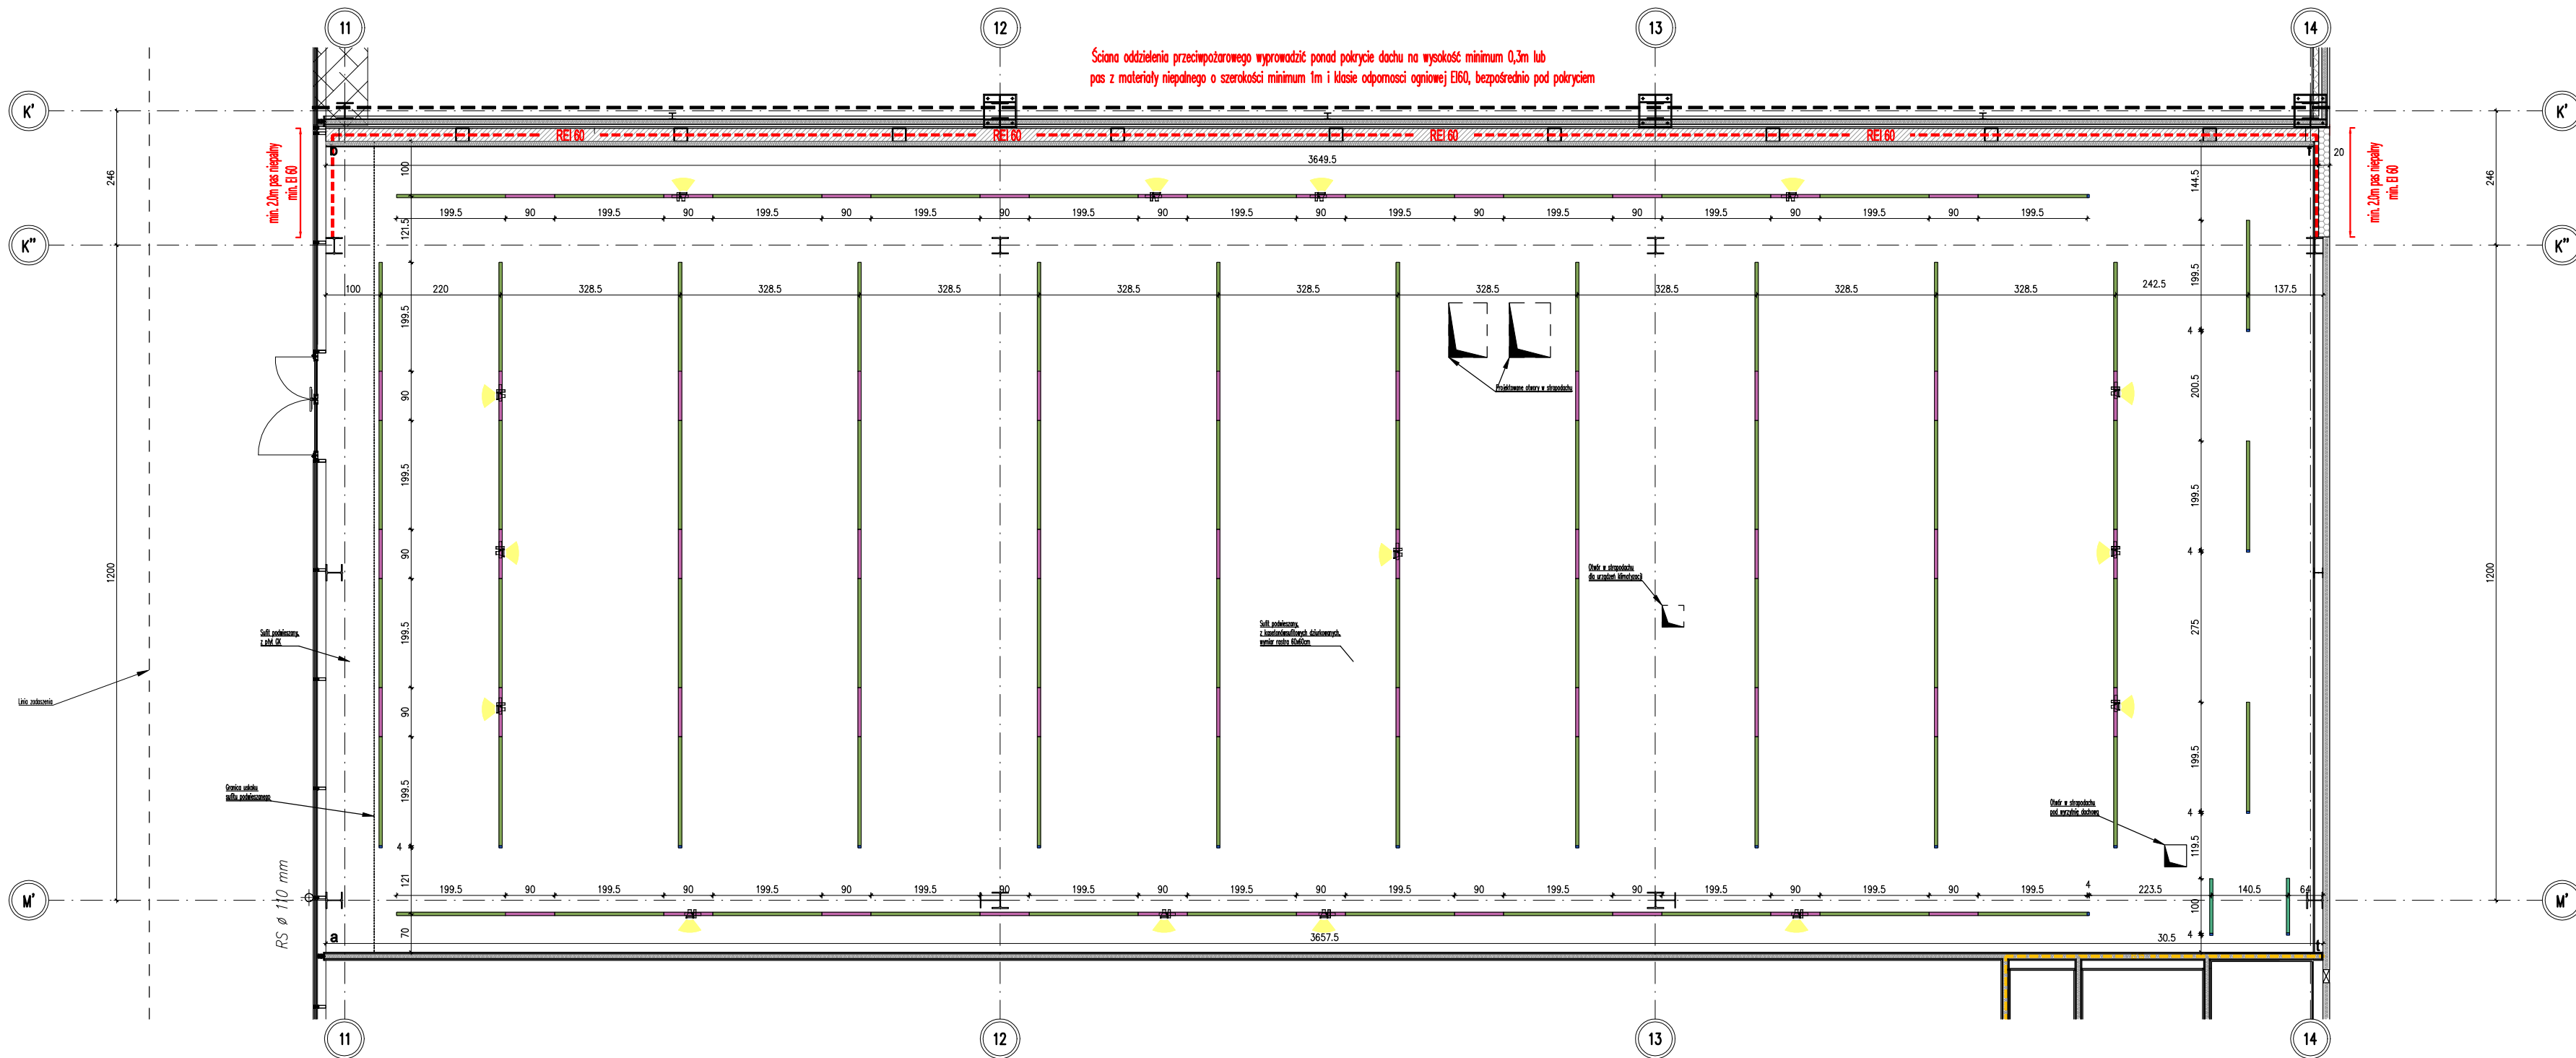

LEGENDA


 Lampa LED „Tecton C” – Przedłużenie pasma świetlnego (l = 1000,2 mm)

 Lampa ED „Tecton C” – przedłużająca listwa świetlna
/ Lampa LED „Tecton C” – Przedłużenie pasma świetlnego (l = 1000,2 mm)

 Zaslepka / Zaslepka (krótki wysuw / krótki wysuw) = 18

 Reflektory LED / Spoty LED (FACTOR) = 15

SCHEMAT BUDYNKU

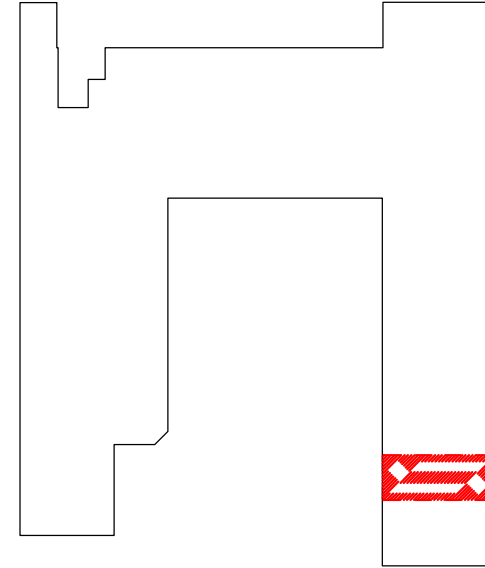

DOKUMENTACJA POWYKONAWCZA

- UWAGA!**
- Niniejszy rysunek należy rozpatrywać zgodnie z rysunkami branżowymi. W przypadku rozbieżności lub braku wytycznych zwrócić się do projektanta.
 - Wszystkie wymiary sprawdzić na budowie przed rozpoczęciem prac, w przypadku wątpliwości zwrócić się do projektanta.
 - Wszystkie elementy ruchome, wyposażenia w szczególności elementy stolarki i slusarki okiennej i drzwiowej, szkieleń należy zamawiać i wykonywać/montować na bazie zweryfikowanych obmiarów rzeczywistych wykonanych na obiekcie.
 - Użyte materiały powinny posiadać wszystkie wymagane atesty i aprobaty. Zastosowanie wszystkich materiałów, produktów i urządzeń bezwzględnie uzgodnić z inżynierem z ramienia inwestora.
 - Układ warstw wszystkich przegród powinien posiadać obowiązujące w Polsce certyfikaty i znaki bezpieczeństwa, przewidziane stosownymi przepisami.
 - Wszystkie roboty należy wykonać zgodnie z polskimi normami, warunkami technicznymi wykonania i odbioru robót budowlano-montażowych, opracowanymi przez Instytut Techniki Budowlanej oraz zasadami wiedzy i sztuki budowlanej.
 - Wszystkie zmiany materiałowe oraz rozwiązania technologiczne należy uprzednio uzgodnić z projektantem.
 - Stosować rozwiązania systemowe.

KOPIOWANIE BEZ PISEMNEJ ZGODY AUTORA ZABRONIONE PRAWA AUTORSKIE ZASTRZEŻONE

**PRACOWNIA PROJEKTOWANIA
I USŁUG INWESTYCYJNYCH ALFA**
Spółka z o.o. Spółka komandytowa
59-220 LEGNICA, UL. ŁOKIETKA 18
+48 76 8525671 www.ppalfa.pl pracownie@ppalfa.pl



OBIEKT: ARANŻACJA DYSKONTU TEKSTYLNEGO KIK
W BUDYNKU HANDLOWYM
BIELSKO BIAŁA
UL. WARSZAWSKA 180

IMIĘ I NAZWISKO PROJEKTANTA	PODPIS
PROJEKTANT: mgr inż. arch. Agata Zygmunt-Sidor uprawnienia budowlane do projektowania bez ograniczeń w specjalności architektonicznej nr 87/DSOKK/2018	
OPRACOWUJĄCY: mgr inż. arch. Paula Misiak-Skwarek	

NAZWA RYSUNKU	BRANŻA
RZUT SUFITU	ARCHITEKTURA

ID PROJEKTU	STADIUM	DATA	SKALA	NR RYS
V-23	PT	20.08.2024	1:100	16/A/3
NAZWA PLIKU				ID REWIZJI
V-23_PW_N_A_L0.16- PLANŠA ZBIORCZA KIK-RZUT SUFITU				-