


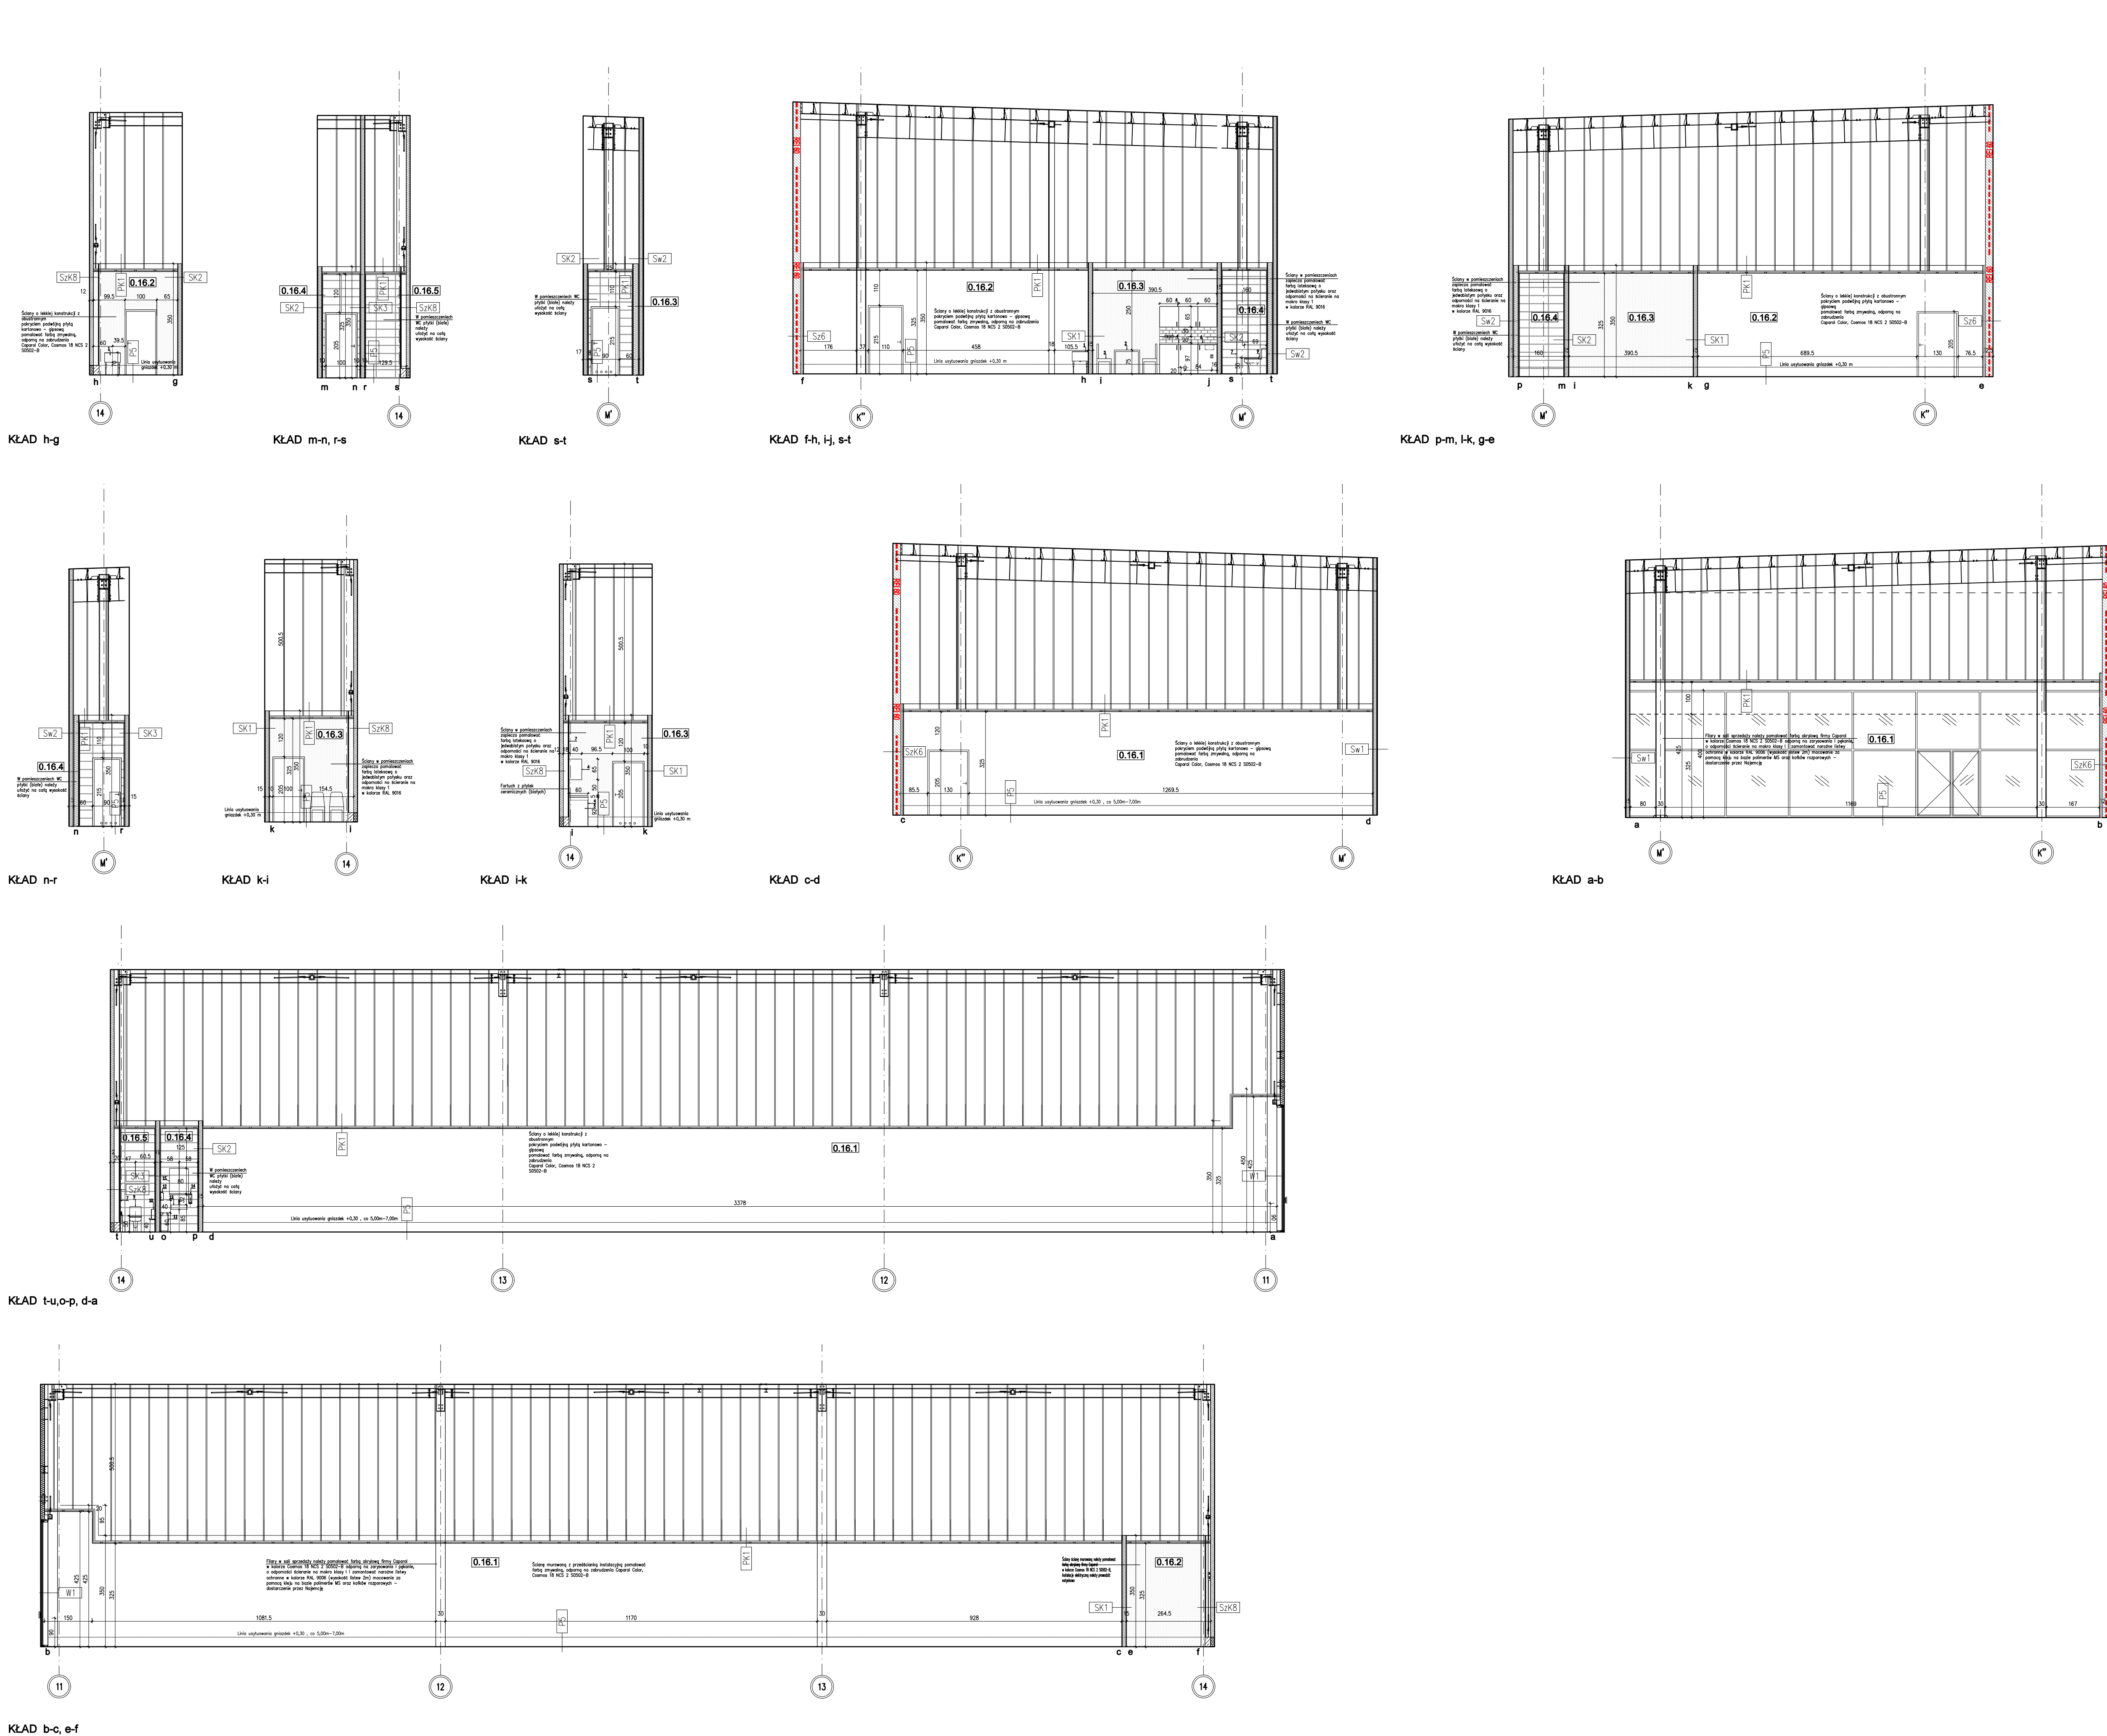

- UWAGI!
- Niniejszy rysunek należy rozpatrywać zgodnie z rysunkami branżowymi. W przypadku rozbieżności lub braku wytycznych zwrócić się do projektanta.
 - Wszystkie wymiary sprawdzić na budowie przed rozpoczęciem prac, w przypadku wątpliwości zwrócić się do projektanta.
 - Wszystkie elementy ruchome, wyposażenia w szczególności elementy stolarki i slusarki okiennej i drzwiowej, szkła należy zamawiać i wykonywać/montować na bazie zweryfikowanych obmiarów rzeczywistych wykonanych na obiekcie.
 - Użyte materiały powinny posiadać wszystkie wymagane atesty i aprobaty. Zastosowanie wszystkich materiałów, produktów i urządzeń bezwzględnie uzgodnić z inżynierem z ramienia inwestora.
 - Układ warstw wszystkich przegród powinien posiadać obowiązujące w Polsce certyfikaty i znaki bezpieczeństwa, przewidziane stosownymi przepisami.
 - Wszystkie roboty należy wykonać zgodnie z polskimi normami, warunkami technicznymi wykonania i odbioru robót budowlano-montażowych, opracowanymi przez instytut techniki budowlanej oraz zasadami wiedzy i sztuki budowlanej.
 - Wszystkie zmiany materiałowe oraz rozwiązania technologiczne należy uprzednio uzgodnić z projektantem.
 - Stosować rozwiązania systemowe.
 - Wymiary stolarki drzwiowej podano w świetle ościeżnicy (przejścia).
 - Grubość skrzydeł drzwi po otwarciu nie może pomniejszyć wymiaru szerokości otworu w świetle przejścia.
 - W pom. mokrych zastosować impregnowane płyty GK(zielone), wybrane ściany wykończyć płytkami ceramicznymi do wys. podanej na rysunkach. W ścianach, na których ma być zamontowana armatura łazienkowa przewidzieć wzmocnienia, instalacje prowadzić w pustkach technicznych o szerokości 15 cm.
 - Przy wszystkich drzwiach otwieranych na ścianę zamocować w posadzce odbojnik zabezpieczający przed uderzeniem w ścianę.

KOPLOWANIE BEZ PRZEBIEGU ZGODY AUTORA ZABRONIONE		PRWA AUTORSKIE ZASTRZEŻONE		
PRACOWNIA PROJEKTOWANIA I USŁUG INWESTYCYJNYCH ALFA Spółka z o.o. Spółka komandytowa 59-220 LEGNICA, ul. ŁOKIETKA 1B +48 76 8525671 www.ppalfa.pl pracownia@ppalfa.pl		ALFA PRACOWNIA		
OBJEKT: ARANŻACJA DYSKONTU TEKSTYLNEGO KIK W BUDYNKU HANDLOWYM BIELSKO BIAŁA UL. WARSZAWSKA 180				
MIE I NAZWISKO PROJEKTANTA		PODPIS		
PROJEKTANT: mgr inż. arch. Agata Zygmunt-Sidor uprawnienia budowlane do projektowania bez ograniczeń w specjalności architektonicznej nr 87/DSOKK/2018				
OPRACOWUJĄCY: mgr inż. arch. Paula Misiak-Skwarek				
NAZWA RYSUNKU		BRANŻA		
KŁADY ŚCIAN		ARCHITEKTURA		
ID PROJEKTU	STADIUM	DATA	SKALA	NR RYS
V-23	PT	20.08.2024	1:100	16/A/4
NAZWA PLIKU				ID REWIZJI
V-23_PW_N_A_LO.16- PLANSZA ZBIORCZA KIK KLADY SCIAN				-