



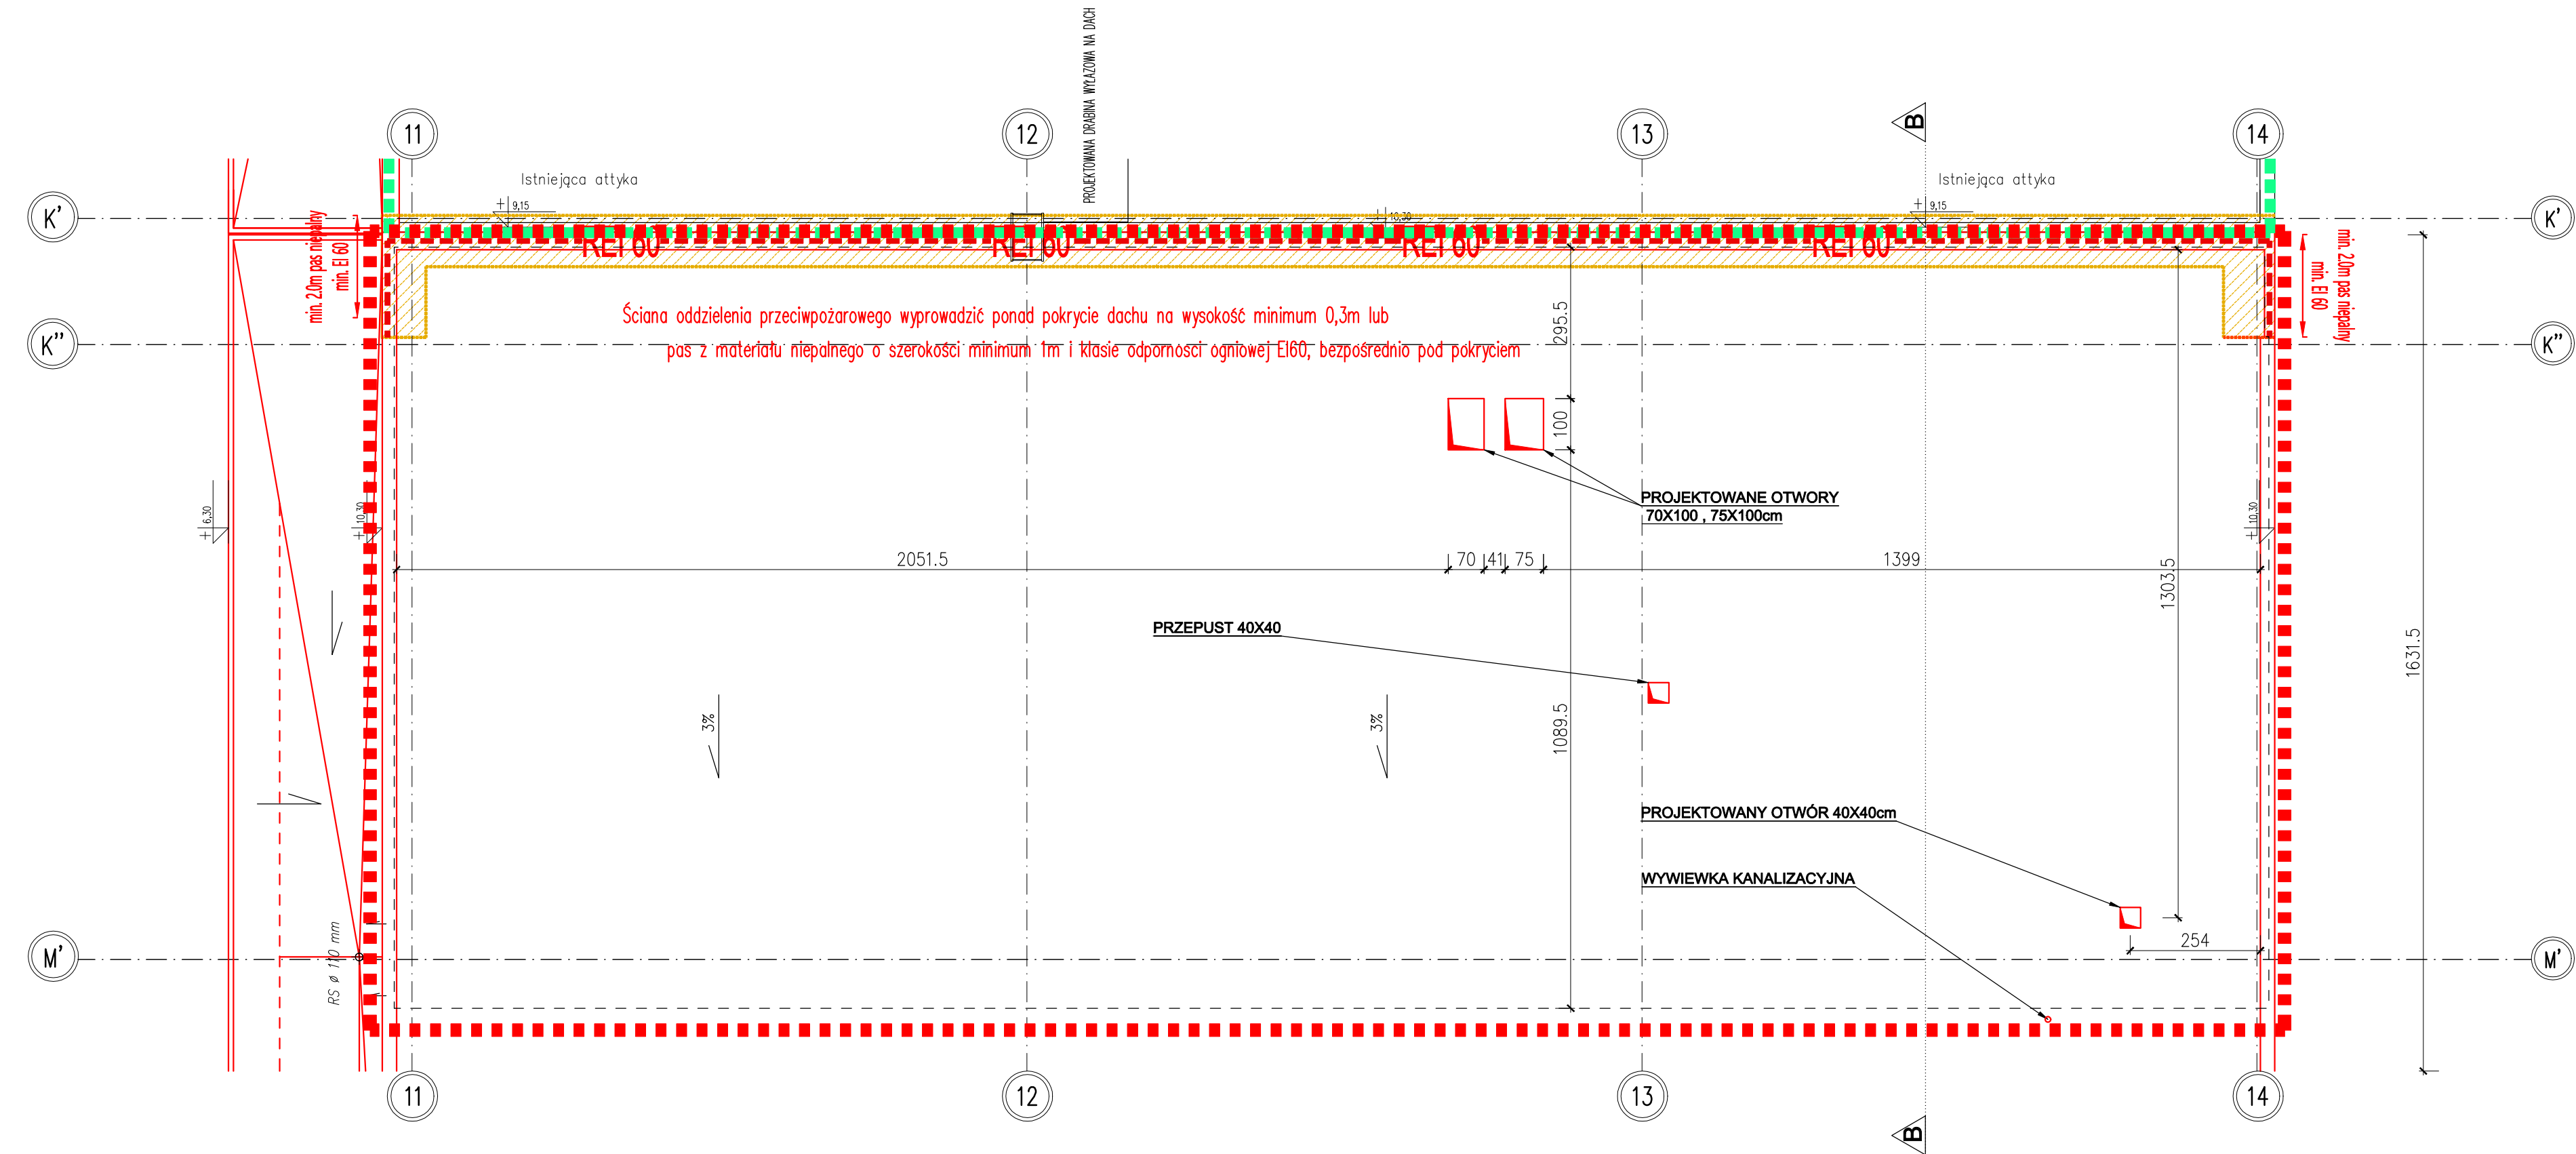

RZUT DACHU
SKALA 1:100

Oznaczenia

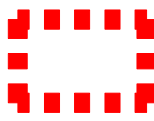


Powierzchnia dachu przynależnego do lokalu



Wykonanie otworów w dachu pod projektowane centrale dachowe, oraz wywiewki dachowe i inne instalacje



Istniejące otwory dachowe do zachowania

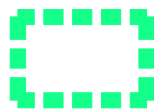


Wymiana pokrycia dachu wraz z warstwą izolacji z wełny mineralnej, wykonanie izolacji termicznej z PIRu



Projektowane pokrycie dachu z warstwą termoizolacji z wełny mineralnej



Ściana o klasie odporności ogniowej REI 60

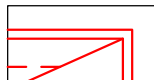

Elementy nowoprojektowane - kolor linii ma charakter informacyjny

KOPIOWANIE BEZ PISEMNEJ ZGODY AUTORA ZABRONIONE				
PRAWA AUTORSKIE ZASTRZEŻONE				
PRACOWNIA PROJEKTOWANIA I USŁUG INWESTYCYJNYCH ALFA Spółka z o.o. Spółka komandytowa 59-220 LEGNICA, ul. ŁOKIETKA 18 +48 76 8525671 www.ppalfa.pl pracownia@ppalfa.pl				
OBIEKT: ARANŻACJA DYSKONTU TEKSTYLNEGO KIK W BUDYNKU HANDLOWYM BIELSKO BIAŁA UL. WARSZAWSKA 180				
IMIĘ I NAZWISKO PROJEKTANTA				PODPIS
PROJEKTANT:				
mgr inż. arch. Agata Zygmunt-Sidor uprawnienia budowlane do projektowania bez ograniczeń w specjalności architektonicznej nr 87/DSOKK/2018				
OPRACOWUJĄCY:				
mgr inż. arch. Paula Misiak-Skwarek				
NAZWA RYSUNKU				BRANŻA
RZUT DACHU				ARCHITEKTURA
ID PROJEKTU	STADIUM	DATA	SKALA	NR RYS
V-23	PT	20.08.2024	1:100	16/A/5
NAZWA PLIKU				ID REWIZJI
V-23_PW_N_A_L0.16-RZUT DACHU-L0.16_RZUT DACHU				-