




SCHEMAT BUDYNKU

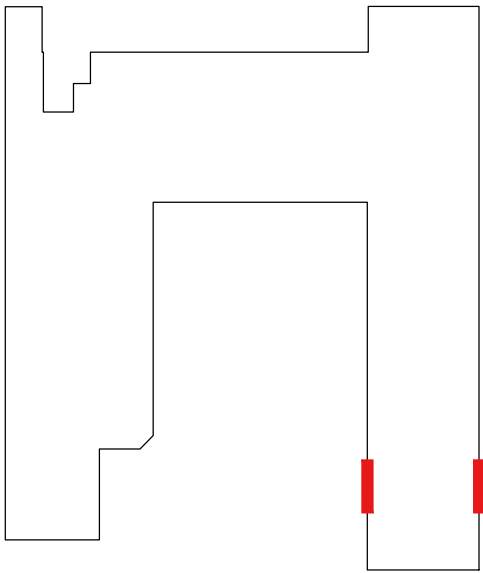

DOKUMENTACJA
POWYKONAWCZA

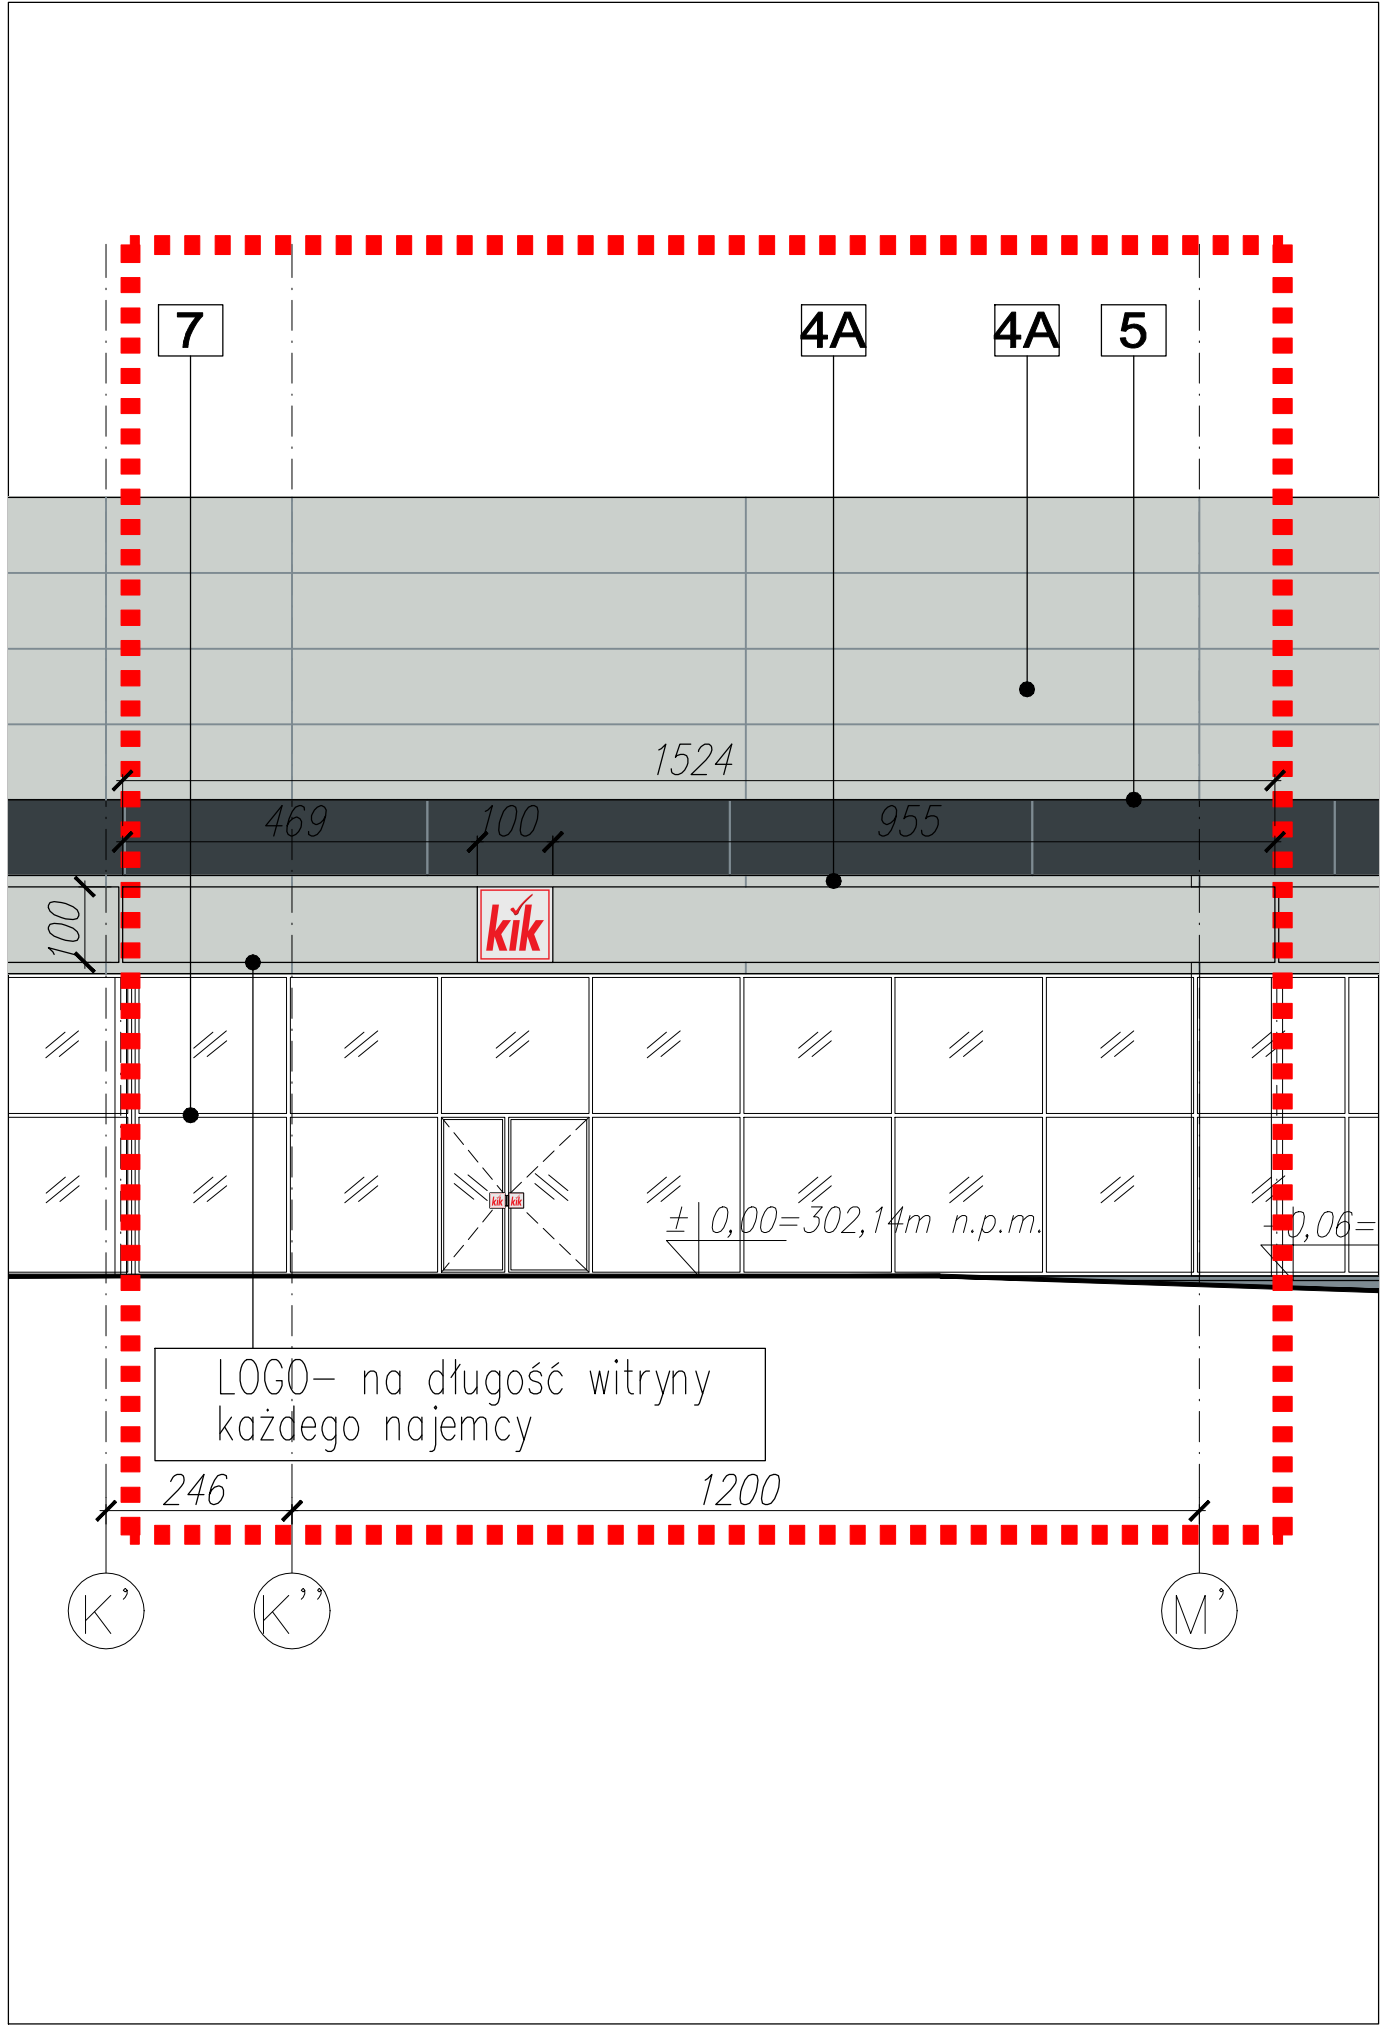

ELEWACJA PÓŁNOCNA

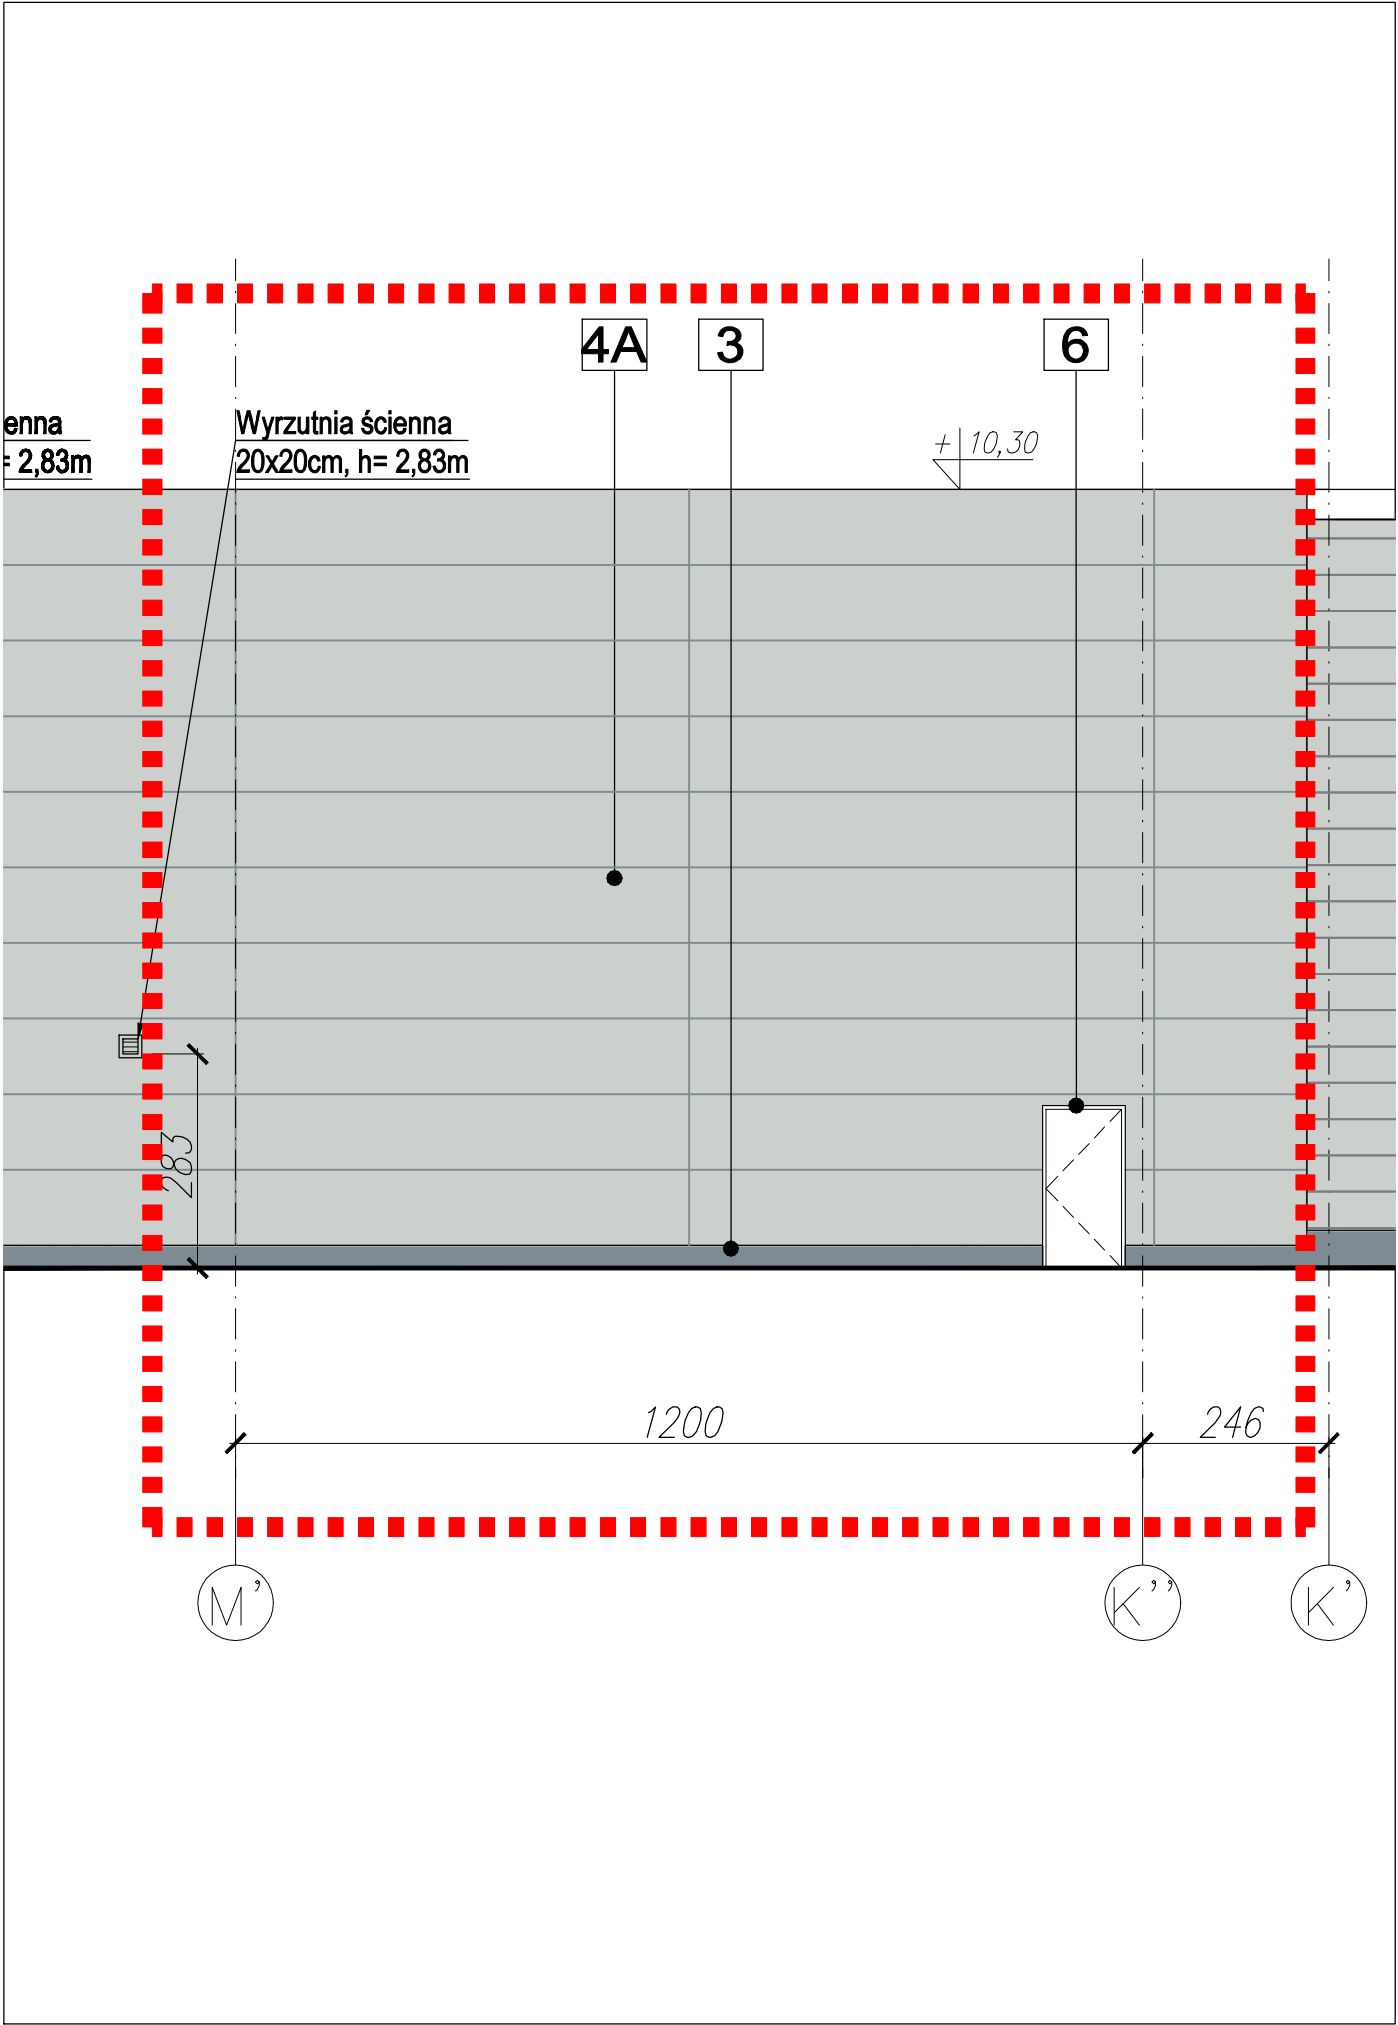

ELEWACJA POŁUDNIOWA

KOPIOWANIE BEZ PISEMNEJ ZGODY AUTORA ZABRONIONE PRAWA AUTORSKIE ZASTRZEŻONE

PRACOWNIA PROJEKTOWANIA
I USŁUG INWESTYCYJNYCH ALFA
Spółka z o.o. Spółka komandytowa
59-220 LEGNICA, ul. ŁOKIETKA 18
+48 76 8525671 www.ppalfa.pl pracownia@ppalfa.pl



OBIEKT: ARANŻACJA DYSKONTU TEKSTYLNego KIK
W BUDYNKU HANDLOWYM
BIEŁSKO BIAŁA
UL. WARSZAWSKA 180

IMIĘ I NAZWISKO PROJEKTANTA	PODPIS
PROJEKTANT: mgr inż. arch. Agata Zygmunt-Sidor uprawnienia budowlane do projektowania bez ograniczeń w specjalności architektonicznej nr 87/DSOKK/2018	
OPRACOWUJĄCY: mgr inż. arch. Paula Misiak-Skwarek	

NAZWA RYSUNKU	BRANŻA
ELEWACJE	ARCHITEKTURA

ID PROJEKTU	STADIUM	DATA	SKALA	NR RYS
V-23	PT	20.08.2024	1:100	16/A/6
NAZWA PLIKU				ID REWIZJI
V-23_PW_N_A_L0.16-ELEWACJE-KIK				-