
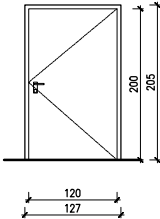
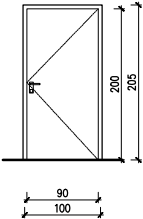
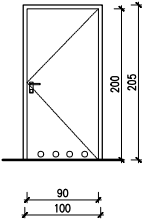


OZNACZENIA	DK1	DK2	DK3	DK4
				
WYMIAR PRZEJŚCIA	120/200	90/200	90/200	80/200
ZEWN./WEWN.	wewnętrzne	wewnętrzne	wewnętrzne	wewnętrzne
RODZAJ	jednoskrzydłowe, rozwierane	jednoskrzydłowe, rozwierane	jednoskrzydłowe, rozwierane	jednoskrzydłowe, rozwierane
MATERIAŁ	drzwi drewniane, powlekane tworzywem sztucznym	drzwi drewniane, powlekane tworzywem sztucznym	drzwi drewniane, powlekane tworzywem sztucznym	drzwi drewniane, powlekane tworzywem sztucznym
OŚCIEŻNICA	stalowa, ocynkowana ogniowo, z uszczelką gumową	stalowa, ocynkowana ogniowo, z uszczelką gumową	stalowa, ocynkowana ogniowo, z uszczelką gumową	stalowa, ocynkowana ogniowo, z uszczelką gumową
KOLOR	RAL 9010	RAL 9010	RAL 9010	RAL 9010
OZNACZENIA –PIKTOGRAM	Tak – drzwi ewakuacyjne	–	–	–
WYPOSAŻENIE	komplet klamek drzwiowych HEWI System 111, poliamid, kolor 95–szary granit, wkładka cylindryczna	komplet klamek drzwiowych HEWI System 111, poliamid, kolor 95–szary granit, wkładka cylindryczna	komplet klamek drzwiowych HEWI System 111, poliamid, kolor 95–szary granit, wkładka cylindryczna samozamykacz, kratka wentylacyjna	gałka obrotowa HEWI, rozeta WC z napisem "wolne" "zajęte"–System oznakowania 111, poliamid, kolor 95–szary granit, samozamykacz, kratka wentylacyjna
ODBOJNIK	X	X	X	
RODZAJ ŚCIANY	ściana okładzinowa na szkielecie	ściana okładzinowa na szkielecie	ściana okładzinowa na szkielecie	ściana okładzinowa na szkielecie
KIERUNEK OTWIERANIA głównego skrzydła	P L	P L	P L	P L
ILOŚĆ	1 –	1 –	1 –	1 1

DOKUMENTACJA
POWYKONAWCZA

KOPIOWANIE BEZ PISEMNEJ ZGODY AUTORA ZABRONIONE PRAWA AUTORSKIE ZASTRZEŻONE

**PRACOWNIA PROJEKTOWANIA
I USŁUG INWESTYCYJNYCH ALFA**
Spółka z o.o. Spółka komandytowa
59-220 LEGNICA, ul. ŁOKIETKA 18
+48 76 8525671 www.ppalfa.pl pracownia@ppalfa.pl

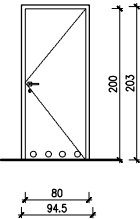

OBIEKT: **ARANŻACJA DYSKONTU TEKSTYLNEGO KIK
W BUDYNKU HANDLOWYM**
BIELSKO BIAŁA
UL. WARSZAWSKA 180

IMIĘ I NAZWISKO PROJEKTANTA	PODPIS
PROJEKTANT: mgr inż. arch. Agata Zygmunt-Sidor uprawnienia budowlane do projektowania bez ograniczeń w specjalności architektonicznej nr 87/DSOKK/2018	
OPRACOWUJĄCY: mgr inż. arch. Paula Misiak-Skwarek	

NAZWA RYSUNKU	BRANŻA
ZESTAWIENIE STOLARKI	ARCHITEKTURA

ID PROJEKTU	STADIUM	DATA	SKALA	NR RYS
V-23	PT	20.08.2024	-	16/A/8
NAZWA PLIKU				ID REWIZJI
V-23_PW_N_A_L0.16-ZESTAWIENIE-STOLARKI				-