


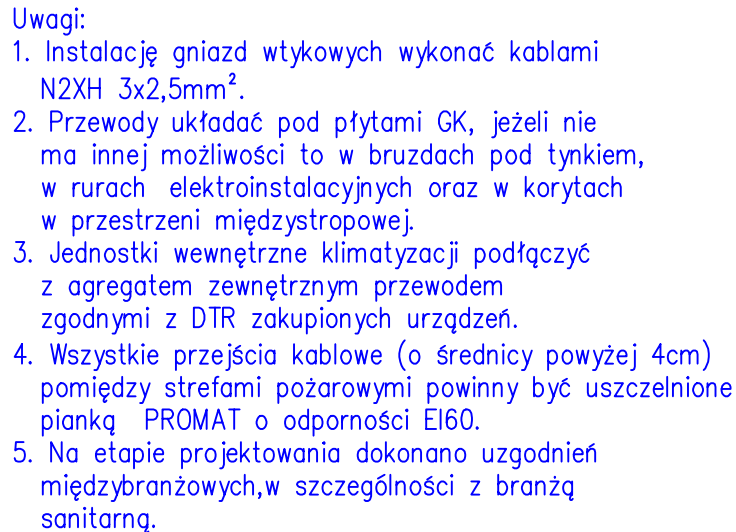

Punkt dystrybucyjny połączyć
z gniazdem optycznym OPL S.A.
przy pomocy kabla światłowodowego 2J

[illegible]

KOPIOWANIE BEZ PISEMNEJ ZGODY AUTORA Z ABONONEMENTU				PRAWA AUTORSKIE ZASTRZEŻONE	
PRACOWNIA PROJEKTOWANIA I USŁUG INWESTYCYJNYCH ALFA					
Spółka z o.o. Spółka komandytowa 59-220 LEGNICA, ul. ŁOKIETKA 1B +48 76 8525671 www.ppalfa.pl pracownia@ppalfa.pl				P R A C O W N I A	
OBJEKT: PRZEBUDOWA BUDYNKU HANDLOWEGO BIELSKO BIAŁA UL. WARSZAWSKA 180					
IMIĘ I NAZWISKO PROJEKTANTA				PODPIS	
PROJEKTANT: mgr inż. Aleksander Pater uprawnienia budowlane do projektowania bez ograniczeń w specjalności instalacyjnej nr 131/DOS/06					
NAZWA RYSUNKU				BRANŻA	
RZUT PARTERU INSTALACJE ELEKTRYCZNE				INSTALACJE ELEKTRYCZNE	
ID PROJEKTU	STADIUM	DATA	SKALA	NR RYS	
V-23	PW	-	1:100	02/E	
NAZWA PLIKU				ID REWIZJI	
KIK_Bielsko Biała_PW_IE_E2-E4-MODEL				-	