
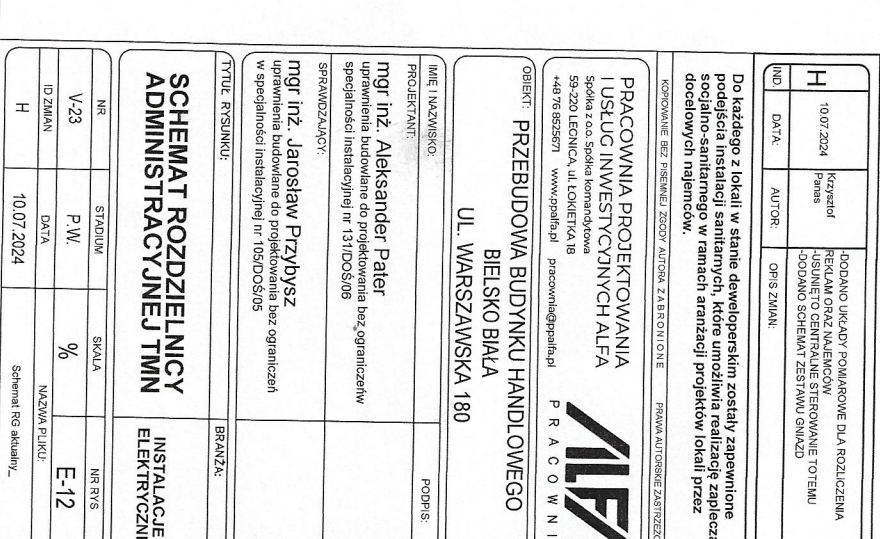


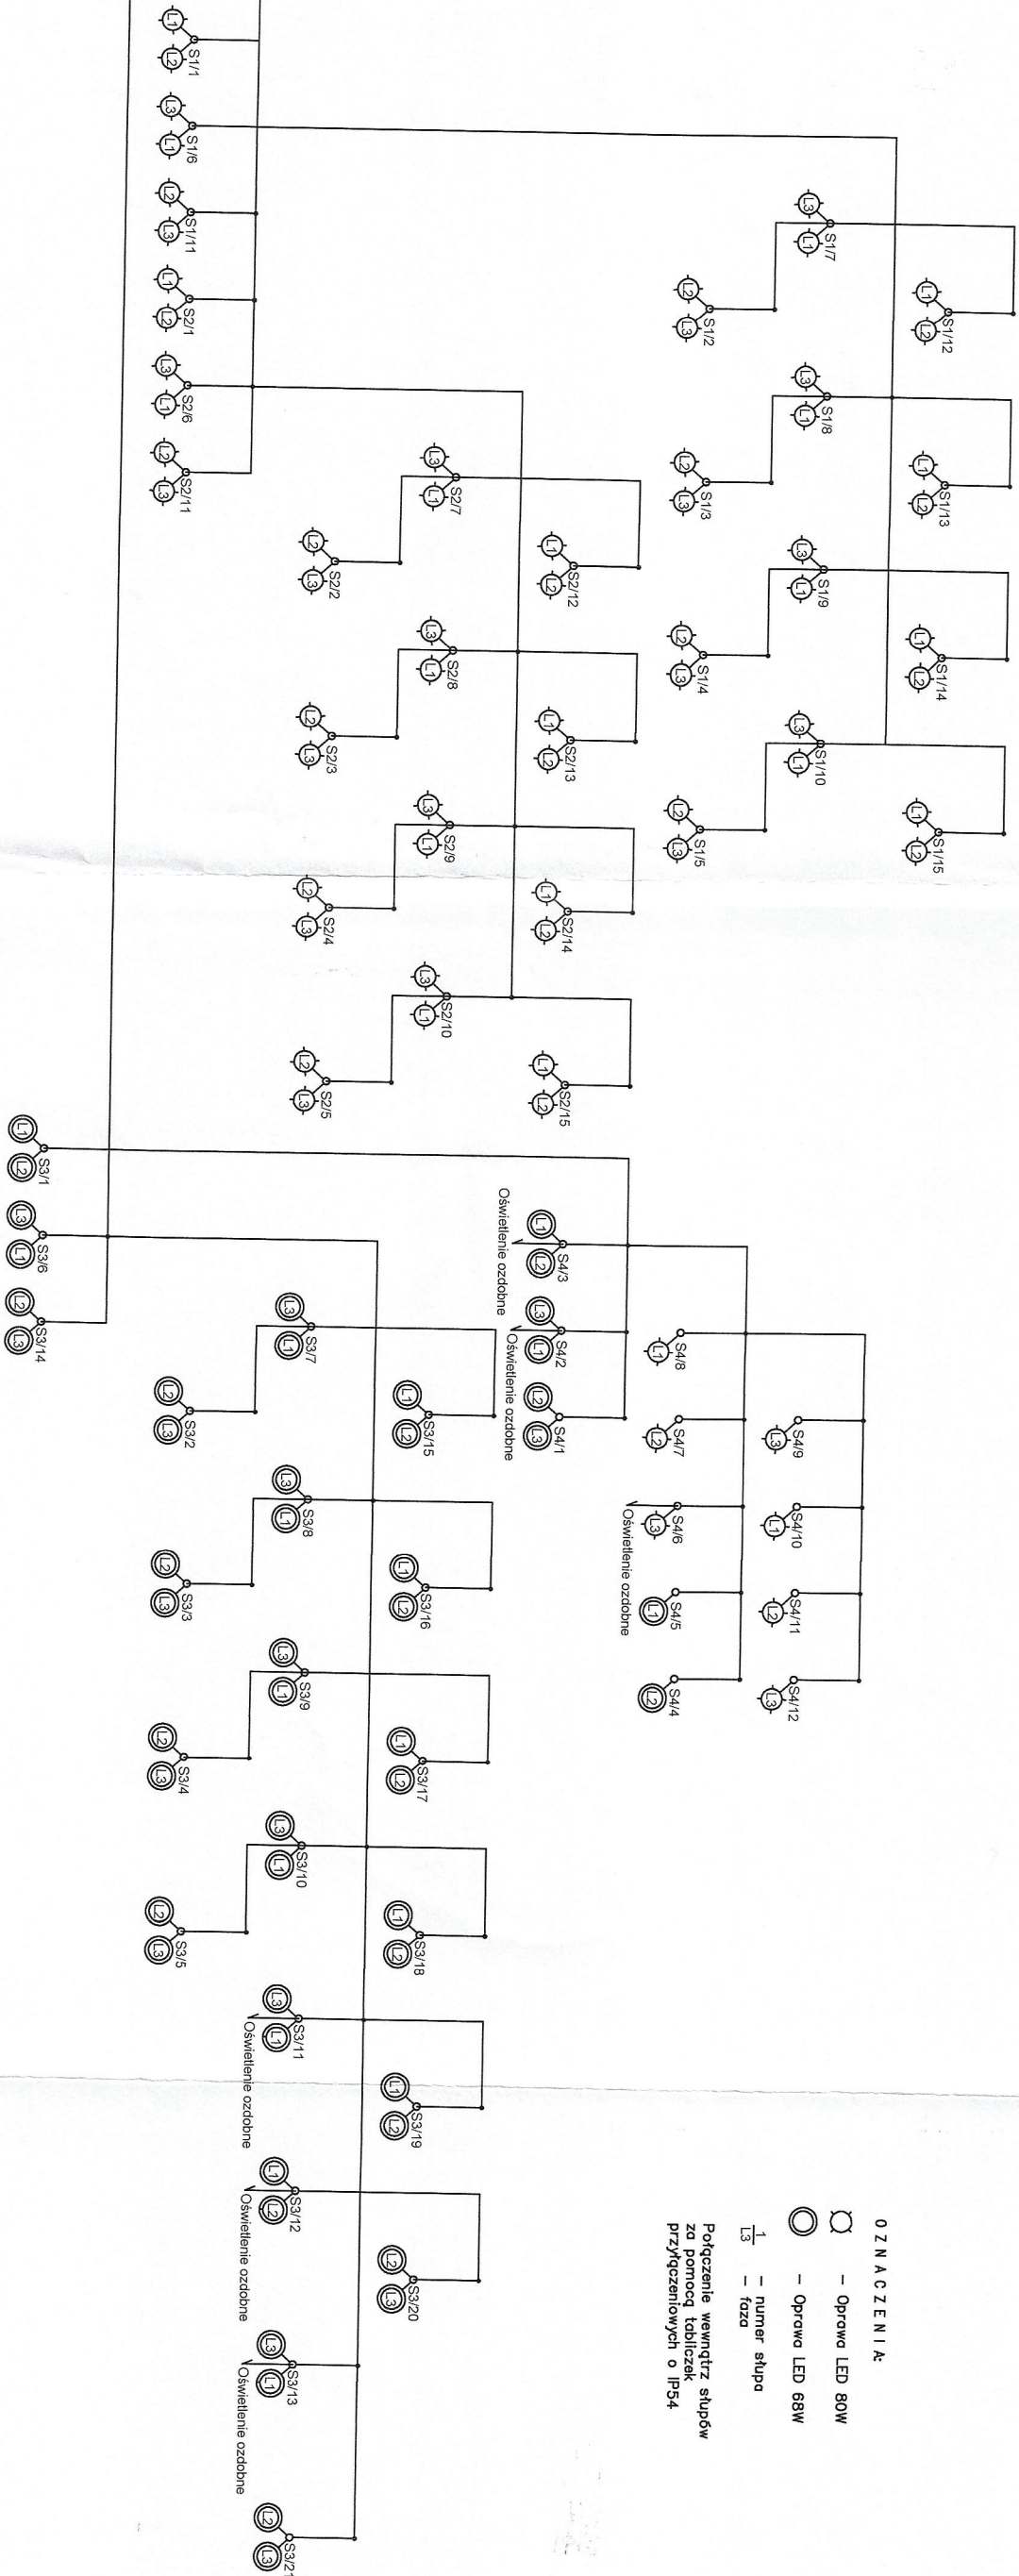

**DOKUMENTACJA
POWYKONAWCZĄ**