


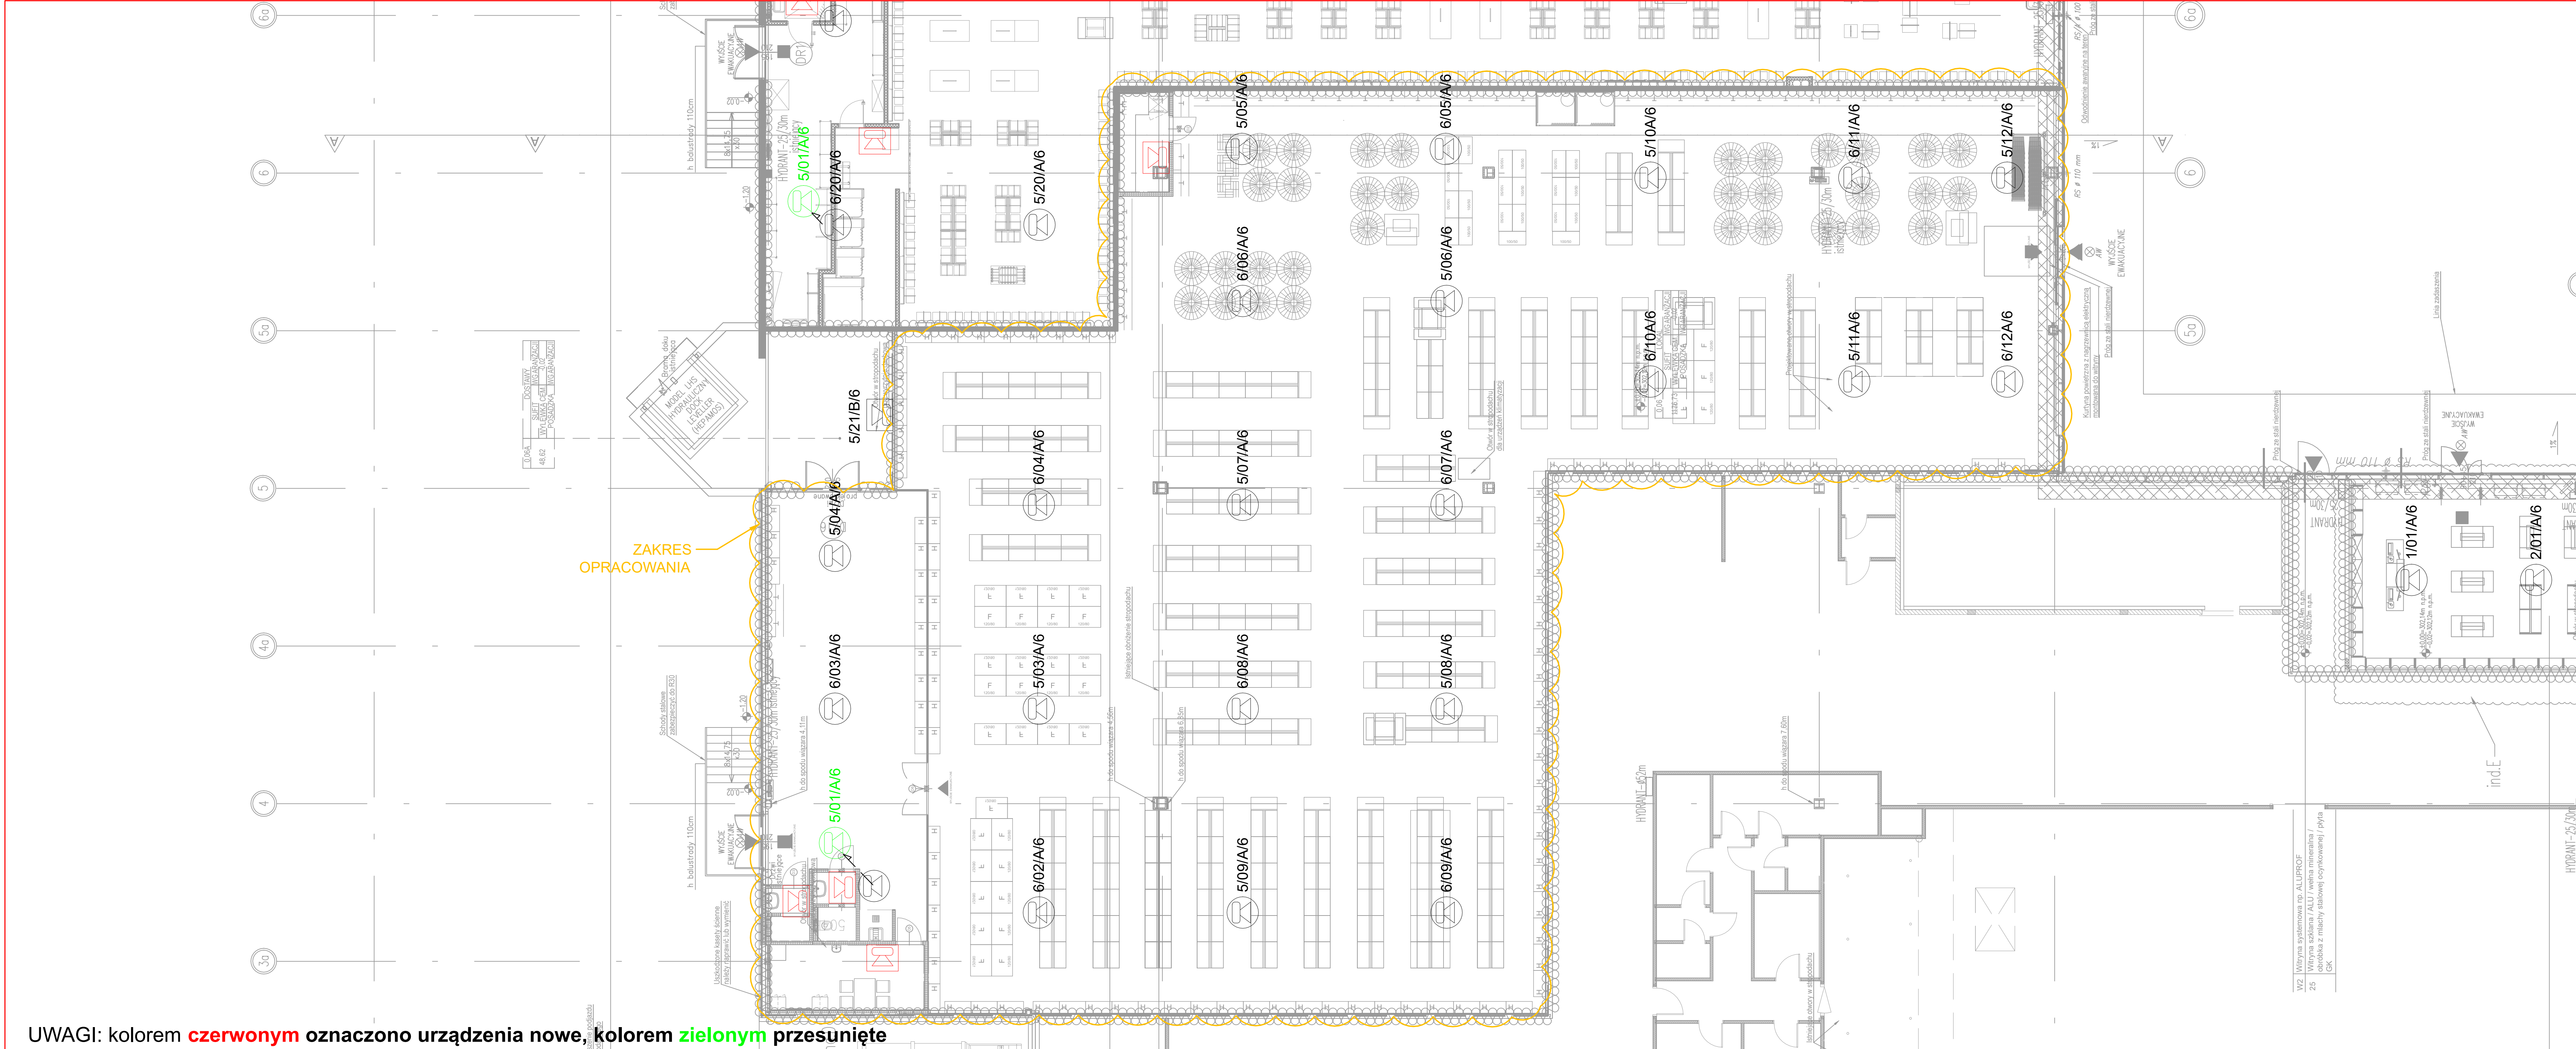

UWAGI: kolorem **czzerwonym** oznaczono urządzenia nowe, kolorem **zzielonym** przesunięte

Legenda - Dźwiękowy system ostrzegawczy:

- Głośnik sufitowy wewnętrzny LBB3087/00 lub 3086/00
- Głośnik ścienny jednokierunkowy wewnętrzny LBB3018/00
- 1/1/A/6 Moc głośnika (w watach na od odczepie)
Oznaczenie literowe typu głośnika
Numer głośnika w linii głośnikowej
Numer linii głośnikowej

PROJEKT:		PRZEBUDOWA BUDYNKU HANDLOWEGO BIELSKO-BIAŁA UL. WARSZAWSKA 180			
INWESTOR:		WOOLWORTH sp. z o.o. ul. 11 Listopada 11 40-387 Katowice			
JEDNOSTKA PROJEKTUJĄCA:		DB PROJEKT Sp. z o.o. Ząbkowicka 24 / 2, 58-200 Dzierżoniów			
FAZA PROJEKTU:		STADIUM PROJEKTU:		BRANŻA:	DATA:
PW	DOKUMENTACJA POWYKONAWCZA		INSTALACJE NISKOPRĄDOWE		08.2024
	Imię i Nazwisko		Nr uprawnień		Podpis
OPRACOWUJĄCY:		Robert Jopek	KNP 1/12/2008		
OPRACOWUJĄCY:		Łukasz Neuberg	369/DOŚ/12		
OPRACOWUJĄCY:		Igor Mikołajczyk			
TYTUŁ RYSUNKU		Instalacja DSO w lokalu			SKALA: 1:100
					NR RYS: PWR.DSO.R02